


LOT	BAKI LOT	PA	PENGAMBILAN UTK TUJUAN
106395	4866	13936	Projek Membina dan Menyiapkan Jalan Putrajaya Ke Simpang 3 Jenderam Melalui RKT Sungai Merab
106396	8064	23567	
106397	8071	23567	
106398	8072	23567	
106399	8073	23567	
106426	8742	27019	

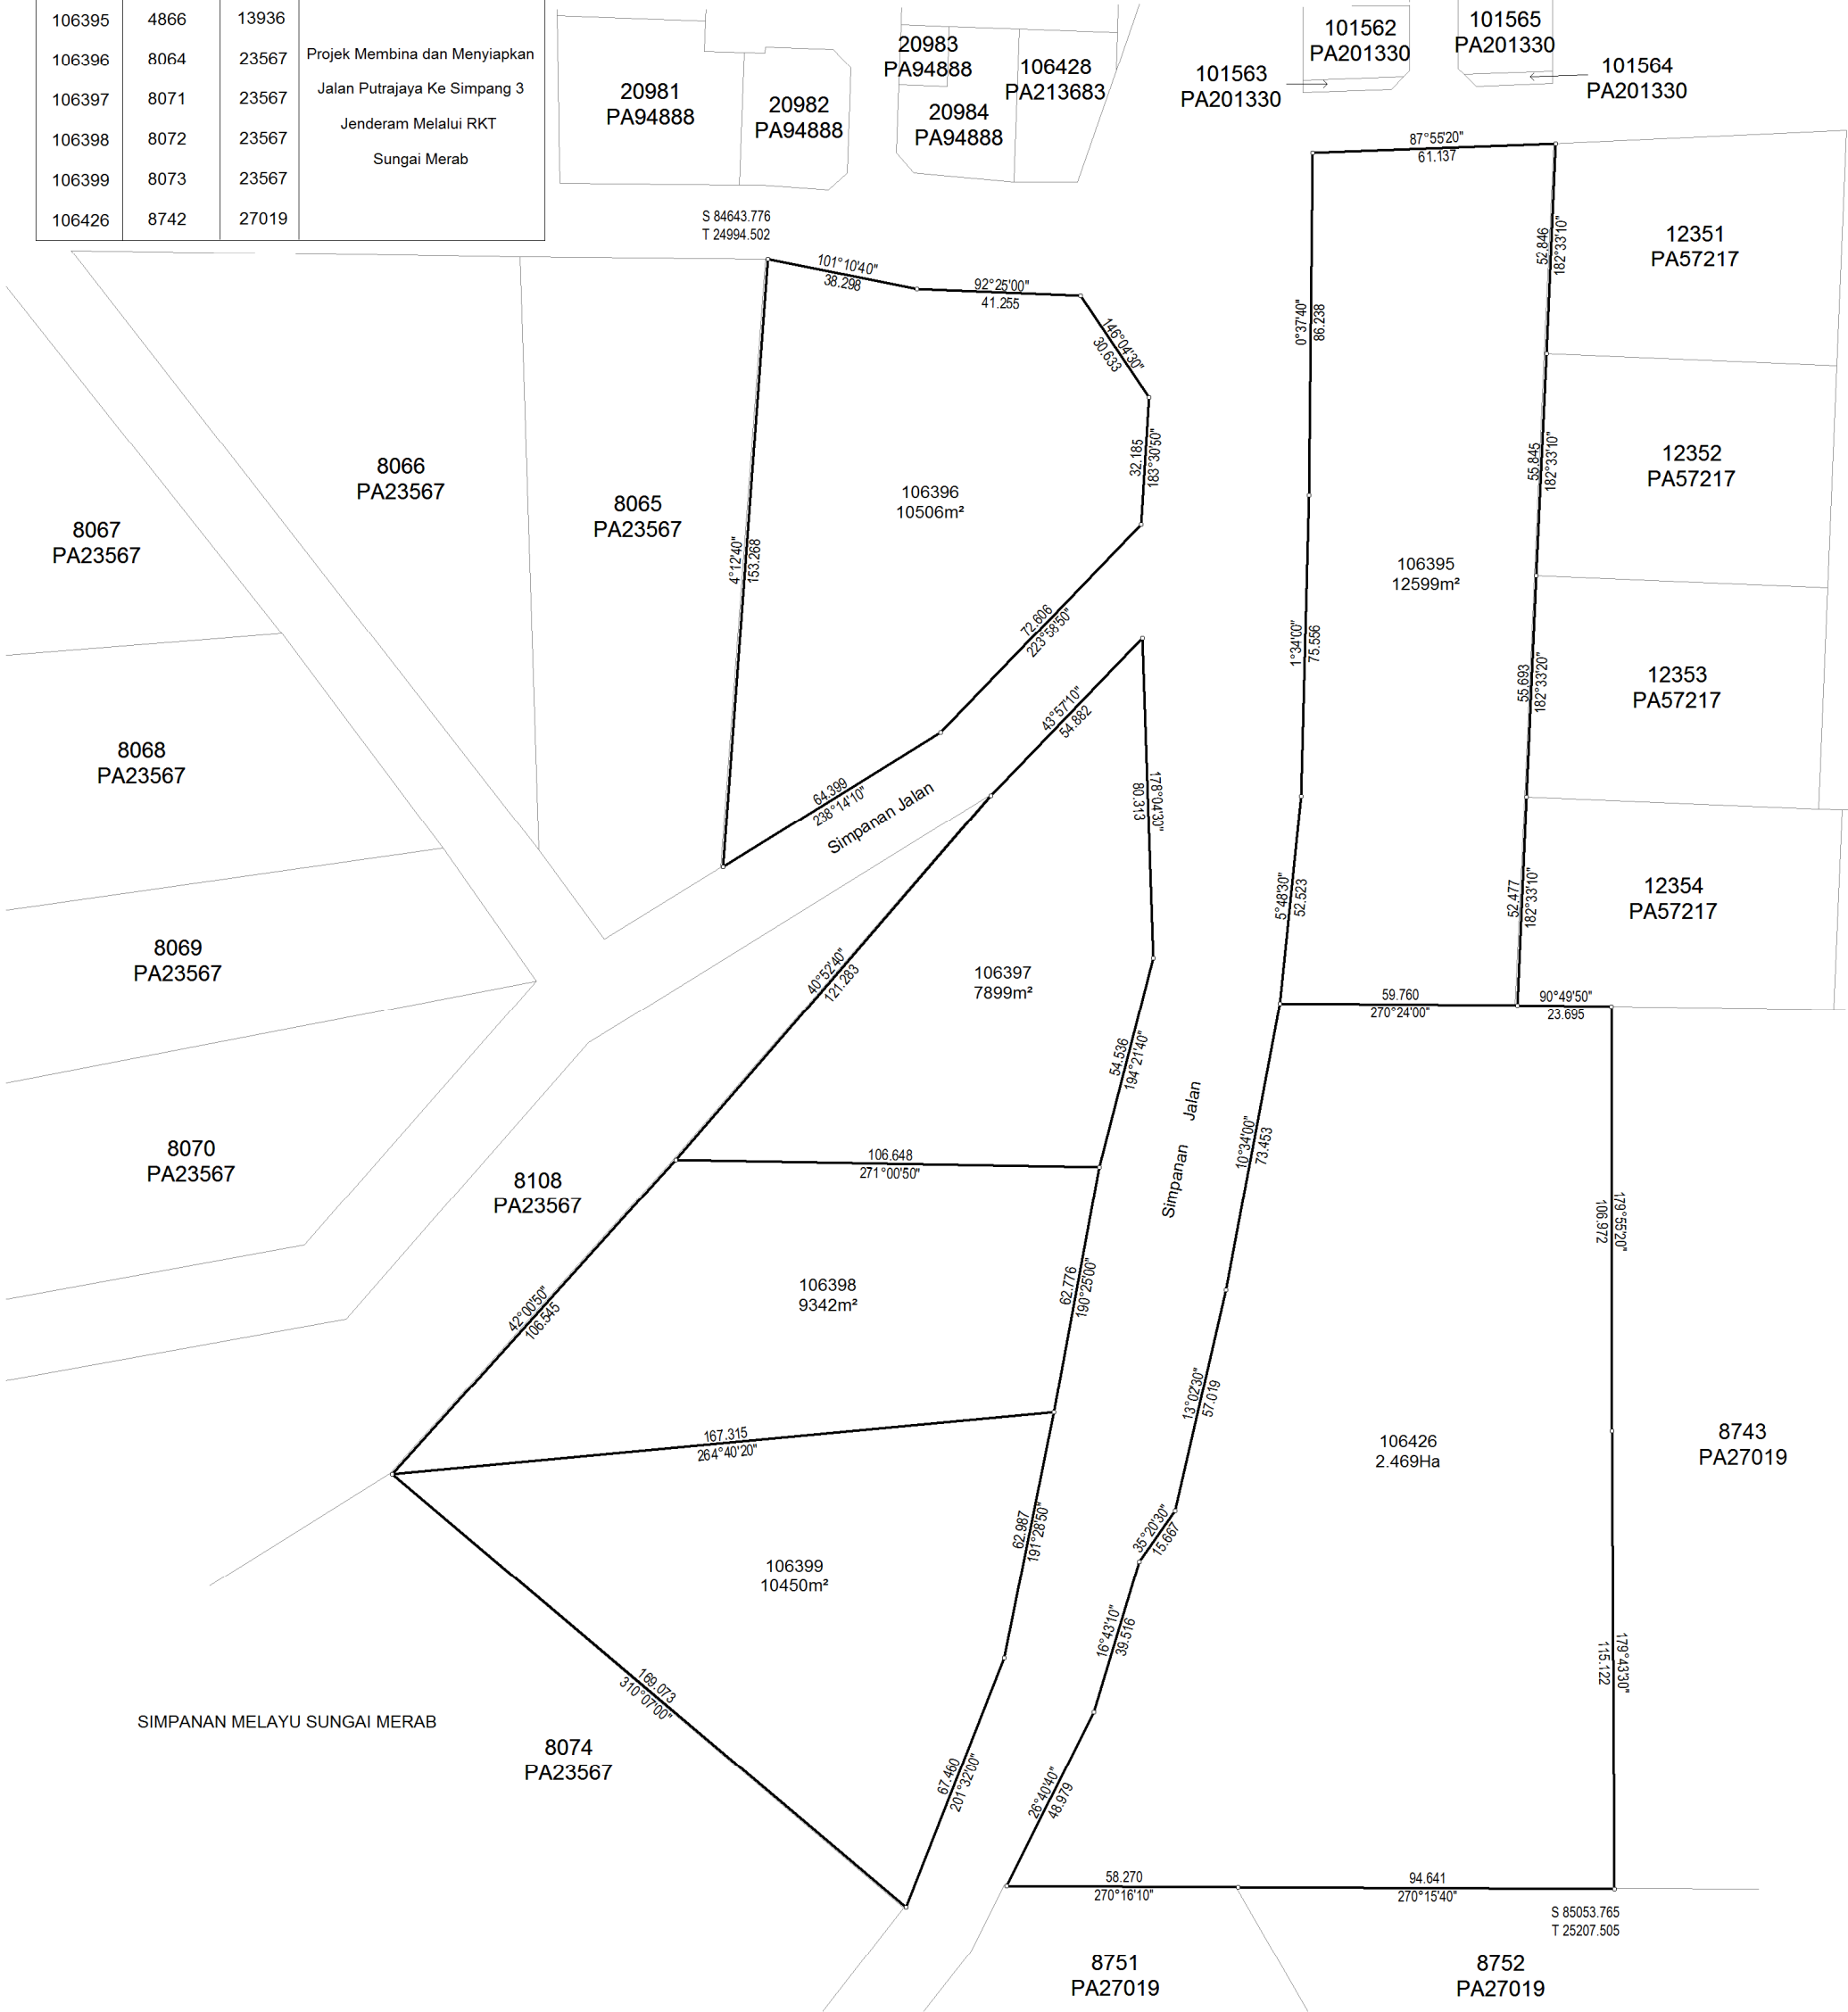

NEGERI SELANGOR
DAERAH SEPANG
MUKIM DENGKIL
LOT 106395 - 106399, 106426

DIUKUR OLEH BASRI BIN BABA
DISEDIAKAN OLEH NORZITA BINTI MOHAMED
SKALA 1 : 1200
PETA KADASTER 110C

PA227845

FAIL UKUR PUSEL1043_2012
FAIL PEJ. TANAH PDS(T)8/D/249 (42/2010-8)
DILULUSKAN OLEH


SR MOHAMAD KAMALI BIN ADIMIN
PENGARAH UKUR DAN PEMETAAN SELANGOR
Tarikh: 27/03/2016

