



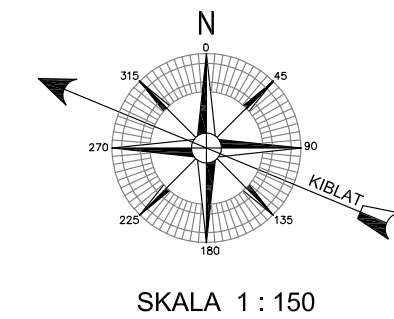

PELANGGAN

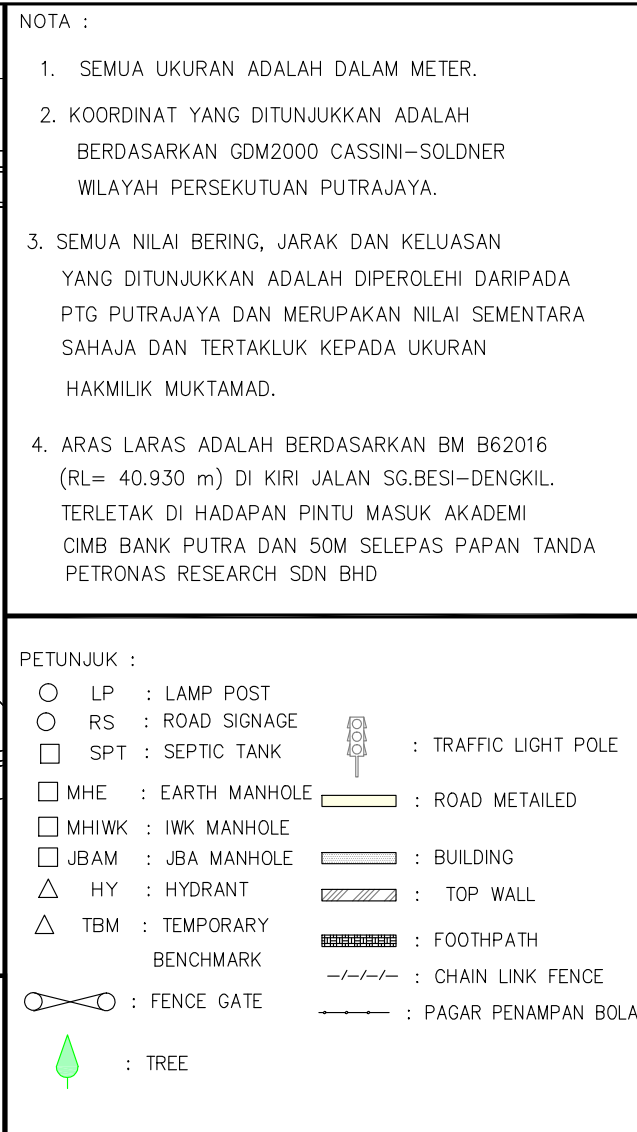

KEMENTERIAN PENDIDIKAN MALAYSIA

KEMENTERIAN PENDIDIKAN MALAYSIA (KPM)

BLOK E8, KOMPLEKS E,

PUSAT PENTABIRAN KERAJAAN PERSEKUTUAN,

62004 PUTRAJAYA, MALAYSIA

TEL: 03-8000 8000 FAX: 03-884 6411

PENGESAHAN PELANGGAN

TANDATANGAN DAN COP
Saya dengan ini bersetuju dengan rekabentuk
yang telah direkabentuk

Tarikh:

AGANSI PELAKSANA



JABATAN KERJA RAYA
WILAYAH PERSEKUTUAN PUTRAJAYA
BLOK F7, KOMPLEKS F
PUSAT PENTADBIRAN KERAJAAN PERSEKUTUAN
62000 PUTRAJAYA, MALAYSIA
TEL: 03-8885 6800 FAX: 03-8885 6998

PENGESAHAN AGENSI PELAKSANA

TANDATANGAN DAN COP
Saya dengan ini bersetuju dengan rekabentuk
yang telah direkabentuk

Tarikh:

TAJUK PROJEK

PERMOHONAN KELULUSAN PELAN KERJA
TANAH, JALAN DAN PERPARITAN BAGI
CADANGAN 1 UNIT BANGUNAN TAMBAHAN 2
TINGKAT YANG MERANGKUMI 8 BILIK DARJAH,
DI SK PRESINT 14 (1), PUTRAJAYA

UNTUK
KEMENTERIAN PENDIDIKAN MALAYSIA

JURUKUR BANDARDESA SDN BHD (1325406-T)
(DAHULUNYA DIKENALI SEBAGAI JURUKUR BANDARDESA)

Sr LOH SOW KAM
JURUKUR TANAH BERLESEN
DIBAWAH AKTA 45B (DISEMAK 1991)
B. LAND SURVEYING (HONS) UTM, MRISM, MAALS
NO.17-3, JALAN USJ 9/5Q
SUBANG BUSINESS CENTRE
47620 SUBANG JAYA
SELANGOR DARUL EHSAN

TEL : 603-8023 0963, 8023 0968
FAX : 603-8023 0962
email : bandardesa@yahoo.com

DESIGN AND BUILD KONTRAKTOR

MRCB

Malaysian Resources Corporation Bhd
Level 30, Menara Allianz Sentral
No 203, Jalan Tun Sambanthan
Kuala Lumpur Sentral
50470 Kuala Lumpur
Tel : 03-2786 8080 Fax : 03-2780 7988
URL : www.mrcb.com.my

ASBUILT DRAWING

TAJUK LUKISAN

SK PUTRAJAYA PRESINT 14 (1)

ASBUILT SURVEY OF NEW CLASSROOM

DILUKIS OLEH : FAIZAH

SKALA : 1 : 150 (A1)

DISEMAK OLEH : LO

TARIKH: 17 MAC 2021

NO LUKISAN :
IRD / WP / 256 / SK14 / NE / ASB 1

