
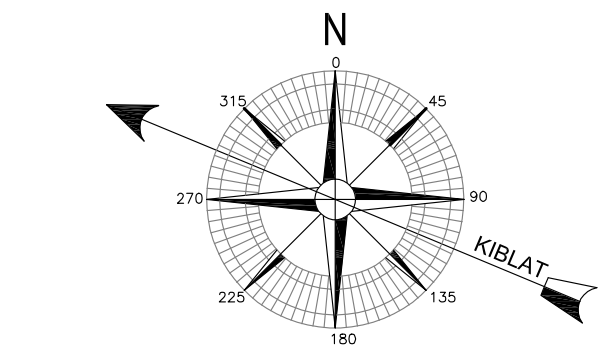


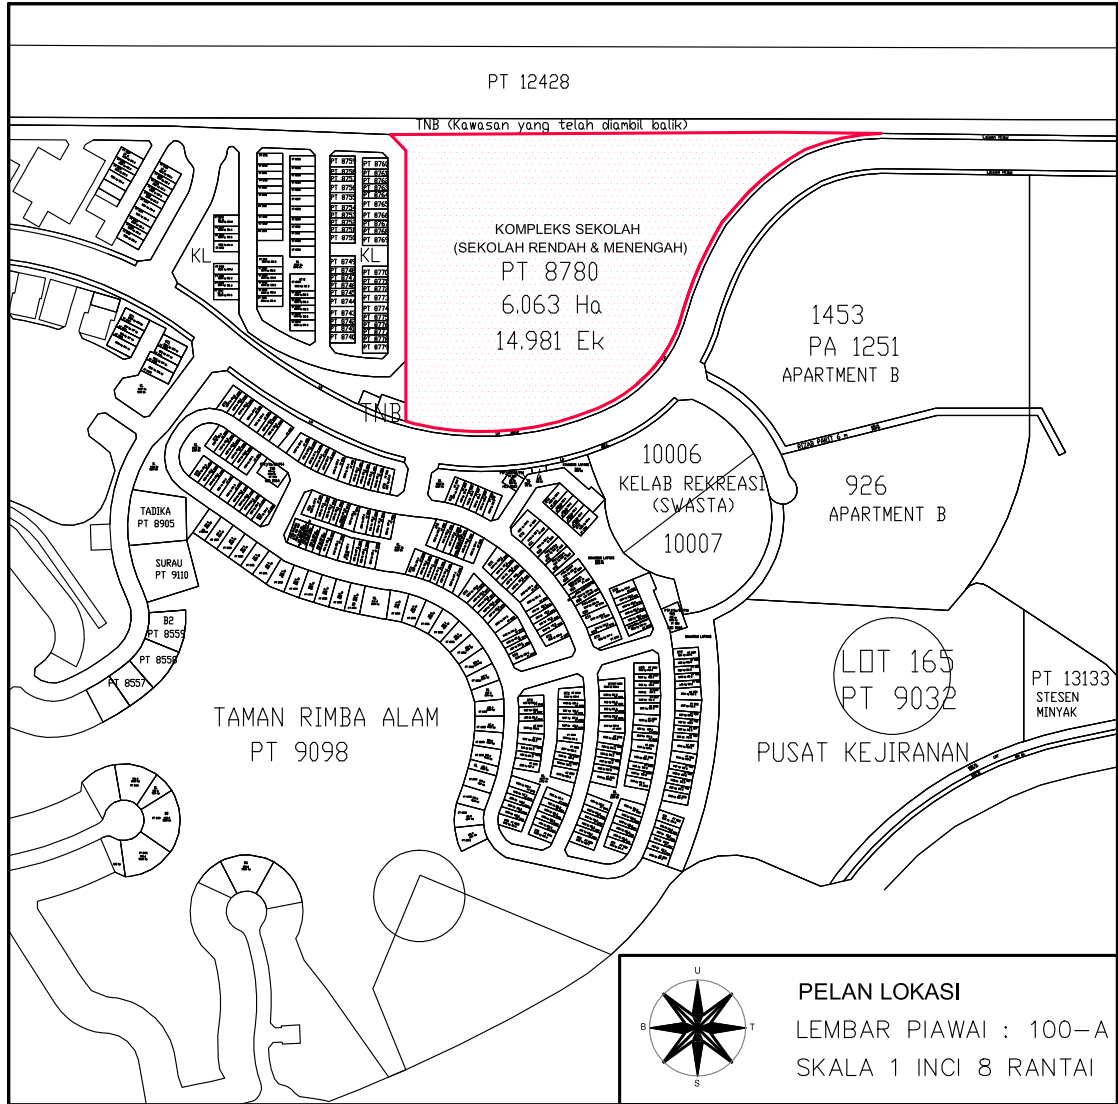

SKALA 1 : 750

TAJUK PELAN :

UKURAN BUTIRAN DAN TOPOGRAFI  
DI ATAS SEBAHAGIAN PT 8780  
SEKOLAH KEBANGSAAN  
PUTRAJAYA PRESINT 14 (1)  
WILAYAH PERSEKUTUAN  
PUTRAJAYA

NOTA :

1. SEMUA UKURAN ADALAH DALAM METER.
2. KOORDINAT YANG DITUNJUKKAN ADALAH BERDASARKAN GDM2000 CASSINI-SOLDNER WILAYAH PERSEKUTUAN PUTRAJAYA.
3. SEMUA NILAI BERING, JARAK DAN KELUASAN YANG DITUNJUKKAN ADALAH DIPEROLEHI DARIPADA PTG PUTRAJAYA DAN MERUPAKAN NILAI SEMENTARA SAHAJA DAN TERTAKLUK KEPADA UKURAN HAKMILIK MUKTAMAD.
4. ARAS LARAS ADALAH BERDASARKAN BM B62016 (RL= 40.930 m) DI KIRI JALAN SG.BESI-DENGKIL. TERLETAK DI HADAPAN PINTU MASUK AKADEMI CIMB BANK PUTRA DAN 50M SELEPAS PAPAN TANDA PETRONAS RESEARCH SDN BHD

PETUNJUK :

- LP : LAMP POST
- RS : ROAD SIGNAGE
- ST : SEPTIC TANK
- MHIWK : IWK MANHOLE
- JBAM : JBA MANHOLE
- △ HY : HYDRANT
- △ TBM : TEMPORARY BENCHMARK
- : TRAFFIC LIGHT POLE
- : TREE
- : FENCE GATE
- : ROAD METAILED
- : BUILDING
- : TOP WALL
- : FOOTPATH
- - - : CHAIN LINK FENCE
- x - x - : BARBED WIRE FENCE

DIUKUR OLEH : HUI 06 OCT 2020

DILUKIS OLEH : FAIZAH 07 OCT 2020

DISEMAK OLEH : LOH

JURUKUR TANAH BERLESEN

Sr LOH SOW KAM  
JURUKUR TANAH BERLESEN  
DIBAWAH AKTA 458 (DISEMAK 1991)  
B. LAND SURVEYING (HONS) UTM, MRISM, MAALS

JURUKUR BANDARDESA SDN BHD (1325406-T)  
(DAHULUNYA DIKENALI SEBAGAI JURUKUR BANDARDESA)

NO.17-3, JALAN USJ 9/5Q  
SUBANG BUSINESS CENTRE  
47620 SUBANG JAYA  
SELANGOR DARUL EHSAN  
TEL : 603-8023 0963, 8023 0968  
FAX : 603-8023 0962  
email : bandardesa@yahoo.com

NO. PELAN : JBD / WP / 256 / SK14 / NF / TP-1

