
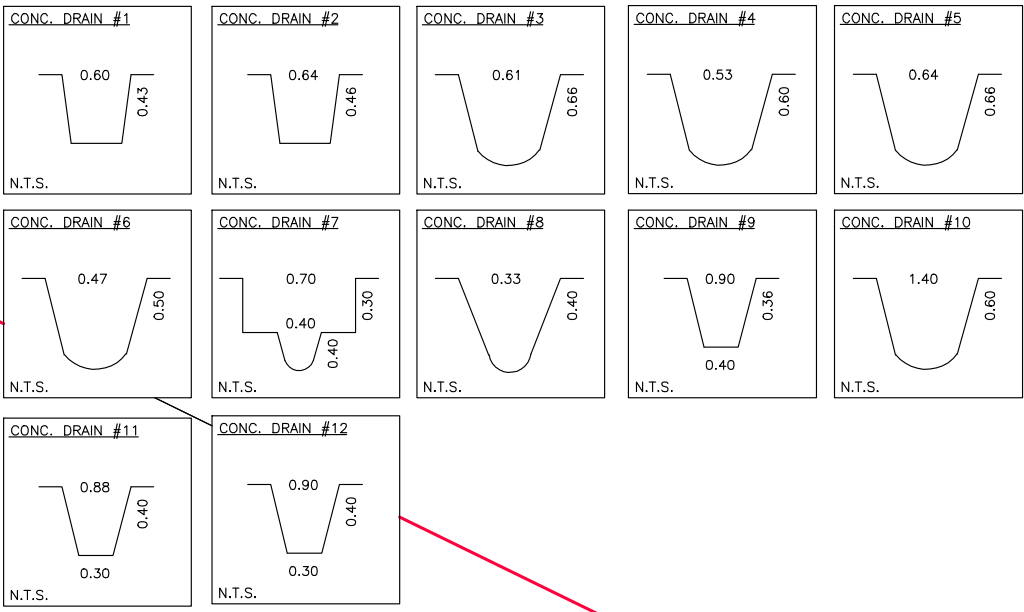
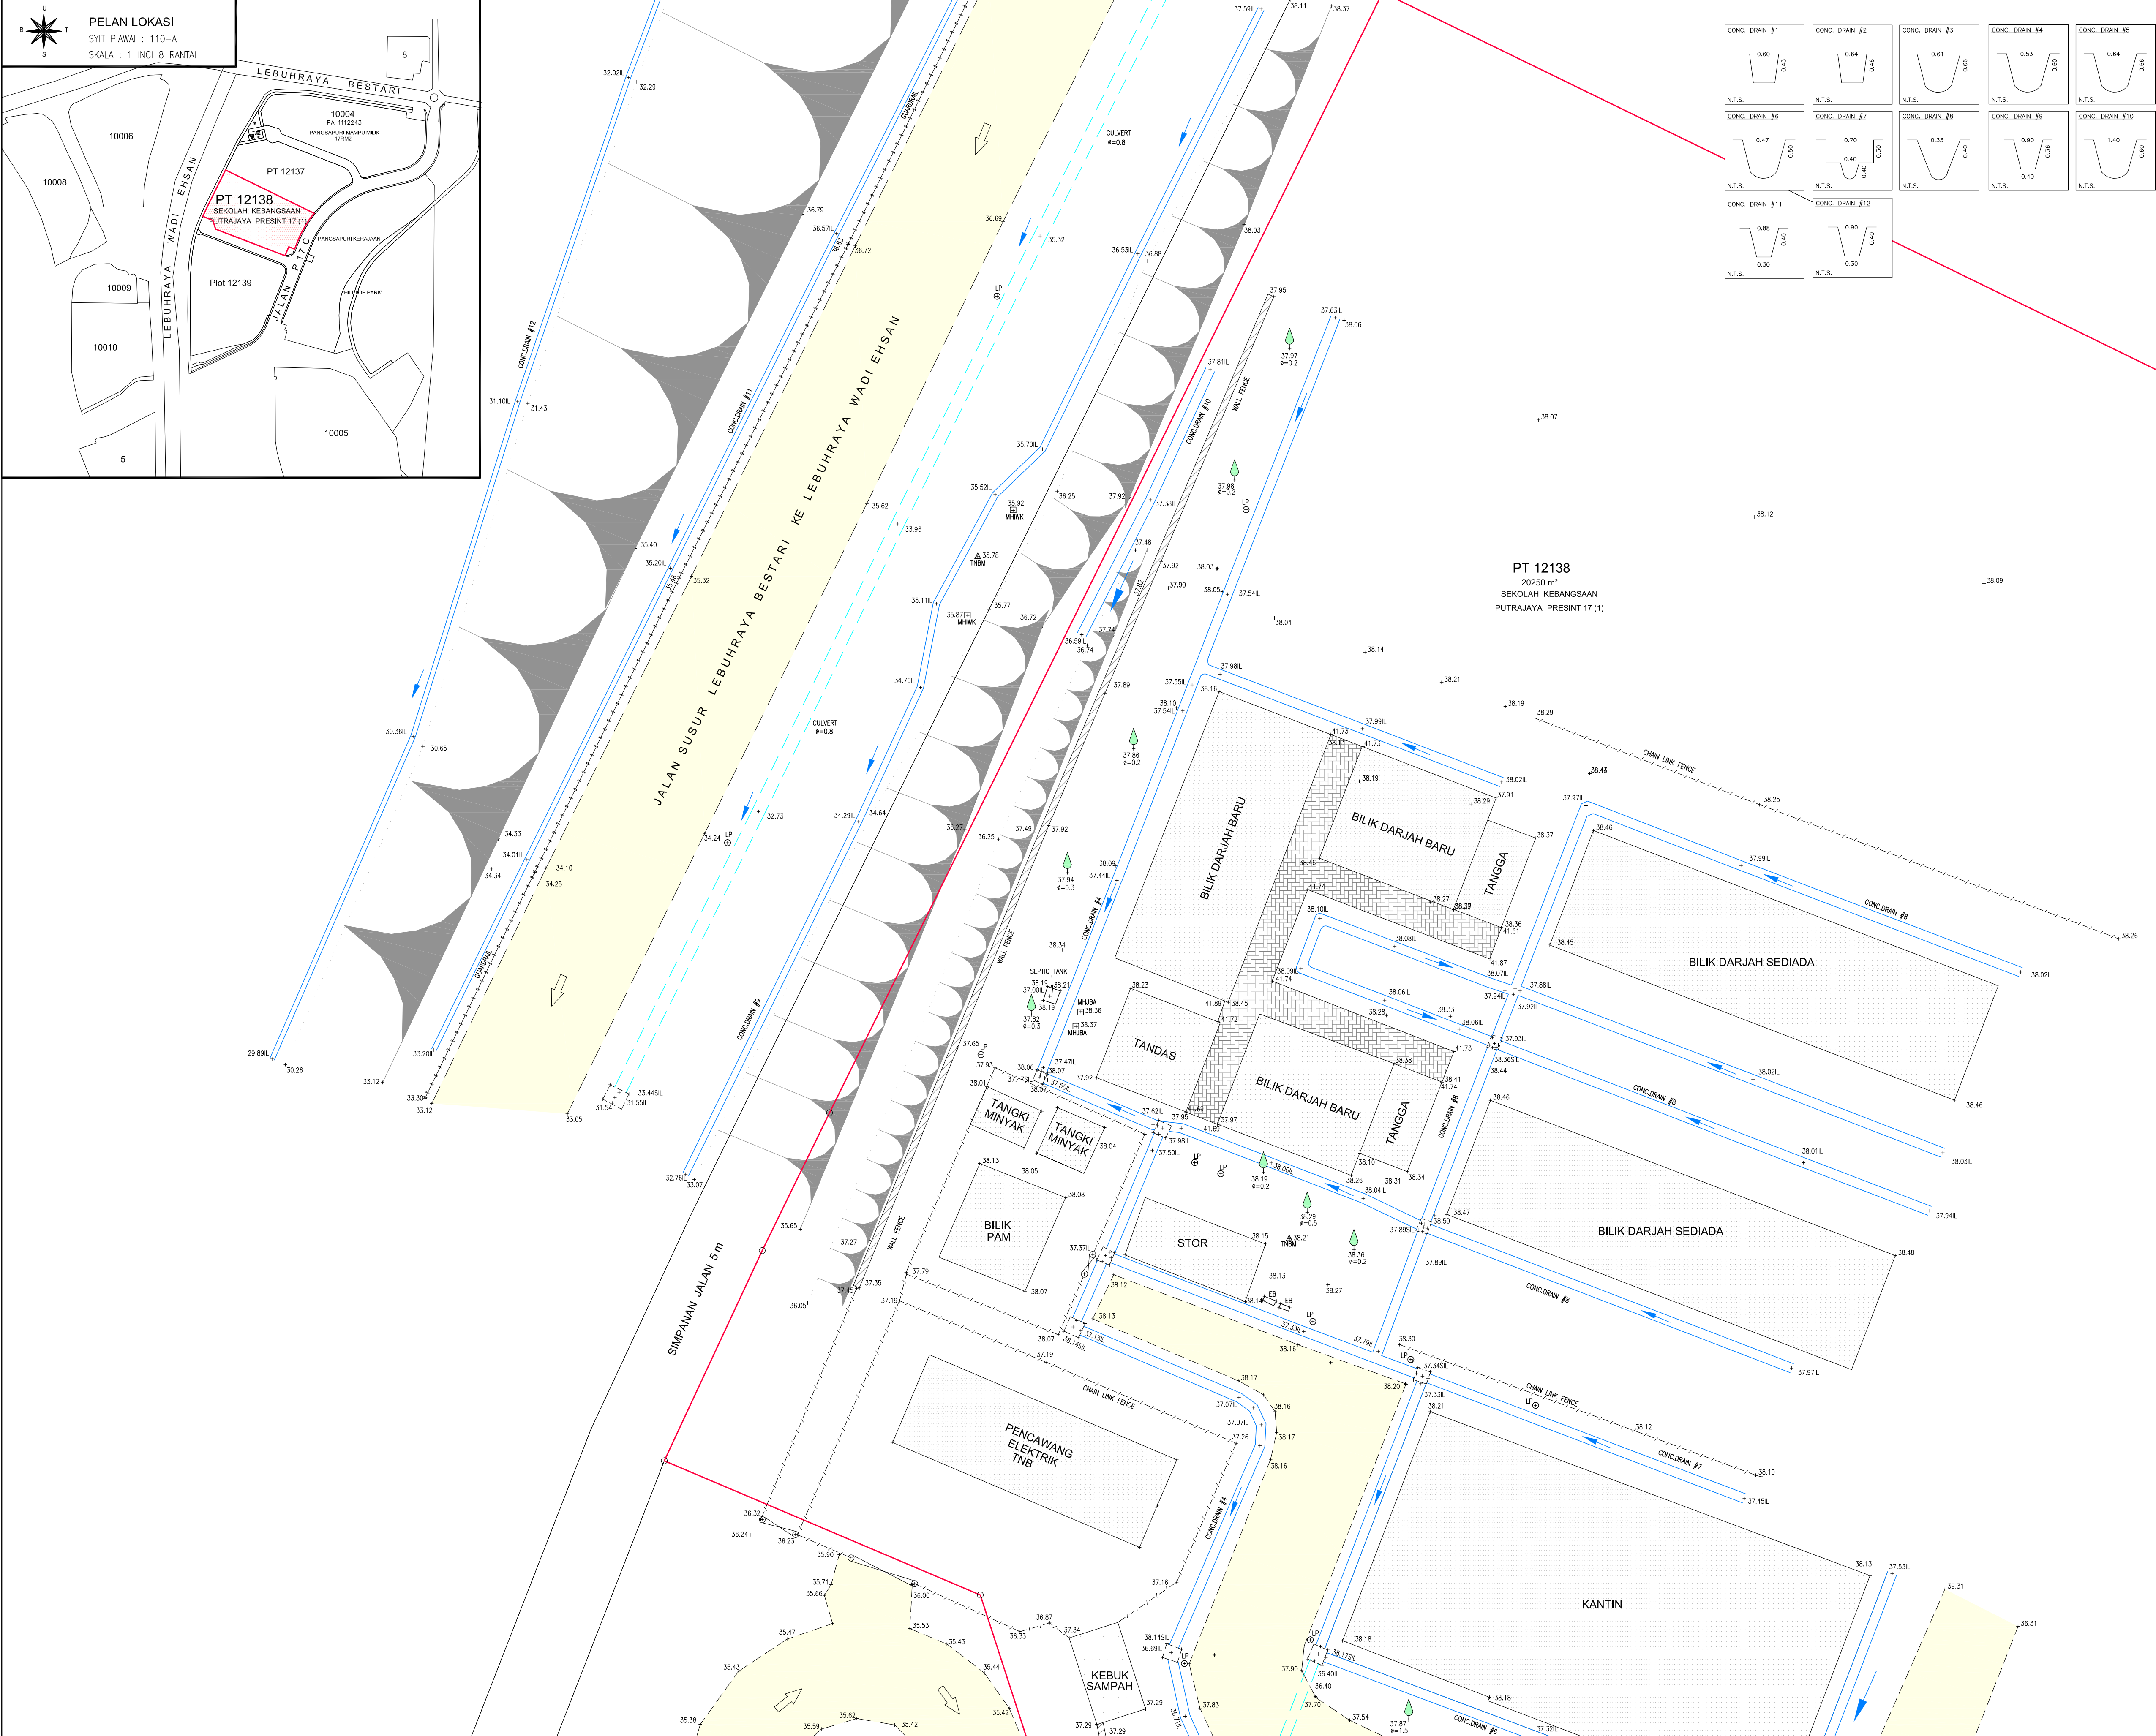


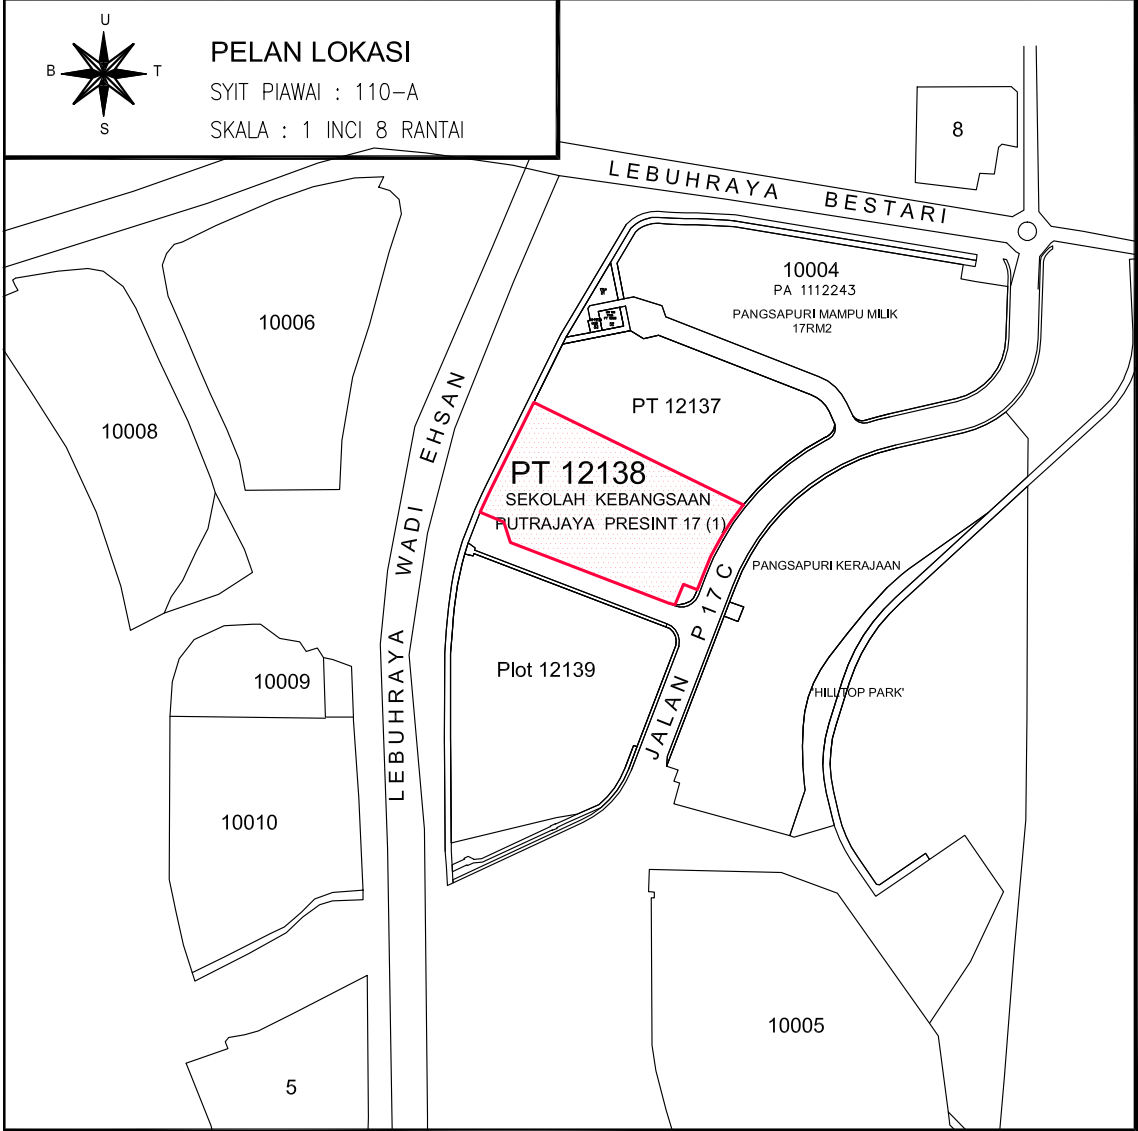

PELANGGAN

KEMENTERIAN PENDIDIKAN MALAYSIA
KEMENTERIAN PENDIDIKAN MALAYSIA (KPM)
BLOK E8, KOMPLEKS E,
PUSAT PENTABIRAN KERAJAAN PERSEKUTUAN,
62604 PUTRAJAYA, MALAYSIA
TEL: 03-8000 8000 FAX: 03-884 6411

PENGESAHAN PELANGGAN

TANDATANGAN DAN COP
Saya dengan ini bersetuju dengan rekabentuk yang telah direkabentuk

Tarikh:

AGENS PELAKSANA

JABATAN KERJA RAYA
WILAYAH PERSEKUTUAN PUTRAJAYA
BLOK F7, KOMPLEKS F
PUSAT PENTABIRAN KERAJAAN PERSEKUTUAN
62000 PUTRAJAYA, MALAYSIA
TEL: 03-8885 6800 FAX: 03-8885 6988

PENGESAHAN AGENS PELAKSANA

TANDATANGAN DAN COP
Saya dengan ini bersetuju dengan rekabentuk yang telah direkabentuk

Tarikh:

TAJUK PROJEK

PERMOHONAN KELULUSAN PELAN KERJA TANAH, JALAN DAN PERPARITAN BAGI CADANGAN 1 UNIT BANGUNAN TAMBAHAN 2 TINGKAT YANG MERANGKUMI 8 BILIK DARJAH, DI SK PRESINT 17 (1), PUTRAJAYA

UNTUK
KEMENTERIAN PENDIDIKAN MALAYSIA

JURUKUR BANDARDESA SDN BHD (1325406-T)
(DAHULUNYA DIKENALI SEBAGAI JURUKUR BANDARDESA)

NO.17-3, JALAN USJ 9/50
SUBANG BUSINESS CENTRE
47620 SUBANG JAYA
SELANGOR DARUL EHSAN
TEL : 603-8023 0963, 8023 0968
FAX : 603-8023 0962
email : bandardesa@yahoo.com

DESIGN AND BUILD KONTRAKTOR

Malaysian Resources Corporation Bhd
Level 30, Menara Allianz Sentral
No 203, Jalan Tun Sambanthan
Kuala Lumpur Sentral
50470 Kuala Lumpur
Tel: 03-2788 8000 Fax : 03-2780 7988
URL : www.mrcb.com.my

ASBUILT DRAWING

TAJUK LUKISAN

SK PUTRAJAYA PRESINT 17(1)
ASBUILT SURVEY ON A PART OF PT 12138

DILUKIS OLEH : FAIZAH	SKALA : 1 : 200 (A1)
DISEMAK OLEH: LOH	TARIKH: 03 MAC 2021
NO LUKISAN : JBD / WP / 256 / SK17 / NF / ASB-1	S0