
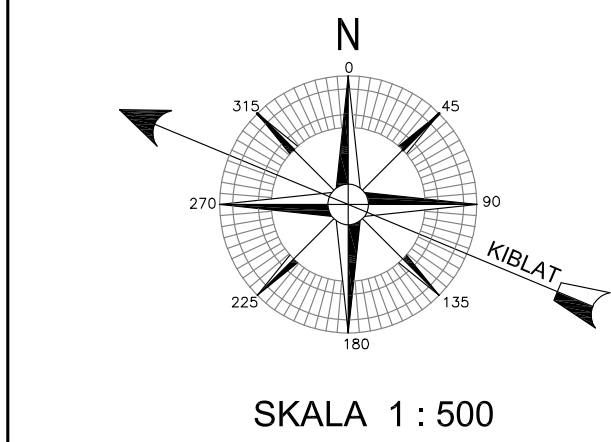


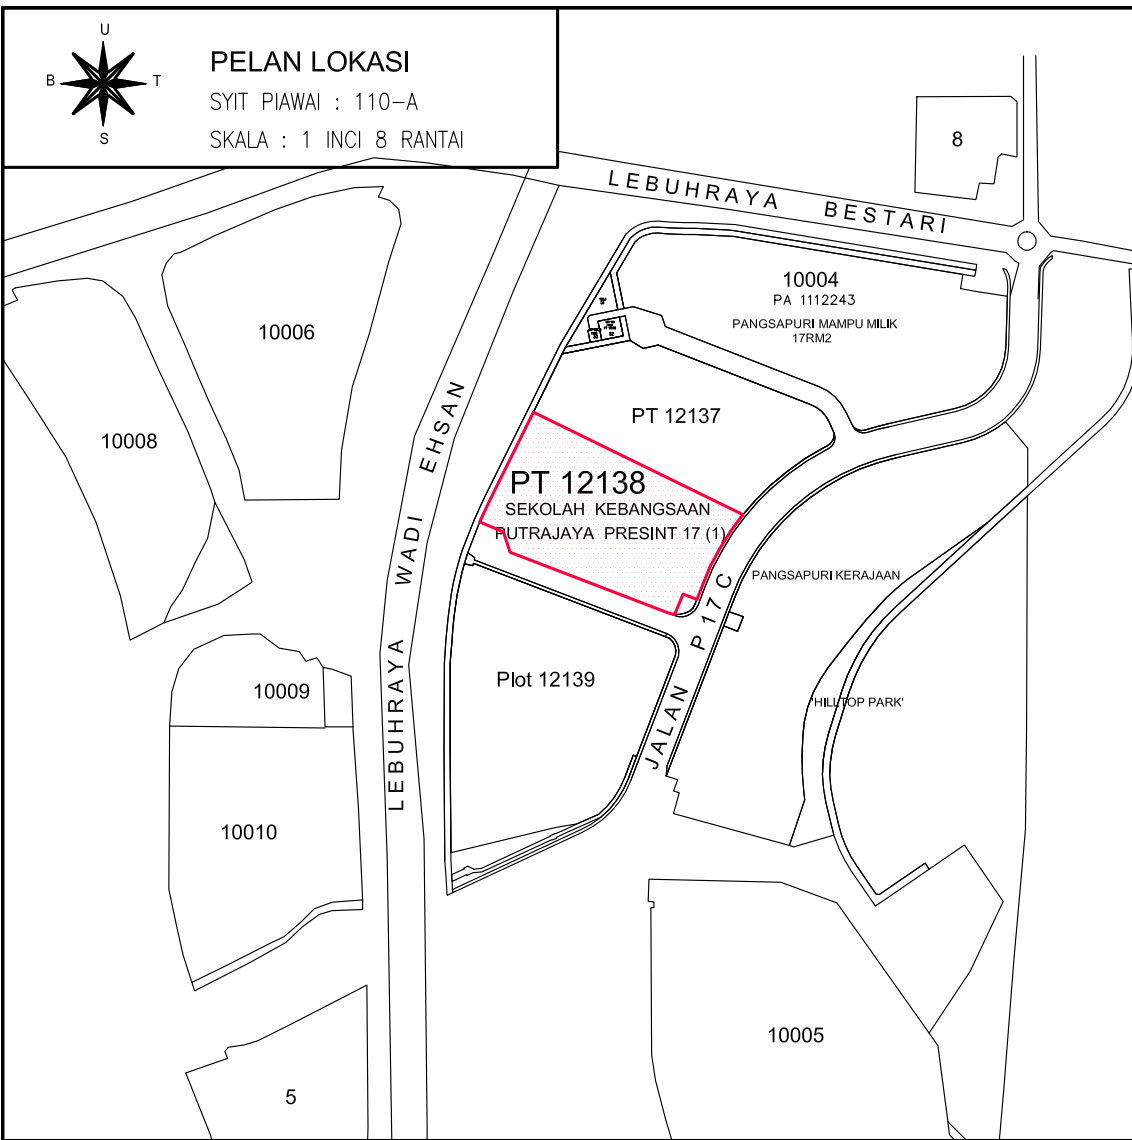

TAJUK PELAN :

UKURAN BUTIRAN DAN TOPOGRAFI
DI ATAS SEBAHAGIAN PT 12138
SEKOLAH KEBANGSAAN
PUTRAJAYA PRESINT 17 (1)
WILAYAH PERSEKUTUAN
PUTRAJAYA

NOTA :

1. SEMUA UKURAN ADALAH DALAM METER.
2. KOORDINAT YANG DITUNJUKKAN ADALAH BERDASARKAN GDM2000, CASSINI-SQLDNER WILAYAH PERSEKUTUAN PUTRAJAYA.
3. SEMUA NILAI BERING, JARAK DAN KELUASAN YANG DITUNJUKKAN ADALAH DIPEROLEHI DARIPADA PTC PUTRAJAYA DAN MERUPAKAN NILAI SEMENTARA SAHAJA DAN TERTAKLUK KEPADA UKURAN HAKMILIK MUKTAMAD.
4. ARAS LARAS ADALAH BERDASARKAN BM B62016 (RL= 40.930 m) DI KIRI JALAN SG.BESI-DENGKIL. TERLETAK DI HADAPAN PINTU MASUK AKADEMI CMB BANK PUTRA DAN 50M SELEPAS PAPAN TANDA PETRONAS RESEARCH SDN BHD

PETUNJUK :

- | | |
|-----------------------------|----------------------|
| ○ LP : LAMP POST | □ : SUMP |
| ○ RS : ROAD SIGNAGE | ■ : TREE |
| □ MHIWK : IWK MANHOLE | □ : ROAD METAILED |
| □ MHTNB : TNB MANHOLE | □ : BUILDING |
| □ MHJBA : JBA MANHOLE | □ : FENCOW WALL |
| □ MHTEL : TELEKOM MANHOLE | □ : WALKWAY |
| □ MHJBA : JBA MANHOLE | □ : CHAIN LINK FENCE |
| □ EB : ELECTRIC BOX | □ : ROAD GUARDRAIL |
| △ TNBM : TNB MARKER | |
| △ HY : HYDRANT | |
| △ TBM : TEMPORARY BENCHMARK | |

DIUKUR OLEH : CHOONG 13 OKT 2020

DILUKIS OLEH : FAIZAH 14 OKT 2020

DISEMAK OLEH : LOH


JURUKUR TANAH BERLESEN

Sr LOH SOW KAM
JURUKUR TANAH BERLESEN
DIBAWAH AKTA 458 (DISEMAK 1991)
B. LAND SURVEYING (HONS) UTM, MRISM, MAALS

JURUKUR BANDARDESA SDN BHD (1325406-T)
(DAHULUNYA DIKENALI SEBAGAI JURUKUR BANDARDESA)

NO.17-3, JALAN USJ 9/5Q
SUBANG BUSINESS CENTRE
47620 SUBANG JAYA
SELANGOR DARUL EHSAN
TEL : 603-8023 0963, 8023 0968
FAX : 603-8023 0962
email : bandardesa@yahoo.com

NO. PELAN : JBD / WP / 256 / SK17 / NF / TP-2

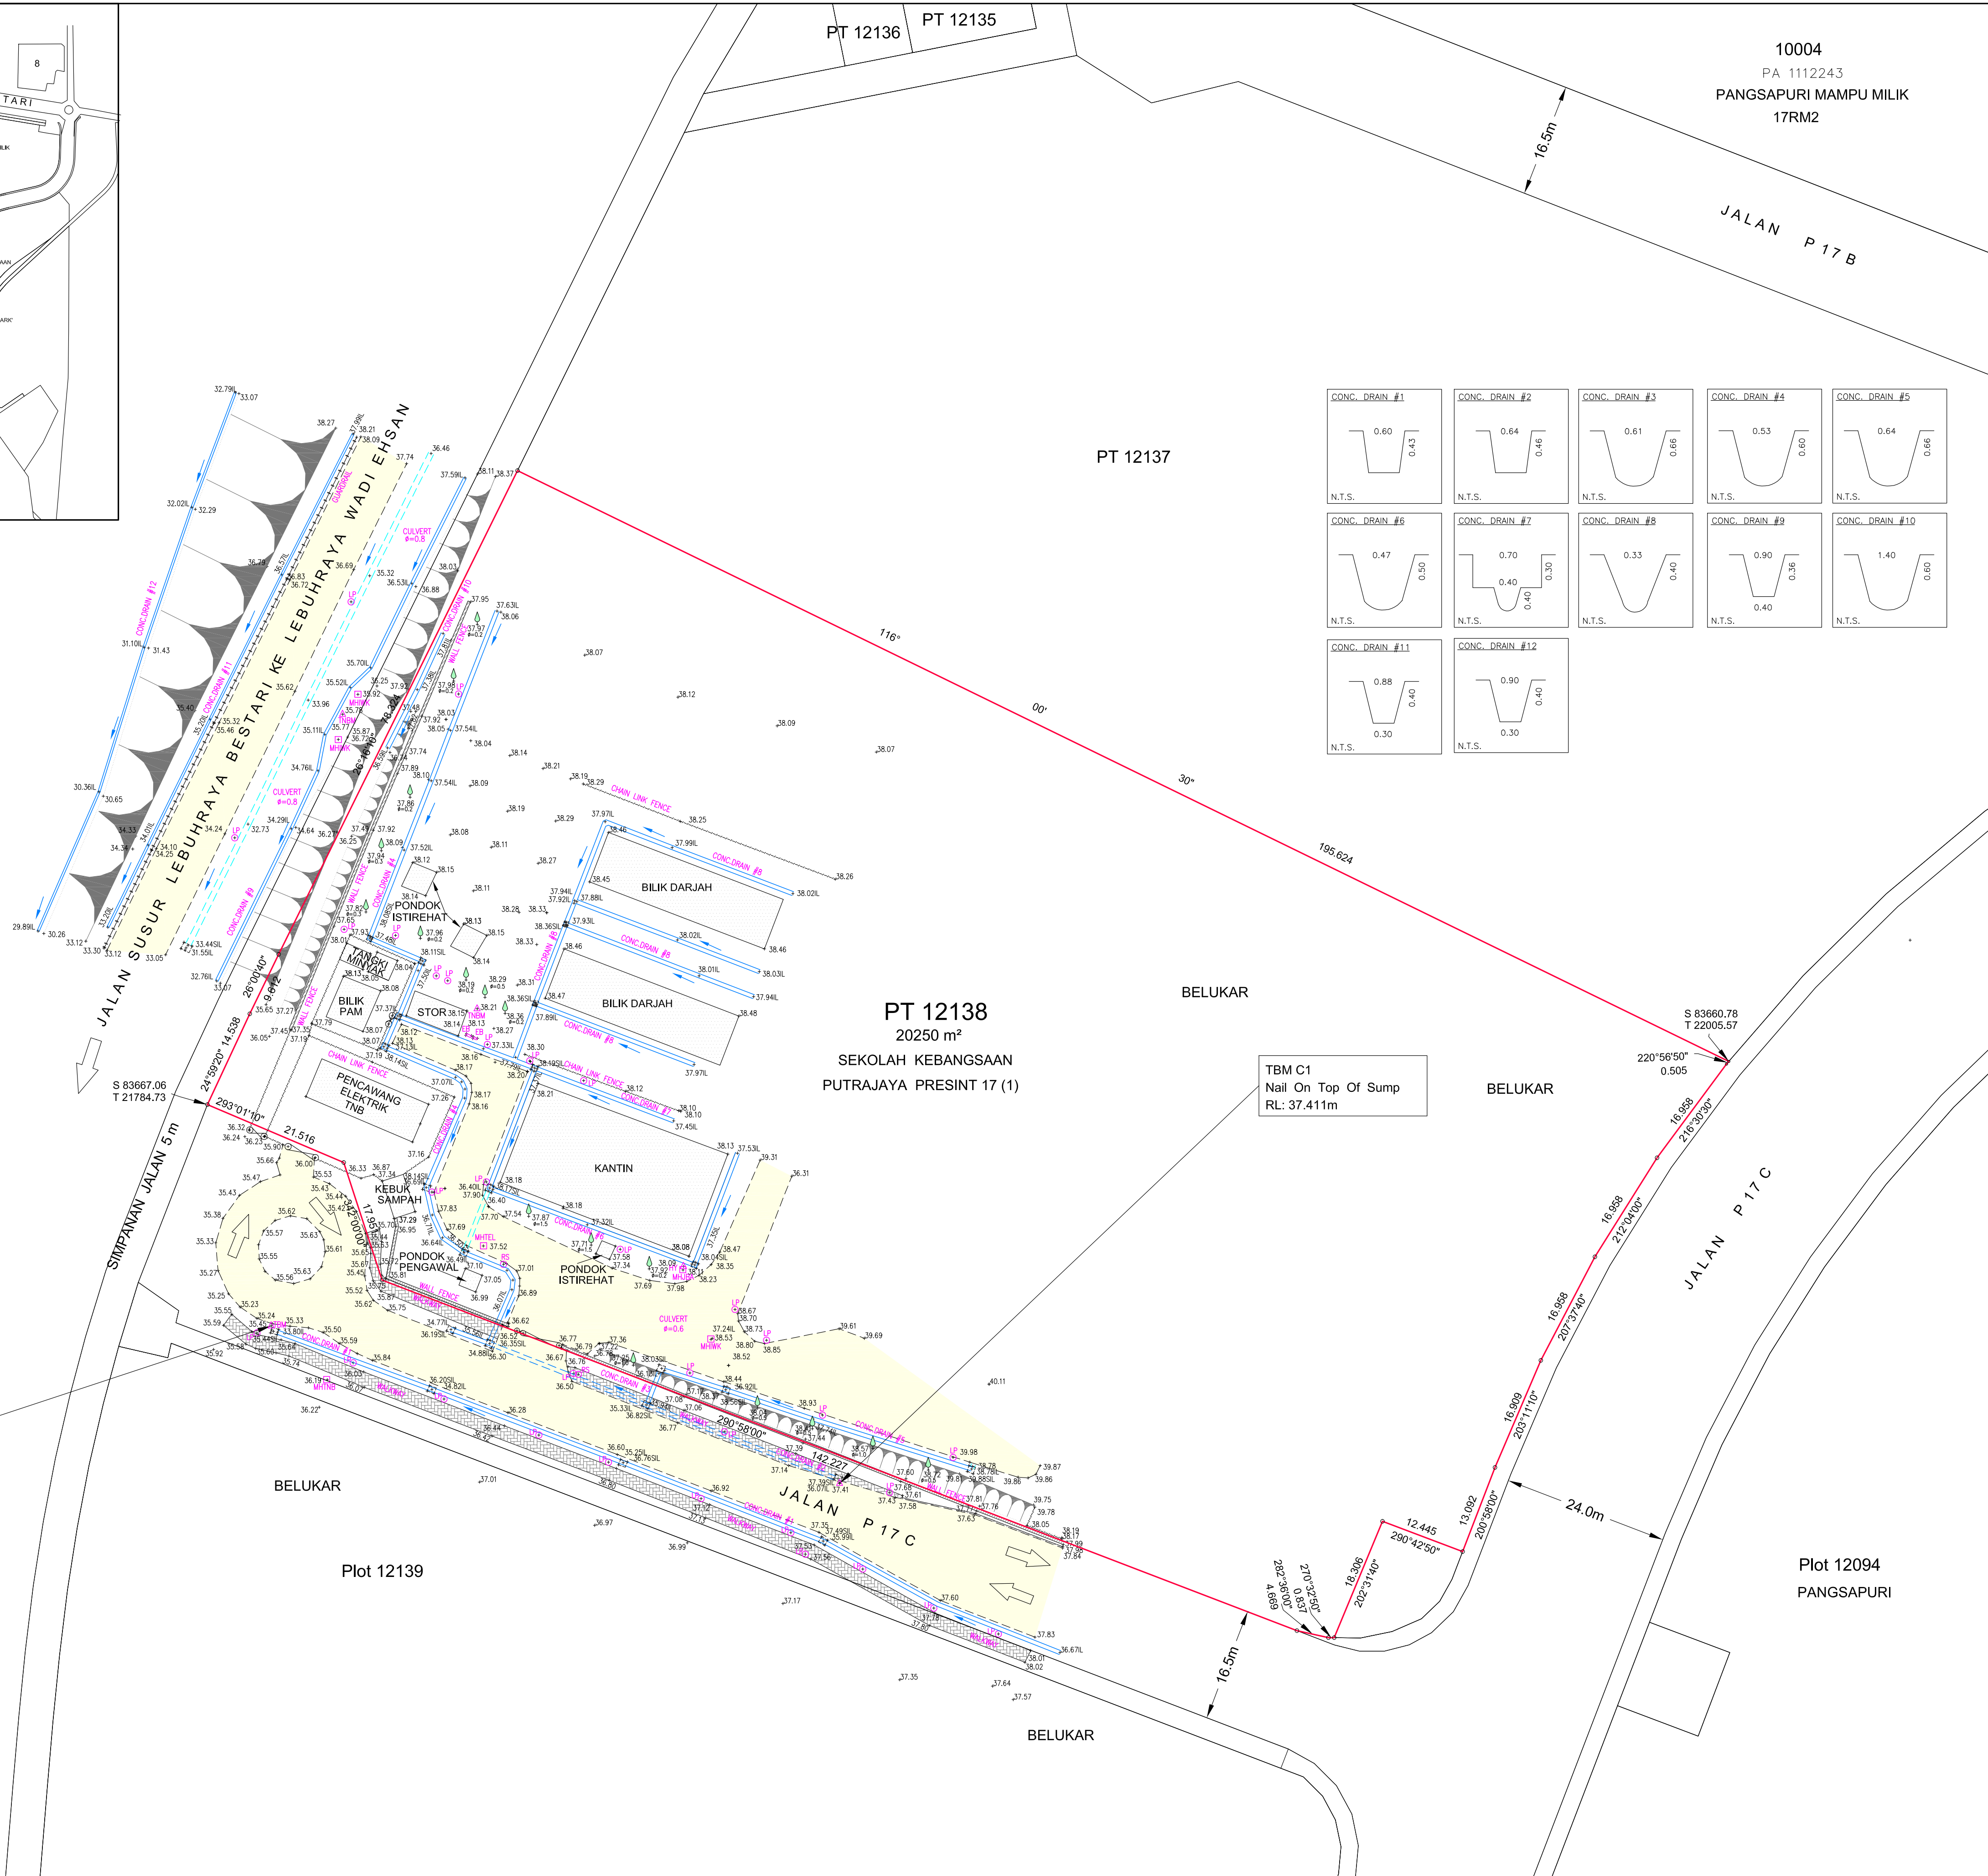

TBM C2
Nail On Top Of Sump
RL: 35.452m

TBM C1
Nail On Top Of Sump
RL: 37.411m