


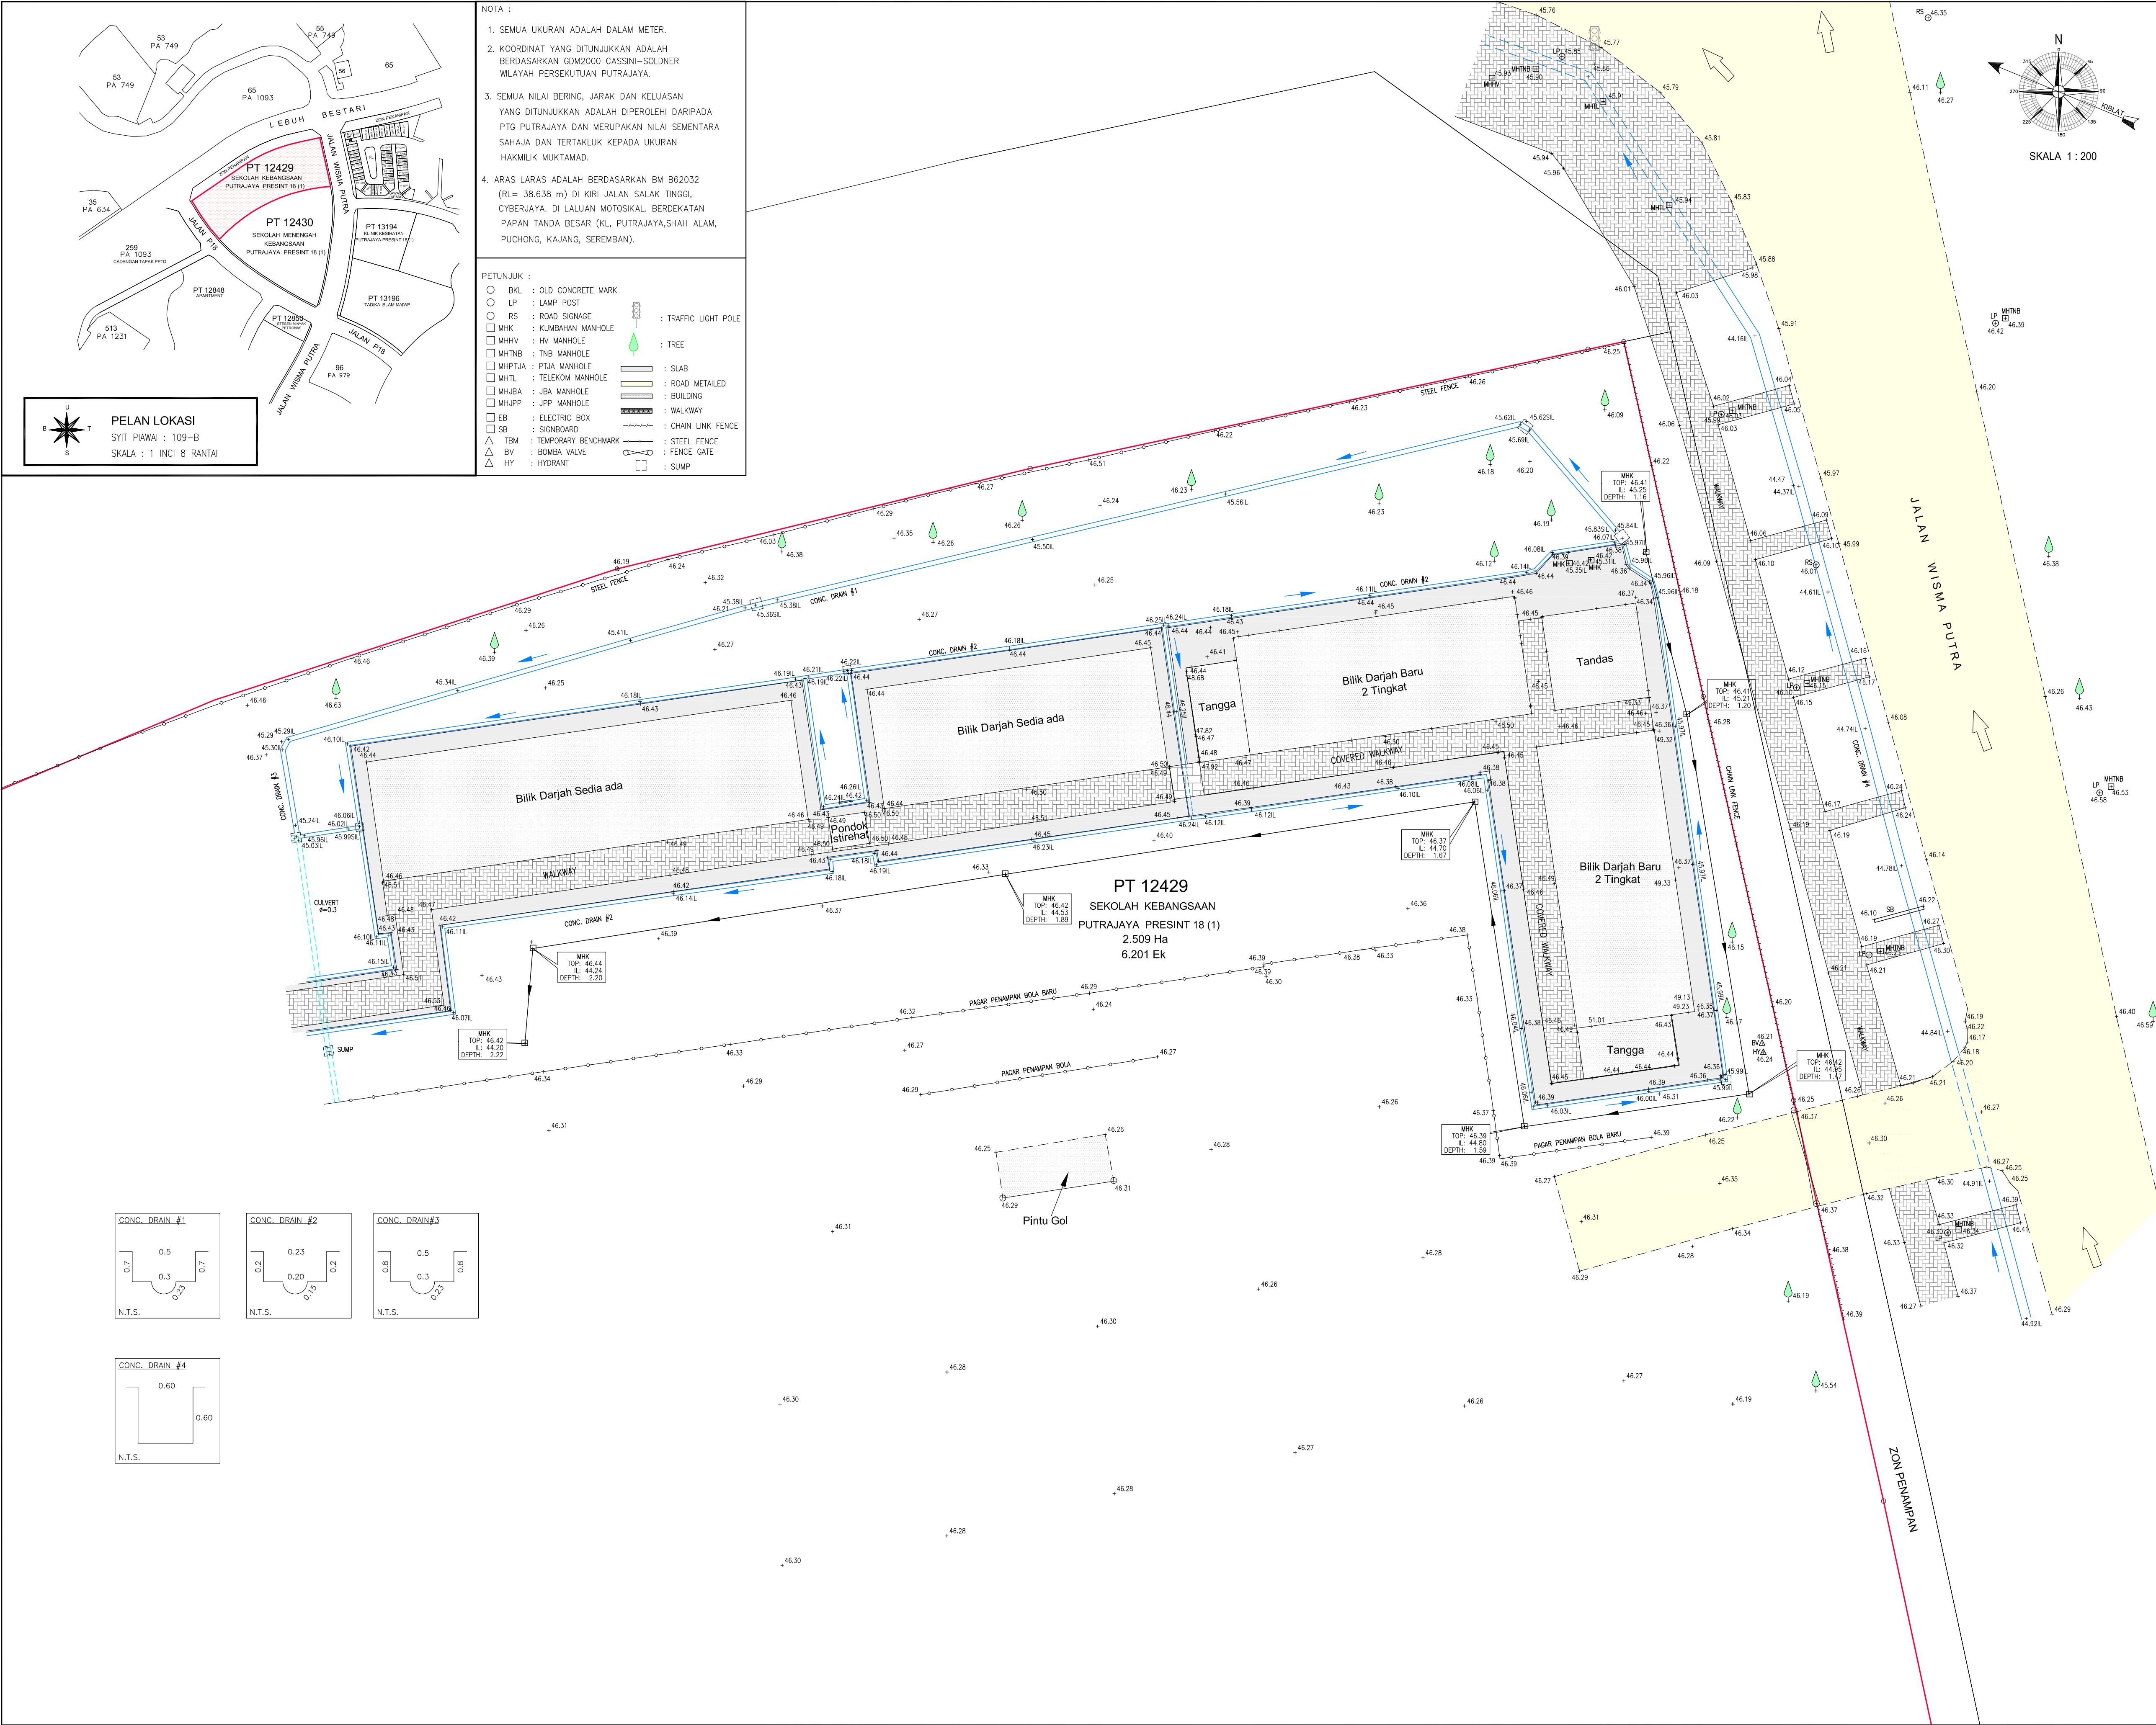

PELANGGAN

KEMENTERIAN PENDIDIKAN MALAYSIA
KEMENTERIAN PENDIDIKAN MALAYSIA (KPM)
BLOK E8, KOMPLEKS E
PUSAT PENTABIRAN KERAJAAN PERSEKUTUAN,
62604 PUTRAJAYA, MALAYSIA
TEL: 03-8900 8000 FAX: 03-884 6411

PENGESAHAN PELANGGAN

TANDATANGAN DAN COP
Saya dengan ini bersetuju dengan rekabentuk yang telah direkabentuk

Tarikh:

AGENS PELAKSANA

JKR
JABATAN KERJA RAYA
WILAYAH PERSEKUTUAN PUTRAJAYA
BLOK F7, KOMPLEKS F
PUSAT PENTABIRAN KERAJAAN PERSEKUTUAN
62000 PUTRAJAYA, MALAYSIA
TEL: 03-8885 6800 FAX: 03-8885 6998

PENGESAHAN AGENS PELAKSANA

TANDATANGAN DAN COP
Saya dengan ini bersetuju dengan rekabentuk yang telah direkabentuk

Tarikh:

TAJUK PROJEK

PERMOHONAN KELULUSAN PELAN KERJA TANAH, JALAN DAN PERPARITAN BAGI CADANGAN 1 UNIT BANGUNAN TAMBAHAN 2 TINGKAT YANG MERANGKUMI 8 BILIK DARJAH, DI SK PRESINT 18 (1), PUTRAJAYA

UNTUK
KEMENTERIAN PENDIDIKAN MALAYSIA

JURUKUR BANDARDESA SDN BHD (1325406-T)
(DAHULUNYA DIKENALI SEBAGAI JURUKUR BANDARDESA)

Sr LOH SOW KAM
JURUKUR TANAH BERLESEN
DIBAWAH AKTA 458 (DISEMAK 1991)
B. LAND SURVEYING (HONS) UTM, MRISM, MAALS
NO.17-3, JALAN USJ 9/SQ
SUBANG BUSINESS CENTRE
47620 SUBANG JAYA
SELANGOR DARUL EHSAN
TEL : 603-8023 0963, 8023 0968
FAX : 603-8023 0962
email : bandardesa@yahoo.com

DESIGN AND BUILD KONTRAKTOR

MRCB
Malaysian Resources Corporation Bhd
Level 30, Menara Allianz Sentral
No 203, Jalan Tun Sambanthan
Kuala Lumpur Sentral
Tel: 03-2788 8000 Fax : 03-2780 7988
URL : www.mrcb.com.my

ASBUILT DRAWING

TAJUK LUKISAN

SK PUTRAJAYA PRESINT 18 (1)
ASBUILT SURVEY OF NEW CLASSROOM

DILUKIS OLEH : FAIZAH
DISEMAK OLEH : LOH
NO LUKISAN : JBD / WP / 256 / SK18 / NF / ASB-1
SKALA : 1 : 200 (A1)
TARIKH : 16 MAC 2021
S0