

NEGERI SELANGOR
DAERAH SEPANG
BANDAR SUNGAI MERAB
LOT 97 - 99

SKALA 1:4000

Fail Ukur P.U.BL.SEL.159-87

Fail Pej Tanah PDS(T)1/D/256 Bk.

Syt Piawai 110-A

JK (L) 1353 M 91-93 & 95

BK 37474 & 37476

Ukuran Kelas Satu

"Saya . . . HAJI SULAIMAN BIN MOHD AMIN F.I.S.(M) . . . seorang
Juruukur Tanah Yang Dilesen Di bawah Akta 458 (Disemak 1991)
-Akta Juruukur Tanah Berlesen 1958 (Disemak 1991) memperakui
bahawa kerja ukur darimana pelan ini telah disediakan
telah dijalankan dan ditanda di atas tanah oleh saya
atau di bawah arahan dan penyeliaan saya sendiri secara
langsung di tempat kerjakuar semata-mata mengikut Peraturan-
peraturan Juruukur Tanah Berlesen dan bahawa pelan ini
adalah merupakan dengan betulnya kerja ukur yang telah
siap pada . . . 27 . . . haribulan . . . April . . . 1995
Bertarikh . . . 6 . . . haribulan . . . Disember . . . 1996

Sulaiman
Juruukur Tanah Yang Dilesen Di bawah Akta 458 (Disemak 1991)


Dicarta oleh
Siti Rokiah 11.11.99
(Siti Rokiah bte Abdullah)

Diperiksa oleh
Hamidah 12.11.98
(Hamidah bte Haji Mansor)

Diluluskan oleh
Hasan bin Jamil 5.2.1999
(Hasan bin Jamil)
Pegarah Ukur
Selangor Darul Ehsan

SIMPANAN MELAYU SUNGAI MERAB

RUJUKAN		
NO	BERING	JARAK
1	174°15'50"	10.060
2	174°15'50"	39.000
3	175°30'20"	15.868
4	85°30'40"	12.189
5	175°30'20"	4.932
6	279°31'10"	12.192
7	0°01'00"	12.192
8	319°46'00"KI	18.611KI

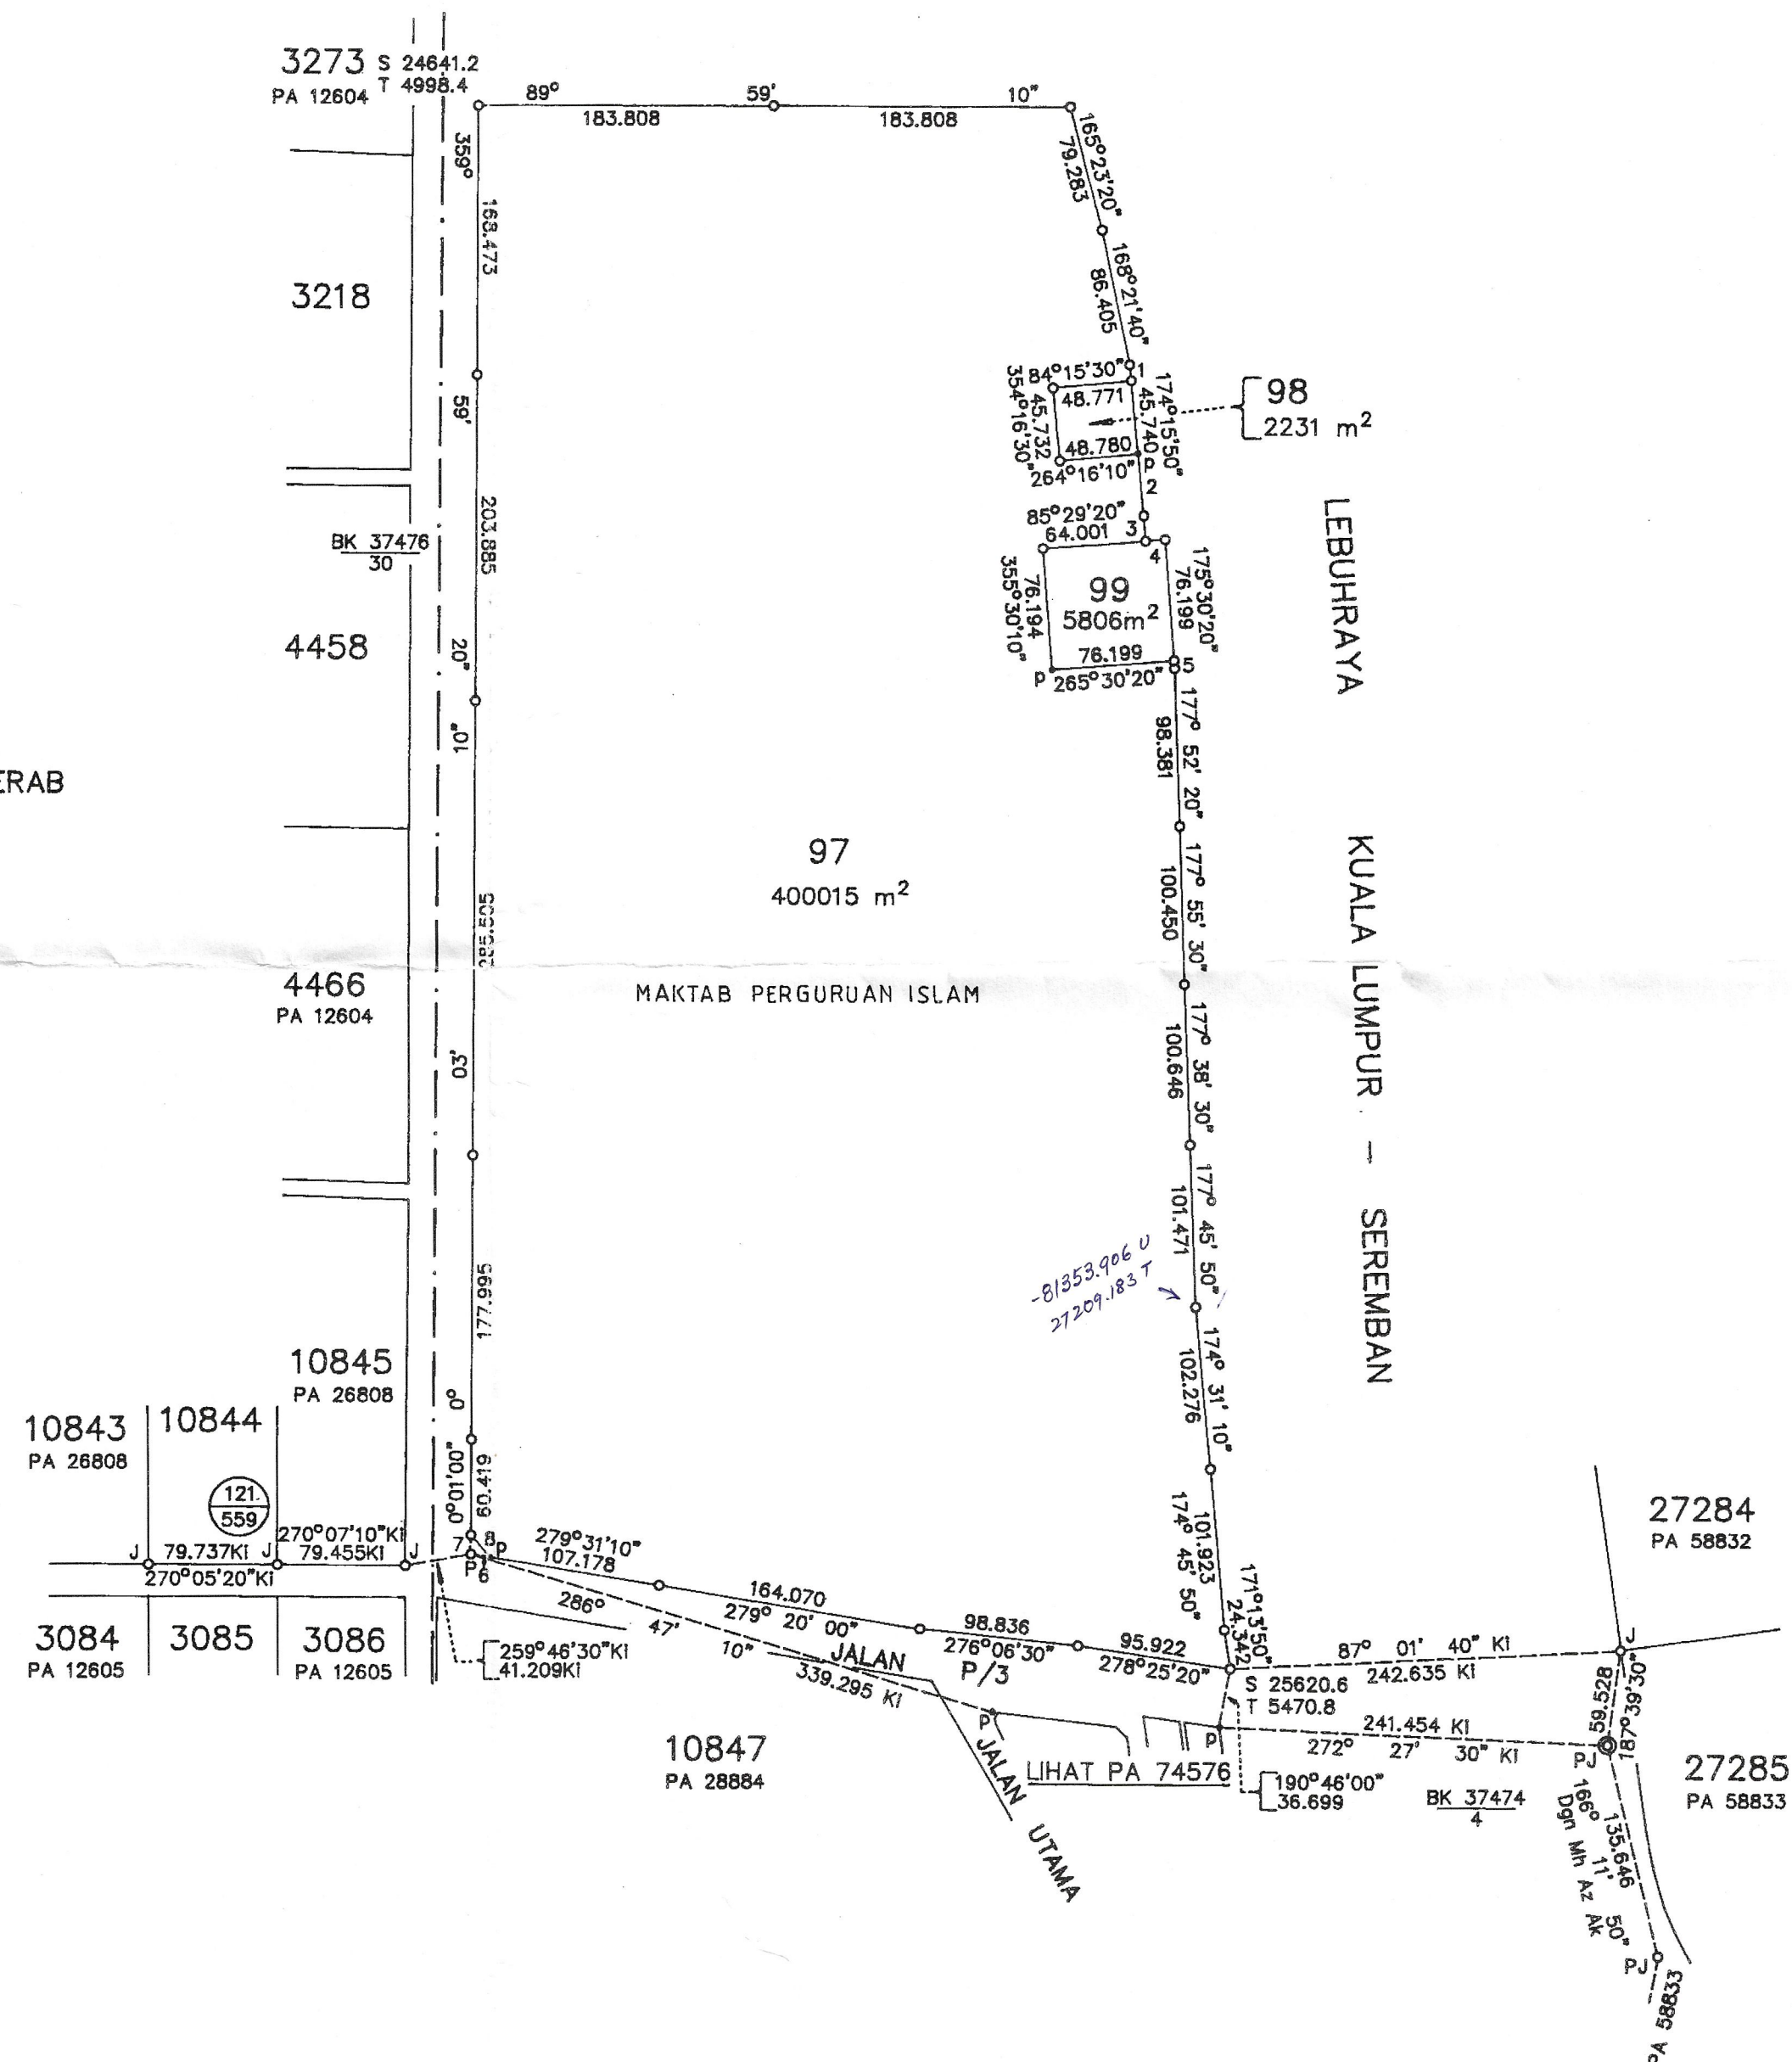

PA 74575