


10 NEGERI SELANGOR
 01 DAERAH KELANG
 02 MUKIM KELANG
 00
 LOT 035645, 035649 & 036332 - 036335
 BAKI SEBAHAGIAN LOT 18597 (PA 29538)
 SKEL 1 : 2000

NOTA :- 1) Lot-lot yang terbit daripada pecahan & penyerahan untuk Simpanan Jalan, Lorong dan Parit
 2) Lot 035645 diserahkan untuk Kawasan Lapang

Nota:
 Sebahagian dari Mukim Kelang telah diijinkan menjadi Lekan Simpanan Jalan Kelang melalui S. 171, 1802 berarah P. 10111.

Lot 35645, 35649 & 36332 masing-masing diukur menjadi lot 36332, 36333 & 36334 Lekan Pandamaran.

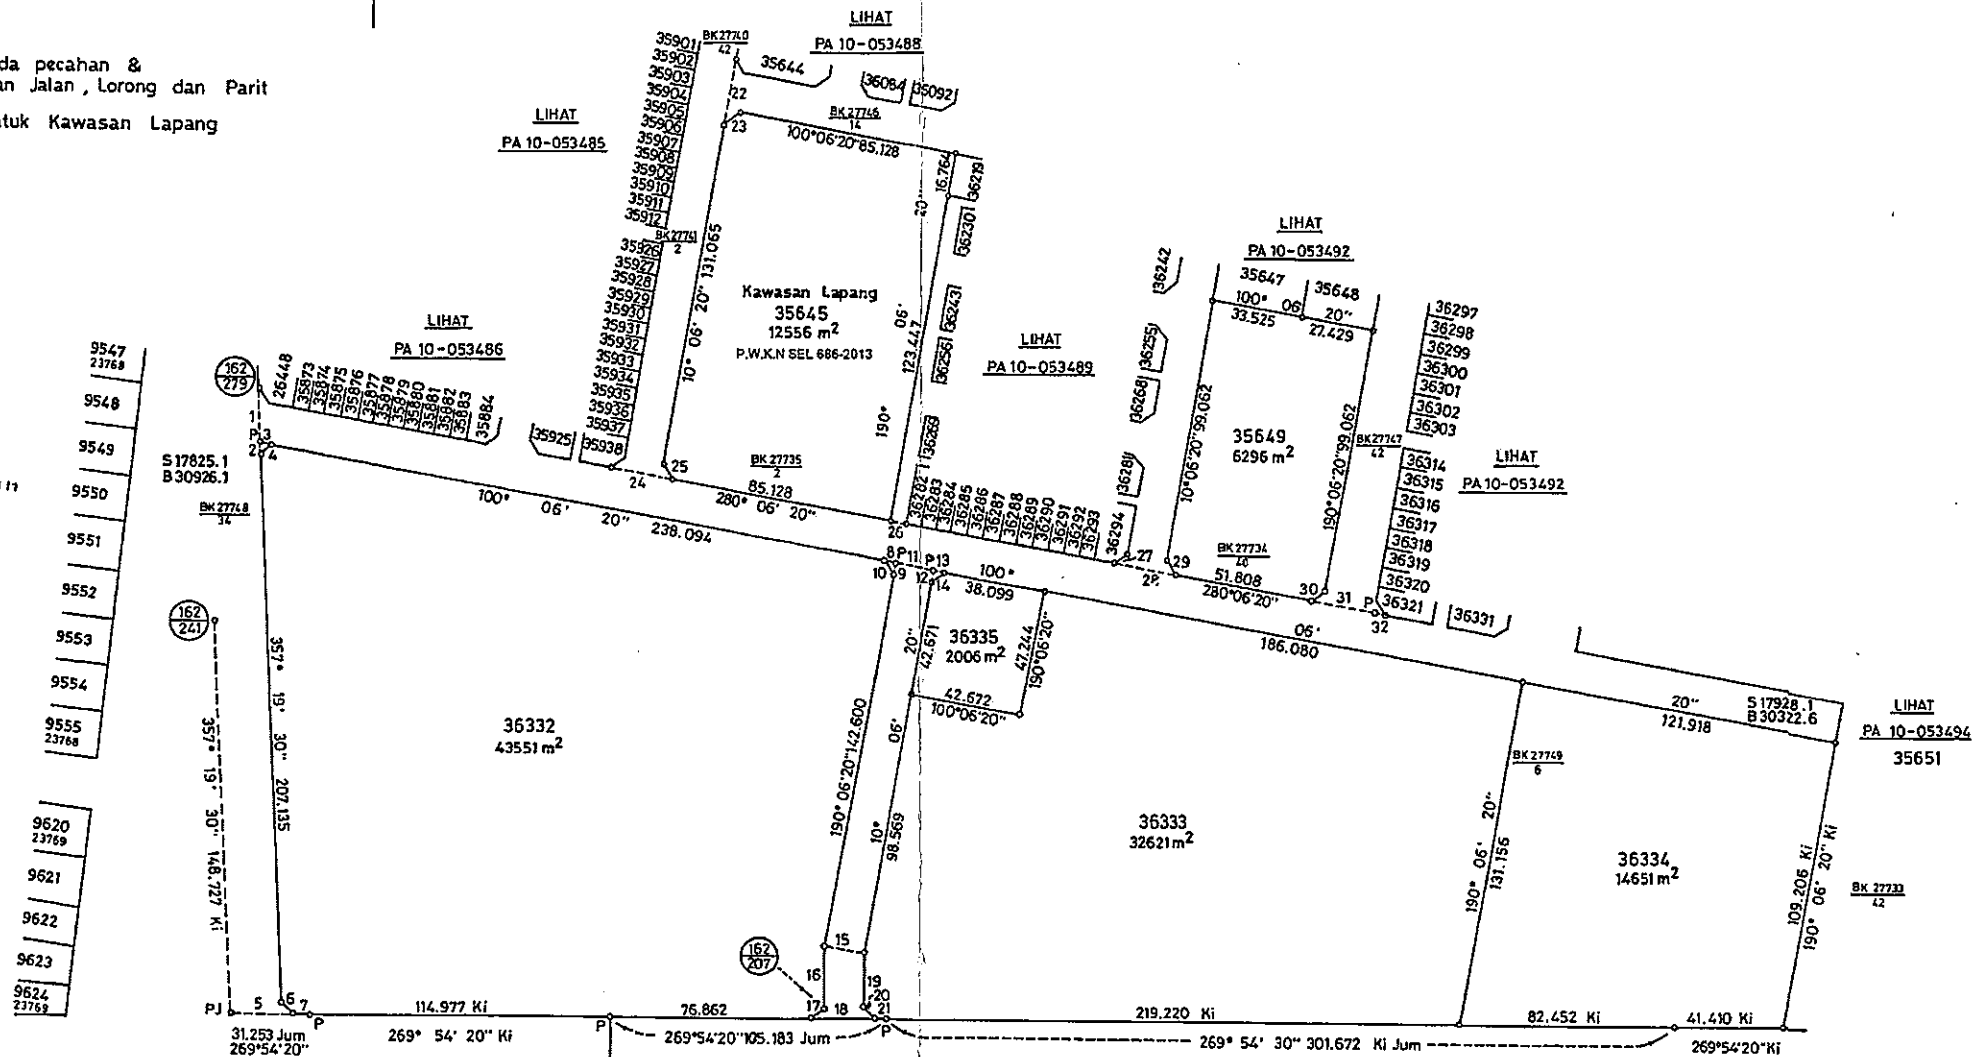

"Saya ZAINAL ABIDIN BIN ABDUL RAHMAN
 seorang Jurukur Berlesen dibawah Ordinan Jurukur
 Tanah Berlesen No. 11 tahun 1958 memperakui bahawa
 kerja ukur darimana pelan ini telah disediakan telah
 dijalankan dan ditanda di atas tanah oleh atau di bawah
 arahan dan penyeliaan... YEOW OON ORNG
 sendiri secara langsung di tempat kerja/luar semata
 mata mengikut Peraturan-peraturan Jurukur Tanah
 Berlesen dan bahawa pelan ini adalah merupakan dengan
 betulnya kerja ukur yang telah siap pada... 25
 haribulan JULAI 1985
 12.12.85 Jurukur
 Berlesen di bawah Ordinan No. 11 tahun 1958"

S 17590
 B 30220

RUJUKAN		
No	Bering	Jarak
1	357°19'30"	20.200
2	357°19'30"	4.573
3	100°06'20"	4.573
4	48°43'00" Ki	5.707 Ki
5	269°54'20"	24.710
6	313°37'00" Ki	6.611 Ki
7	269°54'20"	6.543
8	100°06'20"	4.573
9	190°06'20"	4.573
10	145°06'20" Ki	6.467 Ki
11	100°06'20"	15.240
12	10°06'20"	4.573
13	100°06'20"	4.573
14	55°06'20" Ki	6.467 Ki
15	275°00'20"	15.301
16	179°54'20"	22.859
17	224°54'20" Ki	6.467 Ki
18	269°54'20"	24.386
19	359°54'20"	21.499
20	314°54'20" Ki	6.467 Ki
21	269°54'20"	3.935
22	10°06'20"	24.386
23	55°06'20" Ki	6.467 Ki
24	280°06'20"	24.386
25	325°06'20" Ki	6.467 Ki
26	280°06'20"	6.095
27	235°06'20" Ki	6.467 Ki
28	280°06'20"	24.386
29	325°06'20" Ki	6.467 Ki
30	235°06'20" Ki	6.467 Ki
31	280°06'20"	24.690
32	280°06'20"	4.573

PA 10-053493

FAIL UKUR P U BL SEL 84-84
 FAIL PT PTK 5-50-81
 JK 859 M 5, 8 & 200
 JK 860 M 1-3, 5, 15, 17 & 18
 BK 27733-27735, 27740, 27741 & 27746-27749
 SYIT PIAWAI 59-A

BG AK DARI PA 10-053483
 UKURAN KELAS SATU
 DILULUSKAN OLEH
 30.8.85
 (CHAN KUEN MING)
 Pengarah Ukur