


RUJUKAN	BEARING	JARAK
1	205°18'00"	20.089
2	276°03'20"	1.925
3	266°03'30"	5.266
4	260°31'20"	10.196
5	267°24'30"	4.930
6	275°08'30"	8.390
7	282°28'50"	8.389
8	291°09'50"	7.298
9	294°44'50"	7.298
10	301°57'30"	9.347
11	301°03'10"	9.608
12	297°28'50"	5.004
13	295°17'20"	15.199
14	295°17'20"	9.141
15	115°17'30"	15.200
16	25°17'20"	10.897
17	117°28'30"	4.727
18	121°03'30"	9.450
19	121°57'00"	9.567
20	114°45'20"	7.675
21	111°09'50"	7.727
22	102°28'50"	8.949
23	95°08'30"	8.916
24	87°24'30"	5.442
25	80°31'20"	10.244
26	86°03'30"	4.916

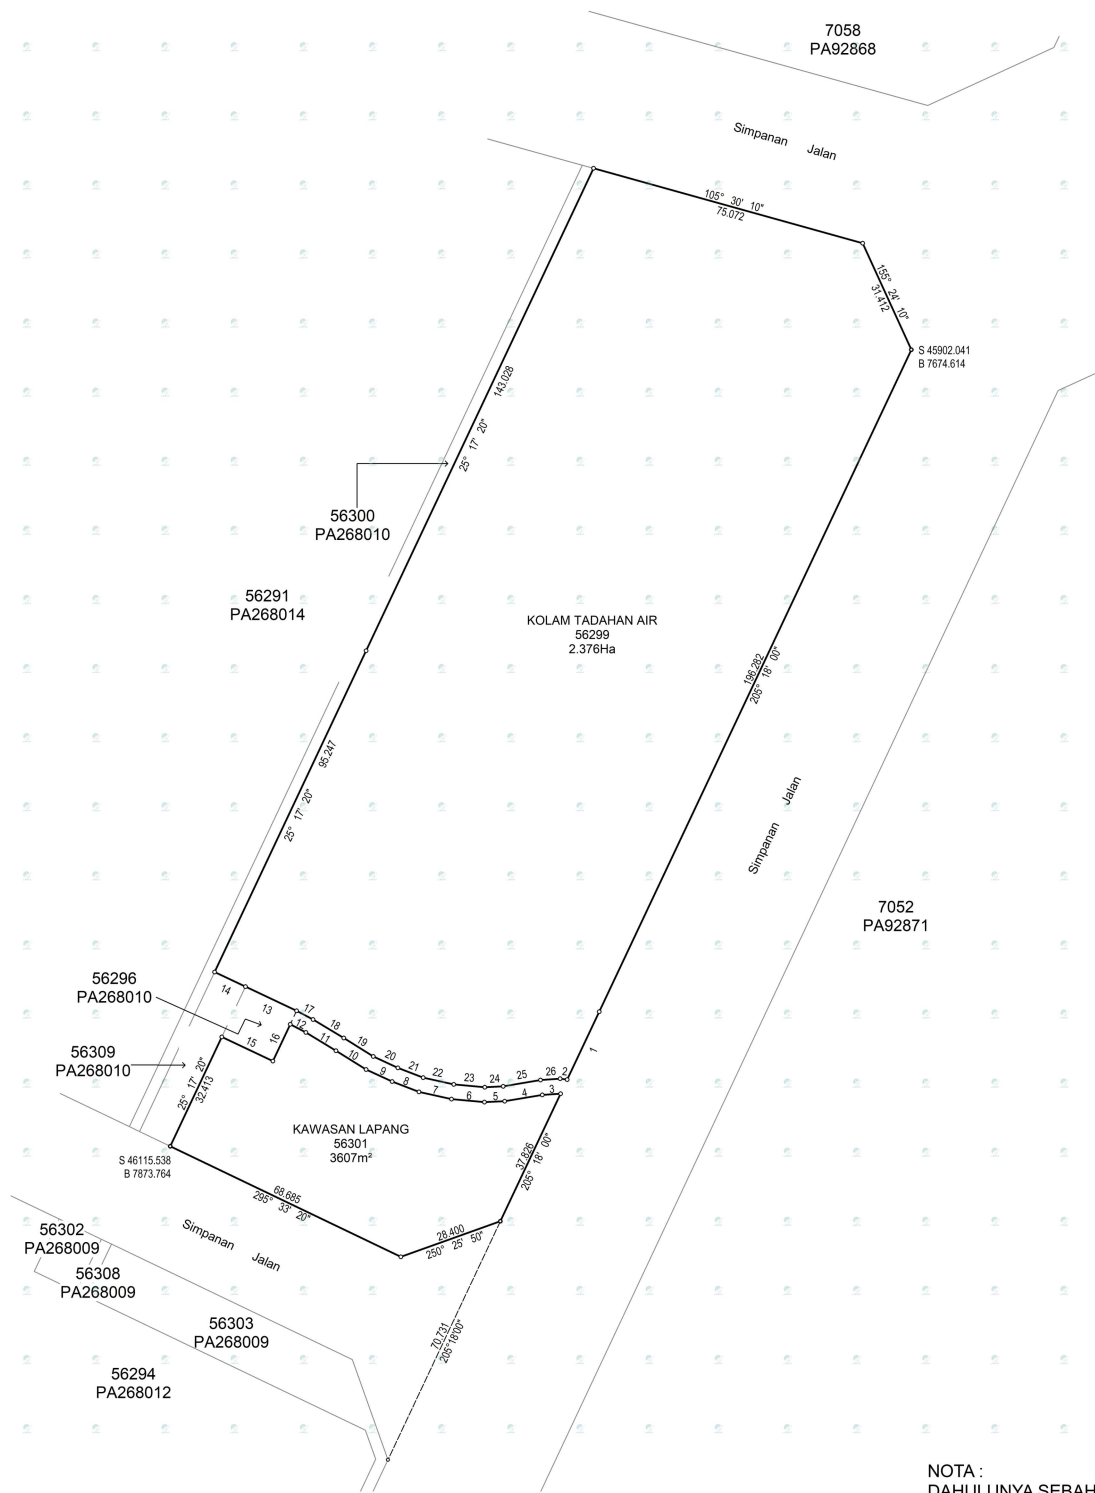

NOTA :
DAHULUNYA SEBAHAGIAN LOT 7057 (PA92869)
Asas Koordinat GDM2000 Cassini-Soldner

NEGERI SELANGOR
DAERAH KUALA SELANGOR
MUKIM IJOK
LOT 56299 & 56301

DISEDIAKAN OLEH MAISYURAH BINTI HUSIN

SKALA 1 : 950

PETA KADASTER 67C

PA268011



Saya Lsr YEO KIAM SENG seorang Jurukur Tanah yang dilesenkan di bawah Akta Jurukur Tanah Berlesen 1958 (Akta 458), memperakui bahawa pengukuran telah dijalankan dan ditanda di atas tanah oleh saya atau dibawah arahan saya sendiri secara langsung di lapangan pada 21 haribulan APRIL 2023 semuta-mata mengikut Peraturan-peraturan Jurukur Tanah Berlesen.

Bahawa ukuran ini, saya bertanggungjawab sepenuhnya ke atas salah betulnya

Bertarikh 22 haribulan OGOS 2025

Jurukur Tanah Yang Dilesen Di Bawah Akta 458

FAIL UKUR PUBLSEL278_2025
FAIL PEJ. TANAH PTKS.04/03/TS03/005/042021
DILULUSKAN OLEH

[Signature]
Lsr LOOI KAM SENG
PENGARAH UKUR DAN PEMETAPAN
NEGERI SELANGOR
TARIKH : 29.08.2025

