


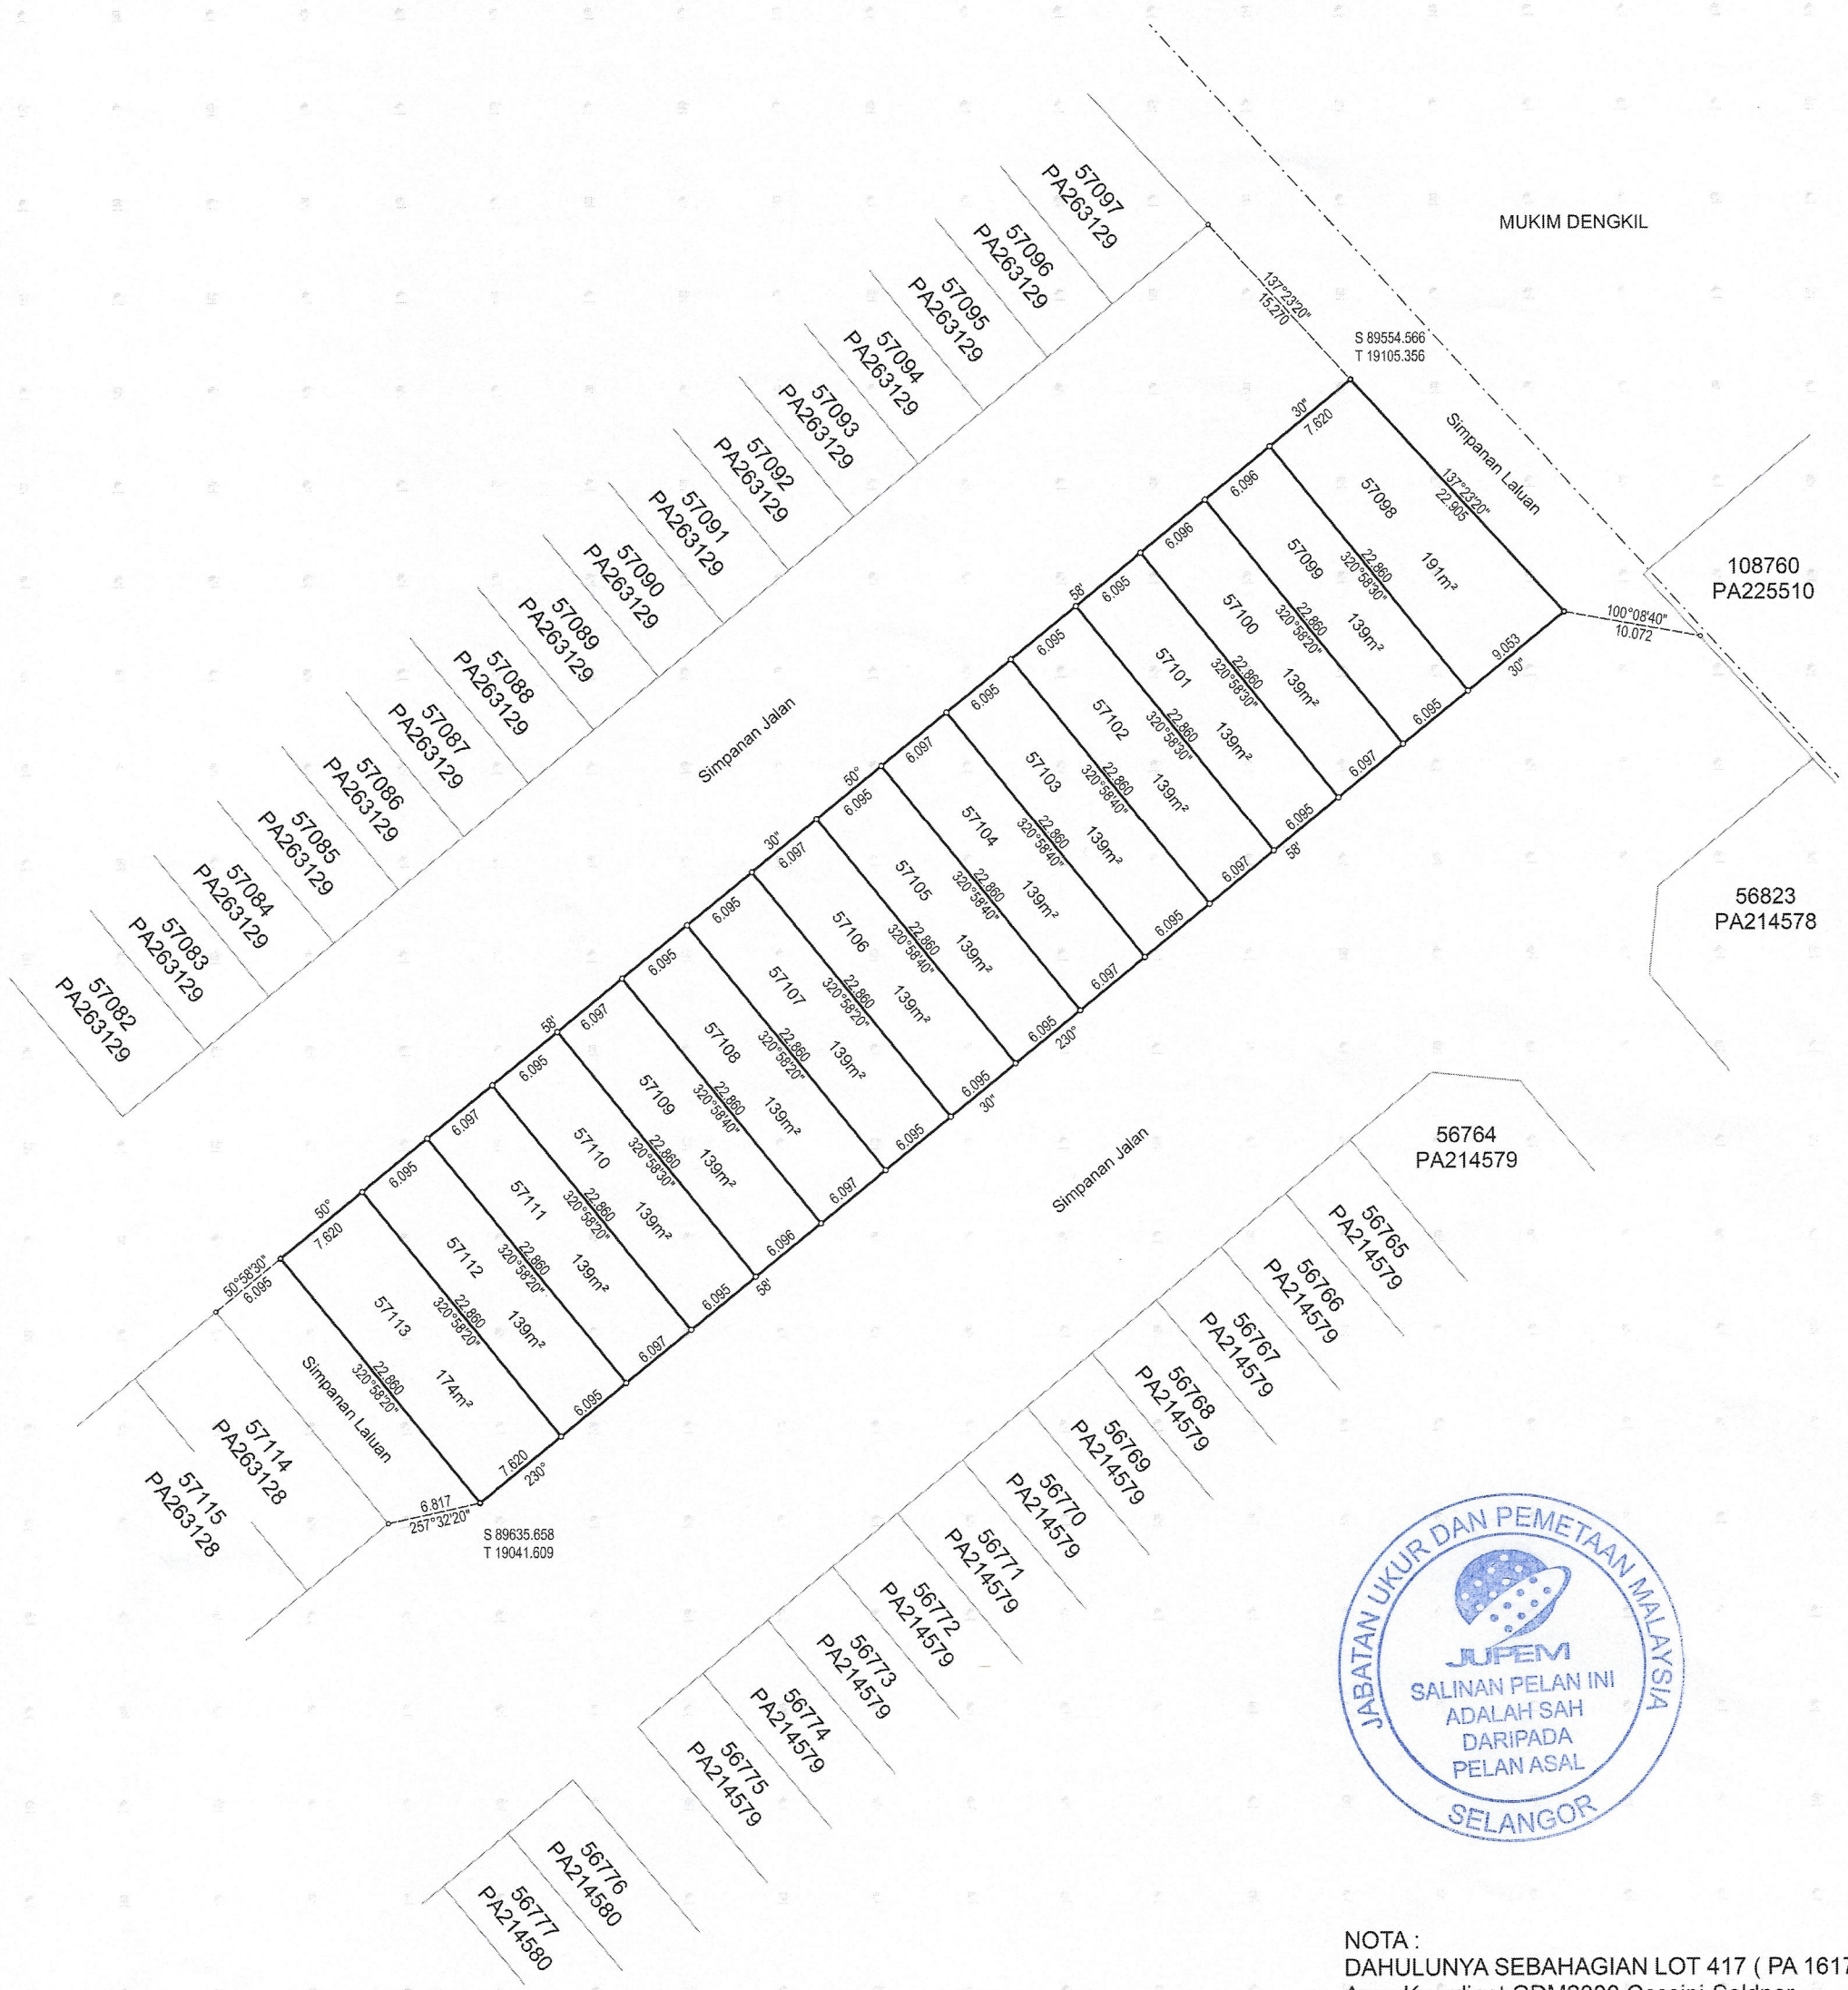

NOTA :
DAHULUNYA SEBAHAGIAN LOT 417 (PA 16179)
Asas Koordinat GDM2000 Cassini-Soldner

NEGERI SELANGOR
DAERAH SEPANG
PEKAN DENGKIL
LOT 57098 - 57113

DISEDIAKAN OLEH MAIZATUL BINTI ABD KHALIL

SKALA 1 : 350

PETA KADASTER 117B

PA263130



"Saya Datuk Sr Ng See Eng seorang Juruukur Tanah Berlesen di bawah Akta Juruukur Tanah Berlesen 1958 (Akta 458) memperakui bahawa pengukuran dari mana pelan ini telah disediakan, telah dijalankan dan ditanda diatas tanah oleh saya atau dibawah arahan saya sendiri secara langsung di lapangan semata-mata mengikut Peraturan-peraturan Juruukur Tanah Berlesen, dan bahawa pelan ini secara tepat mewakili pengukuran yang telah disempurnakan pada 24 haribulan November 2023

Bahawa saya bertanggungjawab sepenuhnya ke atas salah betulnya ukuran ini.
Bertarikh 12 haribulan Mac 2024.

Juruukur Tanah Yang Dilesen Di Bawah Akta 458"

FAIL UKUR PUBLSEL813_2023
FAIL PEJ. TANAH PTS/01/TS03/019/1218
DILULUSKAN OLEH

SR LOOI KAM SENG
PENGARAH UKUR DAN PEMETAAN
NEGERI SELANGOR
TARIKH : 12.03.2024

