


RUJUKAN	BEARING	JARAK
1	182°02'00"	2012
2	91°54'00"	5.956
3	272°03'50"	1.000
4	273°11'30"	5.064
5	91°54'00"	2.999
6	333°10'20"	6.208
7	16°20'20"	2.264
8	99°07'50"	1.985
9	178°10'00"	2.594
10	262°06'30"	1.996
11	346°03'10"	2.692

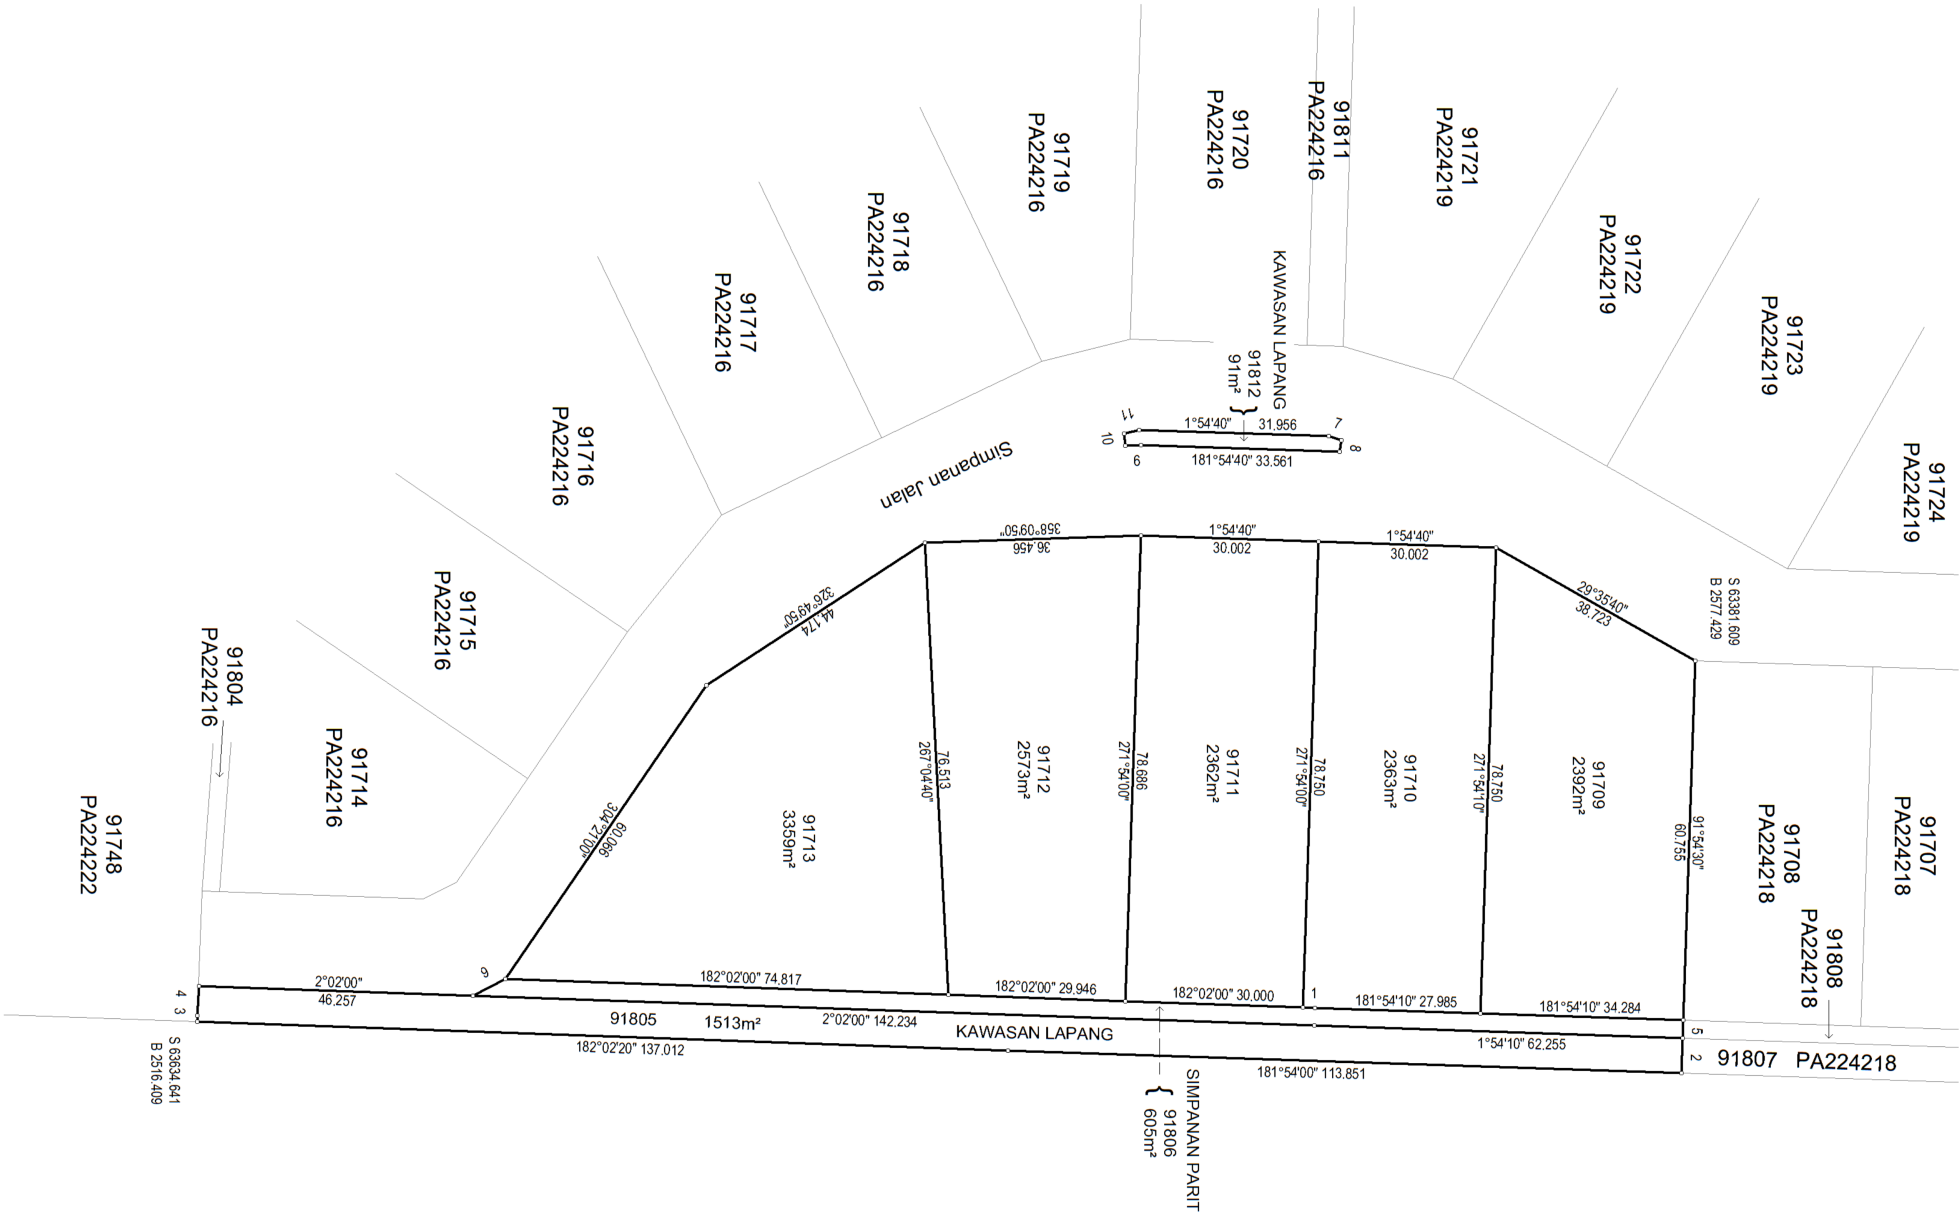

NOTA:
DAHULUNYA SEBAHAGIAN LOT 57330
(PA 114889)

Asas Koordinat GDM2000 Cassini-Soldner

NEGERI SELANGOR

DAERAH PETALING

MUKIM BUKIT RAJA

LOT 91709 - 91713, 91805,
91806 & 91812

DISEDIAKAN OLEH MD SALLEH BIN ALI

SKALA 1 : 800

PETA KADASTER 83D

PA224217



"Saya M D SALLEH, Jurukur Tanah, Berikutan di bawah Nama Jurukur Tanah Berikutan 1958 (Atas 458) memperibadikan bahawa pengukuran dan mana-mana malar ini telah disediakan, telah dijalankan dan telah diperiksa dengan teliti dan dengan penuh keyakinan bahawa ia adalah benar-benar dan betul. Saya, M D SALLEH, Jurukur Tanah, Berikutan di bawah Nama Jurukur Tanah Berikutan 1958 (Atas 458) memperibadikan bahawa saya bertanggungjawab sepenuhnya ke atas hasil berikutan ukuran ini. Berikutan 17 Mac 2016

Jurukur Tanah Yang Diiktiraf Di bawah Atas 458"

FAIL UKUR PUBLSEL498_2015
FAIL PEJ. TANAH PTD.P.6/1386/2007
DILULUSKAN OLEH

SR MOHAMAD KAMAL BIN ADIMIN
PENGARAH UKUR DAN PEMETAPAN SELANGOR
Tarikh: 10/11/2016

