


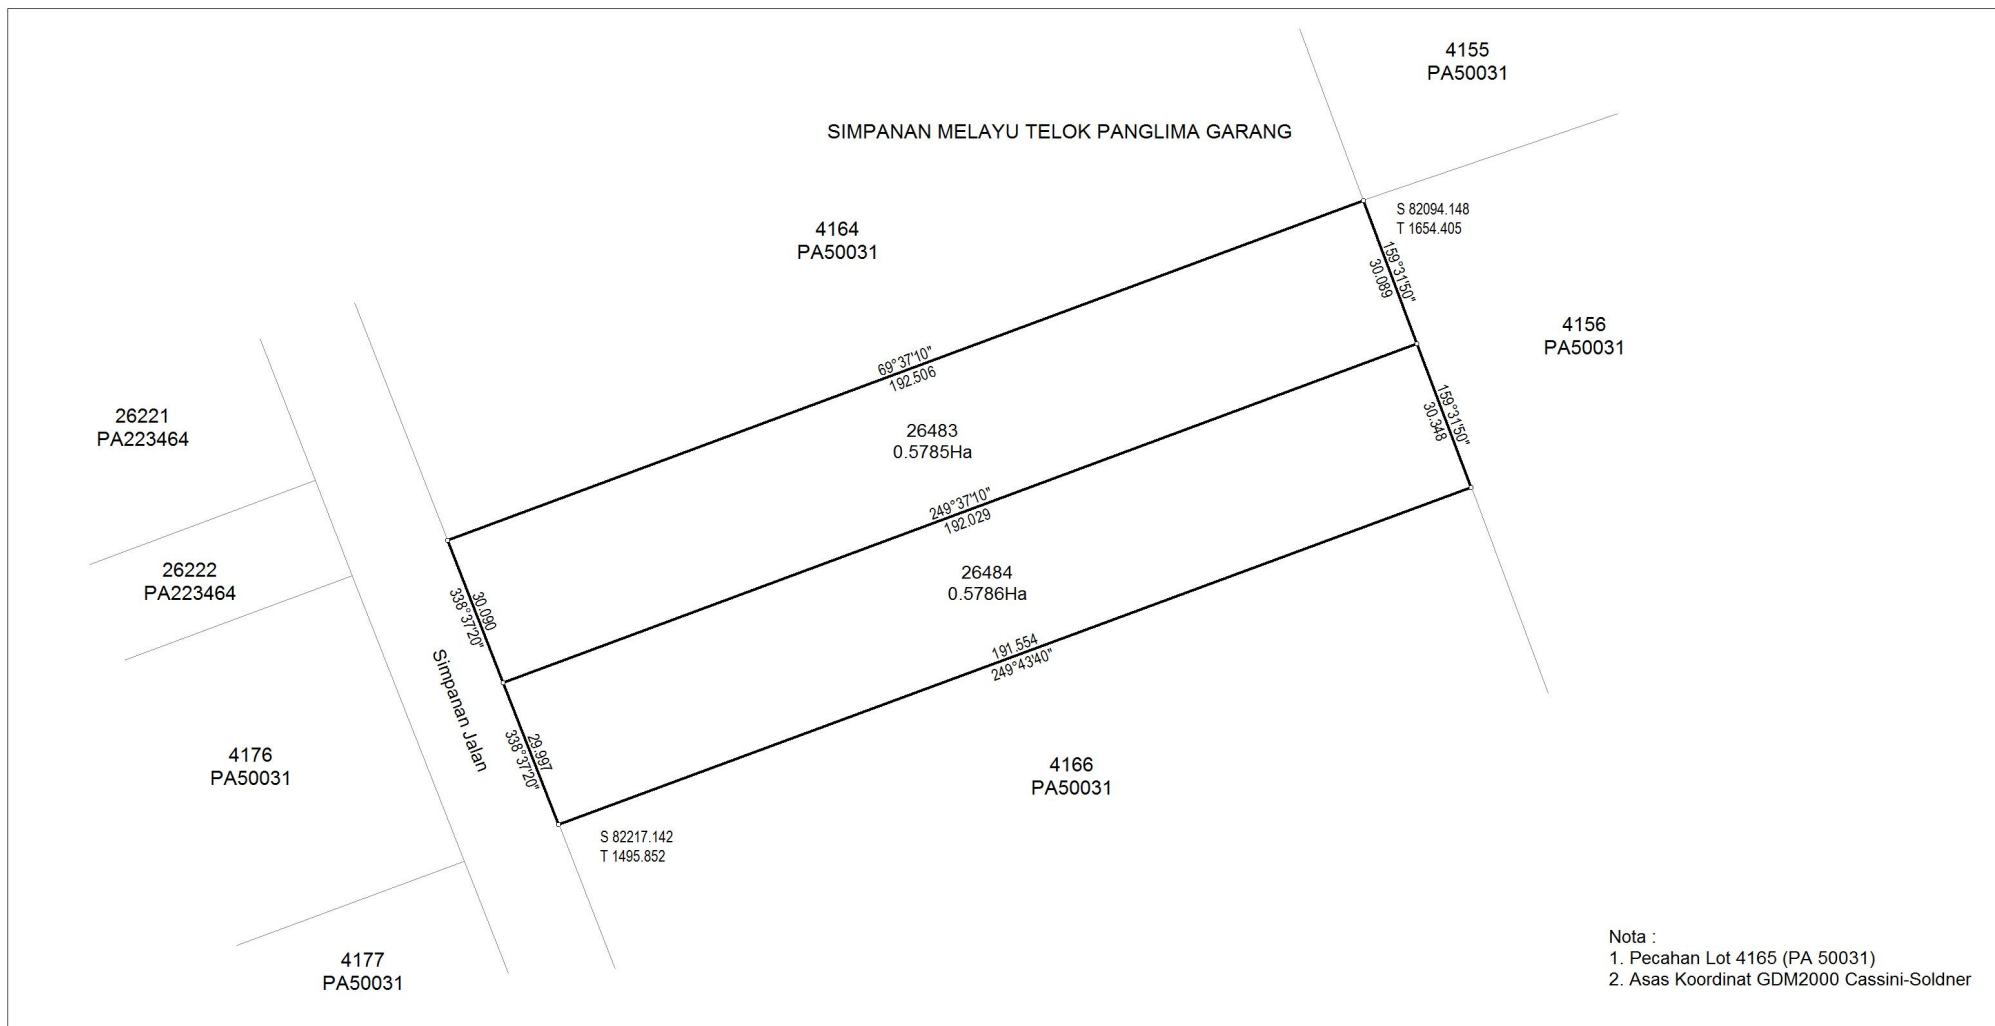

NEGERI SELANGOR
DAERAH KUALA LANGAT
MUKIM TELOK PANGLIMA GARANG
LOT 26483 - 26484

DISEDIAKAN OLEH MOHD ANNUAR BIN ABDULLAH

SKALA 1 : 1000

PETA KADASTER 108A

PA223462



Saya, MOHAMAD BIN SIDIN seorang Juruukur Tanah yang dilesen di bawah Akta Juruukur Tanah Berlesen 1958 (Akta 458), memperakui bahawa pengukuran darimana pelan ini telah disediakan, telah dijalankan dan ditanda di atas tanah oleh saya atau dibawah arahan saya sendiri secara langsung di lapangan semata-mata mengikut Peraturan-peraturan Juruukur Tanah Berlesen, dan bahawa sebahagian pelan ini secara tepat mewakili pengukuran yang telah disempurnakan pada 18 haribulan FEBRUARI 2015

Bahawa saya bertanggungjawab sepenuhnya ke atas salah betulnya ukuran ini.

Bertarikh 21 haribulan OKTOBER 2015


Juruukur Tanah Yang Dilesen Di Bawah Akta 458

FAIL UKUR PUBLSEL392_2015
FAIL PEJ. TANAH PTK.LGT.1/15/124/2014
DILULUSKAN OLEH


SR AHAMAD BIN ZAKARIA, KMN
b.p PENGARAH UKUR DAN PEMETAAN
SELANGOR

Tarikh: 30/10/2015

