


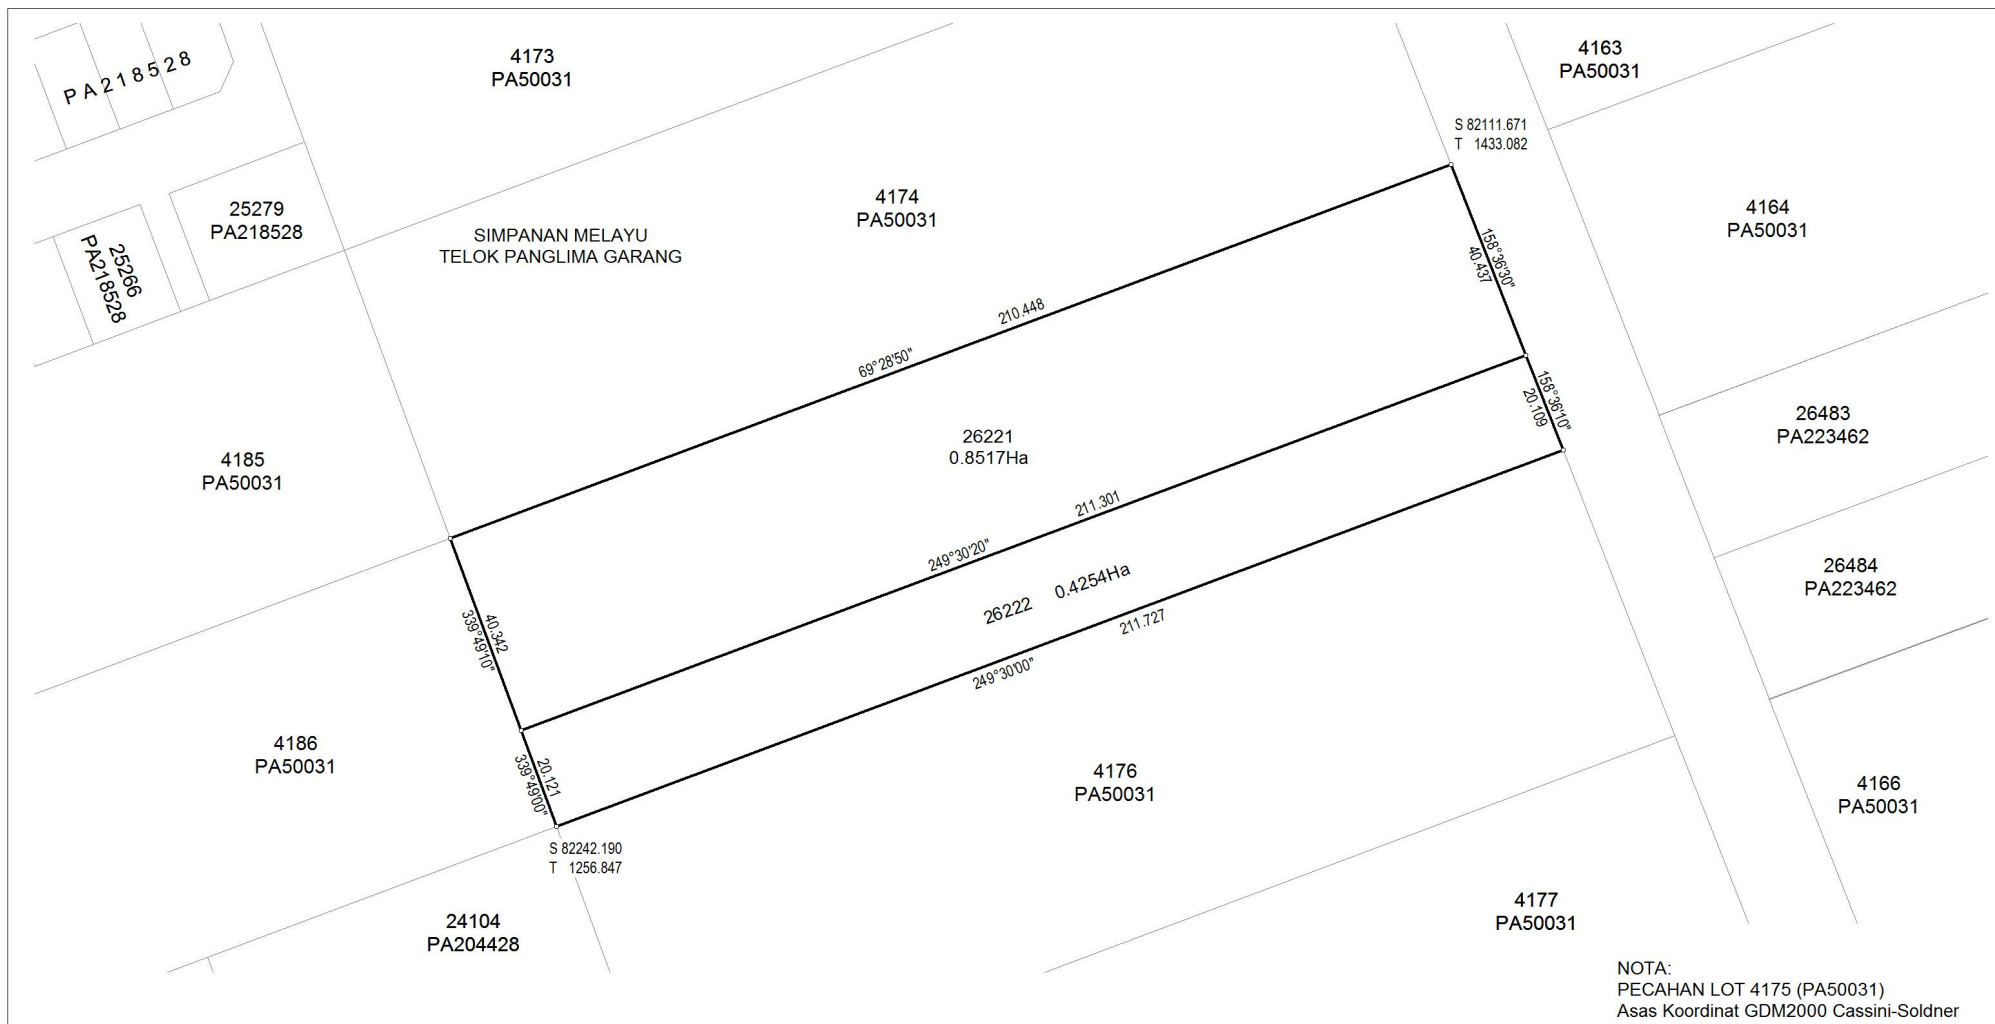

NEGERI SELANGOR

DAERAH KUALA LANGAT

MUKIM TELOK PANGLIMA GARANG

LOT 26221 - 26222

DISEDIAKAN OLEH MOHD FIRDAUS BIN MOHAMAD

SKALA 1 : 1000

PETA KADASTER 108A


PA223464



"Saya MISRON BIN HAJI YASIN seorang Juruukur Tanah Berlesen di bawah Akta Juruukur Tanah Berlesen 1958 (Akta 458) memperakui bahawa pengukuran dari mana pelan ini telah disediakan, telah dijalankan dan ditanda di atas tanah oleh saya atau di bawah arahan saya sendiri secara langsung di lapangan semata-mata mengikut Peraturan-peraturan Juruukur Tanah Berlesen, dan bahawa pelan ini secara tepat mewakili pengukuran yang telah disempurnakan pada 18 haribulan DISEMBER 20 14 .

Bahawa saya bertanggungjawab sepenuhnya ke atas salah betulnya ukuran ini.

Bertarikh 22 haribulan OKTOBER 20 15 .

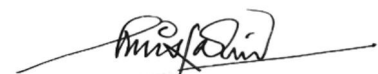
Juruukur Tanah Yang Berlesen Di Bawah Akta 458"

FAIL UKUR PUBLSEL1585_2014

FAIL PEJ. TANAH PTK.LGT.1/15/13/2013(PB)

DILULUSKAN OLEH


SR AHAMAD BIN ZAKARIA, KMN
b.p PENGARAH UKUR DAN PEMETAAN
SELANGOR

Tarikh: 30/10/2015

