
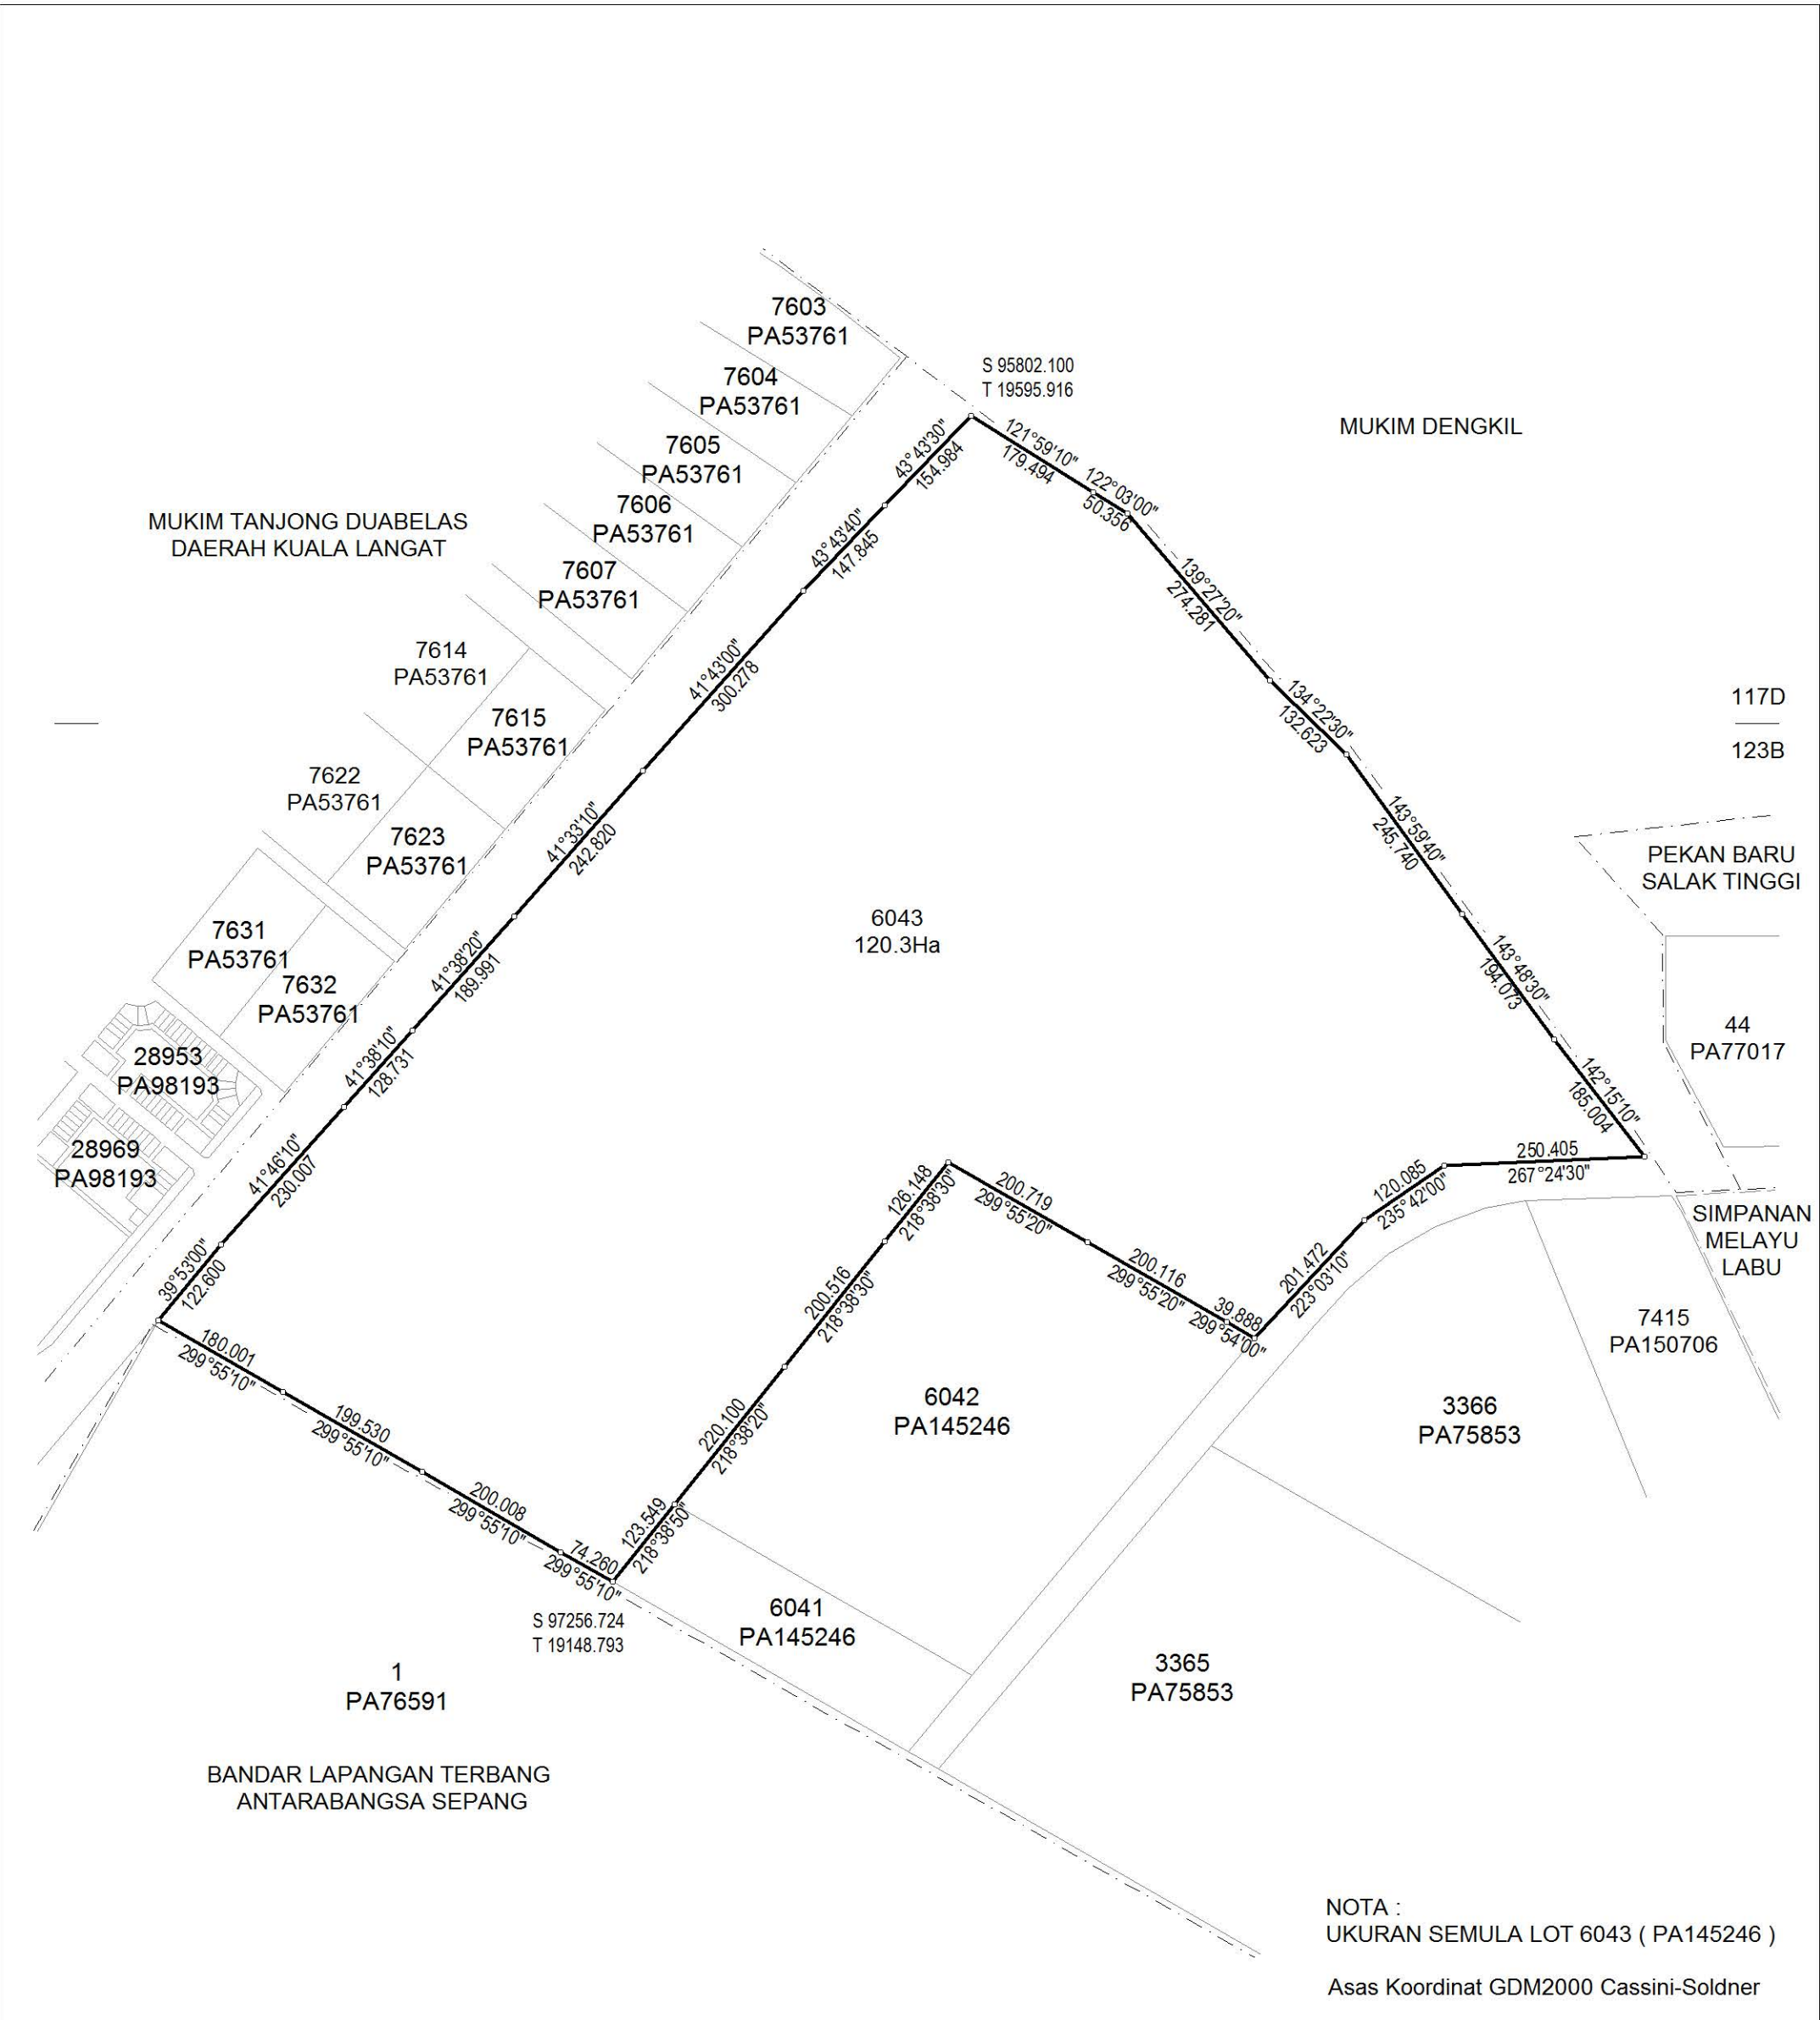


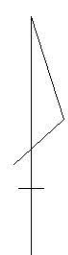

NEGERI SELANGOR DAERAH SEPANG MUKIM LABU LOT 6043 SKALA 1 : 8000 PETA KADASTER 117D & 123B PA223167 	"Saya NG SEE ENG seorang Juruukur Tanah Berlesen di bawah Akta Juruukur Tanah Berlesen 1958 (Akta 458) memperakui bahawa pengukuran dari mana pelan ini telah disediakan, telah dijalankan dan ditanda diatas tanah oleh saya atau dibawah arahan saya sendiri secara langsung di lapangan semata-mata mengikut Peraturan-peraturan Juruukur Tanah Berlesen, dan bahawa pelan ini secara tepat mewakili pengukuran yang telah disempurnakan pada 30 hari bulan OGOS 2013. Bahawa saya bertanggungjawab sepenuhnya ke atas salah betulnya ukuran ini. Bertarih 23 hari bulan JULAI 2015  Jurukur Tanah Yang Dilesen Di Bawah Akta 458"	FAIL UKUR PUBLSEL231_2015 FAIL PEJ. TANAH PTS/02/PB01/01/0709 DILULUSKAN OLEH  SR AHAMAD BIN ZAKARIA, KMN PENGARAH UKUR DAN PEMETAAN Selangor Tarikh: 27/07/2015 
--	---	--