


RUJUKAN	BEARING	JARAK
1	41°47'20"	27.999
2	122°03'30"	50.406
3	267°11'10"	22.801
4	41°19'10"	48.044
5	311°19'10"	50.716

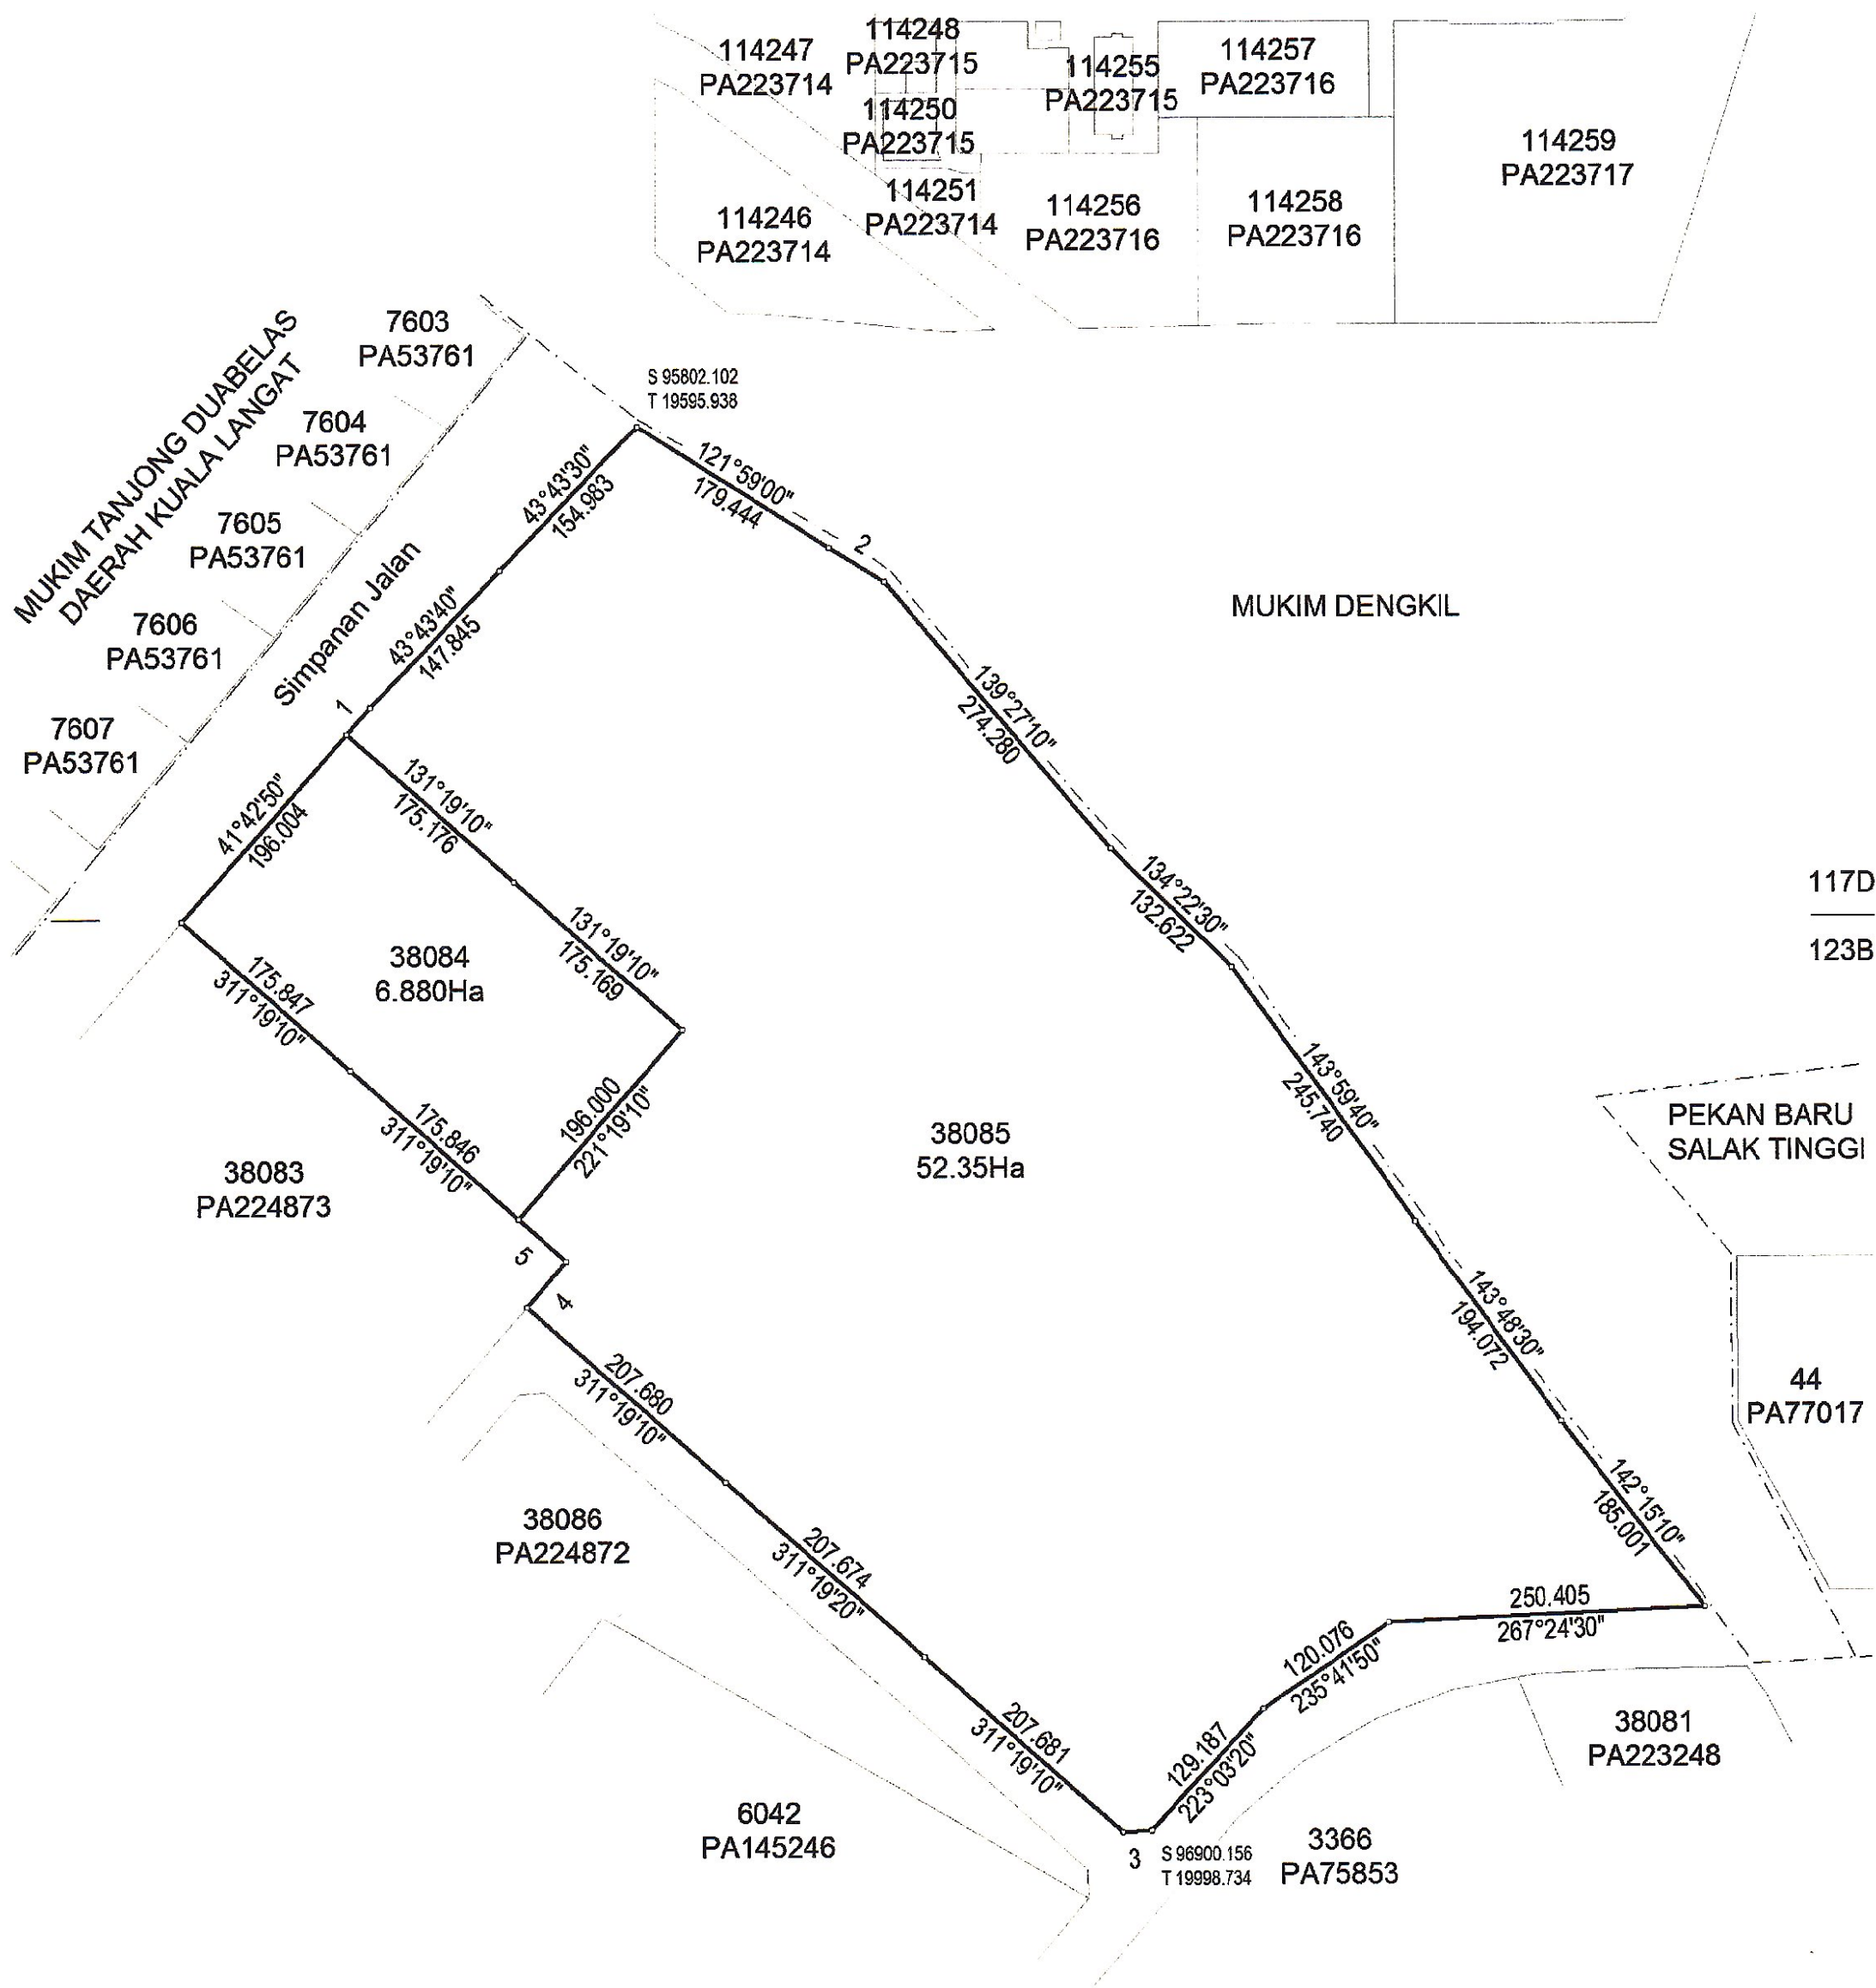

NOTA :
DAHULUNYA SEBAHAGIAN LOT 6043 (PA223167)
Asas Koordinat GDM2000 Cassini-Soldner

NEGERI SELANGOR
DAERAH SEPANG
MUKIM LABU
LOT 38084 - 38085

DISEDIAKAN OLEH MOHD FAIZAL BIN MOHD MOKSIN
SKALA 1 : 5000
PETA KADASTER 117D & 123B

PA224871



"Saya NG SEE ENG seorang Jurukur Tanah Berlesen di bawah Akta Jurukur Tanah Berlesen 1958 (Akta 458) memperakui bahawa pengukuran dari mana pelan ini telah disediakan, telah dijalankan dan ditanda diatas tanah oleh saya atau dibawah arahan saya sendiri secara langsung di lapangan semata-mata mengikut Peraturan-peraturan Jurukur Tanah Berlesen, dan bahawa pelan ini secara tepat mewakili pengukuran yang telah disempurnakan pada 30 hari bulan OKTOBER 2015.
Bahawa saya bertanggungjawab sepenuhnya ke atas salah betulnya ukuran ini.
Bertandatangan 19 hari bulan OKTOBER 2015

Jurukur Tanah Yang Dilesen Di Bawah Akta 458"

FAIL UKUR PUBLSEL239_2015
FAIL PEJ. TANAH PTS/02/TS03/10/0413
DILULUSKAN OLEH

SEAHAMADIN ZAKARIA, KMN
DPT PENGARAH UKUR DAN PEMETAAN
SELANGOR
Tarikh: 23/10/2015

