


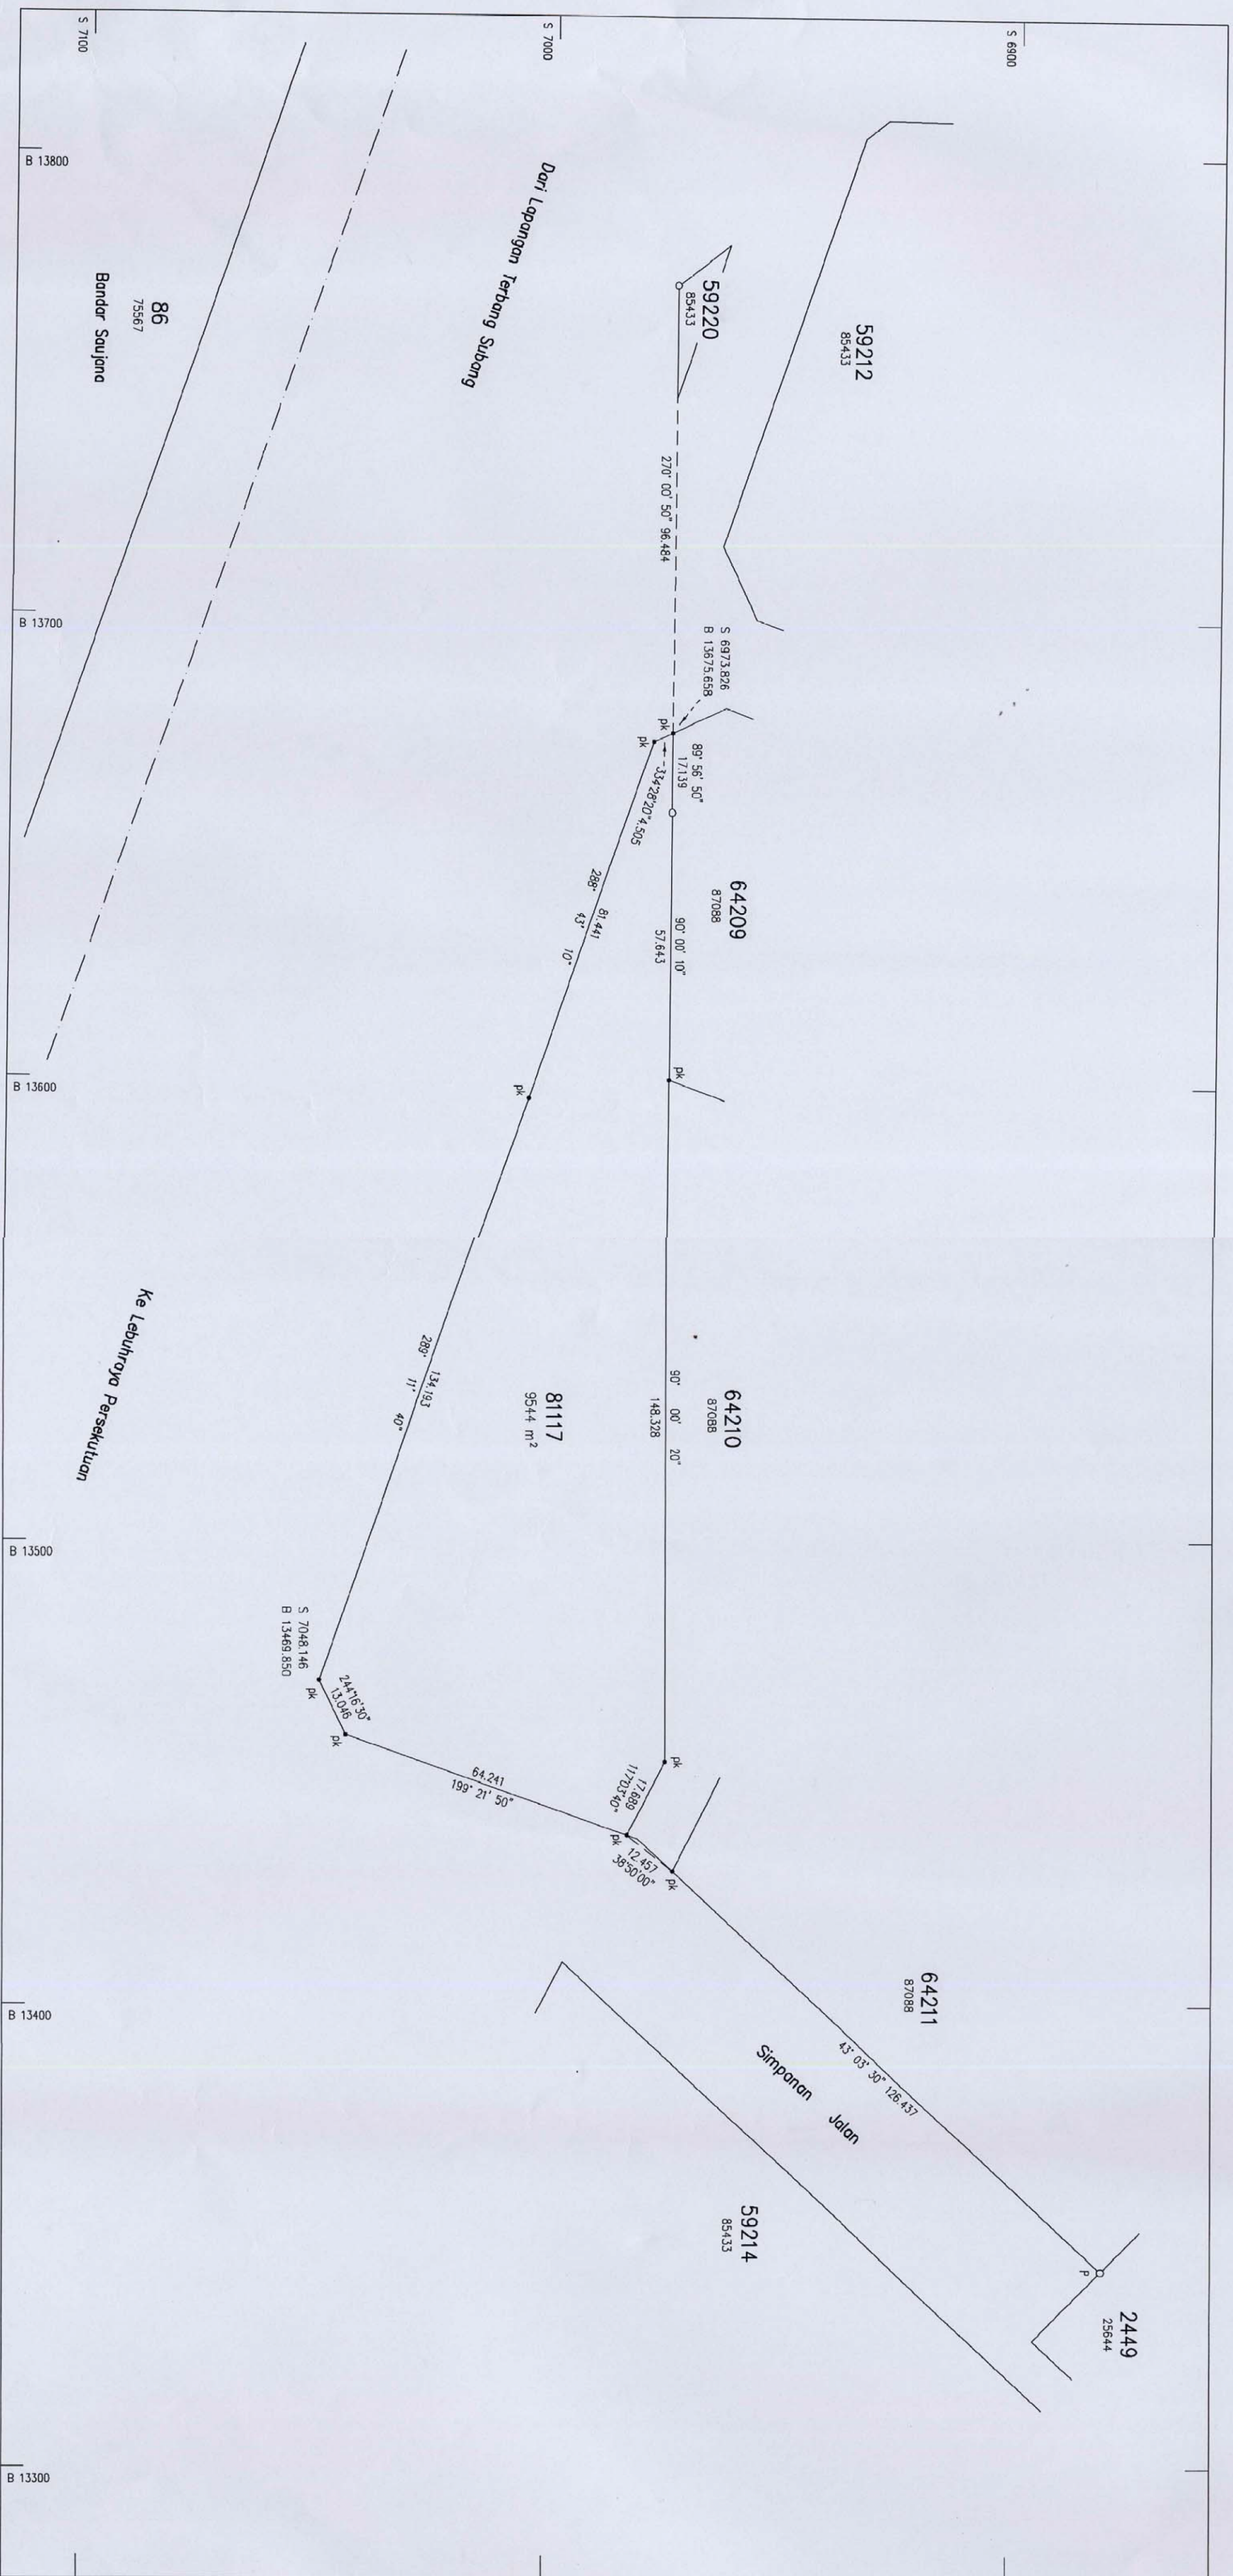

Diluluskan Oleh

YF
(John Elms Koh, SIS, PPT)
Pengarah Ukur dan Pemetaan
Selangor
26-Feb-2009

PA 102135

Saya **CHONG TONG YEE**, seorang Jurukur Tanah yang dilesen di bawah Akta Jurukur Tanah Berlesen 1958 (Akta 458), memperakui bahawa pengukuran darimana pelan ini telah disediakan, telah dijalankan dan didanda di atas tanah oleh saya atau di bawah arahan saya sendiri secara langsung di lapangan semata-mata mengikut Peraturan-peraturan Jurukur Tanah Berlesen, dan bahawa pelan ini secara tepat mewakili pengukuran yang telah disempurnakan pada 27 haribulan Februari 2008

Bahawa saya bertanggungjawab sepenuhnya ke atas salah betungnya ukuran ini.

Bertarikh 26 haribulan November 2008

Jurukur Tanah Yang Dilesen di bawah Akta 458

Foil Ukur PUBLISEL 1297/2008

Foil Pel. Tanah PTP 6/1376/07

Lembar Ploawai 84-D

JK 2433 M 173

NEGERI SELANGOR

DAERAH PETALING

MUKIM DAMANSARA

LOT 81117

SKALA 1 : 1000

NOTA:

Dahulunya lot 1762 (PA 27863)