
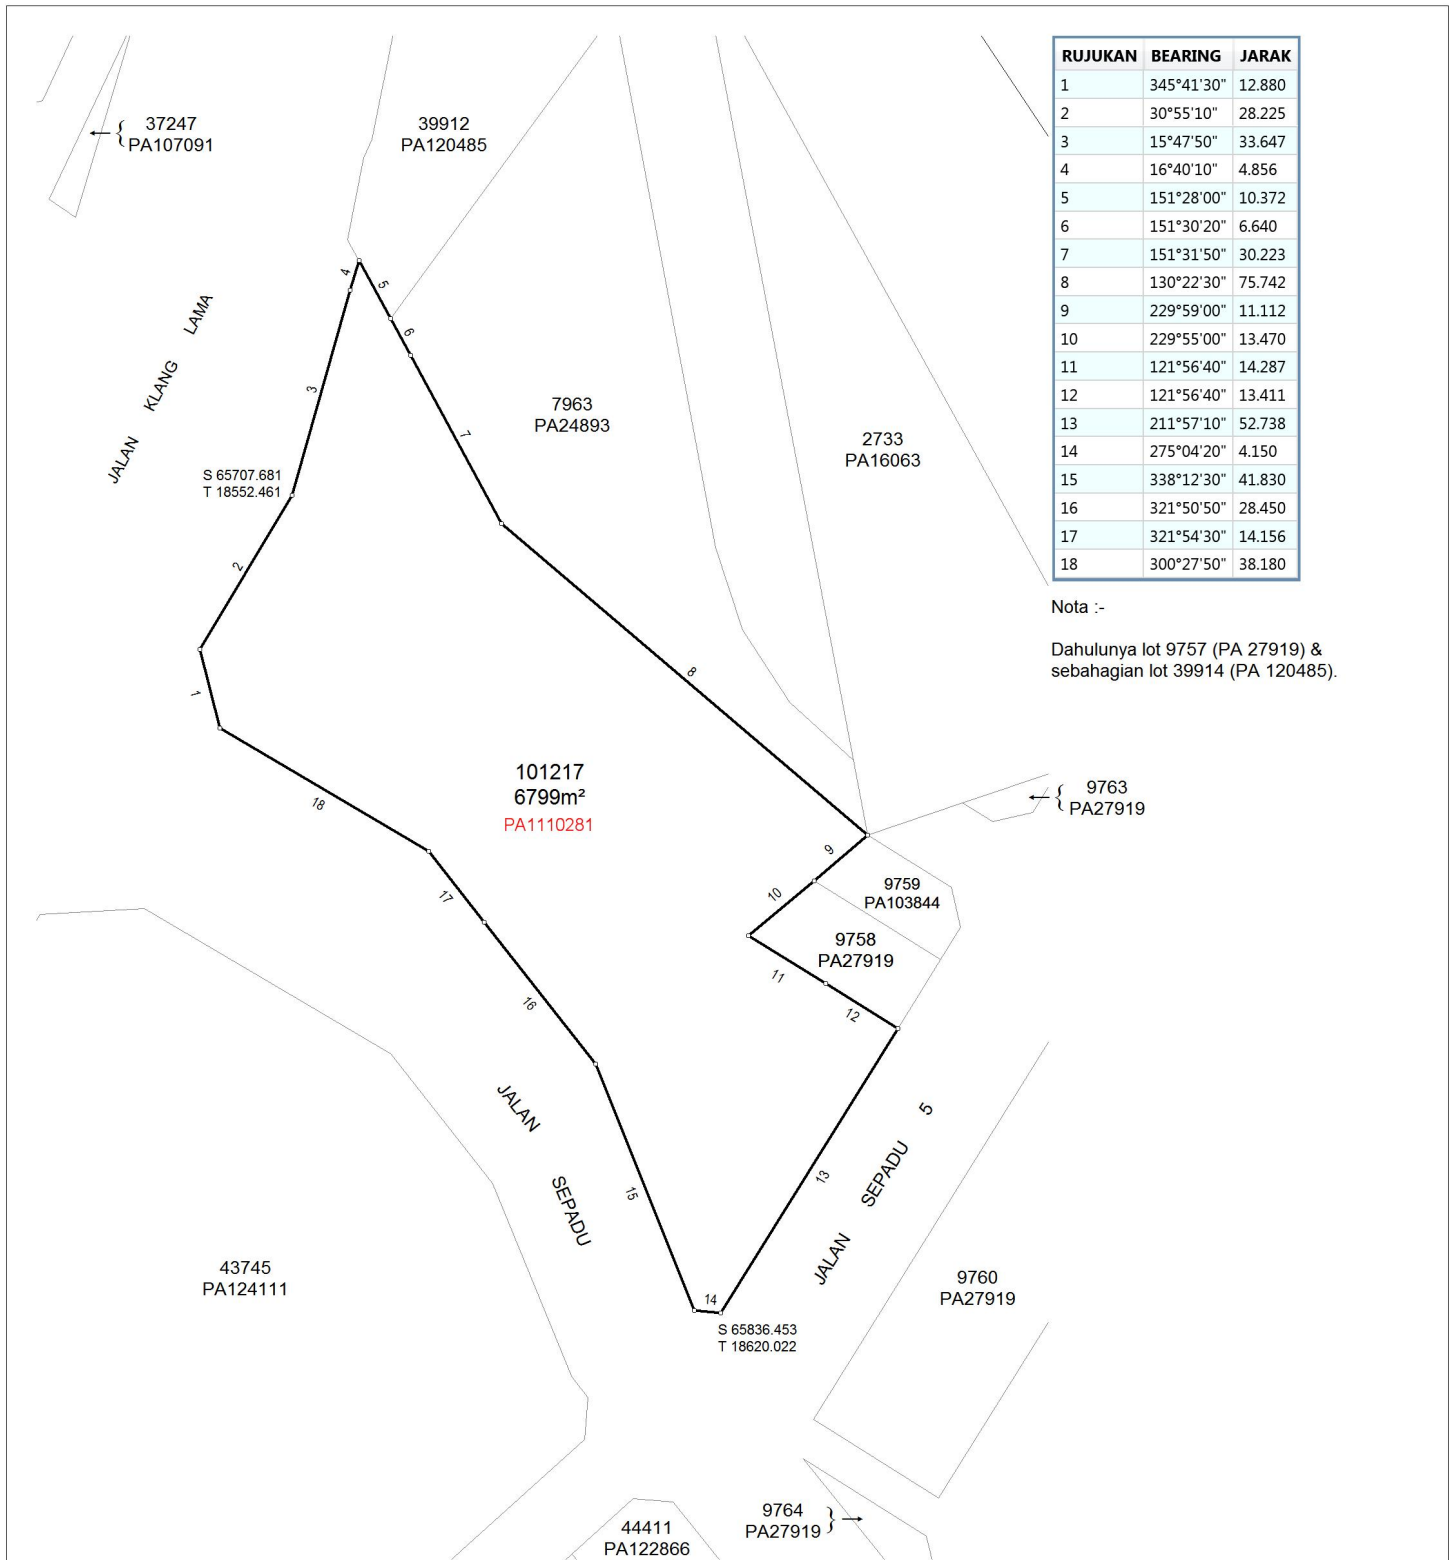
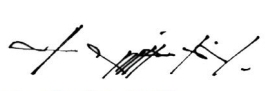


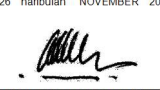

WILAYAH PERSEKUTUAN KUALA LUMPUR		Asas Koordinat GDM2000 Cassini-Soldner	
MUKIM PETALING		FAIL UKUR PUBLWP280_2012	
LOT 101217		FAIL PEJ. TANAH PTG/WP.6/8064/2012	
SKALA 1 : 800		DILULUSKAN OLEH	
PETA KADASTER 93-B		 MD ZAKI BIN AD WAHID PENGARAH UKUR DAN PEMETAAN WILAYAH PERSEKUTUAN KUALA LUMPUR Tarikh: 29-11-2013	
PA1108736			
			
"Saya NG SEE ENG seorang Jurukur Tanah Berlesen di bawah Akta Jurukur Tanah Berlesen 1958 (Akta 458) memperakui bahawa pengukuran dari mana pelan ini telah disediakan, telah dijalankan dan ditanda diatas tanah oleh saya atau dibawah arahan saya sendiri secara langsung di lapangan semata-mata mengikut Peraturan-peraturan Jurukur Tanah Berlesen, dan bahawa pelan ini secara tepat mewakili pengukuran yang telah disempurnakan pada 4 haribulan OKTOBER 2012. Bahawa saya bertanggungjawab sepenuhnya ke atas salah betulnya ukuran ini. Bertarikh 26 haribulan NOVEMBER 2013  Jurukur Tanah Yang Dilesen Di Bawah Akta 458"			