


RUJUKAN		
No.	Bering	Jarak
1	305° 36' 00"	4.340
2	286° 42' 10"	8.103
3	279° 06' 50"	19.240
4	279° 06' 50"	12.146
5	260° 45' 00"	7.174
6	260° 45' 00"	19.756
7	169° 24' 20"	7.150
8	0° 00' 00"	6.066

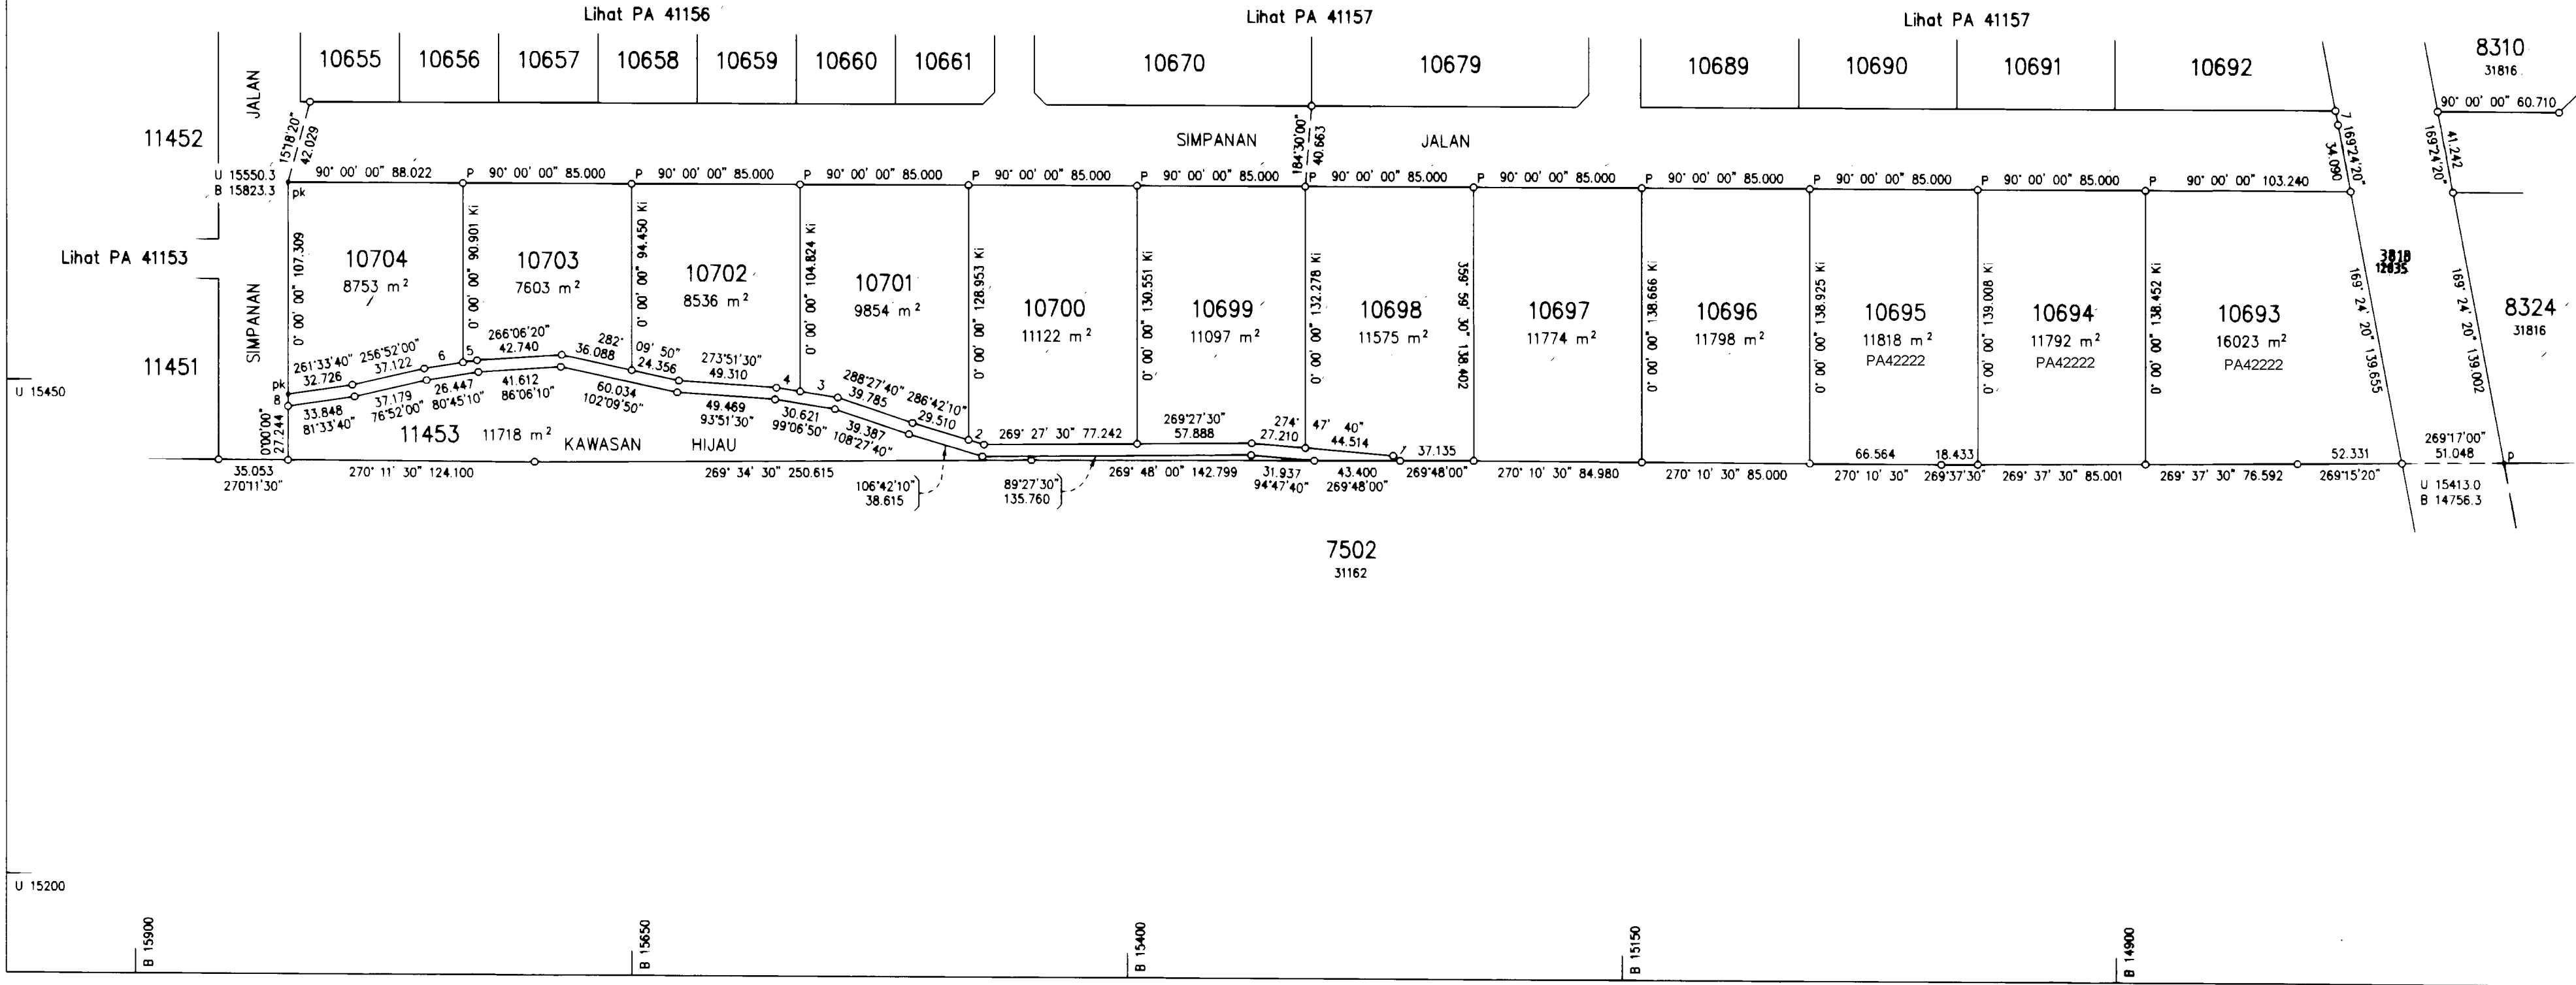

Diperiksa Oleh
Fauziah bte Abd. Rashid
23.1.01

Diluluskan Oleh
ZAKARIAH BIN HJ KHAIRUDIN
PENGARAH UKUR
NEGERI SEMBILAN
26.1.2001

"Saya DATO' DR. JOSEPH CHOW
seorang Juruukur Tanah Yang Dilesen Di bawah Akta 458
(Disemak 1991), memperakui bahawa kerja ukur dari mana
pelan ini telah disediakan, telah dijalankan dan ditanda di
atas tanah oleh saya atau di bawah arahan dan penyeliaan
saya sendiri secara langsung di tempat kerja/luar semata-
mata mengikut Peraturan-peraturan Juruukur Tanah Berlesen,
dan bahawa pelan ini adalah merupakan dengan betulnya kerja
ukur yang telah siap pada 28 hari/bulan Oktober 1997.
Bertarikh 23 haribulan Jun 1999
Juruukur Tanah Yang Dilesen Di bawah Akta 458 (Disemak 1991)"

Serentak Dengan PA 41137-41157

Fail Ukur P.U.BL.NS 23-99

Fail Pej Tanah P.T.S. 528/141/94/08

Lembar Piawai 34-B

JK 1039 M 1-158

BK 32930-32946

Ukuran Kelas Satu

NEGERI SEMBILAN

DAERAH SEREMBAN

MUKIM SETUL

LOT 10693-10704 & 11453

BAKI SEBAHAGIAN LOT 3715 (PA 1064 & 12835)

SKALA 1 : 2500

NOTA :-
Lot-lot yang terbit daripada pecahan dan
penyerahan untuk Simpanan Jalan, Lorong
dan Parit

PA 41158