


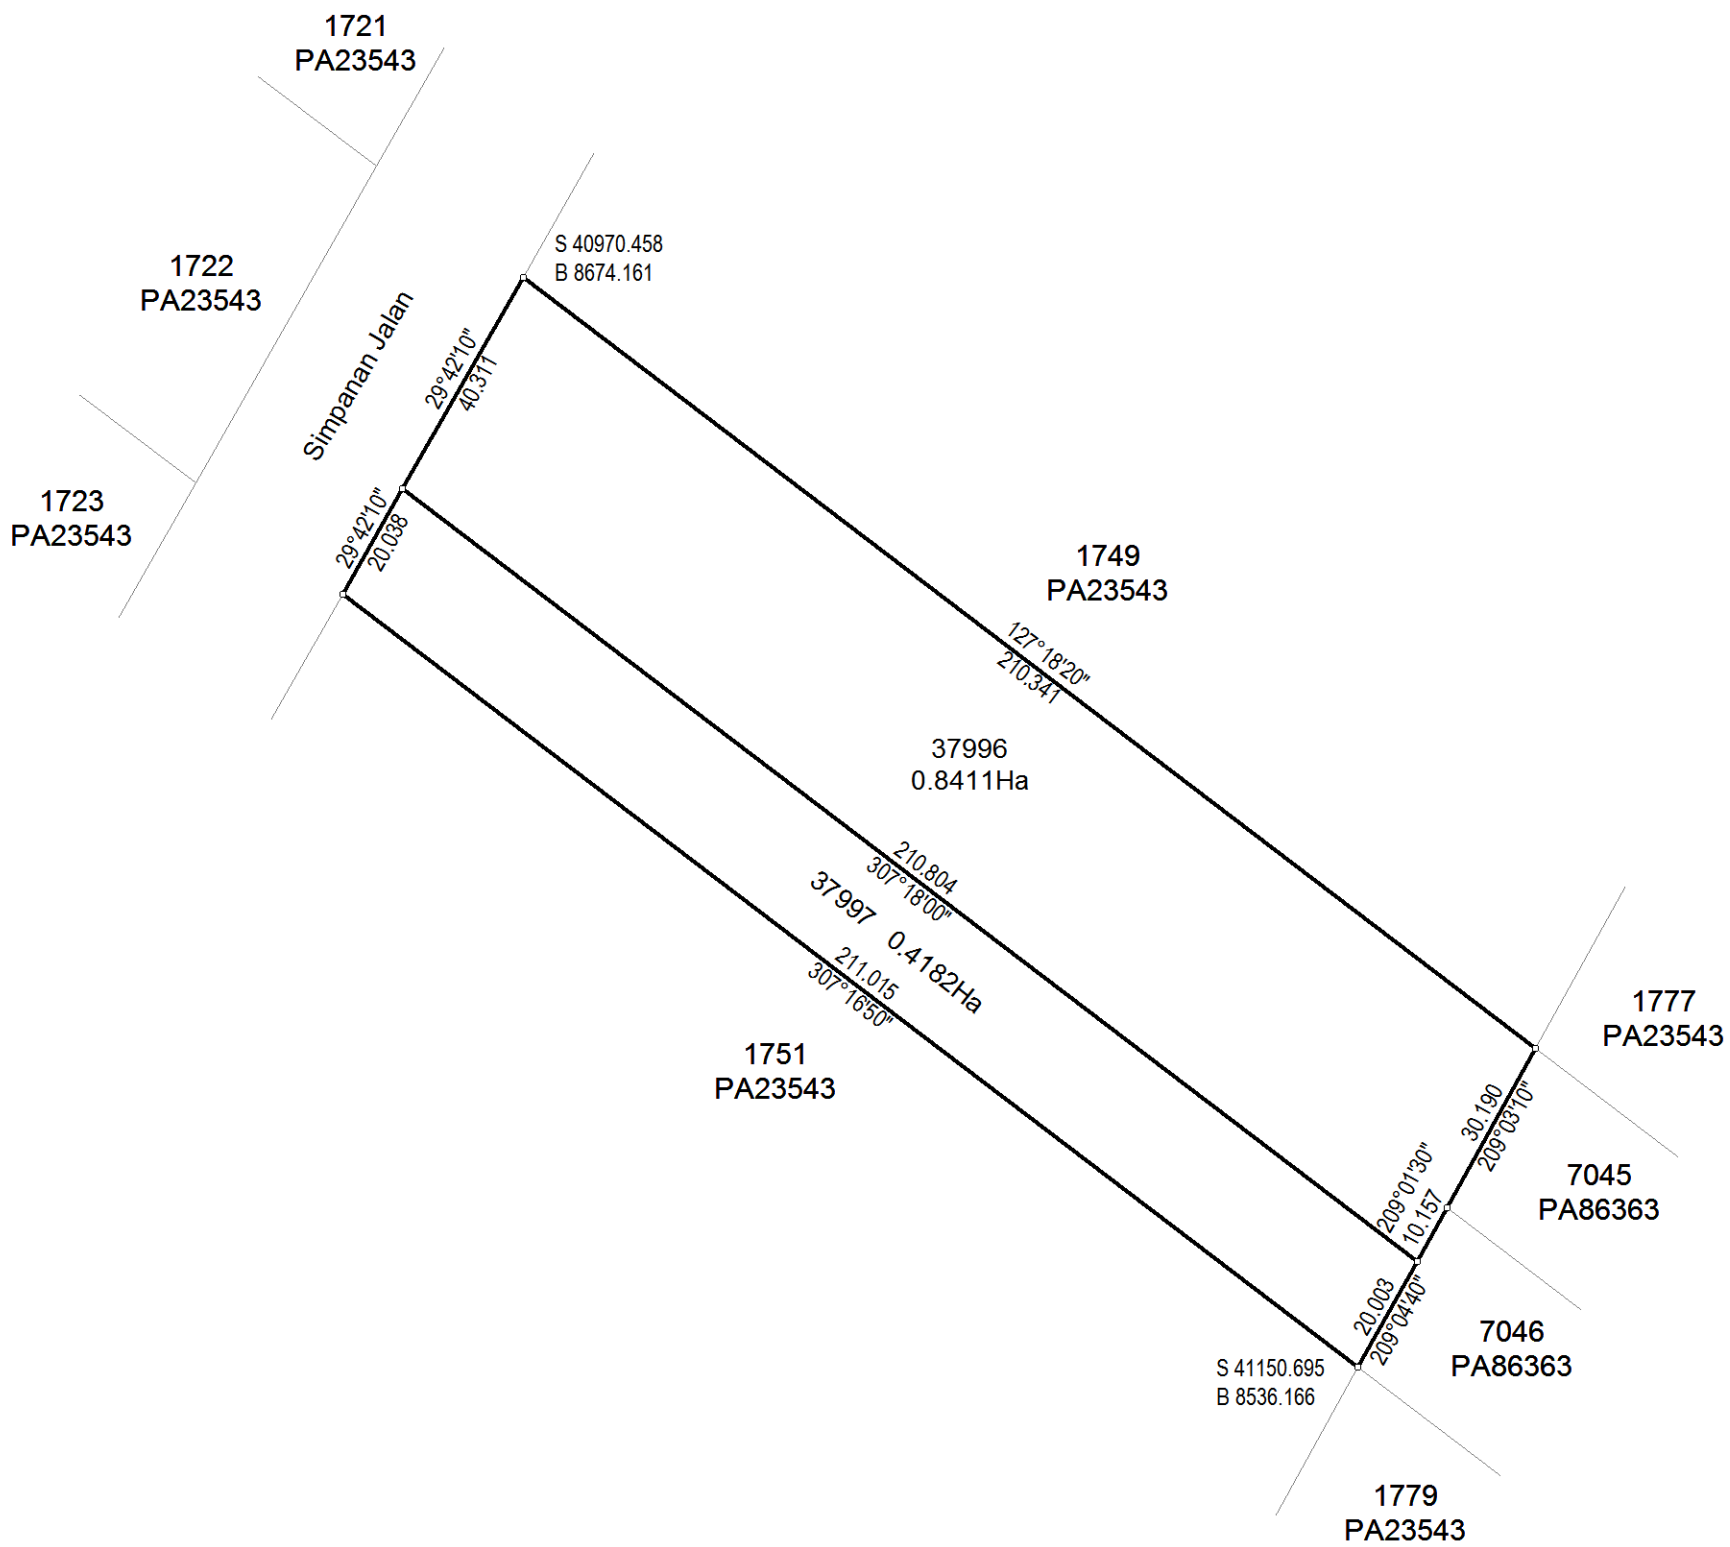

NOTA :
PECAHAN LOT 1750 (PA 23543)
Asas Koordinat GDM2000 Cassini-Soldner

NEGERI SELANGOR

DAERAH KUALA SELANGOR

MUKIM IJOK

LOT 37996 - 37997

SKALA 1 : 1250

PETA KADASTER 67A

PA217202



Saya, Abdul Fatah Bin Yasin seorang Juruukur Tanah yang dilesen di bawah Akta Juruukur Tanah Berlesen 1958 (Akta 458), memperakui bahawa pengukuran darimana pelan ini telah disediakan, telah dijalankan dan ditanda di atas tanah oleh saya atau dibawah arahan saya sendiri secara langsung di lapangan semata-mata mengikut Peraturan-peraturan Juruukur Tanah Berlesen, dan bahawa sebahagian pelan ini secara tepat mewakili pengukuran yang telah disempurnakan pada 09 haribulan Mac 2014.

Bahawa saya bertanggungjawab sepenuhnya ke atas salah betulnya ukuran ini.
Bertarikh 07 haribulan Oktober 2014.

Abdul Fatah Bin Yasin
Juruukur Tanah Yang Dilesen Di Bawah Akta 458

FAIL UKUR PUBLSEL257_2014

FAIL PEJ. TANAH PTKS.6A/18/2013

DILULUSKAN OLEH

Ahamad Bin Zakaria

AHAMAD BIN ZAKARIA
Pengarah Ukur Dan Pemetaan Selangor

Tarikh: 09/10/2014

