


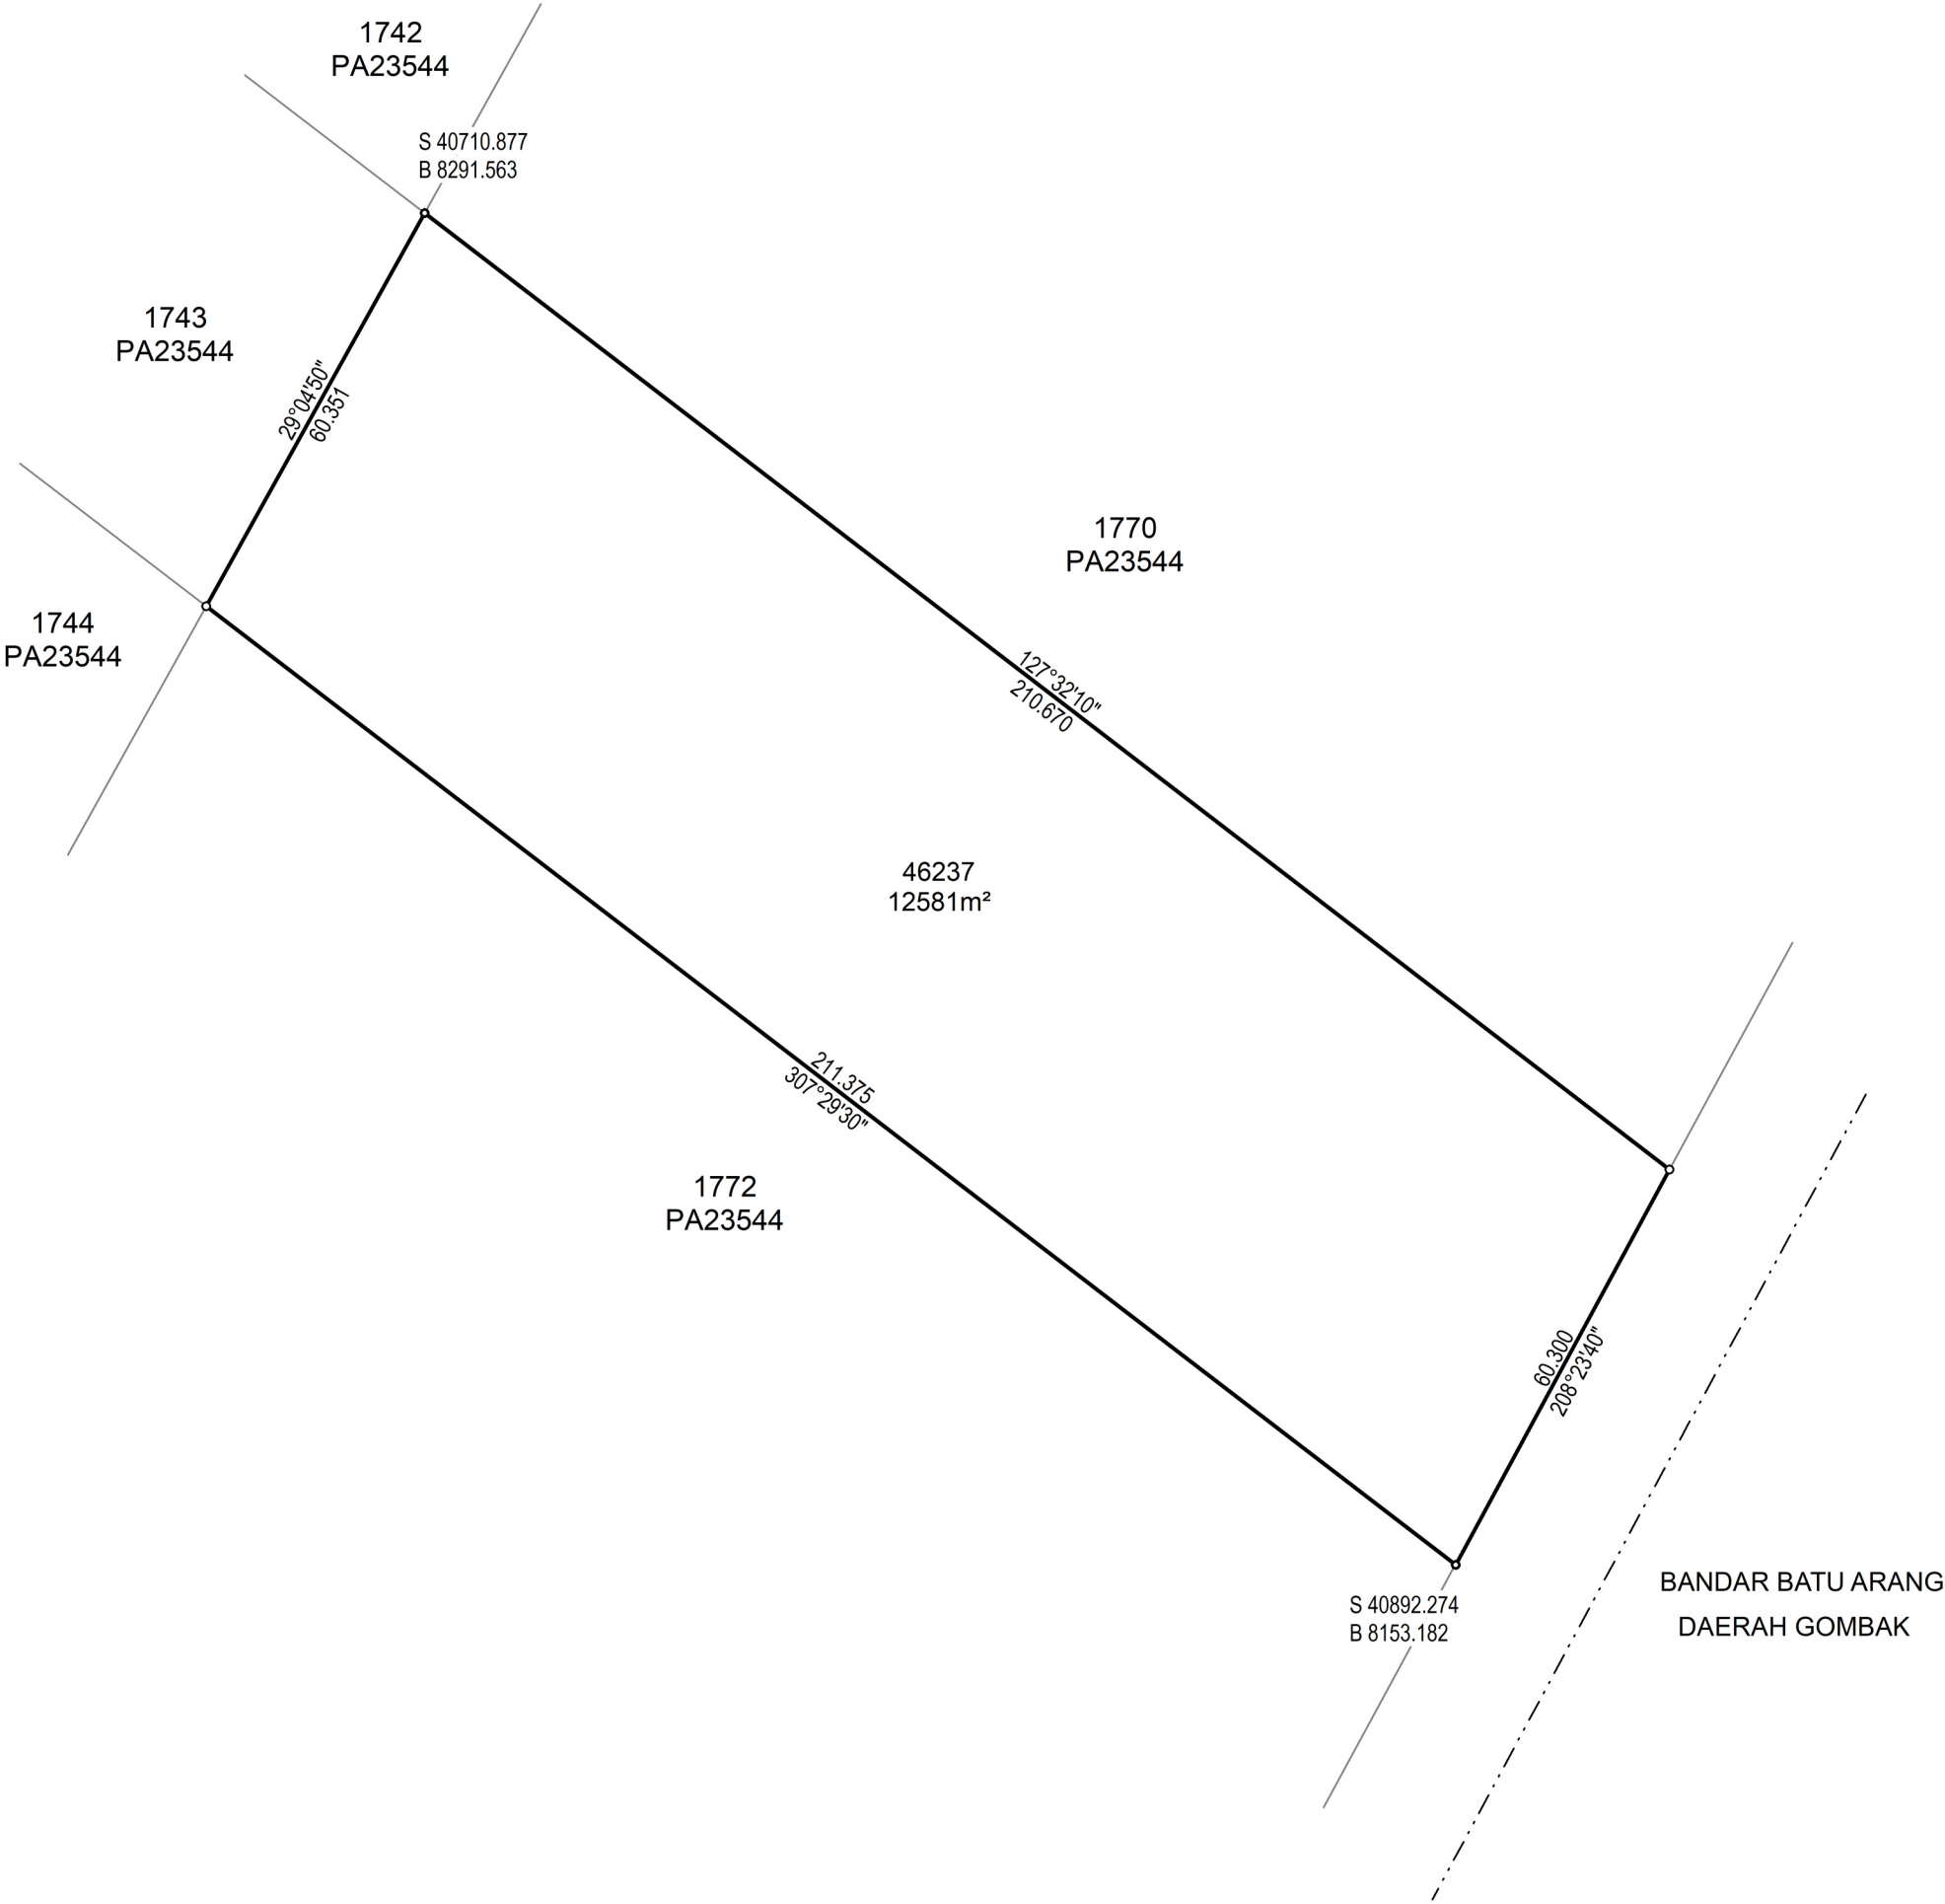

NOTA :
DAHULUNYA LOT 1771 (PA23544)

Asas Koordinat GDM2000 Cassini-Soldner

NEGERI SELANGOR
DAERAH KUALA SELANGOR
MUKIM IJOK
LOT 46237

DISEDIAKAN OLEH ROBAAYAH BINTI MOHAMAD
JALIL

SKALA 1 : 1000
PETA KADASTER 67A

PA245987



"Saya ___SHAHFUL AZRUL BIN MOHD SHARIF___seorang Juruukur Tanah Berlesen di bawah Akta Juruukur Tanah Berlesen 1958 (Akta 458) memperakui bahawa pengukuran dari mana pelan ini telah disediakan, telah dijalankan dan ditanda diatas tanah oleh saya atau dibawah arahan saya sendiri secara langsung di lapangan semata-mata mengikut Peraturan-peraturan Juruukur Tanah Berlesen, dan bahawa pelan ini secara tepat mewakili pengukuran yang telah disempurnakan pada _04_ haribulan ___MARCH___ 2019___.

Bahawa saya bertanggungjawab sepenuhnya ke atas salah betulnya ukuran ini.

Bertarikh __25___ haribulan ___JULAI___ 2019___

Jurukur Tanah Yang Dilesen Di Bawah Akta 458"

FAIL UKUR PUBLSEL416_2019
FAIL PEJ. TANAH PTKS.04/03/TSKH002/042016
DILULUSKAN OLEH

SR MOHAMAD ZIKRI BIN MAT ISA
TIMBALAN PENGARAH UKUR DAN PEMETAAN I
SELANGOR
TARIKH : 25.07.2019

