


RUJUKAN	BEARING	JARAK
1	77°51'50"	4.043
2	208°56'40"	9.925
3	306°47'40"	3.077
4	28°56'40"	18.249
5	298°56'50"	5.682
6	306°47'40"	15.888
7	28°57'10"	6.154
8	118°56'30"	10.057
9	77°51'20"	3.969
10	126°45'50"	7.133
11	306°48'20"	3.076
12	208°56'40"	6.154

SIMPANAN MELAYU
BUKIT BADONG

1531
PA223261

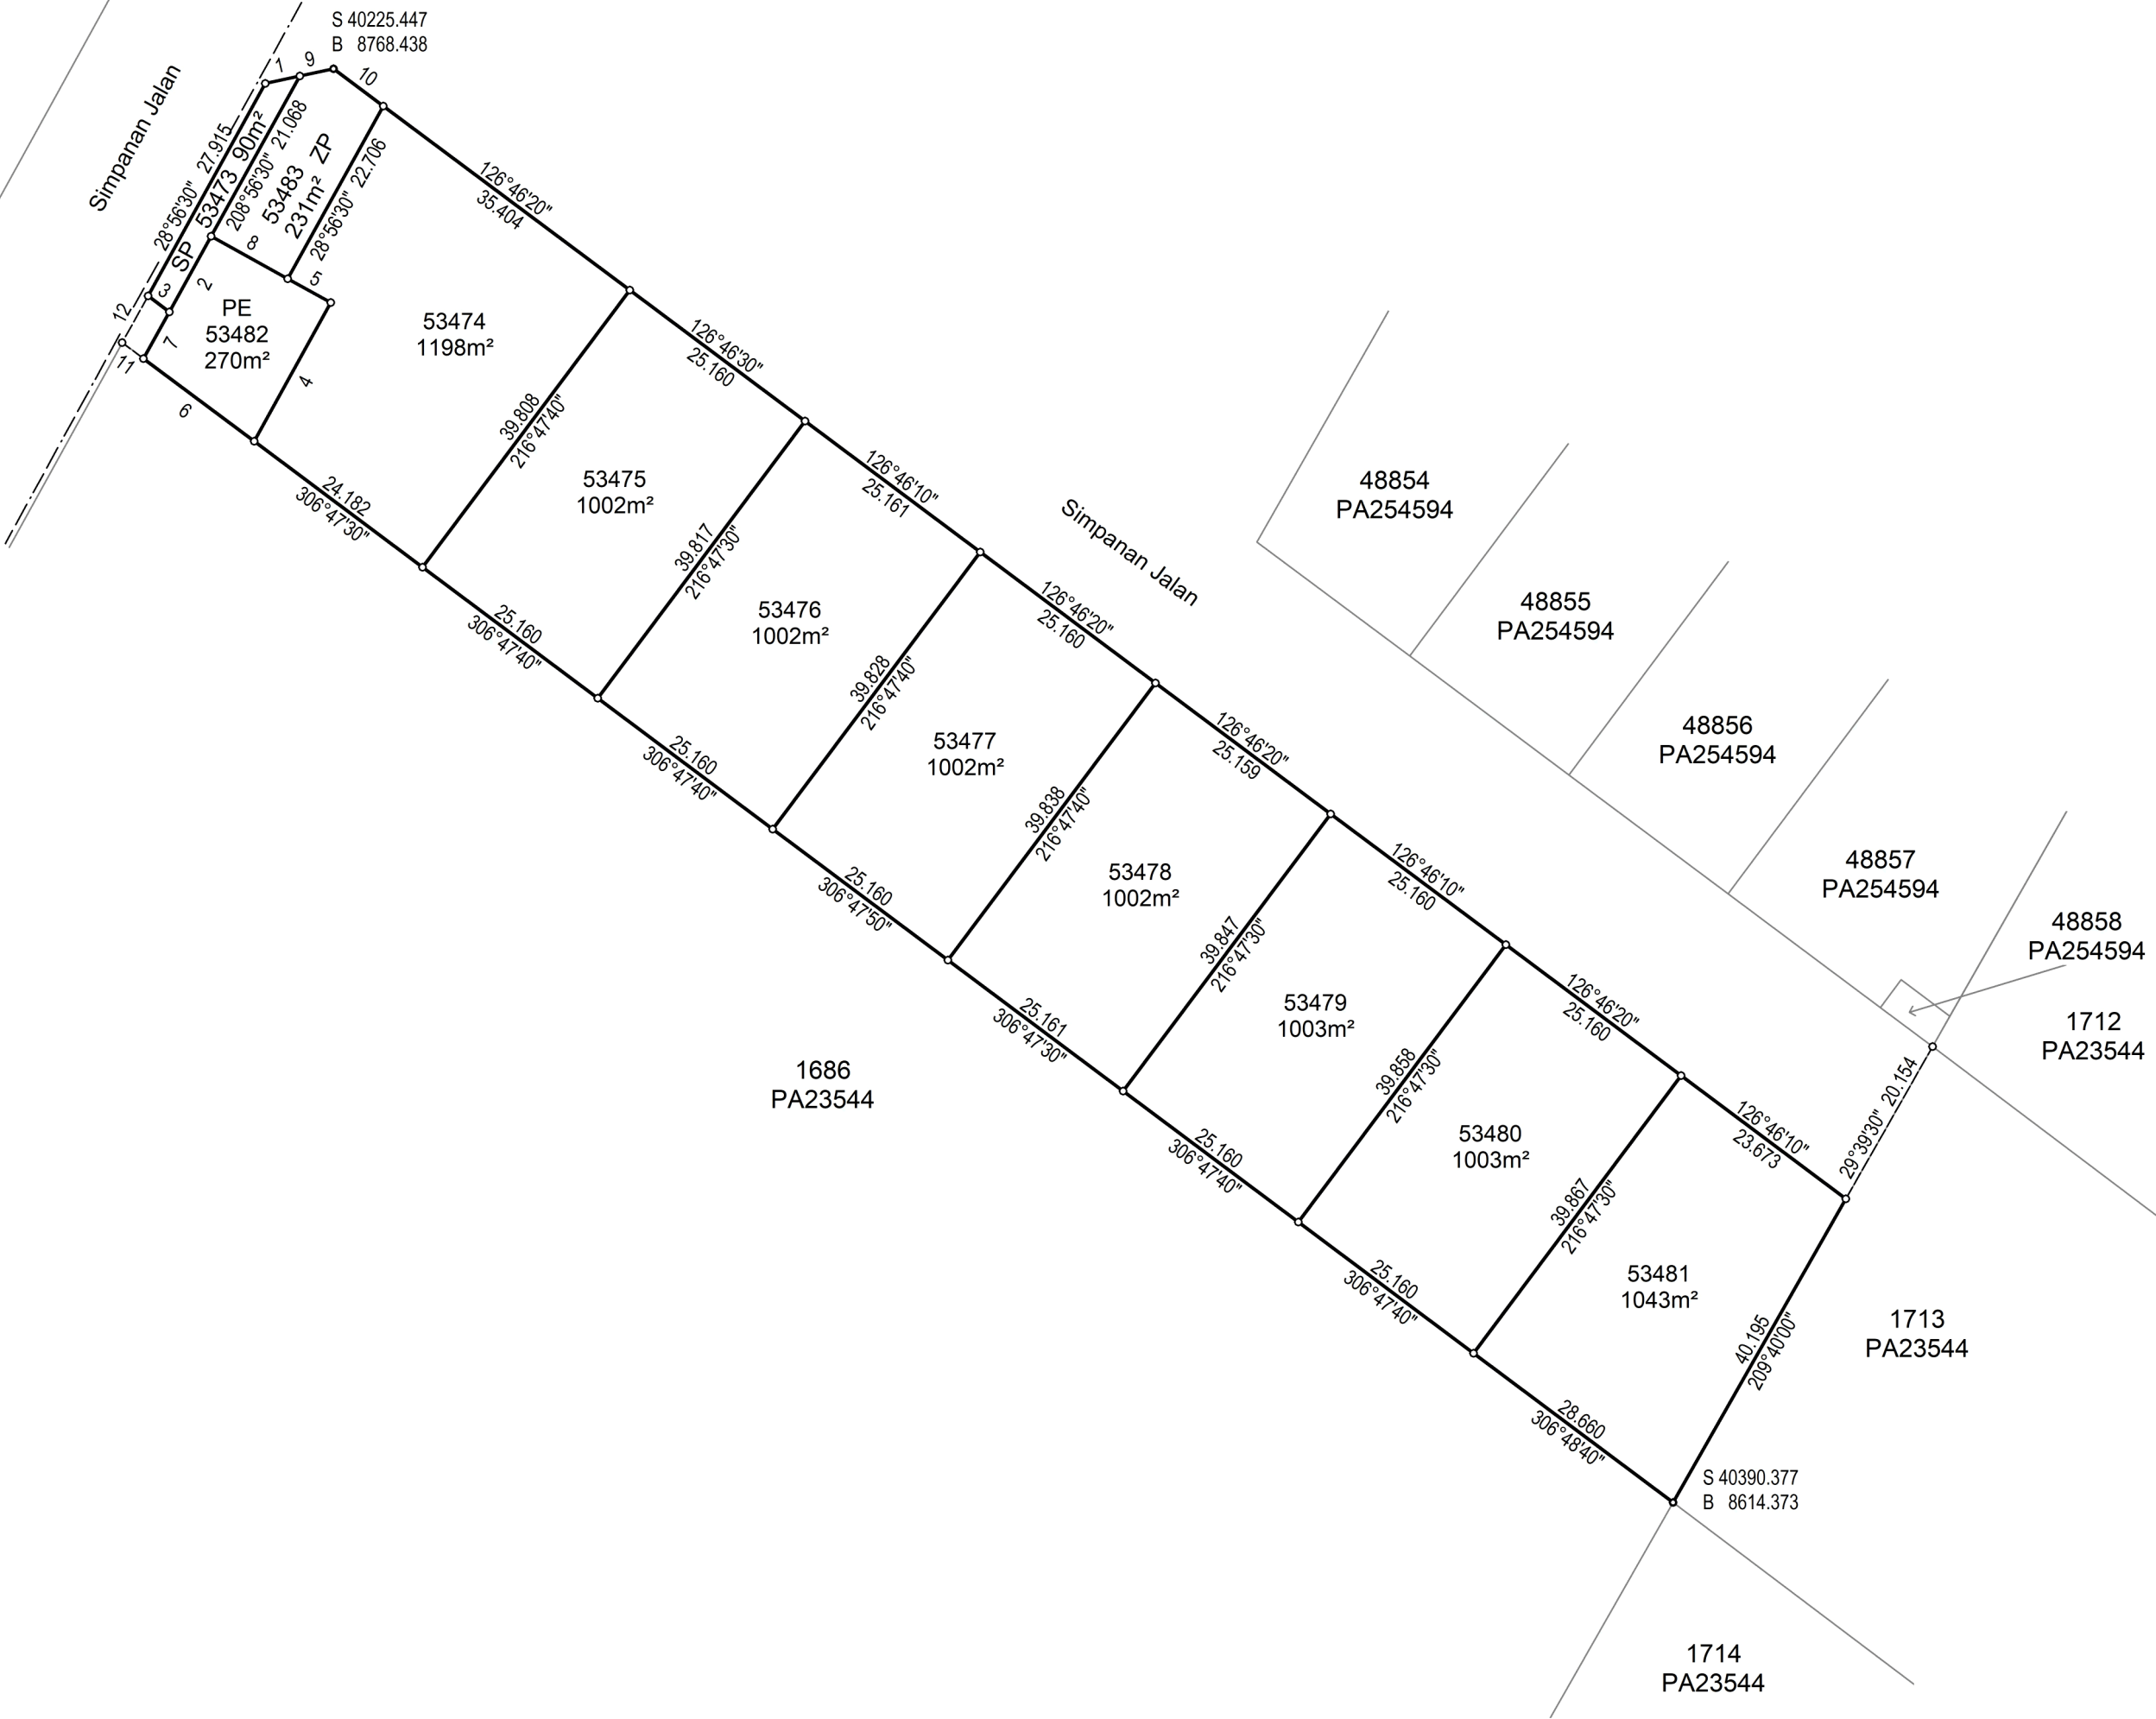

NOTA:
1) BAKI LOT 1685 (PA 23544)
2) LOT-LOT YANG TERBIT SETELAH PECAHAN DAN
PENYERAHAN UNTUK SIMPANAN JALAN & PARIT
Asas Koordinat GDM2000 Cassini-Soldner

NEGERI SELANGOR
DAERAH KUALA SELANGOR
MUKIM IJOK
LOT 53473 - 53483

DISEDIAKAN OLEH HAFFIZAL HAFFIZ BIN SAMSUDDIN
SKALA 1 : 750
PETA KADASTER 67A

PA260269



"Saya Datuk Sr Ng See Eng seorang Jurukur Tanah Berlesen di bawah Akta Jurukur Tanah Berlesen 1958 (Akta 458) memprakui bahawa pengukuran dari mana pelan ini telah disediakan, telah dijalankan dan ditanda diatas tanah oleh saya atau dibawah arahan saya sendiri secara langsung di lapangan semata-mata mengikut Peraturan-peraturan Jurukur Tanah Berlesen, dan bahawa pelan ini secara tepat mewakili pengukuran yang telah disempurnakan pada 13 haribulan Mei 2022 .
Bahawa saya bertanggungjawab sepenuhnya ke atas salah betulnya ukuran ini.
Bertarikh 8 haribulan Mac 2023.


Jurukur Tanah Yang Dilesen Di Bawah Akta 458"

FAIL UKUR PUBLSEL31_2023
FAIL PEJ. TANAH PTKS.6/1/2013(3)
DILULUSKAN OLEH


SR SHABUDIN BIN SAAD
PENGARAH UKUR DAN PEMETAAN
SELANGOR
TARIKH : 08.03.2023

