


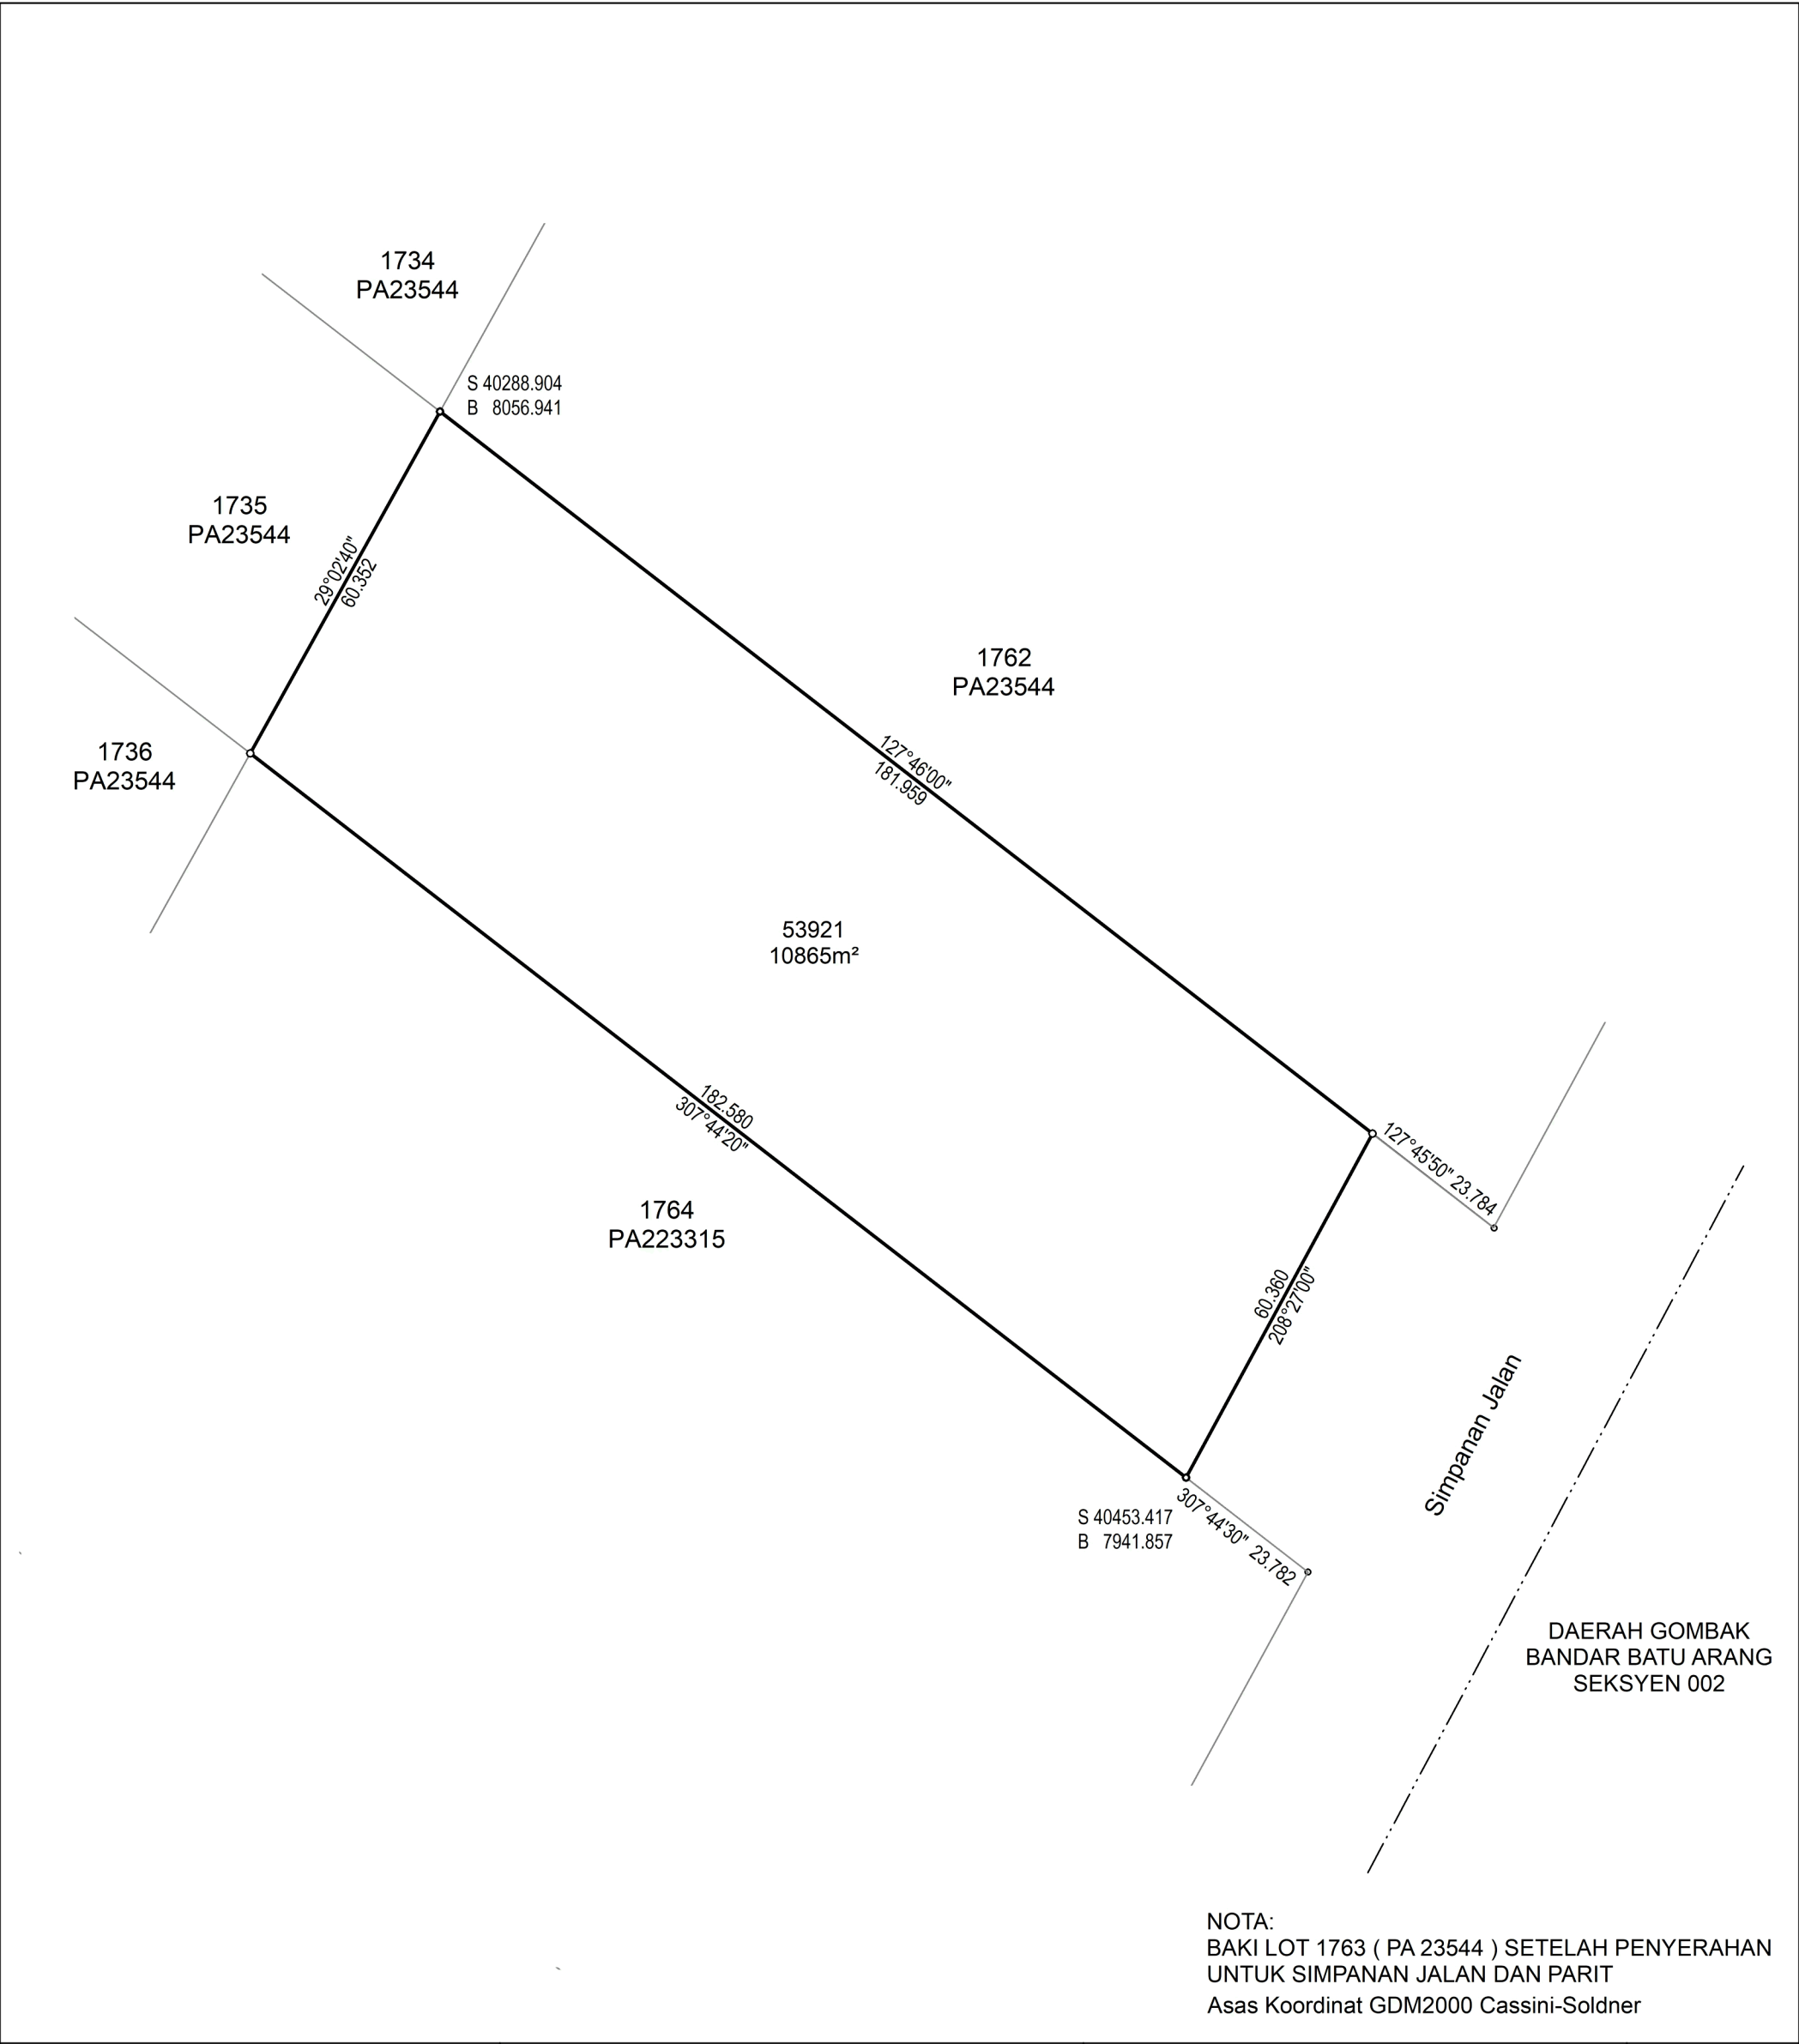

NEGERI SELANGOR DAERAH KUALA SELANGOR MUKIM IJOK LOT 53921 DISEDIAKAN OLEH HAFFIZAL HAFFIZ BIN SAMSUDDIN SKALA 1 : 1000 PETA KADASTER 67A PA261555 	"Saya SAMSOL BAHRI BIN MAT RAIS seorang Jurukur Tanah Berlesen di bawah Akta Jurukur Tanah Berlesen 1958 (Akta 458) memperakui bahawa pengukuran dari mana pelan ini telah disediakan, telah dijalankan dan ditanda diatas tanah oleh saya atau dibawah arahan saya sendiri secara langsung di lapangan semata-mata mengikut Peraturan-peraturan Jurukur Tanah Berlesen, dan bahawa pelan ini secara tepat mewakili pengukuran yang telah disempurnakan pada 22 haribulan pada JUN 2023. Bahawa saya bertanggungjawab sepenuhnya ke atas salah betulnya ukuran ini. Bertarikh 28 haribulan OGOS 2023  Jurukur Tanah Yang Dilesen Di Bawah Akta 458"	FAIL UKUR PUBLSEL478_2023 FAIL PEJ. TANAH PTKS.1A/12/2022 DILULUSKAN OLEH  SR SHABUDIN BIN SAAD PENGARAH UKUR DAN PEMETAAN SELANGOR TARIKH : 28.08.2023	
---	--	--	--