


PEKAN BISTARI JAYA
SEKSYEN 3

1872
PA53391

Simpanan Jalan

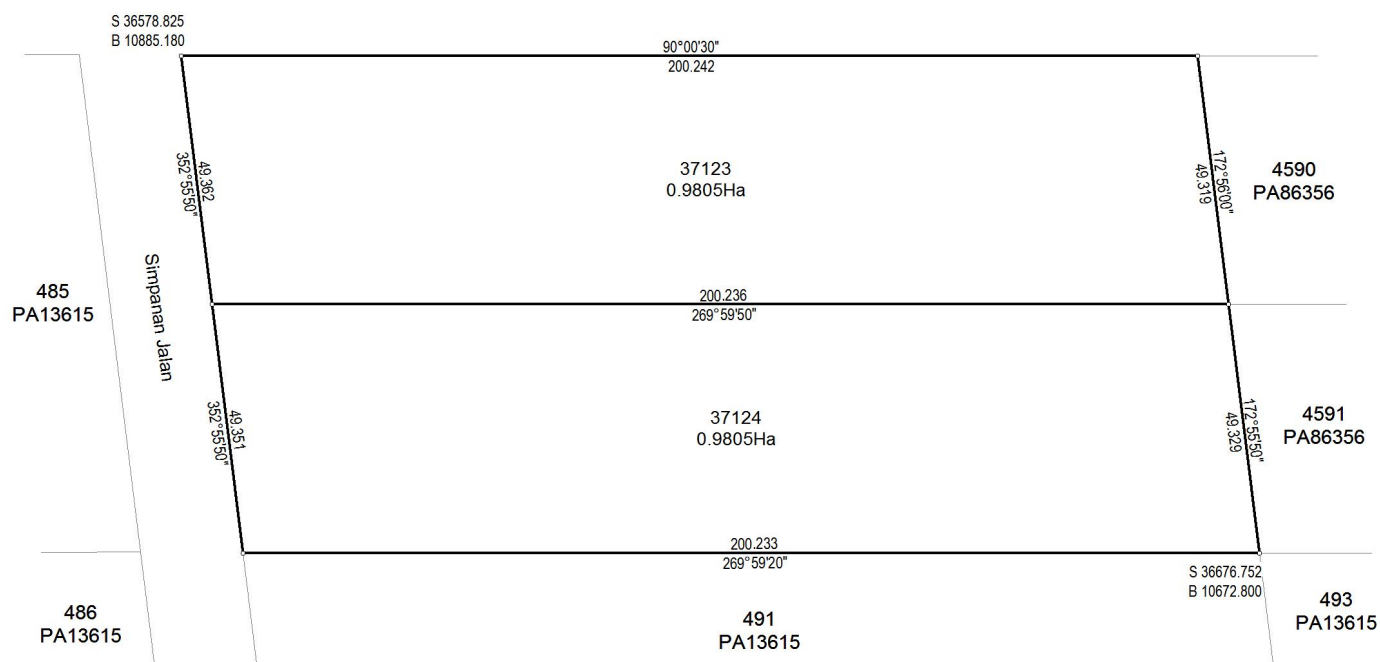

NOTA:
PECAHAN LOT 490 (PA 13615)
Asas Koordinat GDM2000 Cassini-Soldner

NEGERI SELANGOR
DAERAH KUALA SELANGOR
MUKIM BESTARI JAYA
LOT 37123 - 37124

DISEDIAKAN OLEH HAFIZAL HAFIZ BIN SAMSUDDIN
SKALA 1 : 1000
PETA KADASTER 60C

PA233236



"Saya MISRON BIN HAJI YASIN seorang Juruukur Tanah Berlesen di bawah Akta Juruukur Tanah Berlesen 1958 (Akta 458) memperakui bahawa pengukuran dari mana pelan ini telah disediakan, telah dijalankan dan ditanda diatas tanah oleh saya atau dibawah arahan saya sendiri secara langsung di lapangan semata-mata mengikut Peraturan-peraturan Juruukur Tanah Berlesen, dan bahawa pelan ini secara tepat mewakili pengukuran yang telah disempurnakan pada 08 haribulan OKTOBER 20 16 .

Bahawa saya bertanggungjawab sepenuhnya ke atas salah betulnya ukuran ini.
Bertarikh 10 haribulan APRIL 20 17 .

Juruukur Tanah Yang Dilelesen Di Bawah Akta 458"

FAIL UKUR PUBLSEL1085_2016
FAIL PEJ. TANAH PTKS.6A/08/2011(10)
DILULUSKAN OLEH

Sr DR. ZAINAL BIN A MAJEED
PENGARAH UKUR DAN PEMETAAN SELANGOR

Tarikh: 17/04/2017

