


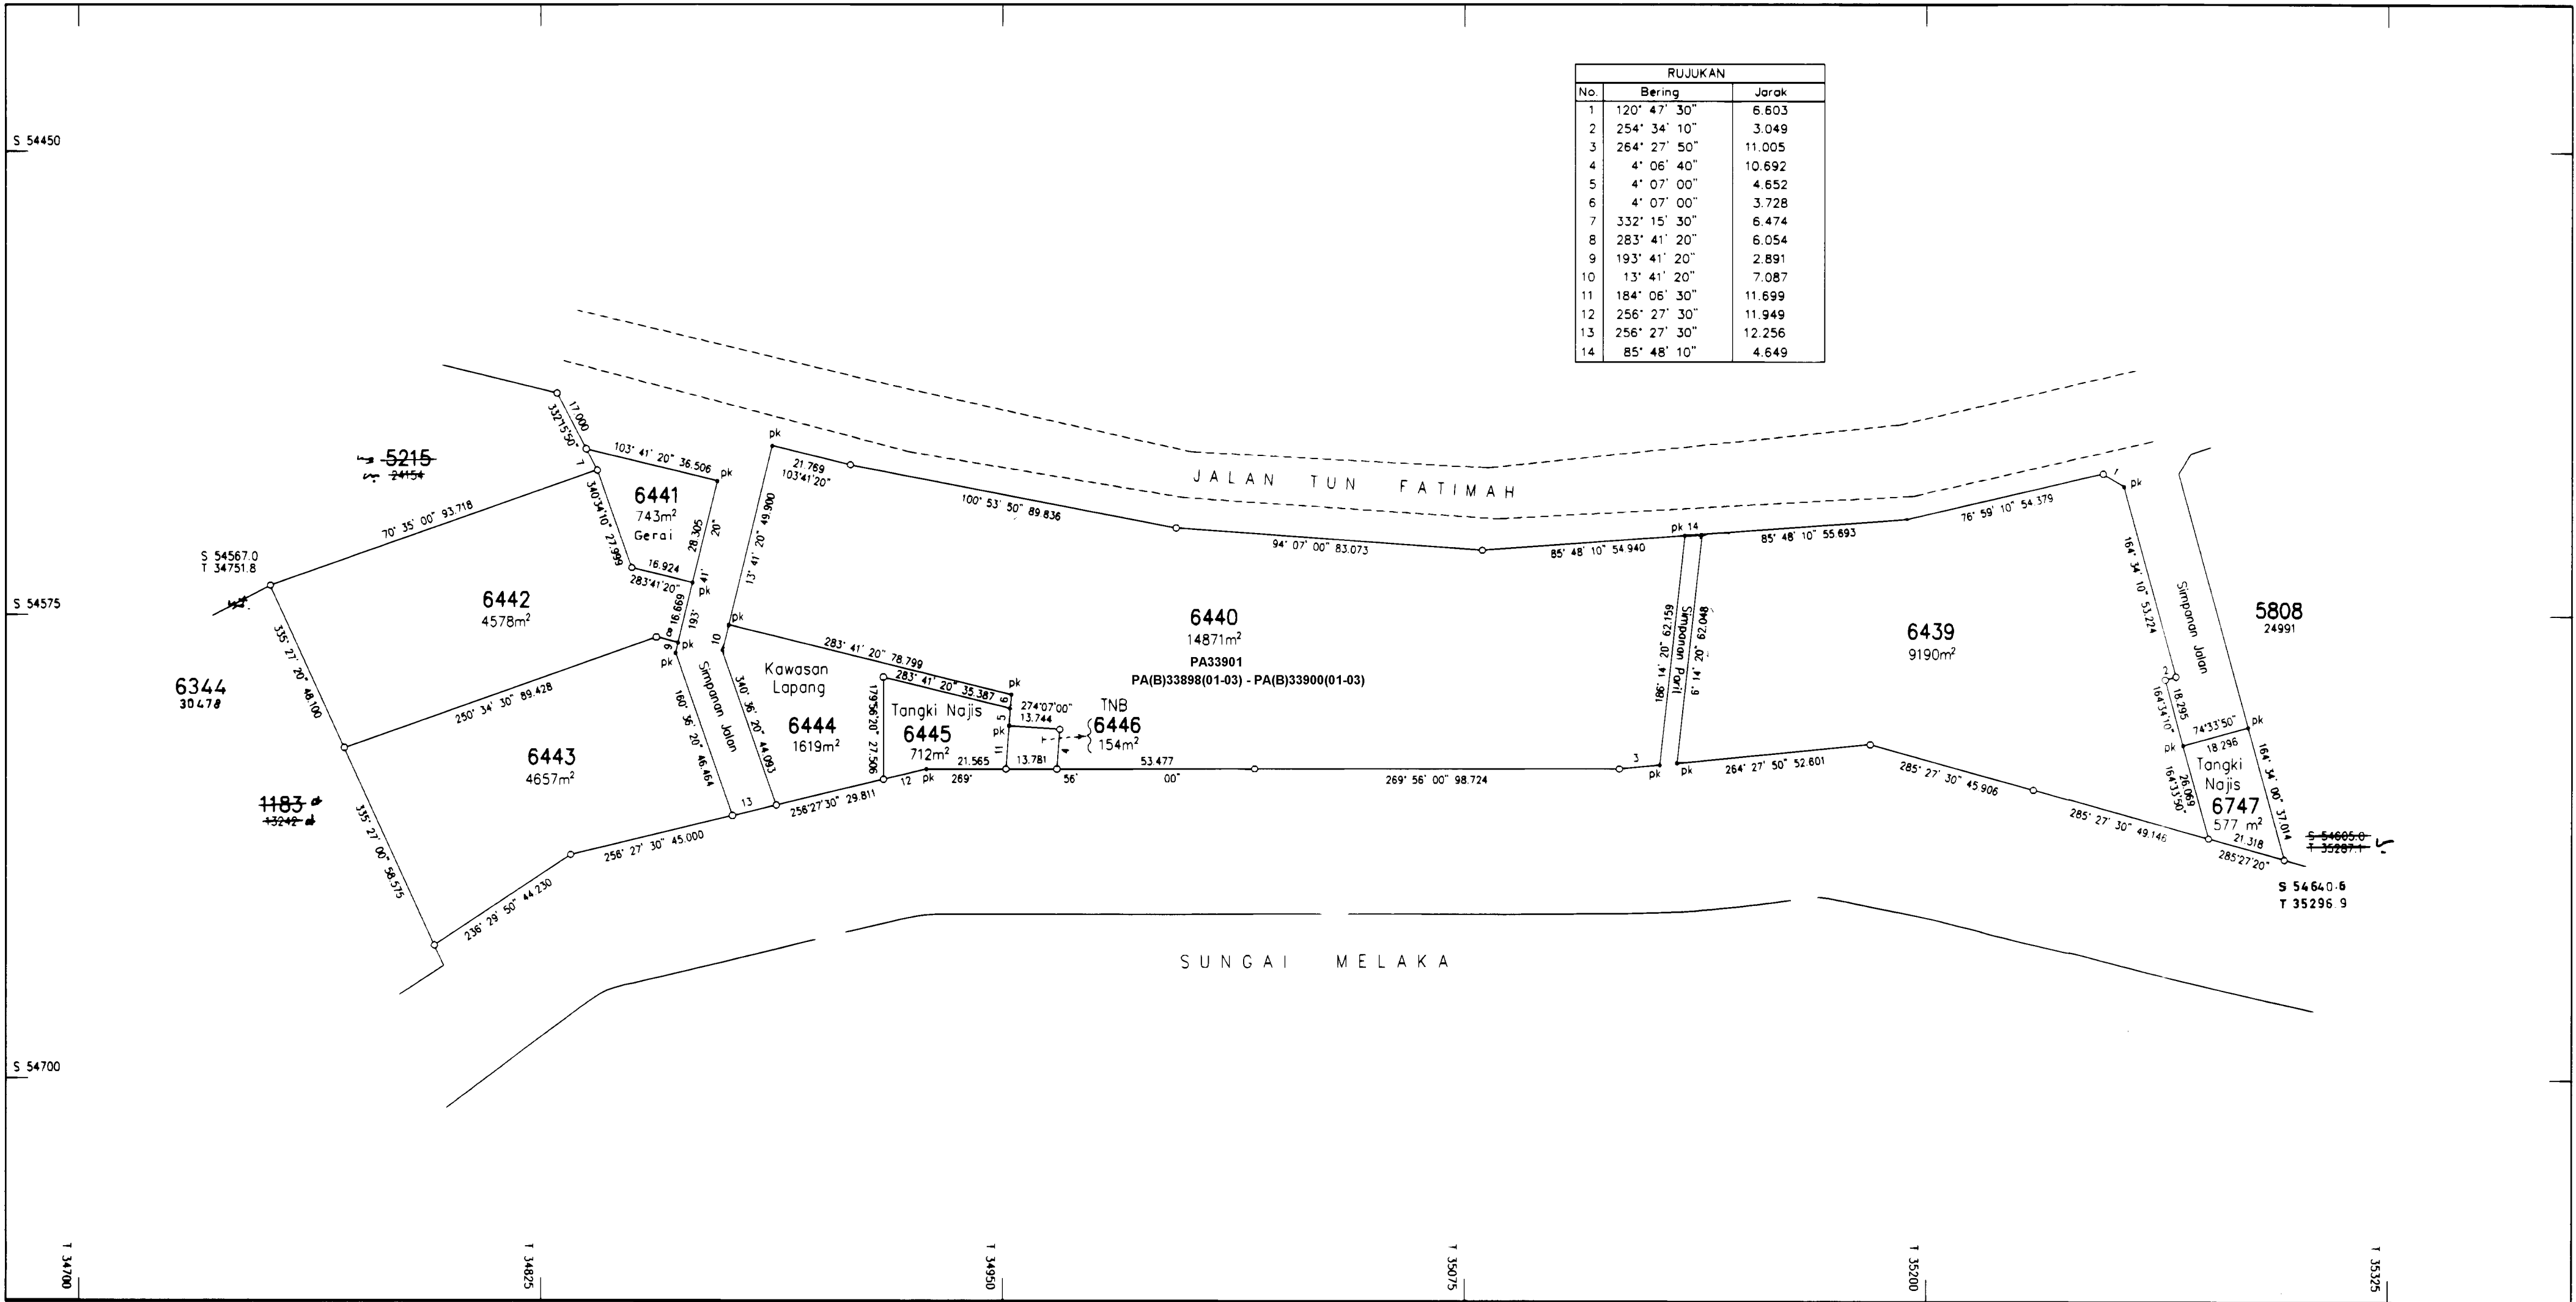

RUJUKAN		
No.	Bering	Jarak
1	120° 47' 30"	6.603
2	254° 34' 10"	3.049
3	264° 27' 50"	11.005
4	4° 06' 40"	10.692
5	4° 07' 00"	4.652
6	4° 07' 00"	3.728
7	332° 15' 30"	6.474
8	283° 41' 20"	6.054
9	193° 41' 20"	2.891
10	13° 41' 20"	7.087
11	184° 06' 30"	11.699
12	256° 27' 30"	11.949
13	256° 27' 30"	12.256
14	85° 48' 10"	4.649

Diluluskan Oleh
18.9.2002
(Abd. Rahman bin Mohd Dan.)
Pengarah Ukur dan Pemetaan
Melaka

"Saya LEE SWEE KEE
seorang Juruukur Tanah Yang Dilesen Di bawah Akta 458
(Disemak 1991), memperakui bahawa kerja ukur dari mana
pelan ini telah disediakan, telah dijalankan dan ditanda di
atas tanah oleh saya atau di bawah arahan dan penyeliaan
saya sendiri secara langsung di tempat kerjaku semata-
mata mengikut Peraturan-peraturan Juruukur Tanah Berlesen,
dan bahawa pelan ini adalah merupakan dengan betulnya kerja
ukur yang telah siap pada 2 haribulan April 2001.
Bertarikh 10 haribulan JUN 20 02
Juruukur Tanah Yang Dilesen Di bawah Akta 458 (Disemak 1991)"

Fail Ukur PUBLM 99/2001
Fail Pej Tanah PTMT A7/01/268
Lembar Piawai 34-C-III
JK 745 M 132-135
BK 21188 & 21189
Ukuran Kelas Satu

NEGERI MELAKA
DAERAH MELAKA TENGAH
MUKIM BACHANG
LOT 6439-6446 & 6747
SKALA 1 : 1250
Nota: -
Dahulunya Lot 5807 (PA 24991)

PA 30412