


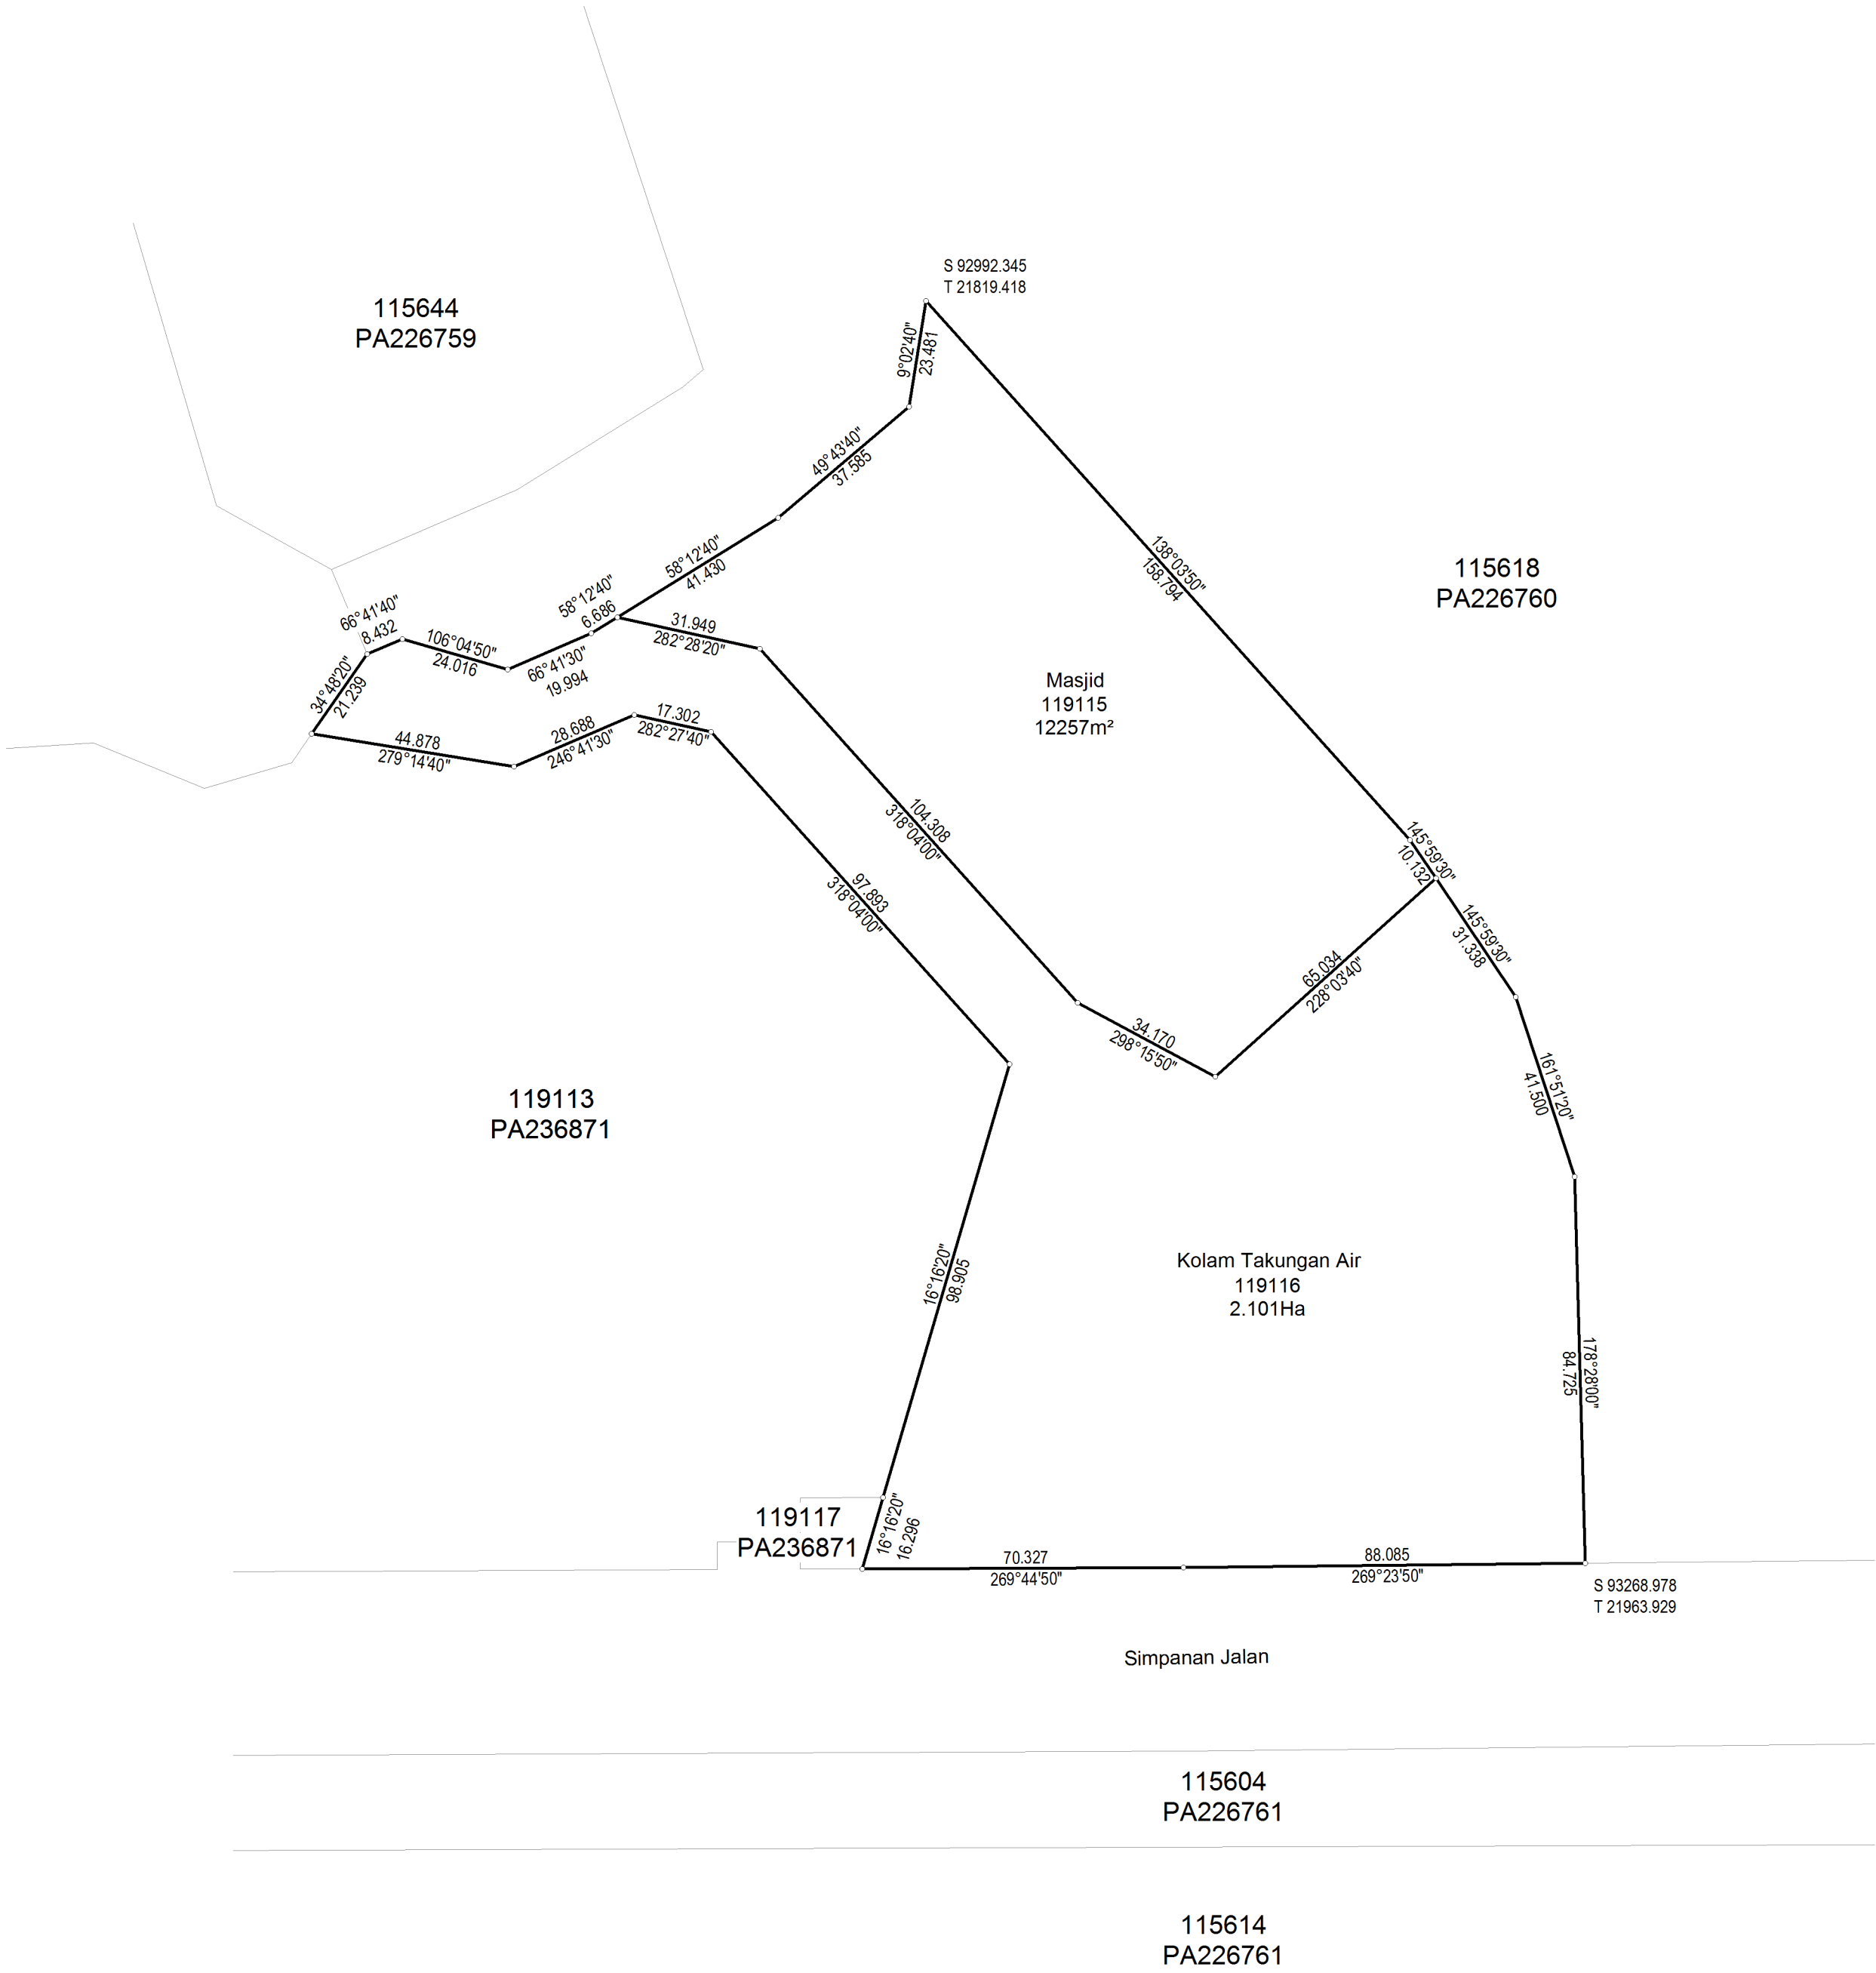


NOTA :  
DAHULUNYA LOT 115617 ( PA226760 )  
Asas Koordinat GDM2000 Cassini-Soldner

NEGERI SELANGOR  
DAERAH SEPANG  
MUKIM DENGKIL  
LOT 119115 - 119116

DISEDIAKAN OLEH EZAFEL FIRDAUS BIN SHAKIER  
SKALA 1 : 1250  
PETA KADASTER 117D, 118C

PA236870

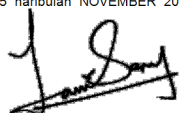

"Saya SR LAU WEI SENG seorang Juruukur Tanah Berlesen di bawah Akta Juruukur Tanah Berlesen 1958 (Akta 458) memperakui bahawa pengukuran dari mana petan ini telah disediakan, telah dijalankan dan dianda diatas tanah oleh saya atau dibawah arahan saya sendiri secara langsung di lapangan semata-mata mengikut Peraturan-peraturan Juruukur Tanah Berlesen, dan bahawa petan ini secara tepat mewakili pengukuran yang telah disempurnakan pada 18 haribulan NOVEMBER 2016.  
Bahawa saya bertanggungjawab sepenuhnya ke atas salah betulnya ukuran ini.  
Bertarikh 15 haribulan NOVEMBER 2017  
  
Juruukur Tanah Yang Dilesen Di Bawah Akta 458"

FAIL UKUR PUBLSEL1342\_2016  
FAIL PEJ. TANAH PTS/01/TS03/013/0716  
DILULUSKAN OLEH

  
SR AMRAN BIN ABU RASHID  
b.p PENGARAH UKUR DAN PEMETAAN  
SELANGOR  
Tarikh: 23/11/2017

