
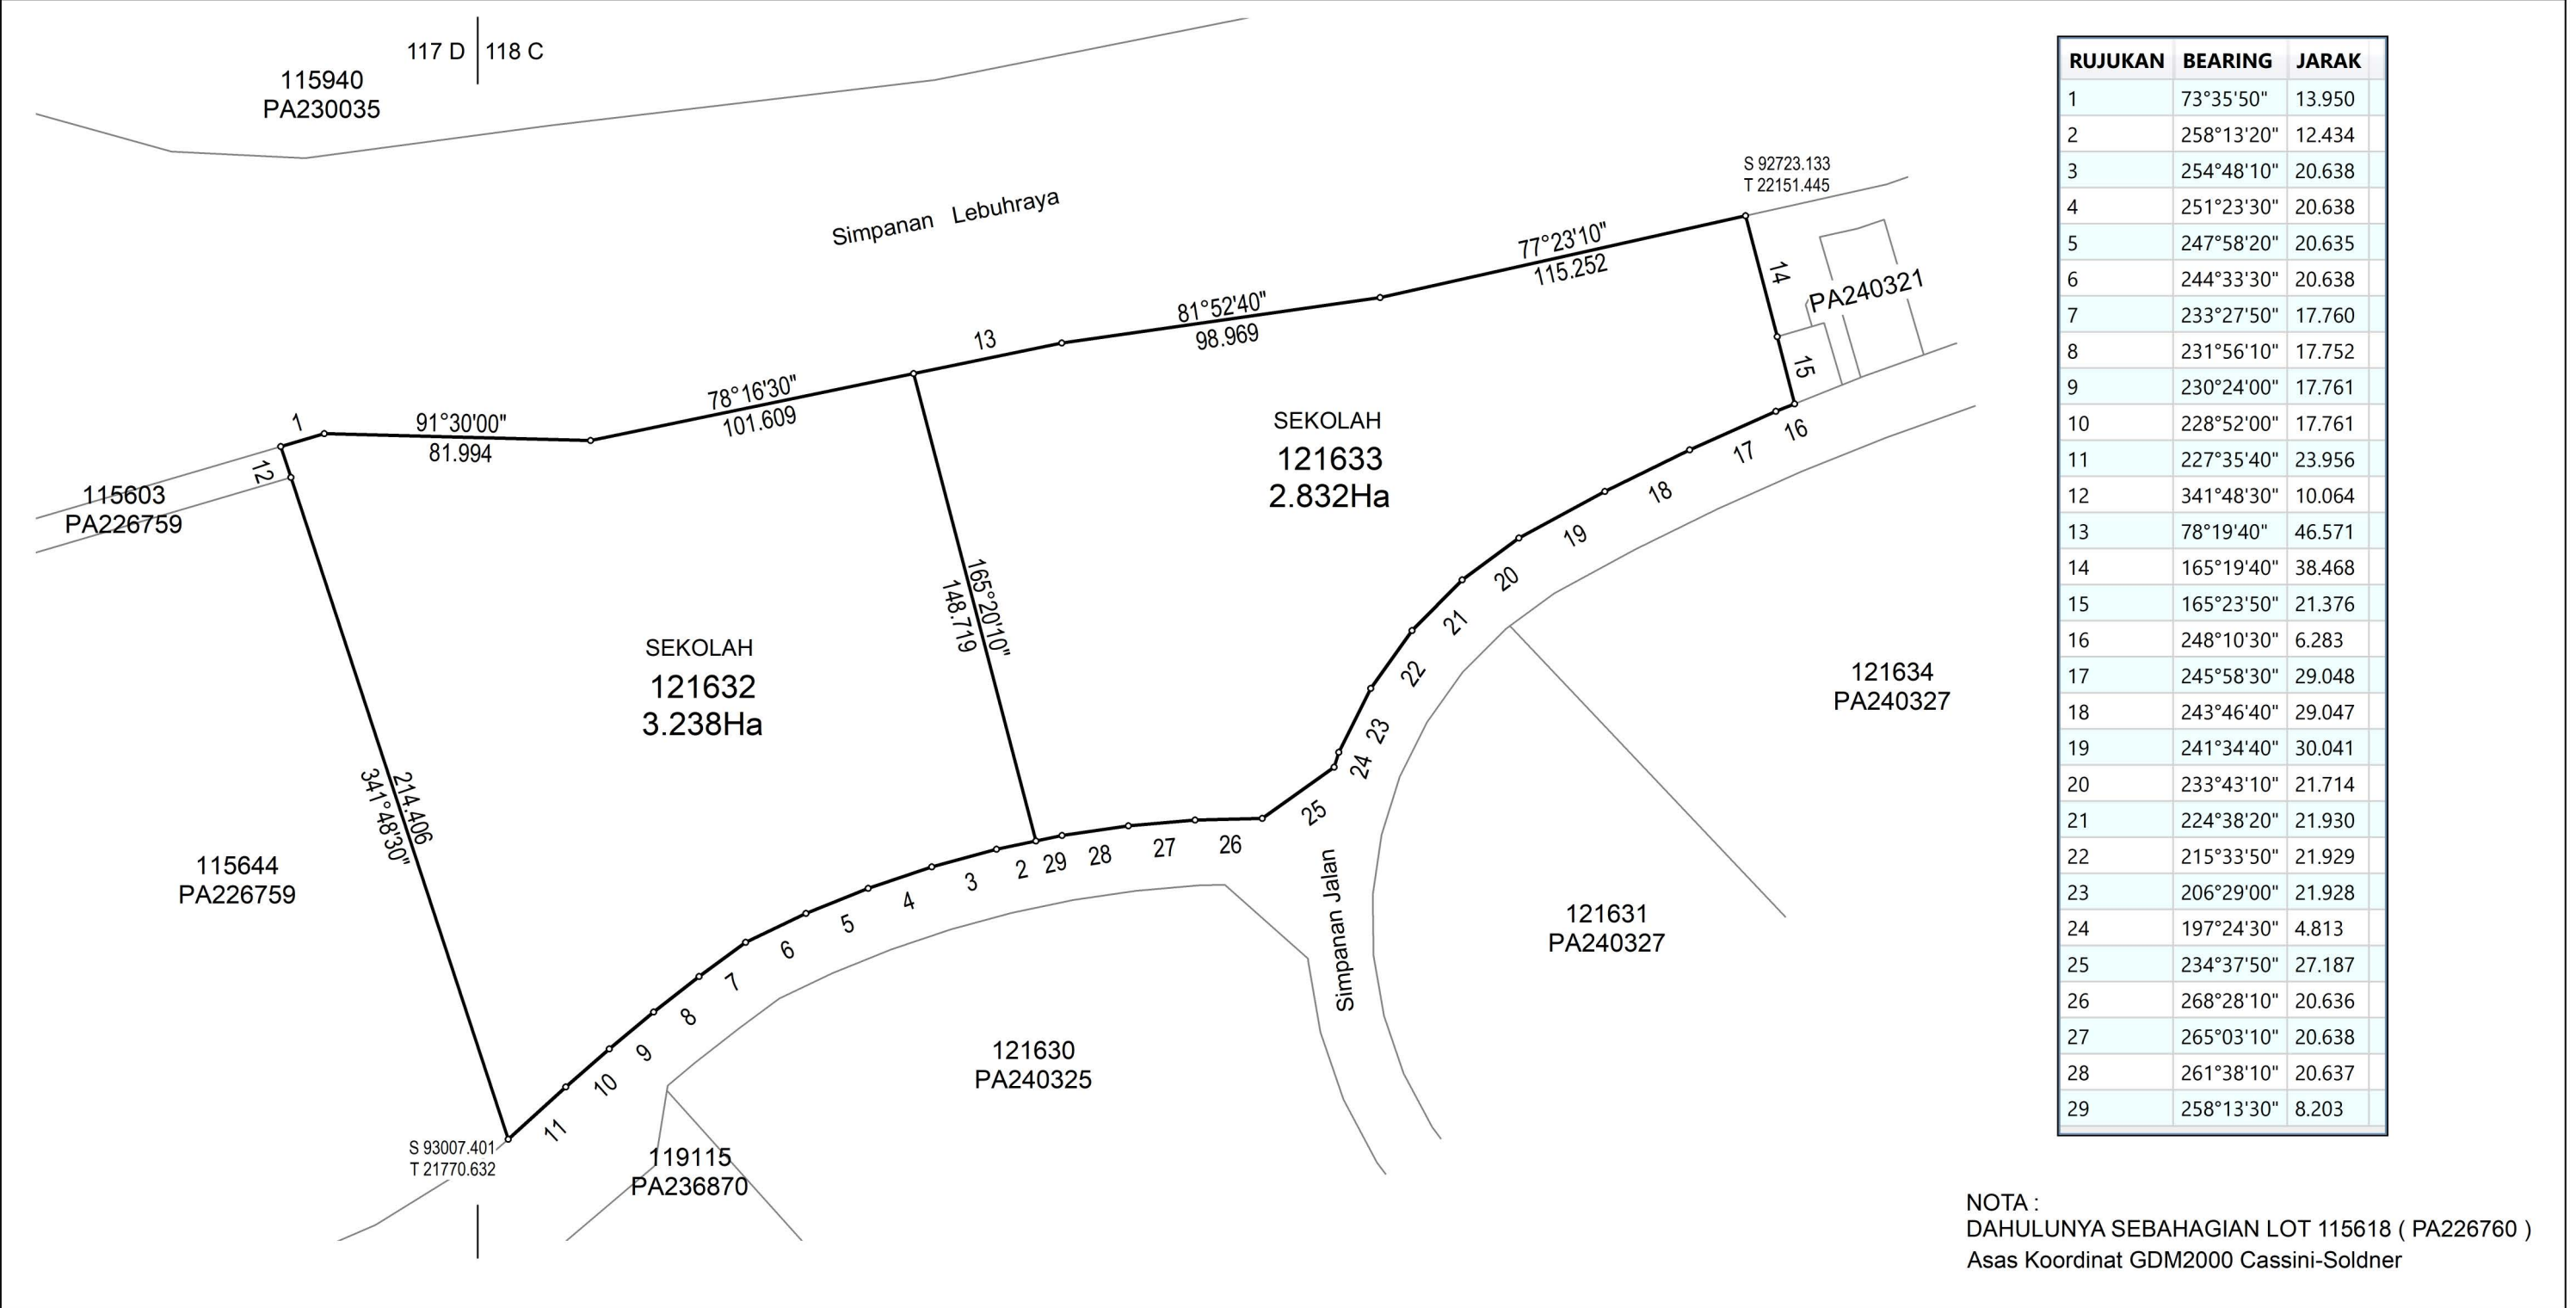


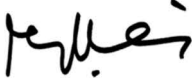

NEGERI SELANGOR DAERAH SEPANG MUKIM DENGKIL LOT 121632 - 121633 DISEDIAKAN OLEH HAZLAMI BIN RAMLI SKALA 1 : 2000 PETA KADASTER 117D & 118C PA240324 	"Saya SR LAU WEI SENG seorang Juruukur Tanah Berlesen di bawah Akta Juruukur Tanah Berlesen 1958 (Akta 458) memperakui bahawa pengukuran dari mana pelan ini telah disediakan, telah dijalankan dan ditanda diatas tanah oleh saya atau dibawah arahan saya sendiri secara langsung di lapangan semata-mata mengikut Peraturan-peraturan Juruukur Tanah Berlesen, dan bahawa pelan ini secara tepat mewakili pengukuran yang telah disempurnakan pada 08 haribulan NOVEMBER 2017. Bahawa saya bertanggungjawab sepenuhnya ke atas salah betulnya ukuran ini. Bertarikh 25 haribulan JULAI 2018  Jurukur Tanah Yang Dilesen Di Bawah Akta 458"	FAIL UKUR PUBLSEL139_2018 FAIL PEJ. TANAH PTS/01/TS03/011/0517 DILULUSKAN OLEH  Sr DR. ZAINAL BIN A MAJEED PENGARAH UKUR DAN PEMETAAN SELANGOR Tarikh: 27-07-2018	
--	---	---	--