

LOT 41216 – 41237 &
41246 – 41268

SKALA 1 : 1250

Serentak Dengan PA 82632-82641 & 82643-82648

Fail Ukur PUBLSEL 58/1994

Fail Pej. Tanah PTDUL 1/3/350-91

Lembar Piawai 110-B

JK 2191 M 185-193 & 198-200

JK 2192 M 1-8 & 42-47

BK 54301 & 54319-54321

Saya LEONG HENG CHEE DIP L.S. (TC.) FRICS, FISM, MAALS, seorang Juruukur Tanah yang dilen di bawah Akta Juruukur Tanah Berlesen 1958 (Akta 458), memperaki bahawa pengukuran dari mana pelan ini telah disediakan, telah dijalankan dan ditanda di atas tanah oleh saya atau di bawah arahan saya sendiri secara langsung di lapangan semata-mata mengikut Peraturan-peraturan Juruukur Tanah Berlesen, dan bahawa pelan ini secara tepat mewakili pengukuran yang telah disempurnakan pada 23 haribulan Julai 1997


Bahawa saya bertanggungjawab sepenuhnya ke atas salah betulnya ukuran ini.

Bertarikh 3 haribulan Disember 2004

[Signature]
.....
Juruukur Tanah Yang Dilesen di bawah Akta 458

Dituluskan Oleh

30.1.8
(John Elvis Koh, PPT)
Pengarah Ukur dan Pemetaan
Selangor

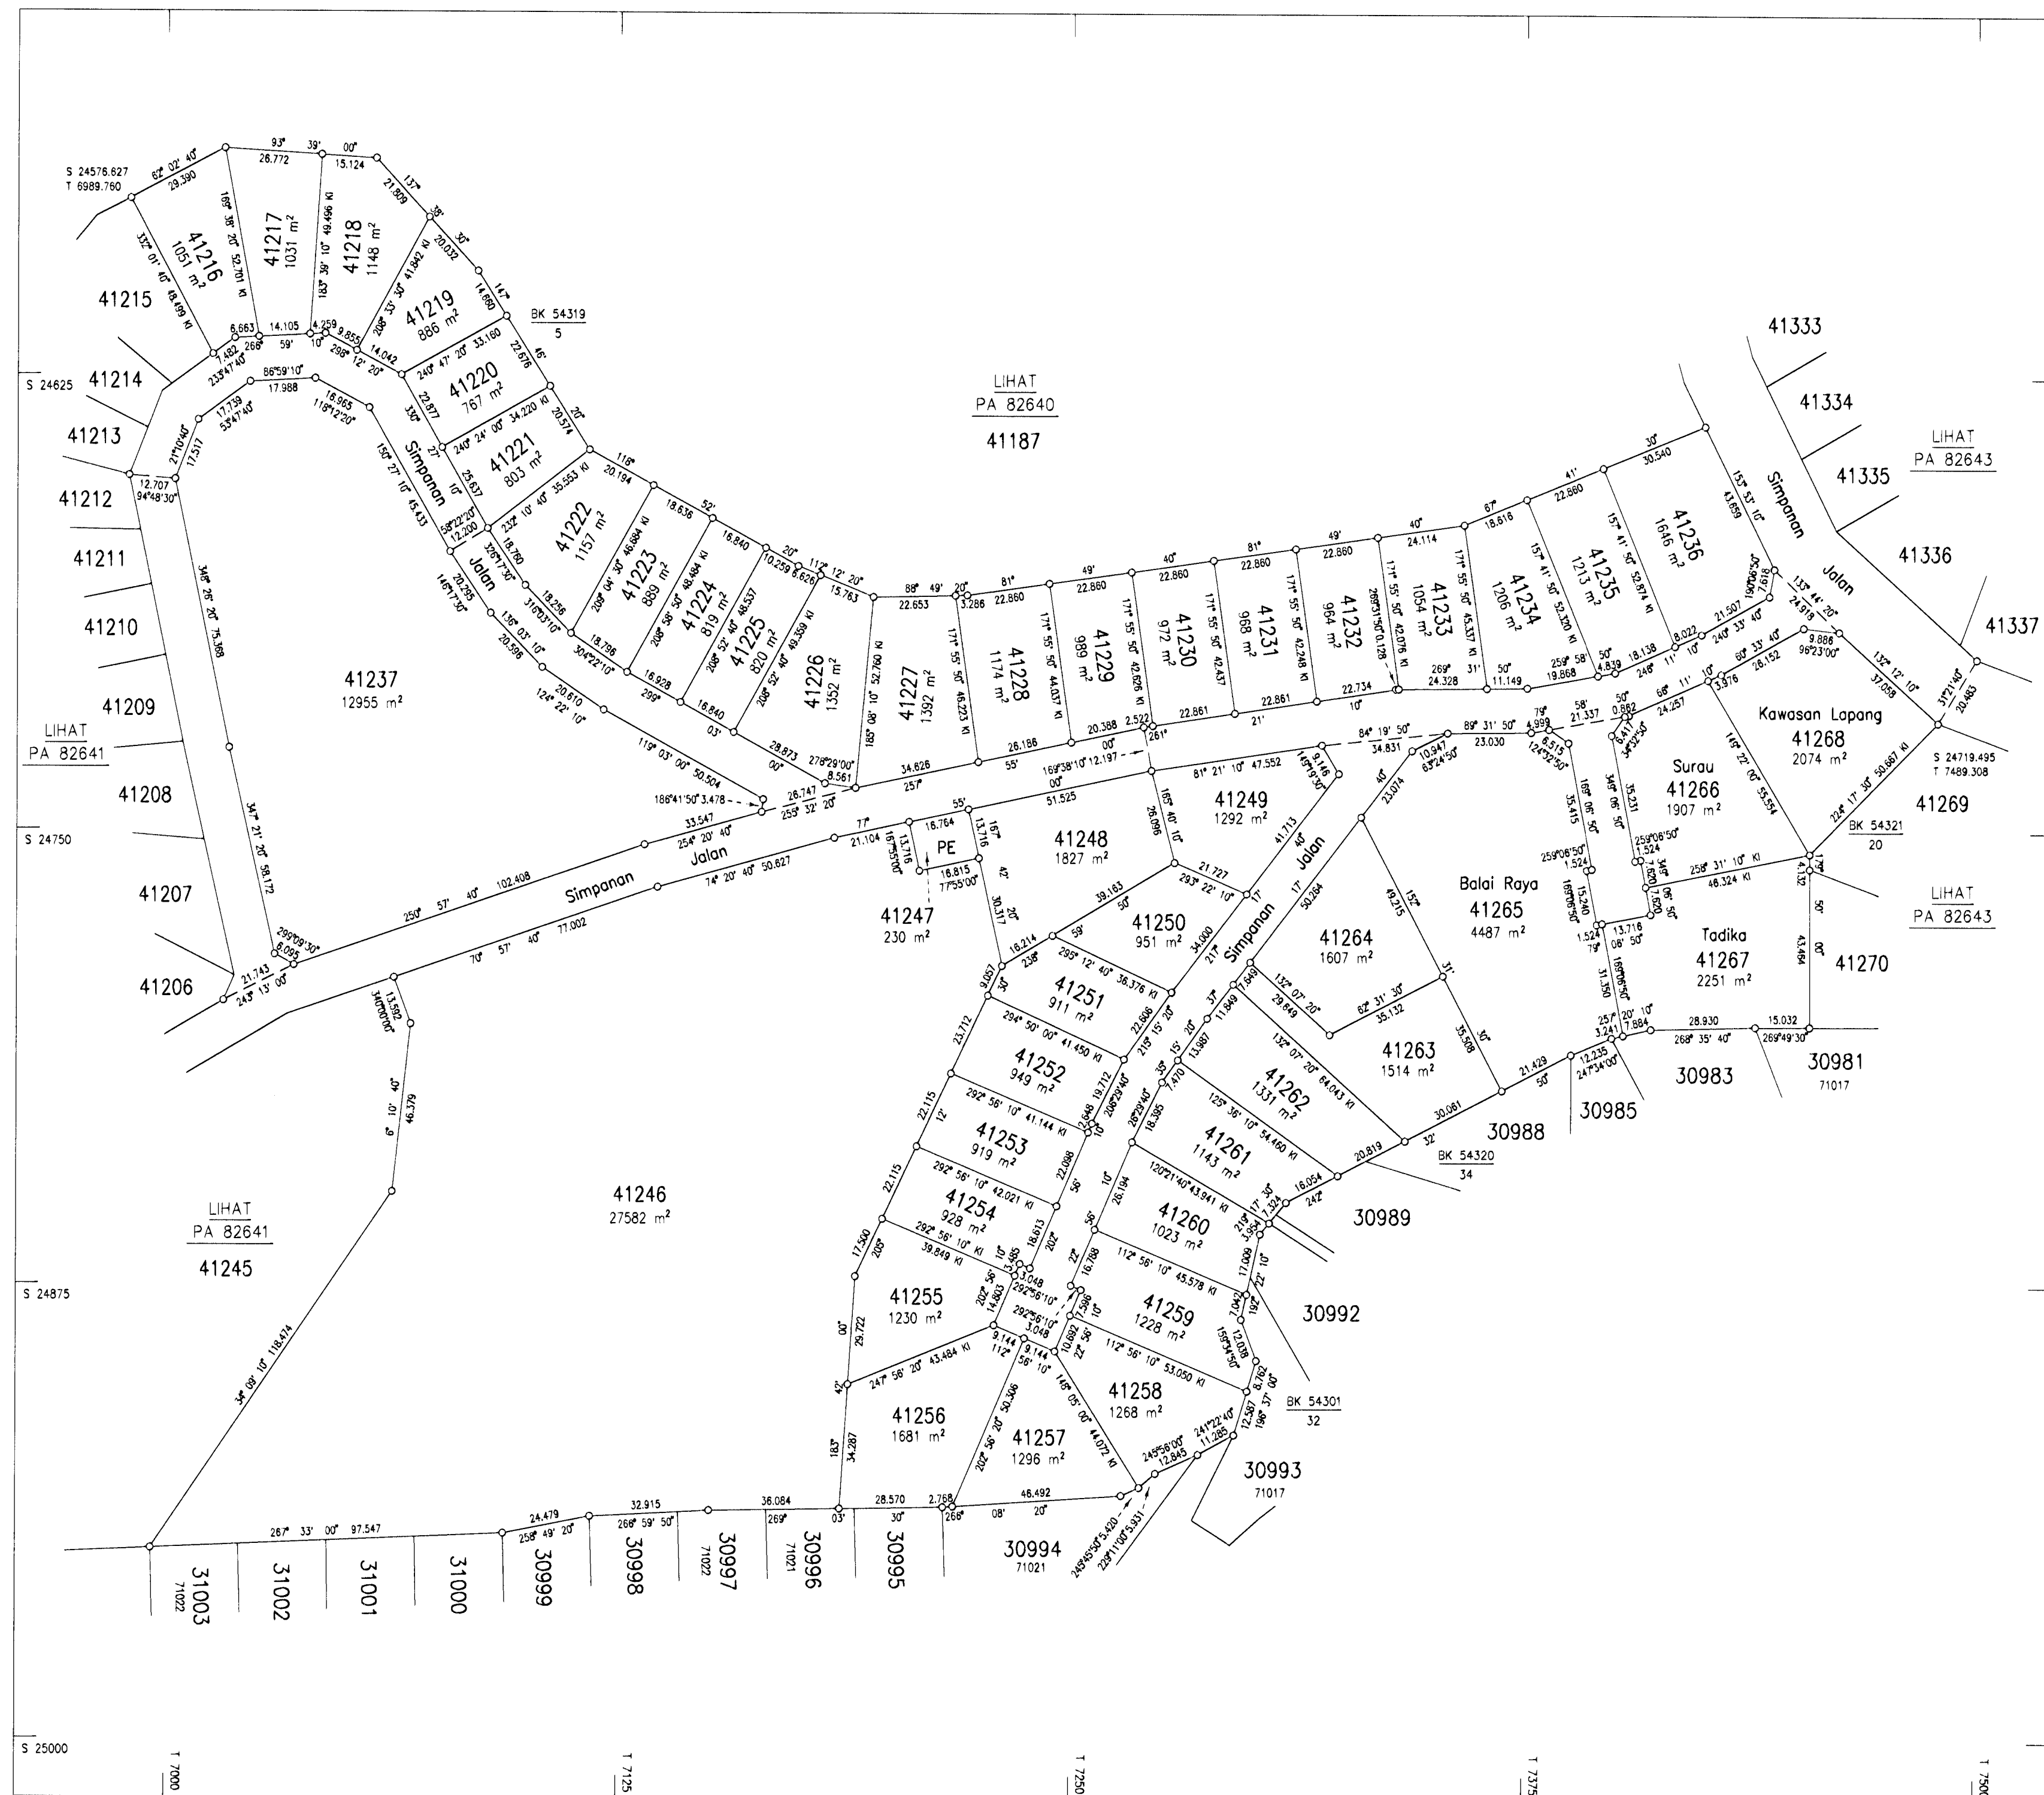

PA 82642