


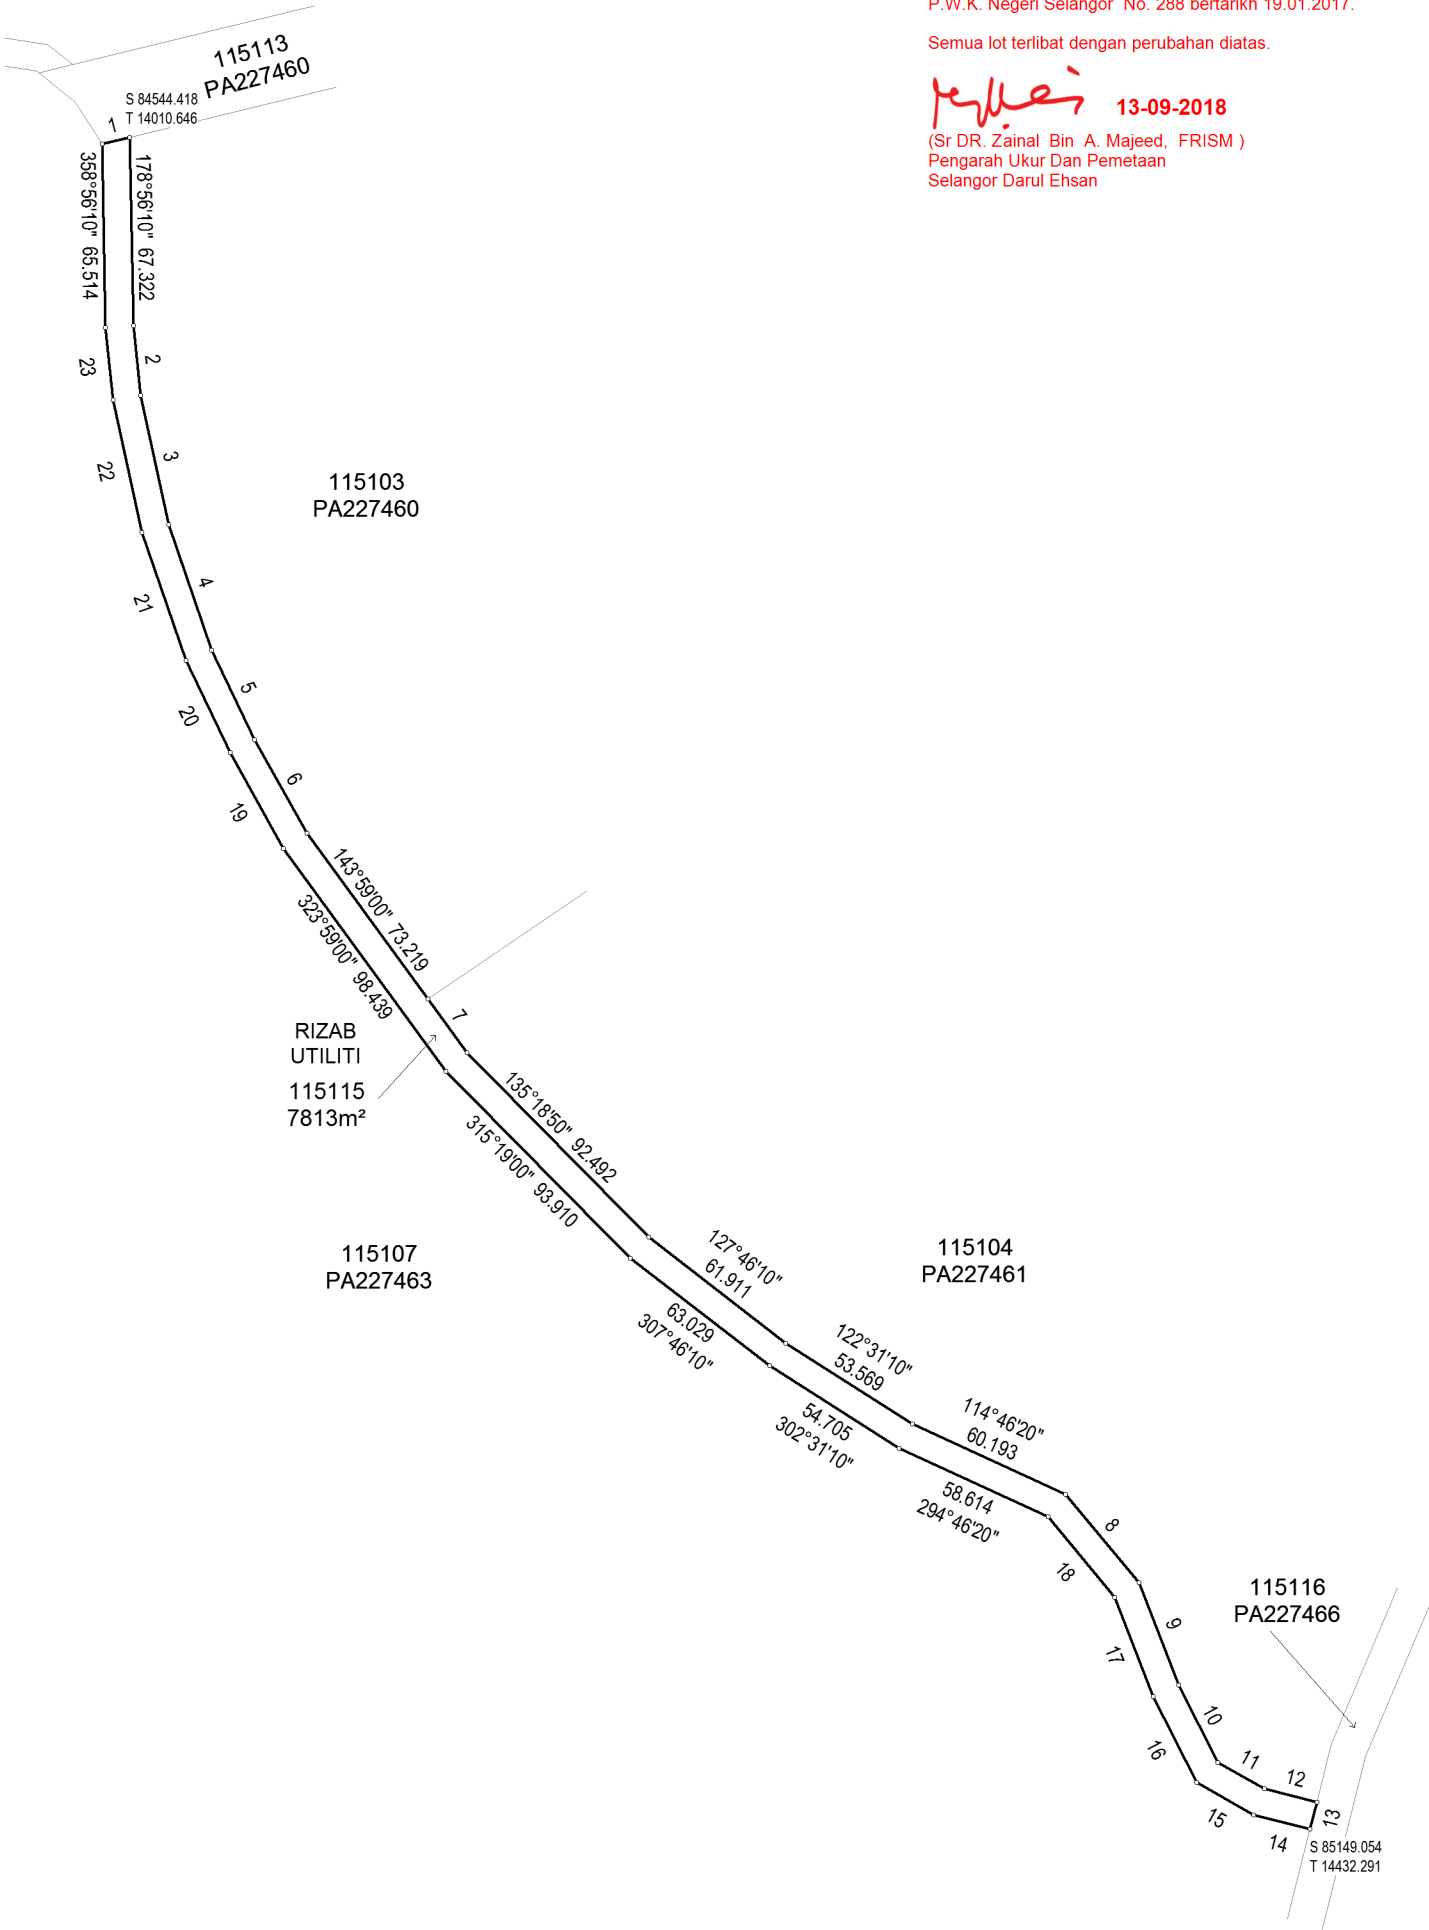

Nota:
Sebahagian dari Mukim Dengkil Daerah Sepang telah diisytiharkan menjadi Bandar Cyberjaya Daerah Sepang melalui P.W.K. Negeri Selangor No. 288 bertarikh 19.01.2017.

Semua lot terlibat dengan perubahan diatas.

13-09-2018
(Sr DR. Zainal Bin A. Majeed, FRISM)
Pengarah Ukur Dan Pemetaan
Selangor Darul Ehsan

RUJUKAN	BEARING	JARAK
1	76°19'00"	10.248
2	173°59'30"	25.172
3	167°44'10"	47.197
4	161°03'00"	47.318
5	154°23'40"	35.531
6	150°44'40"	38.314
7	143°59'00"	23.871
8	140°11'20"	41.204
9	158°57'40"	39.132
10	152°55'20"	30.985
11	119°55'20"	19.198
12	104°06'00"	19.234
13	194°06'40"	10.000
14	284°06'00"	20.622
15	299°55'20"	23.548
16	332°55'20"	34.476
17	338°57'40"	38.006
18	320°11'20"	37.296
19	330°44'40"	39.223
20	334°23'30"	36.430
21	341°03'00"	48.484
22	347°44'00"	48.328
23	353°59'20"	26.151

NOTA :
DAHULUNYA SEBAHAGIAN LOT 16927 (PA 80412),
LOT 144, 149 - 151, DAN 153 - 154 (PA 52232)
Asas Koordinat GDM2000 Cassini-Soldner

NEGERI SELANGOR
DAERAH SEPANG
MUKIM DENGKIL
LOT 115115

DISEDIAKAN OLEH HAFFIZAL HAFFIZ BIN SAMSUDDIN
SKALA 1 : 1800
PETA KADASTER 109C

PA227462



"Saya NG YIN MENG seorang Juruukur Tanah Berlesen di bawah Akta Juruukur Tanah Berlesen 1958 (Akta 458) memperakui bahawa pengukuran dari mana pelan ini telah disediakan, telah dijalankan dan ditanda diatas tanah oleh saya atau dibawah arahan saya sendiri secara langsung di lapangan semata-mata mengikut Peraturan-peraturan Juruukur Tanah Berlesen, dan bahawa pelan ini secara tepat mewakili pengukuran yang telah disempurnakan pada 28 haribulan November 2013.

Bahawa saya bertanggungjawab sepenuhnya ke atas salah betulnya ukuran ini.
Bertarikh 18 haribulan Mei 2016

Juruukur Tanah Yang Berlesen Di Bawah Akta 458"

FAIL UKUR PUBLSEL791_2015
FAIL PEJ. TANAH PTS/01/PB01/29/1012
DILULUSKAN OLEH

SR MOHAMAD KAMALI BIN ADIMIN
PENGARAH UKUR DAN PEMETAAN SELANGOR
Tarikh: 19/05/2016

