


RUJUKAN	BEARING	JARAK
1	356°36'30"	19.288
2	38°58'50"	25.032
3	63°04'20"	29.156
4	108°48'20"	27.640
5	256°30'10"	13.000
6	346°30'00"	16.609
7	334°33'00"	3.977
8	288°48'30"	16.674
9	243°04'10"	24.585
10	271°05'50"	36.988
11	271°05'50"	15.007
12	271°06'00"	46.021
13	271°05'50"	14.881
14	272°55'20"	1.354
15	274°41'10"	41.311
16	218°59'00"	34.242

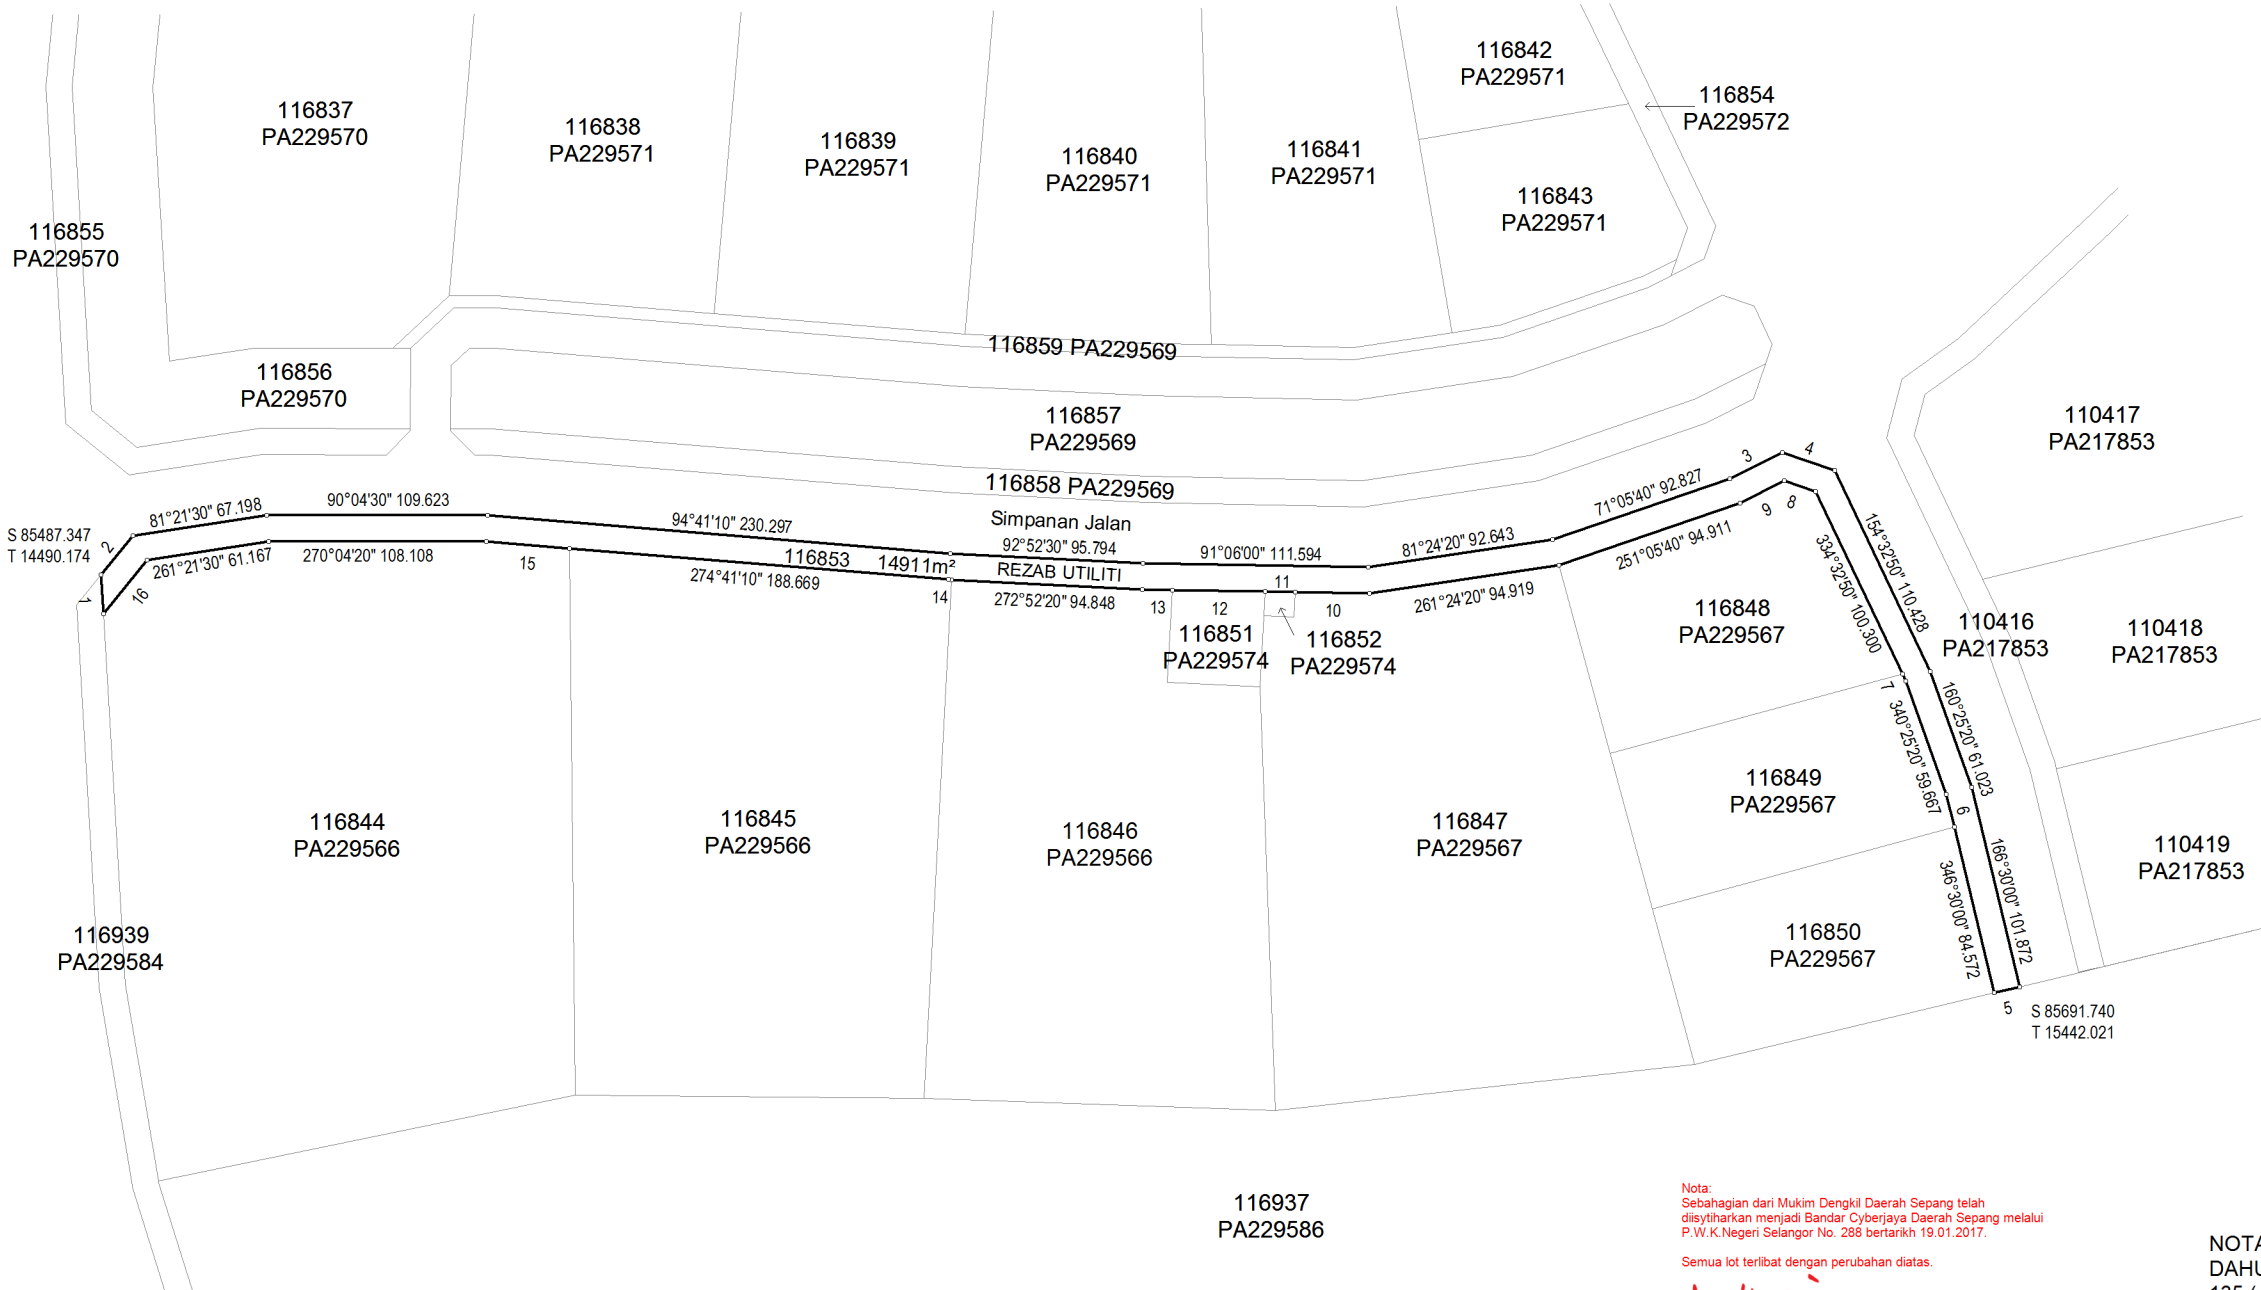

NOTA:
DAHULUNYA SEBAHAGIAN LOT 127, 131, 134,
135 (PA52233), LOT 136- 139 (PA 52232),
LOT 16927 (PA 80412) & TK

Asas Koordinat GDM2000 Cassini-Soldner

NEGERI SELANGOR
DAERAH SEPANG
MUKIM DENGKIL
LOT 116853

DISEDIAKAN OLEH MD SALLEH BIN ALI

SKALA 1 : 2500

PETA KADASTER 109C

PA229568

"Saya NG YIN MENG seorang Juruukur Tanah Berlesen di bawah Akta Juruukur Tanah Berlesen 1958 (Akta 458) memperakui bahawa pengukuran dari mana pelan ini telah disediakan, telah dijalankan dan ditanda diatas tanah oleh saya atau dibawah arahan saya sendiri secara langsung di lapangan semata-mata mengikut Peraturan-peraturan Juruukur Tanah Berlesen, dan bahawa pelan ini secara tepat mewakili pengukuran yang telah disempurnakan pada 01 haribulan Ogos 2014.

Bahawa saya bertanggungjawab sepenuhnya ke atas salah betulnya ukuran ini.

Bertarikh 24 haribulan Jun 2016


Juruukur Tanah Yang Berlesen Di Bawah Akta 458"

FAIL UKUR PUBLSEL299_2016
FAIL PEJ. TANAH PTS/01/PB01/22/0610
DILULUSKAN OLEH


SR MOHAMAD KAMALI BIN ADIMIN
PENGARAH UKUR DAN PEMETAAN SELANGOR

Tarikh: 30/06/2016

