


| RUJUKAN | BEARING    | JARAK  |
|---------|------------|--------|
| 1       | 69°38'50"  | 17.225 |
| 2       | 69°38'50"  | 18.378 |
| 3       | 204°38'00" | 18.380 |
| 4       | 180°03'30" | 1.000  |
| 5       | 225°04'40" | 16.971 |
| 6       | 90°04'20"  | 8.808  |

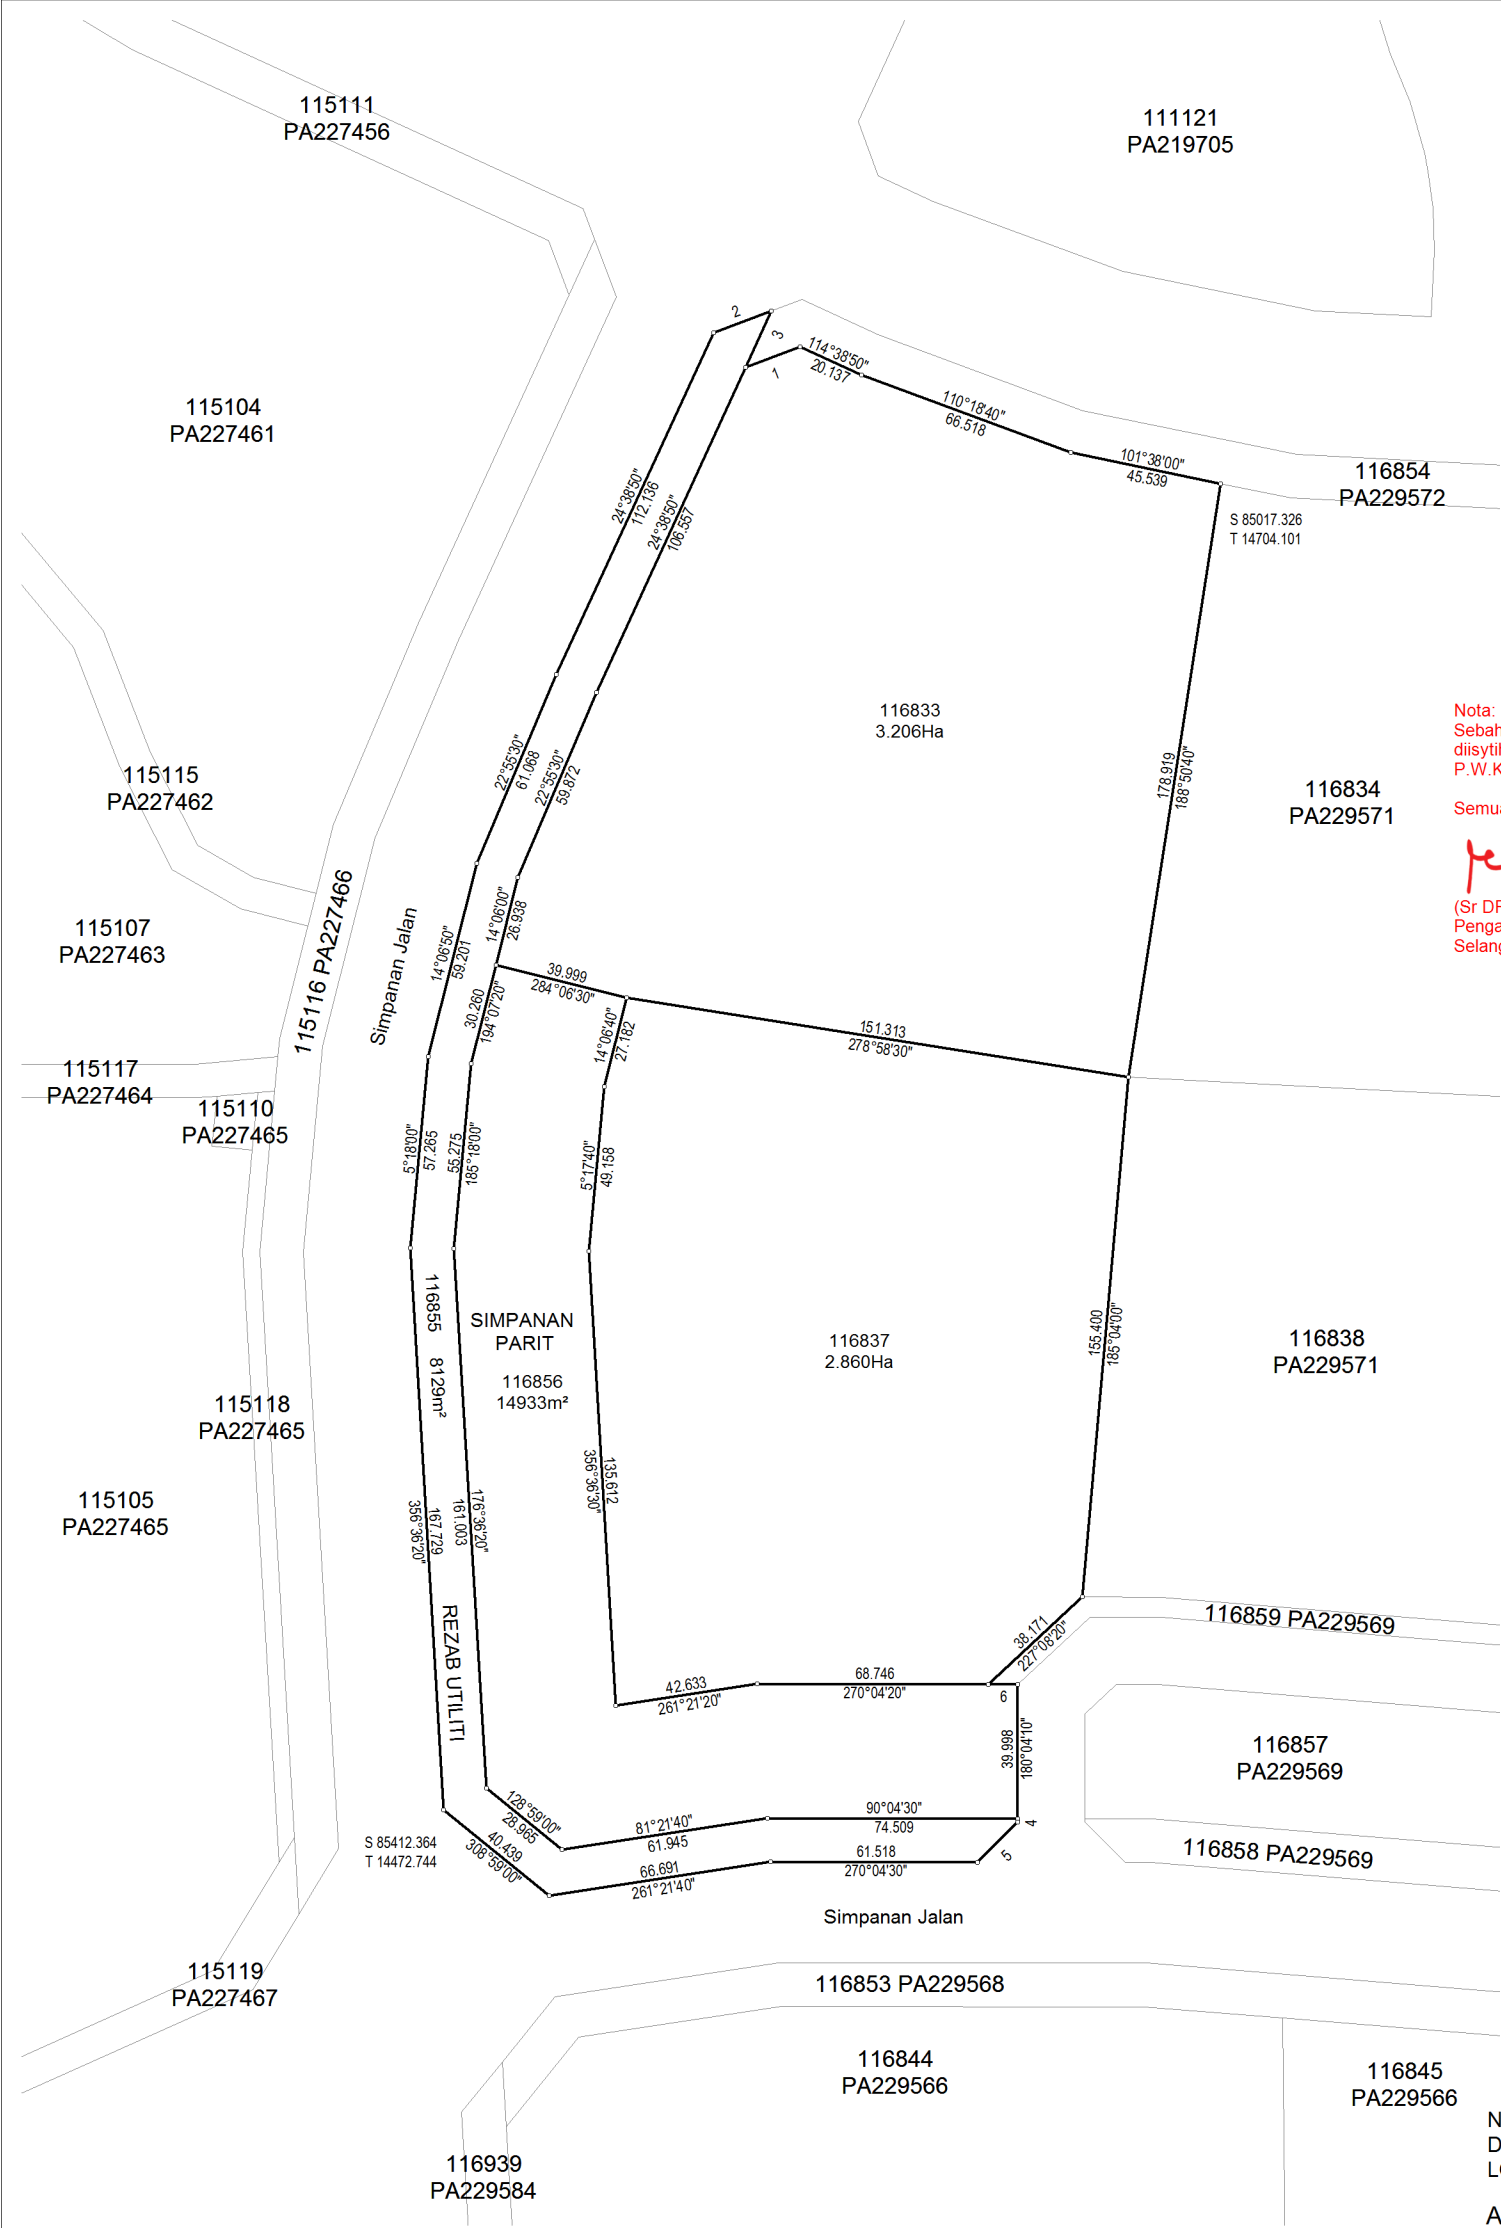

Nota:  
Sebahagian dari Mukim Dengkil Daerah Sepang telah diisytiharkan menjadi Bandar Cyberjaya Daerah Sepang melalui P.W.K. Negeri Selangor No. 288 bertarikh 19.01.2017.

Semua lot terlibat dengan perubahan diatas.

 13-09-2018  
(Sr DR. Zainal Bin A. Majeed, FRISM )  
Pengarah Ukur Dan Pemetaan  
Selangor Darul Ehsan

NOTA:  
DAHULUNYA SEBAHAGIAN 138, 139 ( PA52232 ),  
LOT 16927 ( PA80412 ) & TK

Asas Koordinat GDM2000 Cassini-Soldner

NEGERI SELANGOR  
DAERAH SEPANG  
MUKIM DENGKIL  
LOT 116833, 116837, 116855 & 116856

DISEDIAKAN OLEH MD SALLEH BIN ALI  
SKALA 1 : 1500  
PETA KADASTER 109C

PA229570



"Saya NG YIN MENG seorang Juruukur Tanah Berlesen di bawah Akta Juruukur Tanah Berlesen 1958 (Akta 458) memperakui bahawa pengukuran dari mana pelan ini telah disediakan, telah dijalankan dan ditanda diatas tanah oleh saya atau dibawah arahan saya sendiri secara langsung di lapangan semata-mata mengikut Peraturan-peraturan Juruukur Tanah Berlesen, dan bahawa pelan ini secara tepat mewakili pengukuran yang telah disempurnakan pada 01 haribulan Ogos 2014.

Bahawa saya bertanggungjawab sepenuhnya ke atas salah betulnya ukuran ini.  
Bertarikh 24 haribulan Jun 2016

  
Juruukur Tanah Yang Dijlesen Di bawah Akta 458"

FAIL UKUR PUBLSEL299\_2016  
FAIL PEJ. TANAH PTS/01/PB01/22/0610  
DILULUSKAN OLEH

  
SR MOHAMAD KAMAL BIN ADIMIN  
PENGARAH UKUR DAN PEMETAAN SELANGOR

Tarikh: 30/06/2016

