


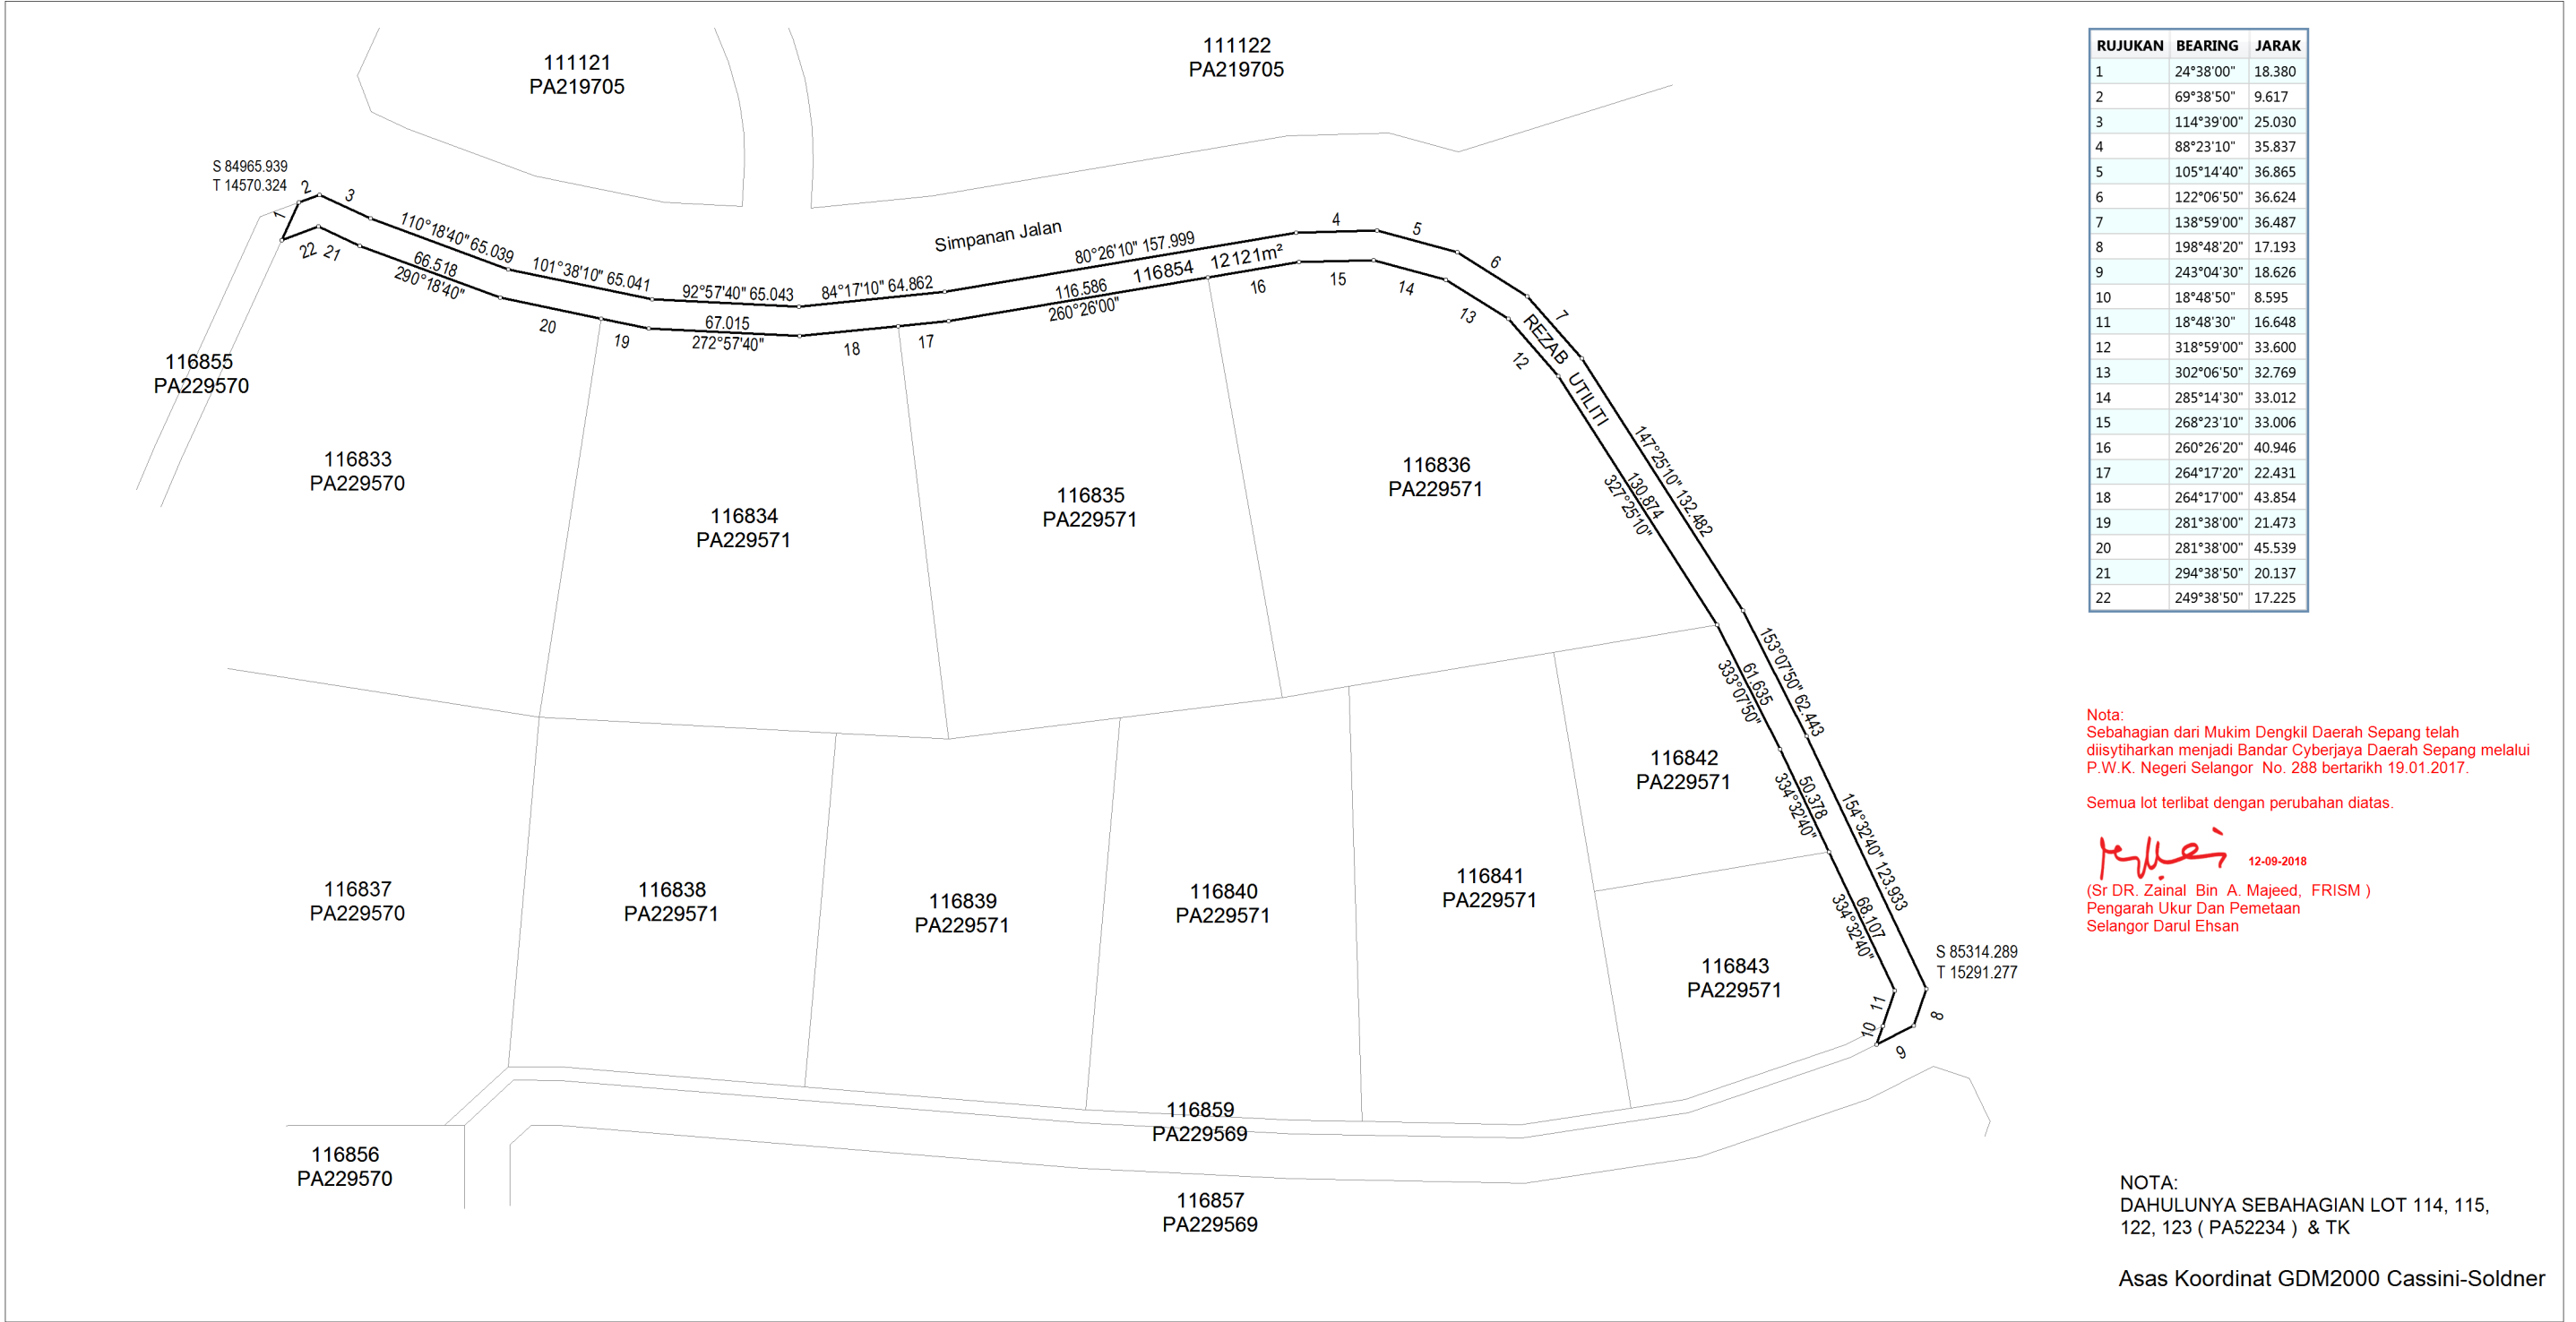

NEGERI SELANGOR

DAERAH SEPANG

MUKIM DENGKIL

LOT 116854

DISEDIAKAN OLEH MD SALLEH BIN ALI

SKALA 1 : 2000

PETA KADASTER 109C

PA229572

"Saya NG YIN MENG seorang Juruukur Tanah Berlesen di bawah Akta Juruukur Tanah Berlesen 1958 (Akta 458) memperakui bahawa pengukuran dari mana pelan ini telah disediakan, telah dijalankan dan ditanda diatas tanah oleh saya atau dibawah arahan saya sendiri secara langsung di lapangan semata-mata mengikut Peraturan-peraturan Juruukur Tanah Berlesen, dan bahawa pelan ini secara tepat mewakili pengukuran yang telah disempurnakan pada 01 haribulan Ogos 2014.

Bahawa saya bertanggungjawab sepenuhnya ke atas salah betulnya ukuran ini.

Bertarikh 24 haribulan Jun 2016

Juruukur Tanah Yang Berlesen Di Bawah Akta 458"

FAIL UKUR PUBLSEL299_2016

FAIL PEJ. TANAH PTS/01/PB01/22/0610

DILULUSKAN OLEH

SR MOHAMAD KAMAL BIN ADIMIN

PENGARAH UKUR DAN PEMETAAN SELANGOR

Tarikh: 30/06/2016