


RUJUKAN	BEARING	JARAK
1	38°59'10"	19.289
2	176°36'30"	19.288
3	170°28'40"	1.118
4	138°52'10"	15.001
5	115°05'30"	7.154
6	205°05'50"	12.999
7	295°05'40"	7.871

Nota:
Sebahagian dari Mukim Dengkil Daerah Sepang telah
diisytiharkan menjadi Bandar Cyberjaya Daerah Sepang melalui
P.W.K. Negeri Selangor No. 288 bertarikh 19.01.2017.

Semua lot terlibat dengan perubahan diatas.


13-09-2018
(Sr DR. Zainal Bin A. Majeed, FRISM)
Pengarah Ukur Dan Pemetaan
Selangor Darul Ehsan

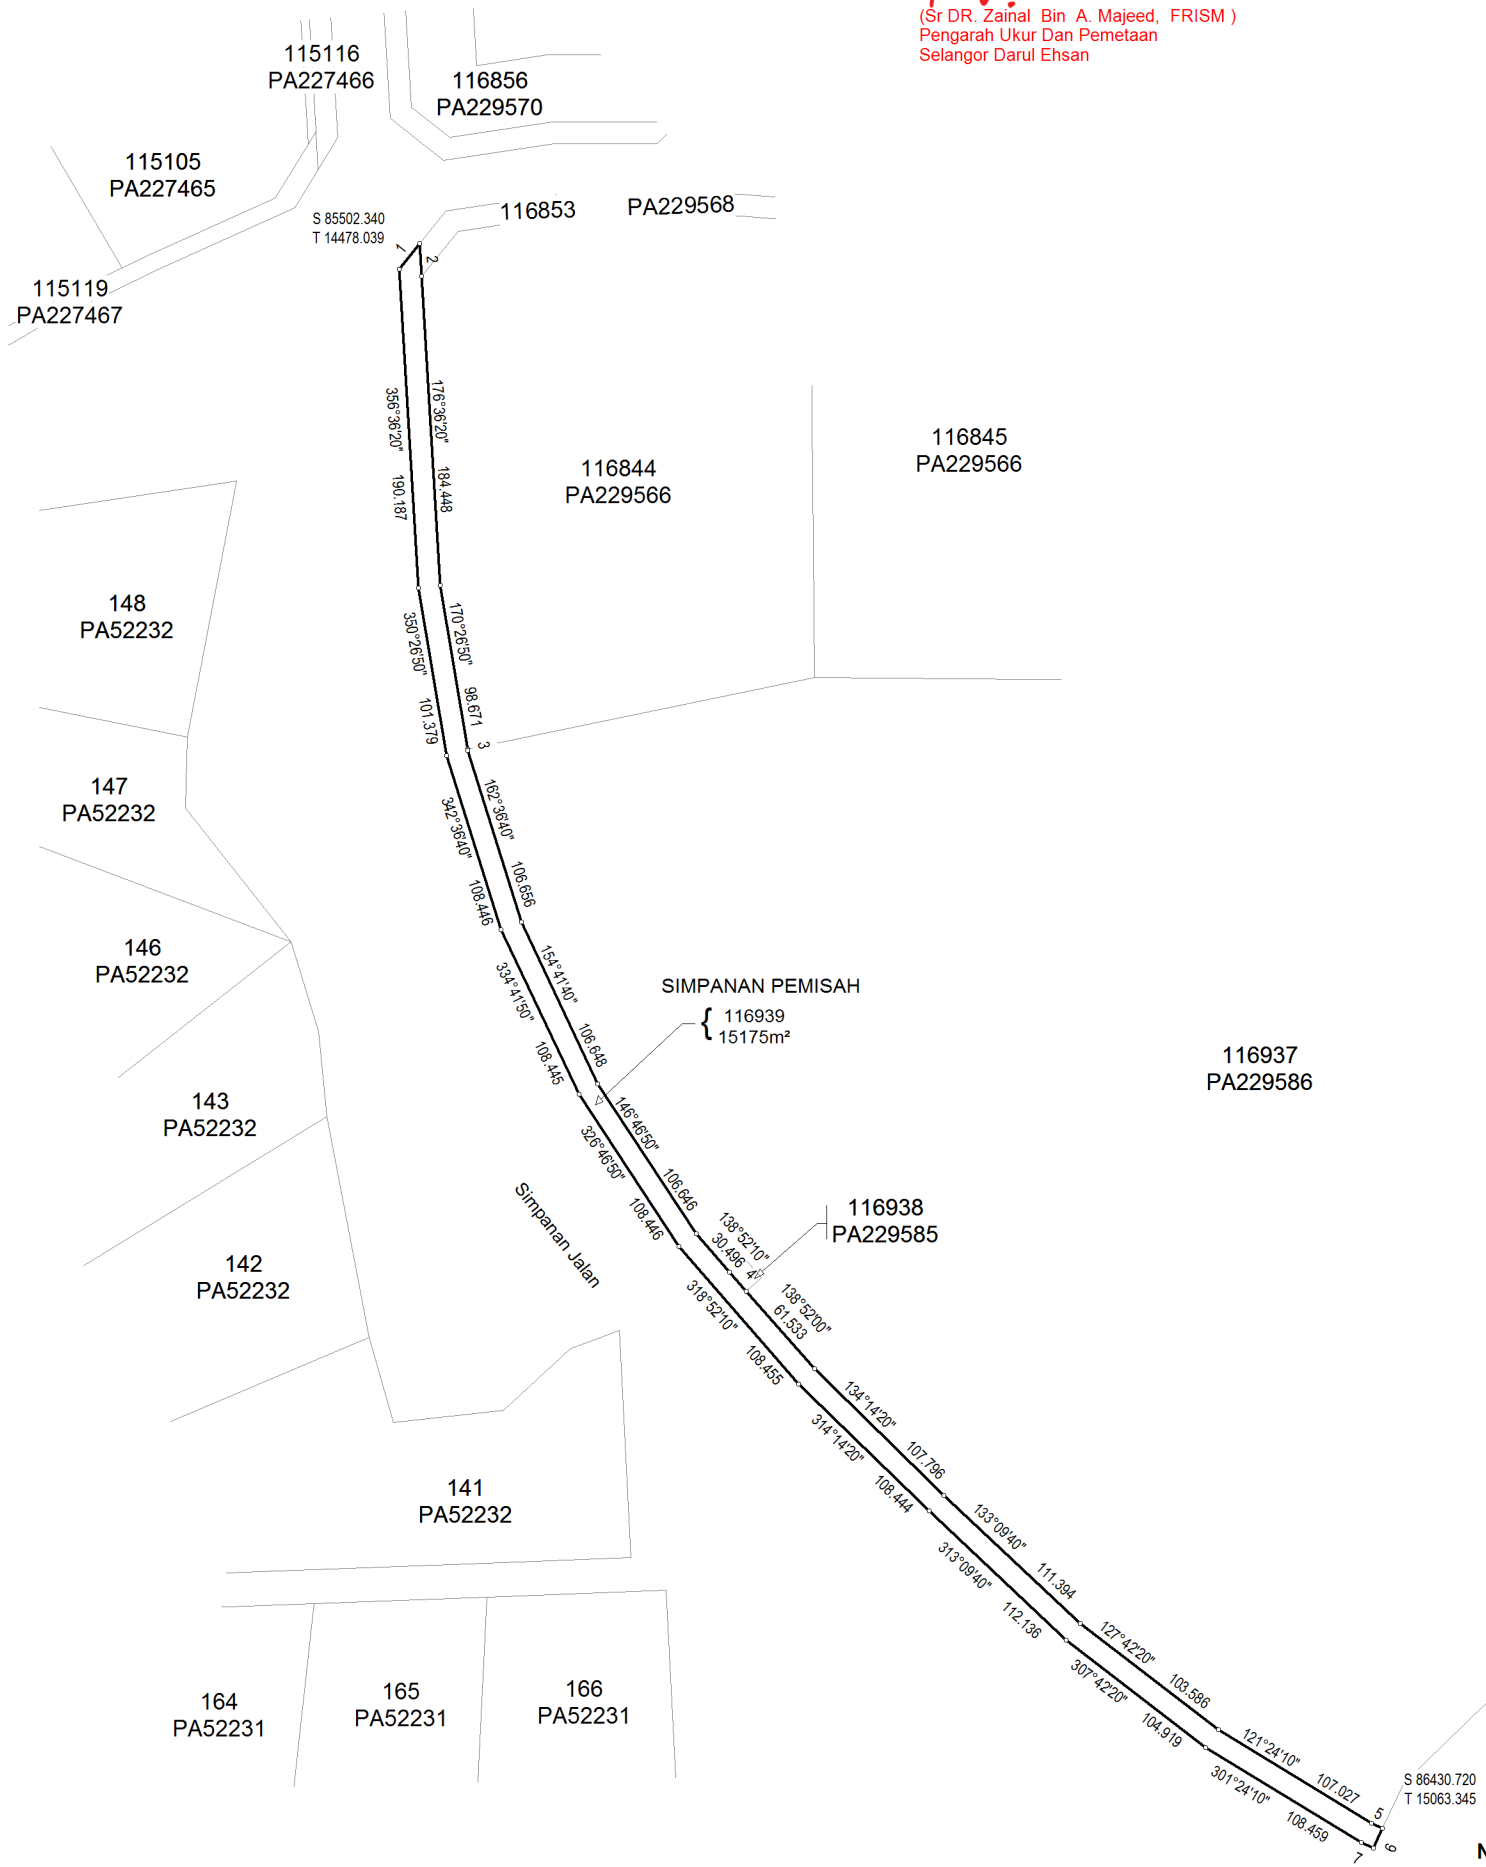

NOTA :
DAHULUNYA SEBAHAGIAN LOT 16927 (PA 80412) ,
140 (PA 52232) & 17865 (PA 84247)
Asas Koordinat GDM2000 Cassini-Soldner

NEGERI SELANGOR
DAERAH SEPANG
MUKIM DENGKIL
LOT 116939

DISEDIAKAN OLEH MOHD ZAMANI BIN MAT SALLEH
SKALA 1 : 3000
PETA KADASTER 109C

PA229584

"Saya NG YIN MENG seorang Juruukur Tanah
Berlesen di bawah Akta Juruukur Tanah Berlesen 1958 (Akta 458) memperakui
bahawa pengukuran dari mana pelan ini telah disediakan, telah dijalankan dan
ditanda diatas tanah oleh saya atau dibawah arahan saya sendiri secara
langsung di lapangan semata-mata mengikut Peraturan-peraturan Juruukur
Tanah Berlesen, dan bahawa pelan ini secara tepat mewakili pengukuran yang
telah disempurnakan pada 01 haribulan Ogos 2014.

Bahawa saya bertanggungjawab sepenuhnya ke atas salah betulnya ukuran ini.
Bertarikh 24 haribulan Jun 2016


Juruukur Tanah Yang Berlesen Di Bawah Akta 458"

FAIL UKUR PUBLSEL324_2016
FAIL PEJ. TANAH PTS/01/PB01/39/0910
DILULUSKAN OLEH


SR MOHAMAD KAMALI BIN ADIMIN
PENGARAH UKUR DAN PEMETAAN SELANGOR
Tarikh: 30/06/2016

