


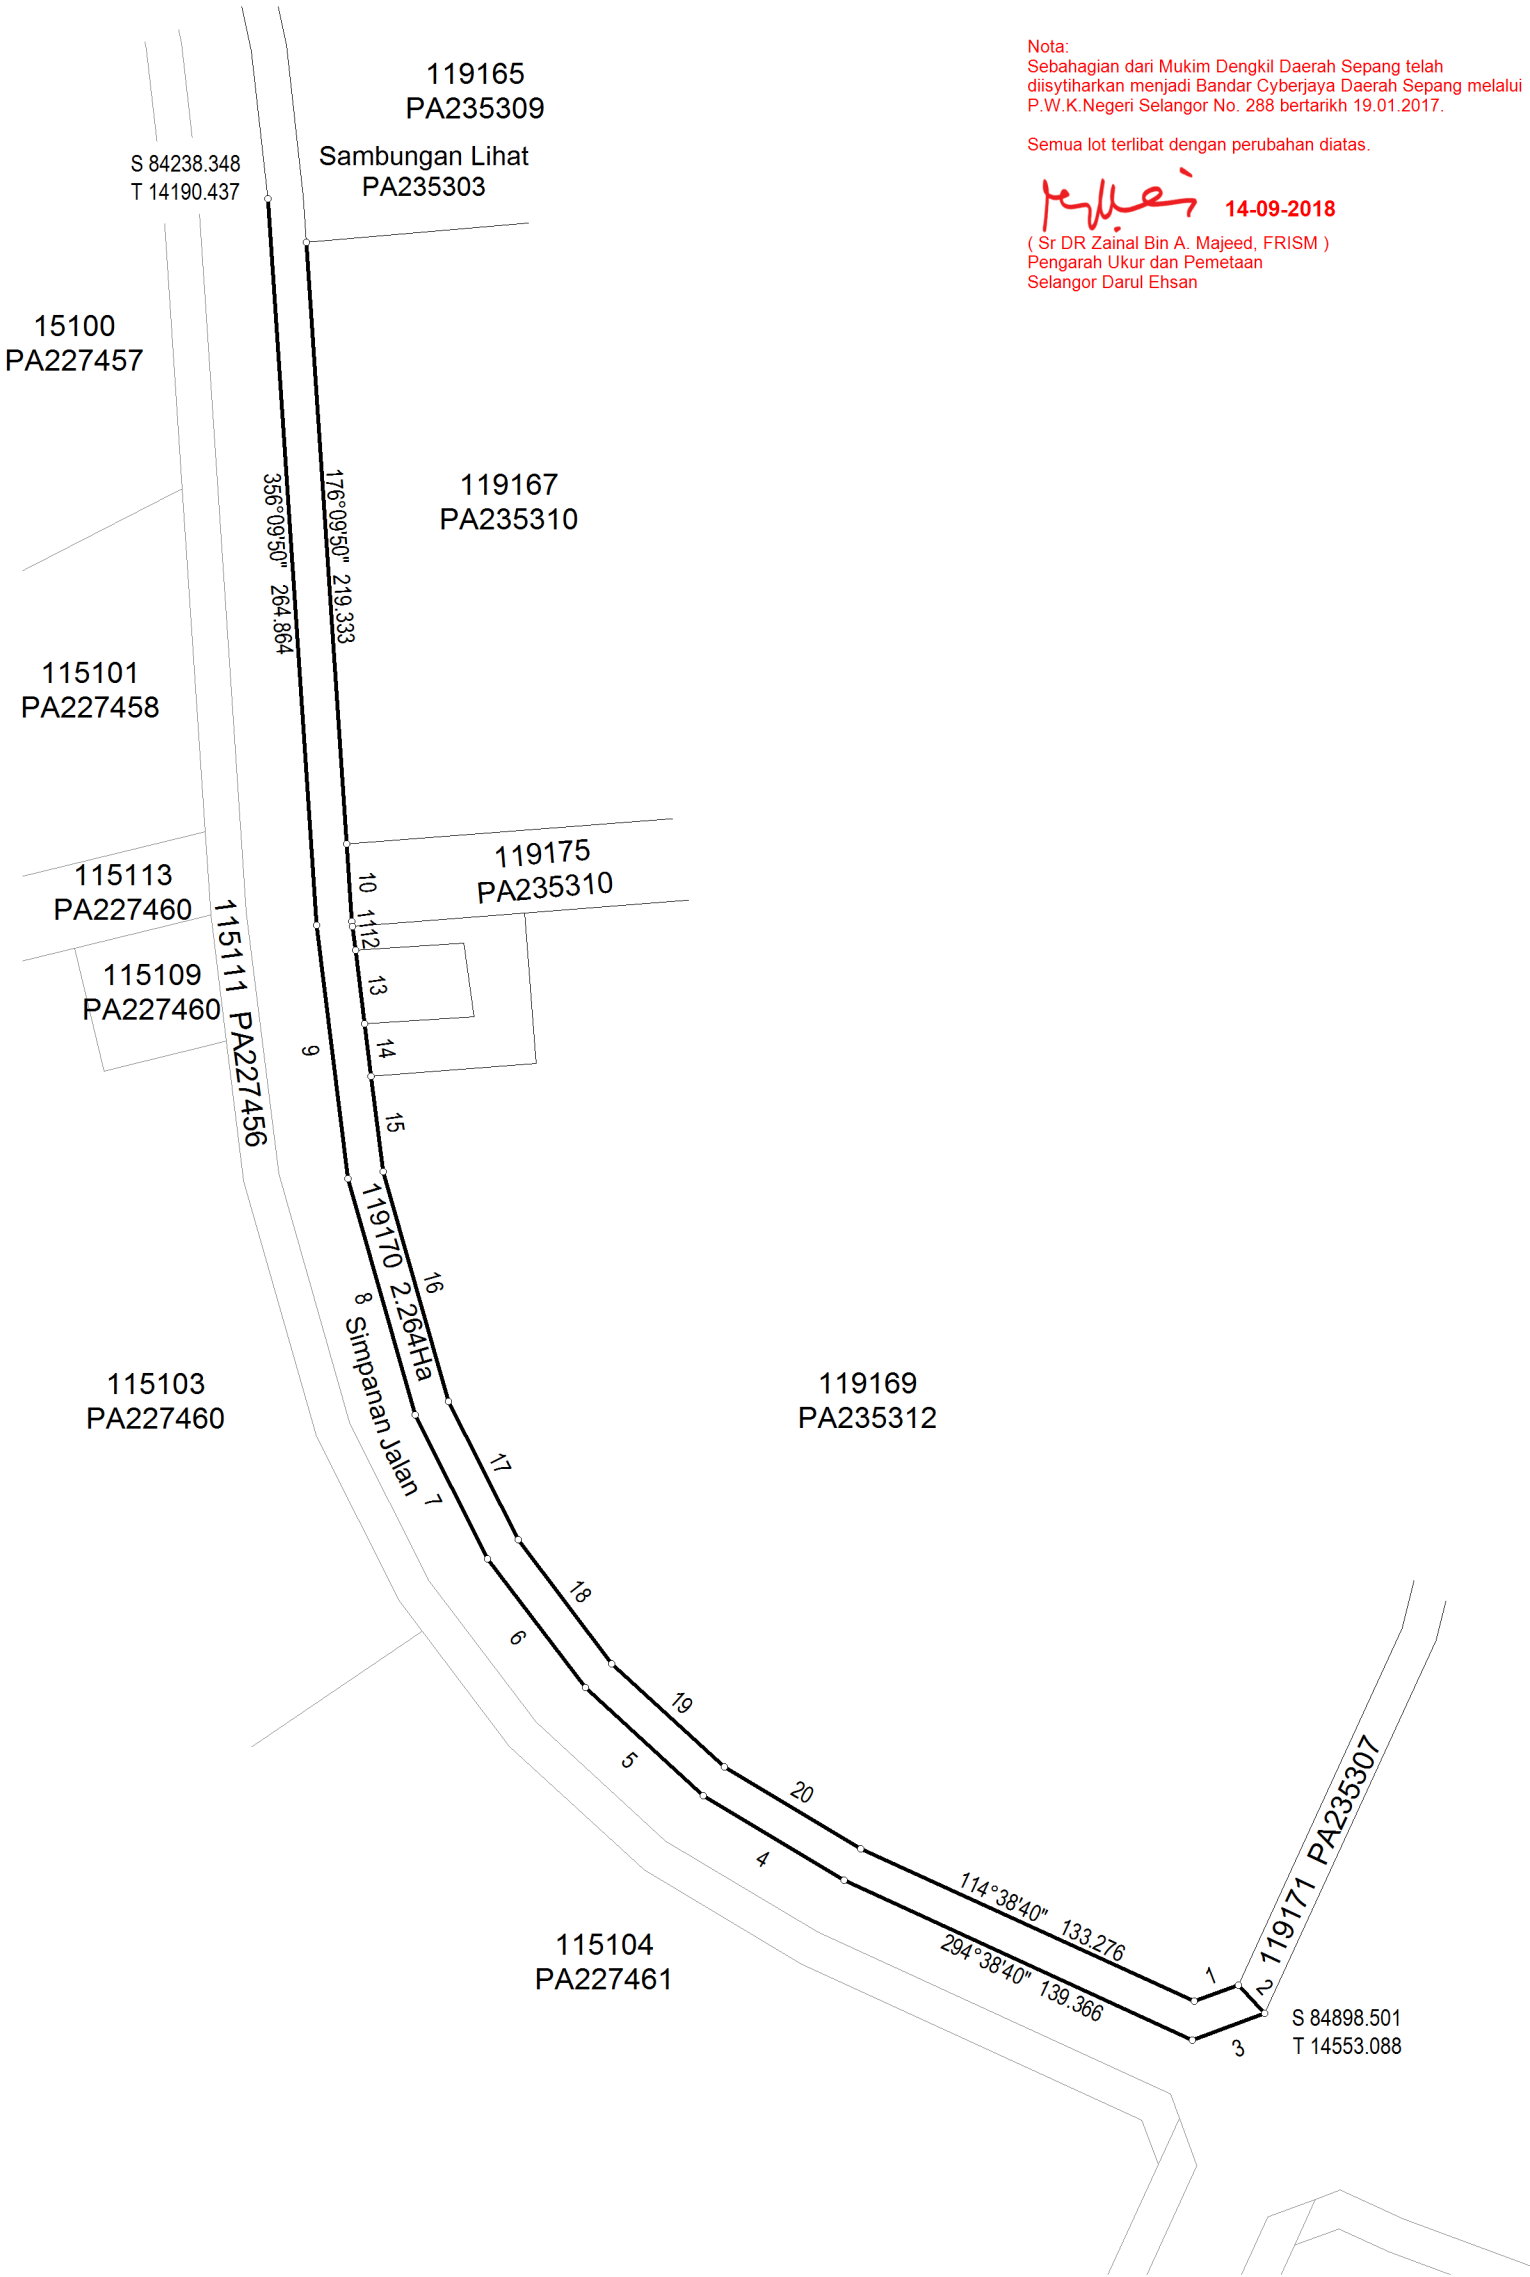

RUJUKAN	BEARING	JARAK
1	69°38'40"	17.231
2	137°08'40"	14.071
3	249°38'40"	28.001
4	300°51'20"	59.839
5	312°32'40"	58.163
6	322°54'20"	58.842
7	333°16'00"	58.676
8	344°05'40"	89.326
9	352°56'30"	92.952
10	176°10'00"	28.274
11	172°57'30"	1.729
12	172°56'40"	8.825
13	172°56'30"	26.885
14	172°56'30"	19.347
15	172°56'30"	34.795
16	164°05'40"	87.089
17	153°16'00"	56.265
18	142°54'20"	56.486
19	132°32'40"	55.655
20	120°51'20"	57.803

NEGERI SELANGOR
DAERAH SEPANG
MUKIM DENGKIL
LOT 119170 (SEBAHAGIAN)

DISEDIAKAN OLEH MOHD ANNUAR BIN ABDULLAH
SKALA 1 : 2750
PETA KADASTER 109A, 109C

PA235306



"Saya NG YIN MENG seorang Juruukur Tanah Berlesen di bawah Akta Juruukur Tanah Berlesen 1958 (Akta 458) memperakui bahawa pengukuran dari mana pelan ini telah disediakan, telah dijalankan dan ditanda diatas tanah oleh saya atau dibawah arahan saya sendiri secara langsung di lapangan semata-mata mengikut Peraturan-peraturan Juruukur Tanah Berlesen, dan bahawa pelan ini secara tepat mewakili pengukuran yang telah disempurnakan pada 2 haribulan November 2015.

Bahawa saya bertanggungjawab sepenuhnya ke atas salah betulnya ukuran ini.
Bertarikh 9 haribulan Januari 2018

Juruukur Tanah Yang Dileseh Di Bawah Akta 458"

FAIL UKUR PUBLSEL81_2017
FAIL PEJ. TANAH PTS/01/PB01/23/0610
DILULUSKAN OLEH

Sr DR. ZAINAL BIN A MAJEED
PENGARAH UKUR DAN PEMETAAN SELANGOR
Tarikh: 11-01-2018



Asas Koordinat GDM2000 Cassini-Soldner