


RUJUKAN	BEARING	JARAK
1	142°54'00"	14.056
2	354°00'50"	25.169

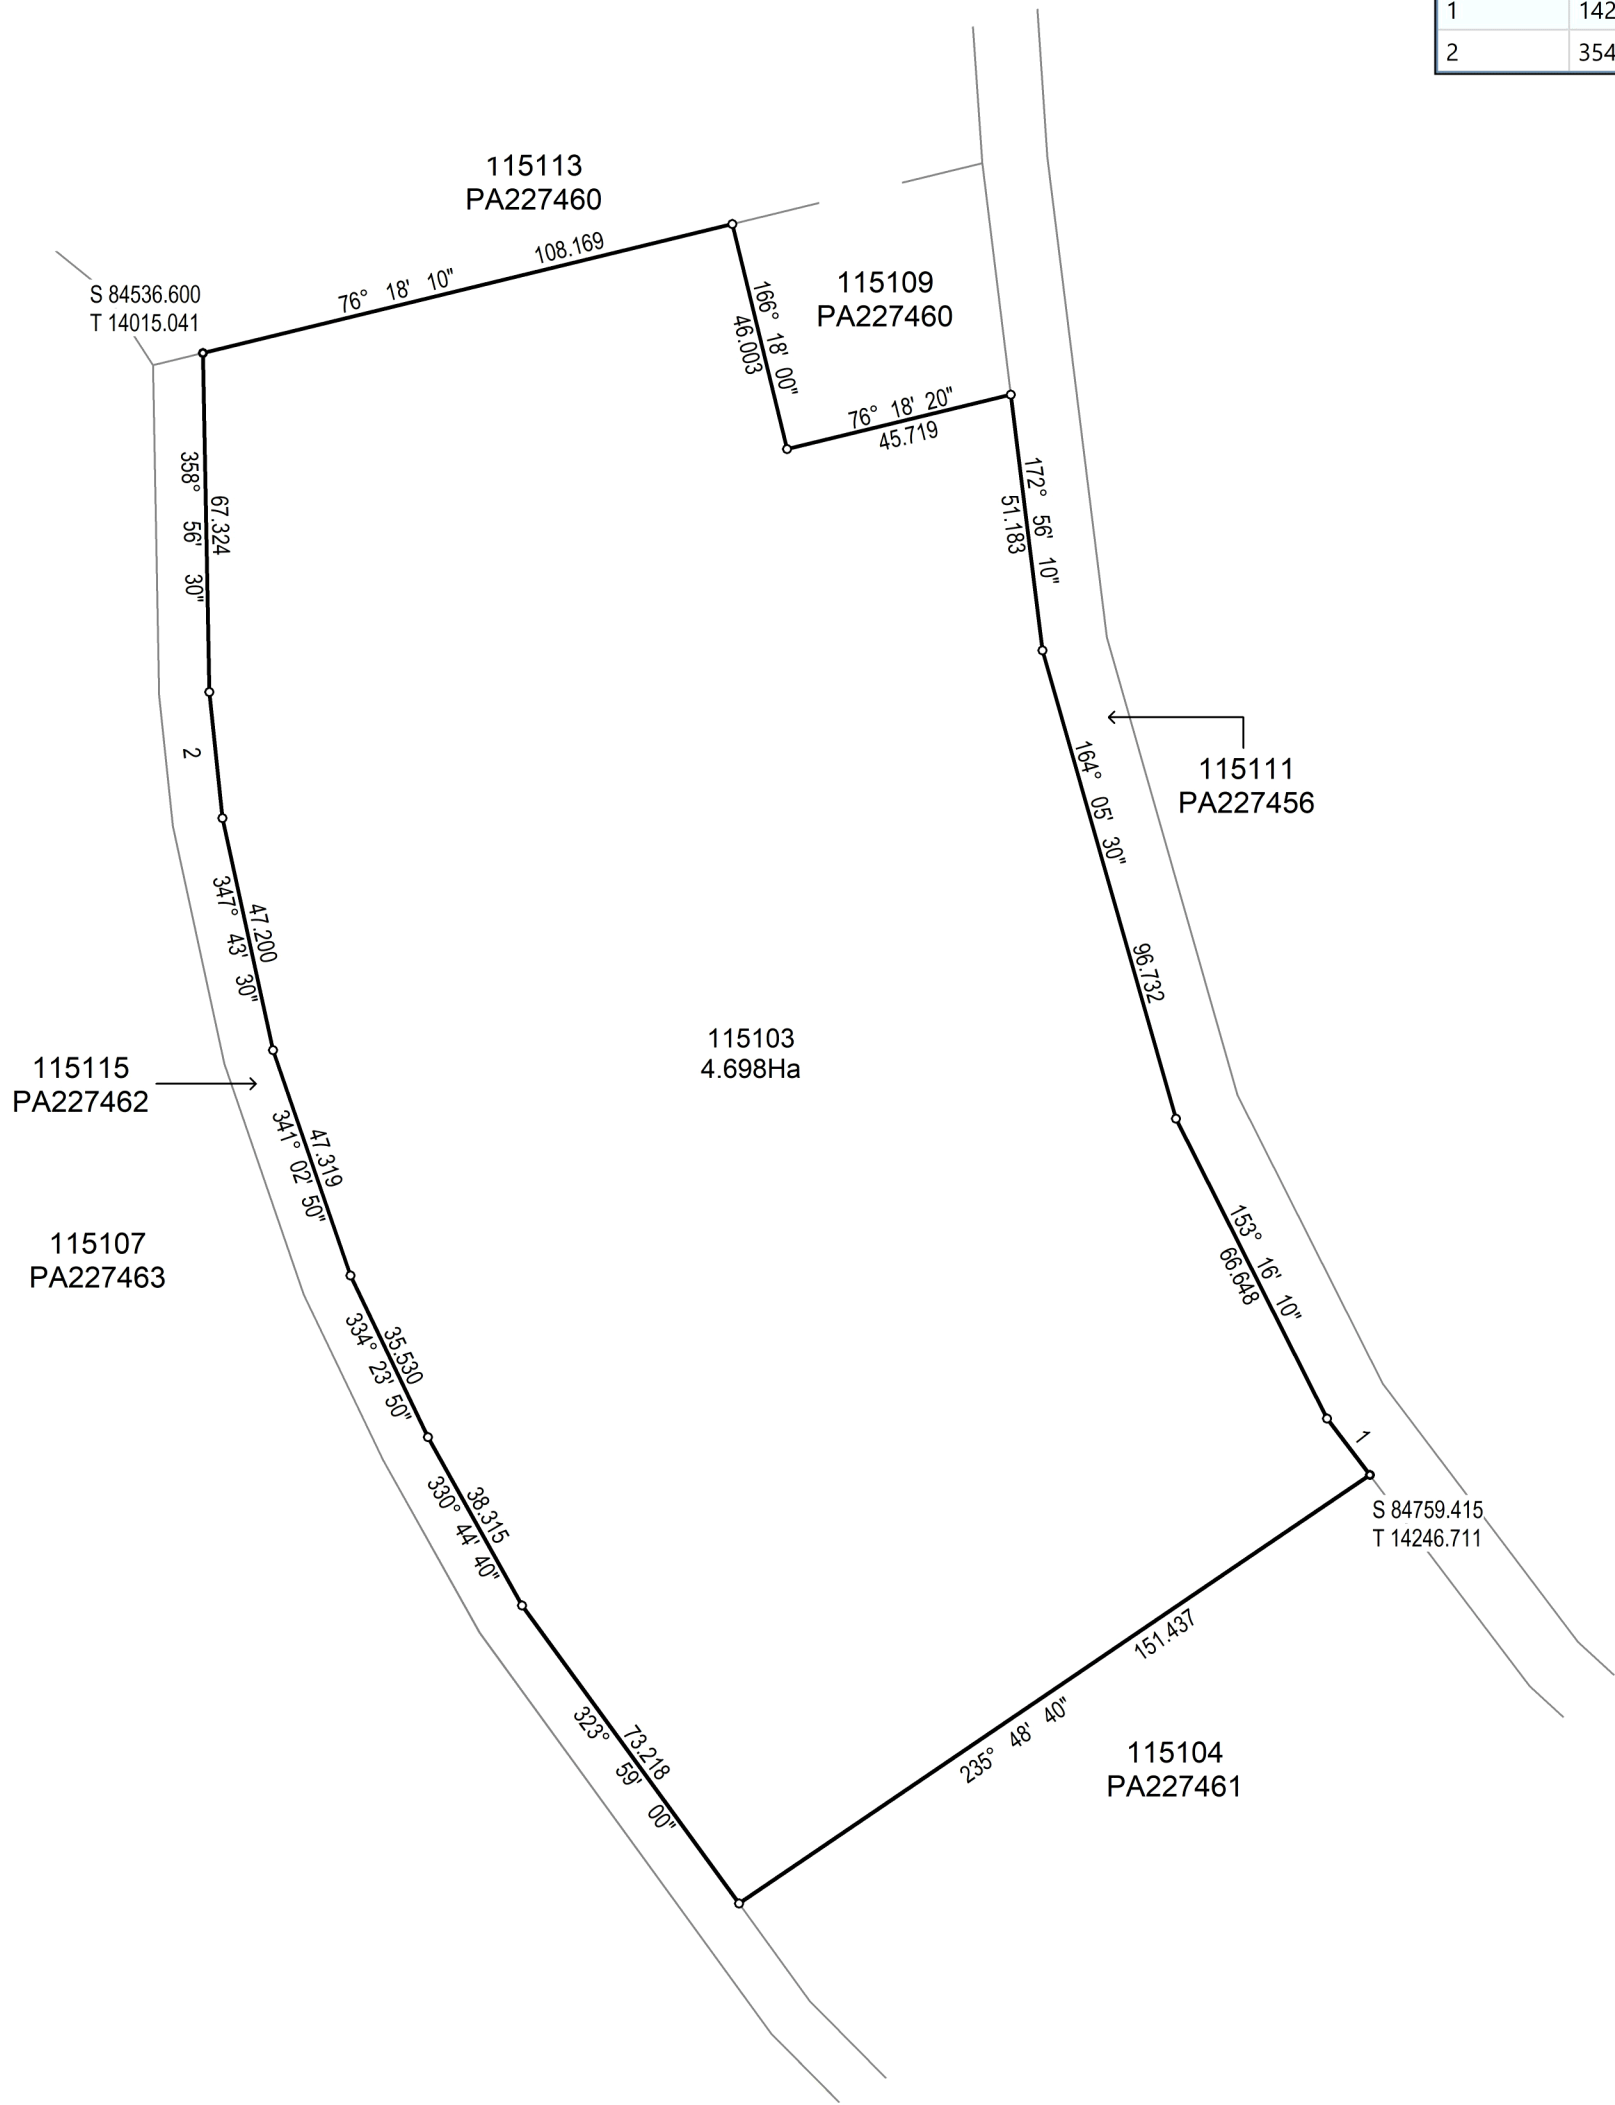

NOTA :
UKURAN SEMULA LOT 115103 (PA 227460) UNTUK STRATA
Asas Koordinat GDM2000 Cassini-Soldner

NEGERI SELANGOR
DAERAH SEPANG
BANDAR CYBERJAYA
LOT 115103

DISEDIAKAN OLEH MAIZATUL BINTI ABD KHALIL
SKALA 1 : 1500
PETA KADASTER 109C

PA267711



"Saya LSr Low Hong Toh seorang Juruukur Tanah
Berlesen di bawah Akta Juruukur Tanah Berlesen 1958 (Akta 458) memperakui
bahawa pengukuran dari mana pelan ini telah disediakan, telah dijalankan dan
ditanda diatas tanah oleh saya atau dibawah arahan saya sendiri secara
langsung di lapangan semata-mata mengikut Peraturan-peraturan Juruukur
Tanah Berlesen, dan bahawa pelan ini secara tepat mewakili pengukuran yang
telah disempurnakan pada 11 haribulan November 2024.

Bahawa saya bertanggungjawab sepenuhnya ke atas salah betulnya ukuran ini.
Bertarikh 28 haribulan April 2025

Juruukur Tanah Yang Dilesen Di Bawah Akta 458"

FAIL UKUR PUBLSEL221_2025
FAIL PEJ. TANAH
DILULUSKAN OLEH

LSr LOOI KAM SENG
PENGARAH UKUR DAN PEMETAAN
NEGERI SELANGOR
TARIKH : 05.05.2025

