


RUJUKAN	BEARING	JARAK
1	108°09'30"	7.515
2	149°38'40"	6.892
3	244°19'10"	9.999
4	248°02'20"	10.001
5	251°44'50"	10.000
6	255°28'10"	10.000
7	259°10'30"	10.000
8	261°54'00"	10.001
9	256°02'50"	10.000
10	249°36'10"	9.999
11	243°09'00"	10.001
12	236°42'00"	10.000
13	230°14'30"	10.001
14	223°46'50"	10.000
15	217°20'10"	10.000
16	210°53'00"	9.999
17	204°25'20"	10.001
18	200°42'00"	10.001
19	205°58'20"	5.019
20	205°59'00"	4.983
21	211°43'10"	9.999
22	217°26'50"	10.000
23	223°10'10"	9.999
24	228°54'40"	10.001
25	234°38'40"	9.999
26	240°22'00"	10.001

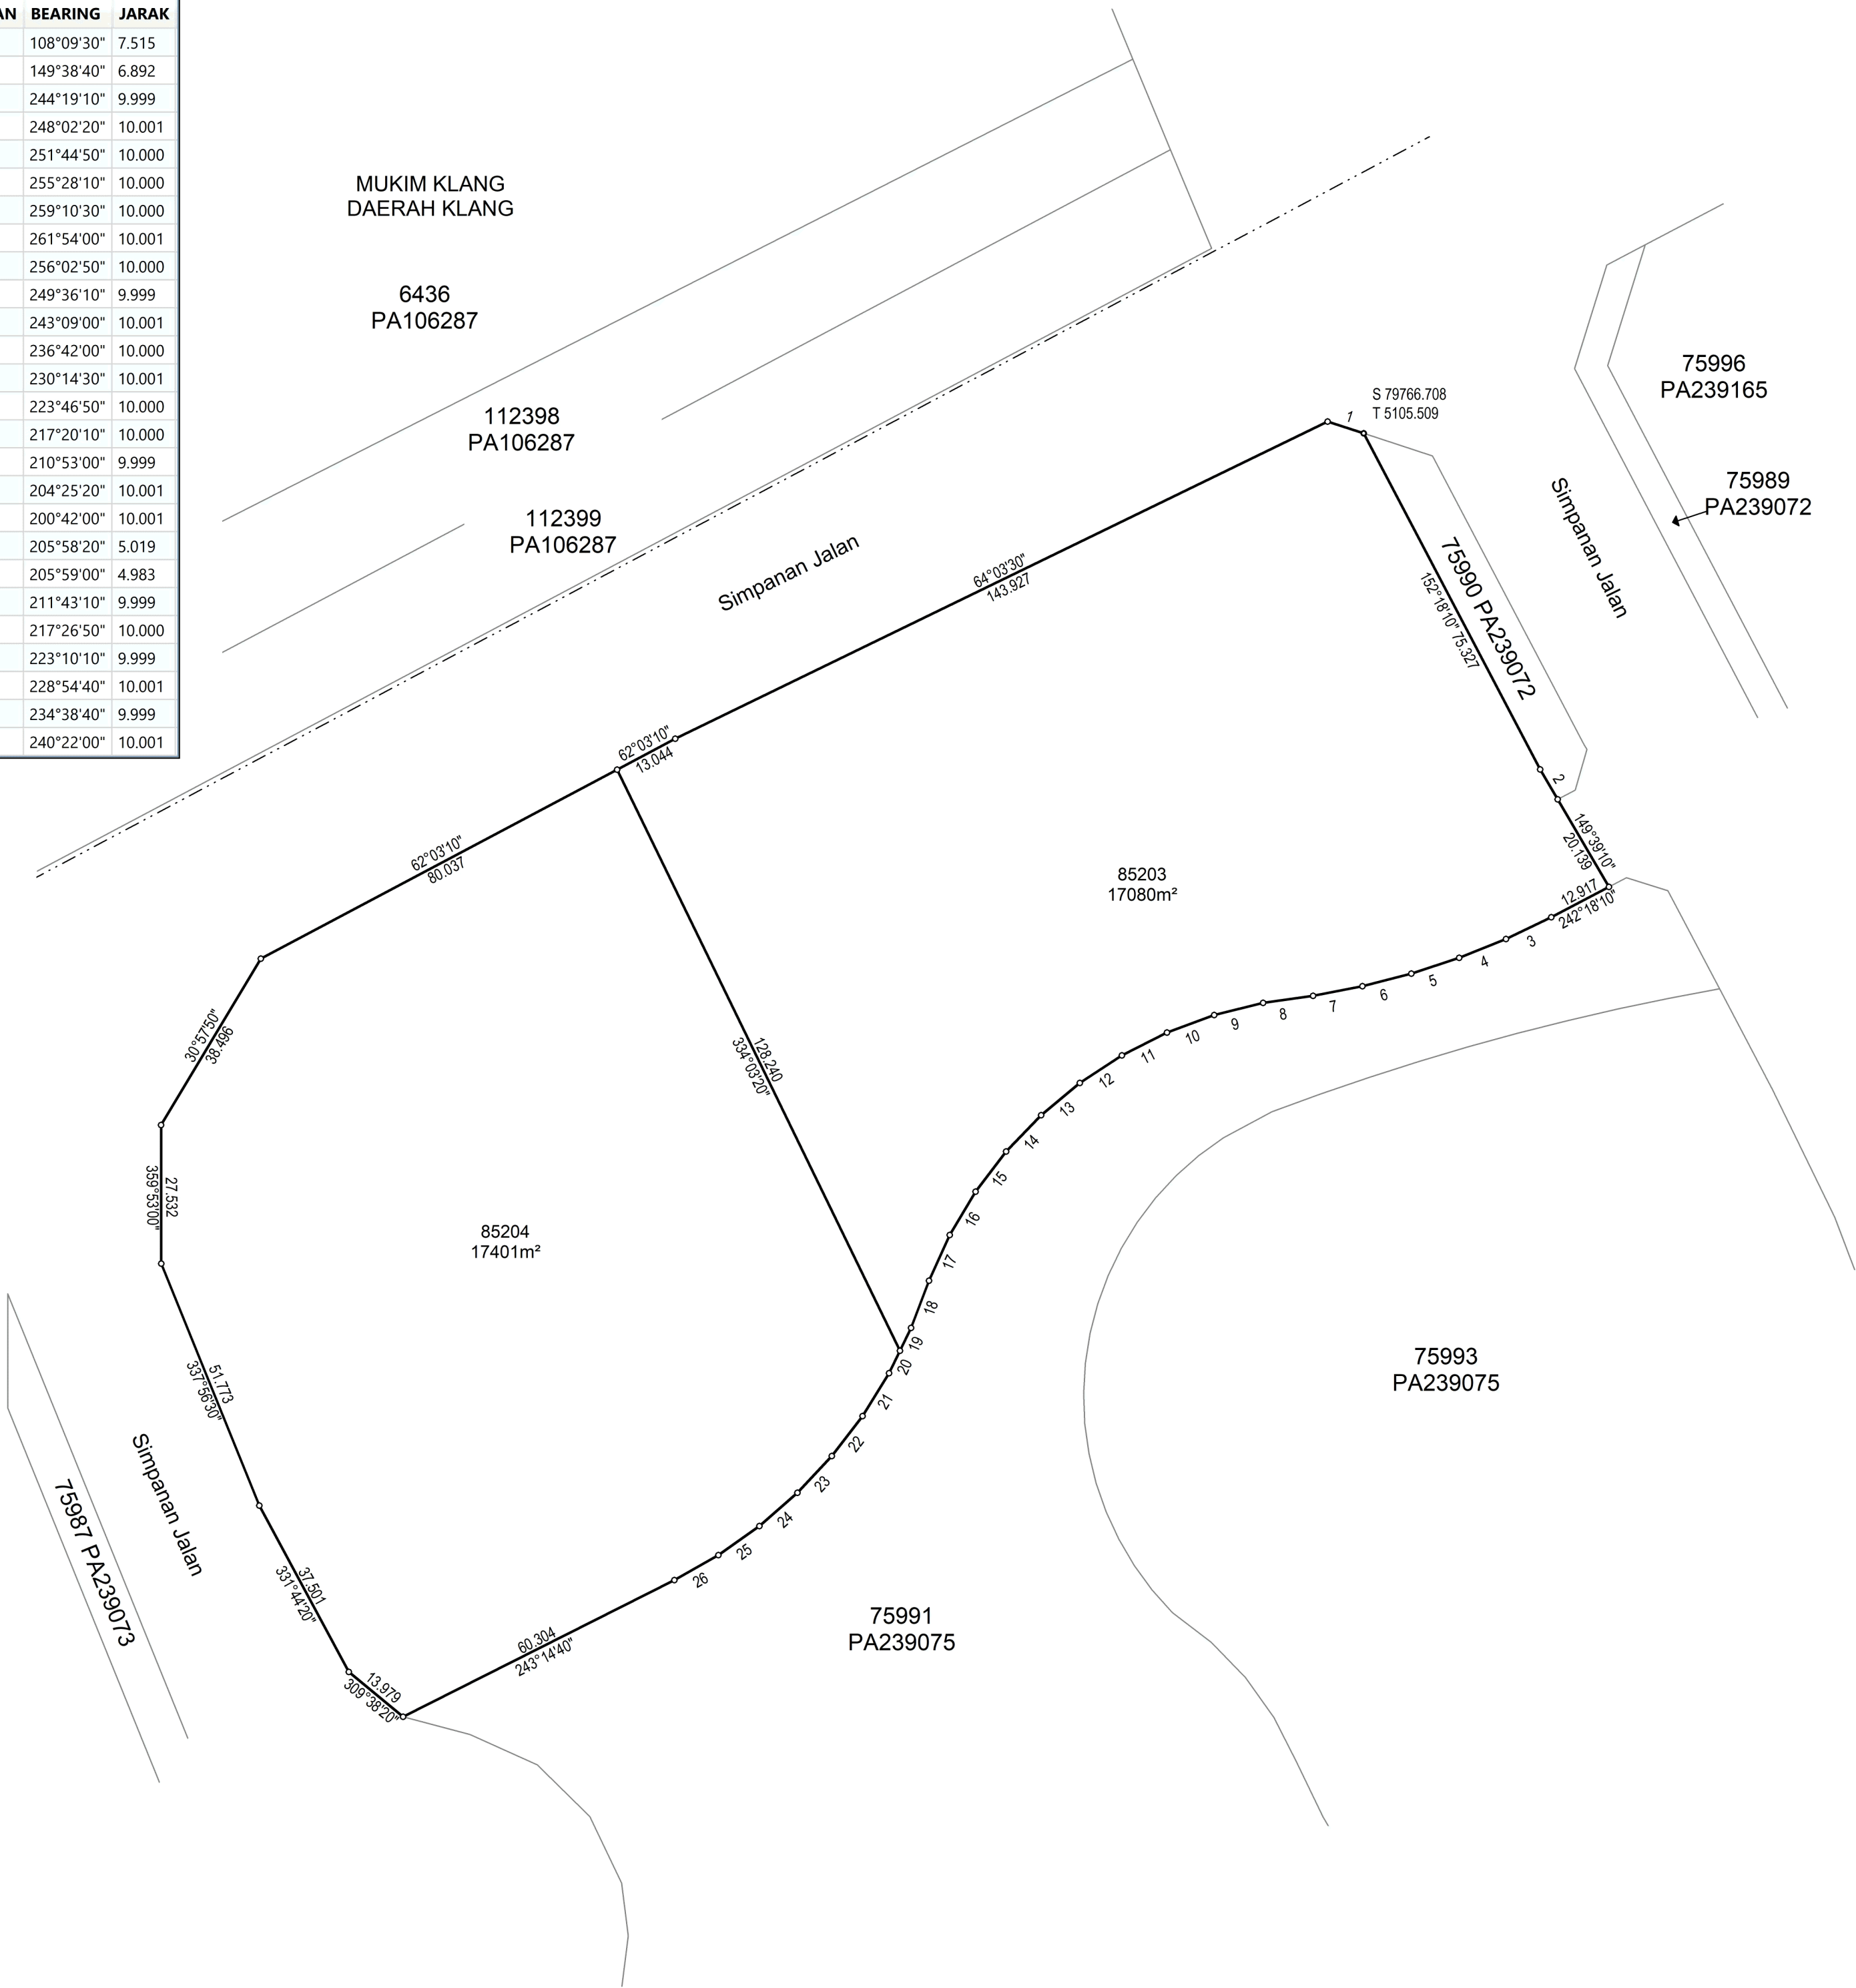

NOTA:
BAKI LOT 75992 (PA239073)
Asas Koordinat GDM2000 Cassini-Soldner

NEGERI SELANGOR
DAERAH KUALA LANGAT
MUKIM TANJONG DUABELAS
LOT 85203 - 85204

DISEDIAKAN OLEH MAZNIZA BINTI MOHD ZAIN

SKALA 1 : 1000

PETA KADASTER 100D


PA263364



"Saya SR LAU WEI SENG seorang Juruukur Tanah Berlesen di bawah Akta Juruukur Tanah Berlesen 1958 (Akta 458) memperakui bahawa pengukuran dari mana pelan ini telah disediakan, telah dijalankan dan ditanda diatas tanah oleh saya atau dibawah arahan saya sendiri secara langsung di lapangan semata-mata mengikut Peraturan-peraturan Juruukur Tanah Berlesen, dan bahawa pelan ini secara tepat mewakili pengukuran yang telah disempurnakan pada 02 haribulan OGOS 2023.

Bahawa saya bertanggungjawab sepenuhnya ke atas salah betulnya ukuran ini.

Bertarikh 13 haribulan FEBRUARI 2024

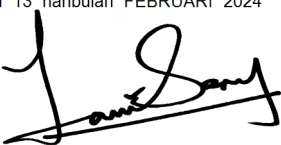
Juruukur Tanah Yang Dilesen Di Bawah Akta 458"

FAIL UKUR PUBLSEL906_2023
FAIL PEJ. TANAH
PTK.LGT06/PS/03/032023
DILULUSKAN OLEH


SR SHABUDIN BIN SAAD
PENGARAH UKUR DAN PEMETAAN
SELANGOR
TARIKH : 13.02.2024

