


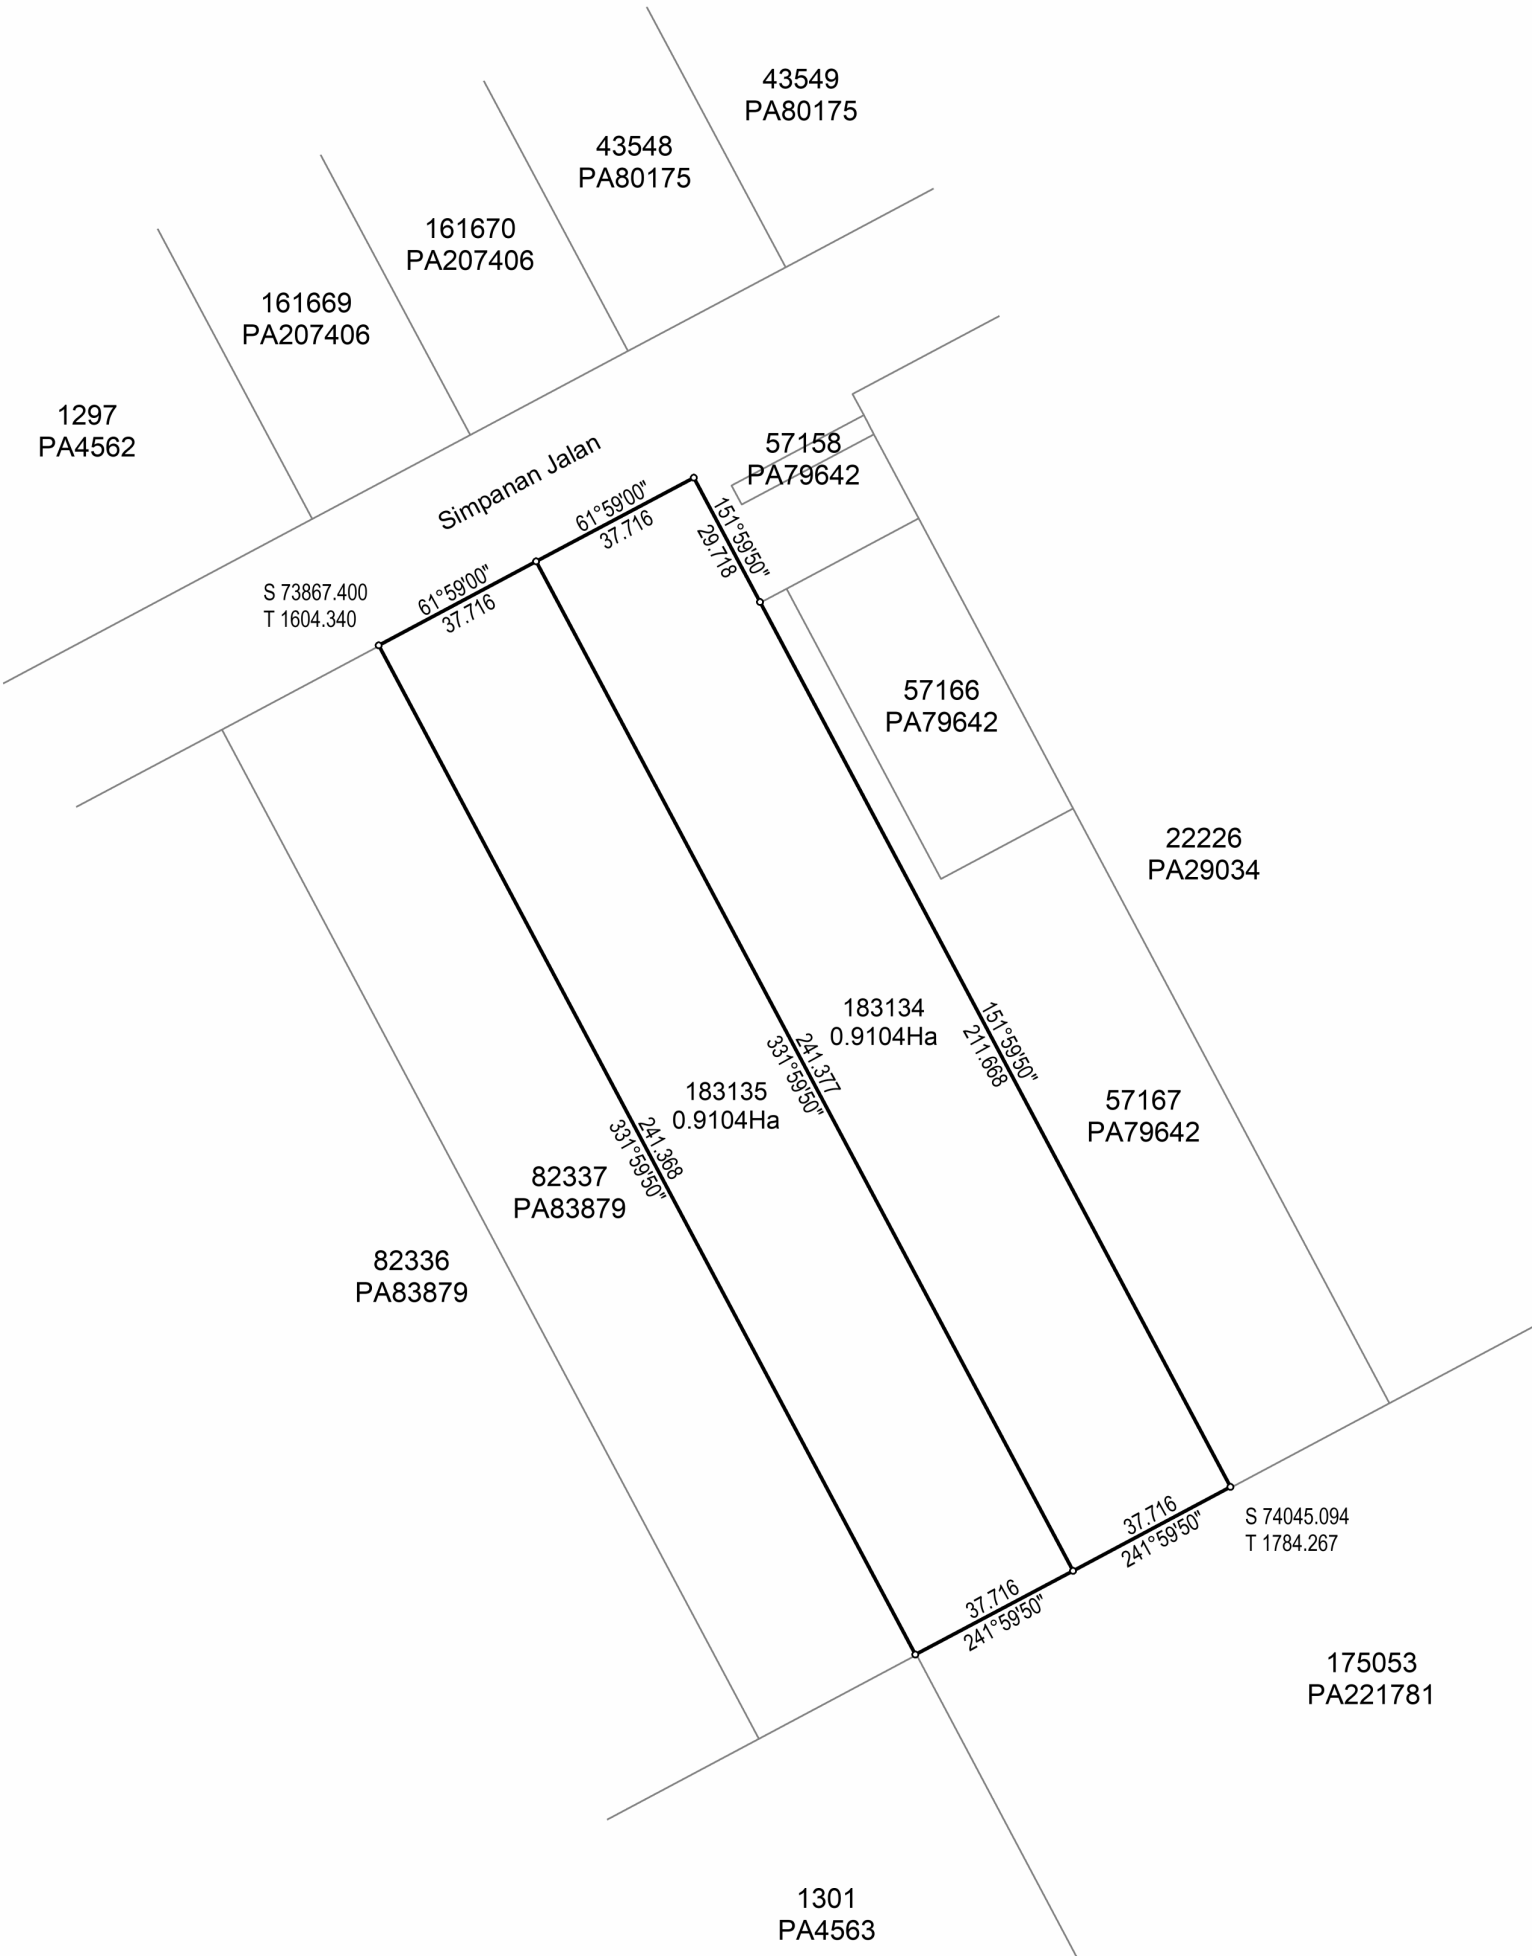

NOTA:  
PECAHAN LOT 1243 ( PA4559 )  
Asas Koordinat GDM2000 Cassini-Soldner

NEGERI SELANGOR  
DAERAH KLANG  
MUKIM KLANG  
LOT 183134 & 183135

DISEDIAKAN OLEH MOHD FIRDAUS BIN MOHAMAD  
SKALA 1 : 1500  
PETA KADASTER 100A


PA241657

"Saya ONG CHEONG HEYAN seorang Juruukur Tanah Berlesen di bawah Akta Juruukur Tanah Berlesen 1958 (Akta 458) memperakui bahawa pengukuran dari mana pelan ini telah disediakan, telah dijalankan dan ditanda diatas tanah oleh saya atau dibawah arahan saya sendiri secara langsung di lapangan semata-mata mengikut Peraturan-peraturan Juruukur Tanah Berlesen, dan bahawa pelan ini secara tepat mewakili pengukuran yang telah disempurnakan pada 25 haribulan Febuari 2017.

Bahawa saya bertanggungjawab sepenuhnya ke atas salah betulnya ukuran ini.  
Bertarikh 5 haribulan September 2018.

  
Juruukur Tanah Yang Dilesen Di Bawah Akta 458"

FAIL UKUR PUBLSEL1437\_2017  
FAIL PEJ. TANAH PDTK/T/PT/800-5/1/9/2012  
DILULUSKAN OLEH

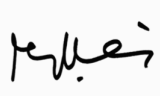

Sr DR. ZAINAL BIN A MAJEED  
PENGARAH UKUR DAN PEMETAAN SELANGOR  
Tarikh: 10-09-2018

