
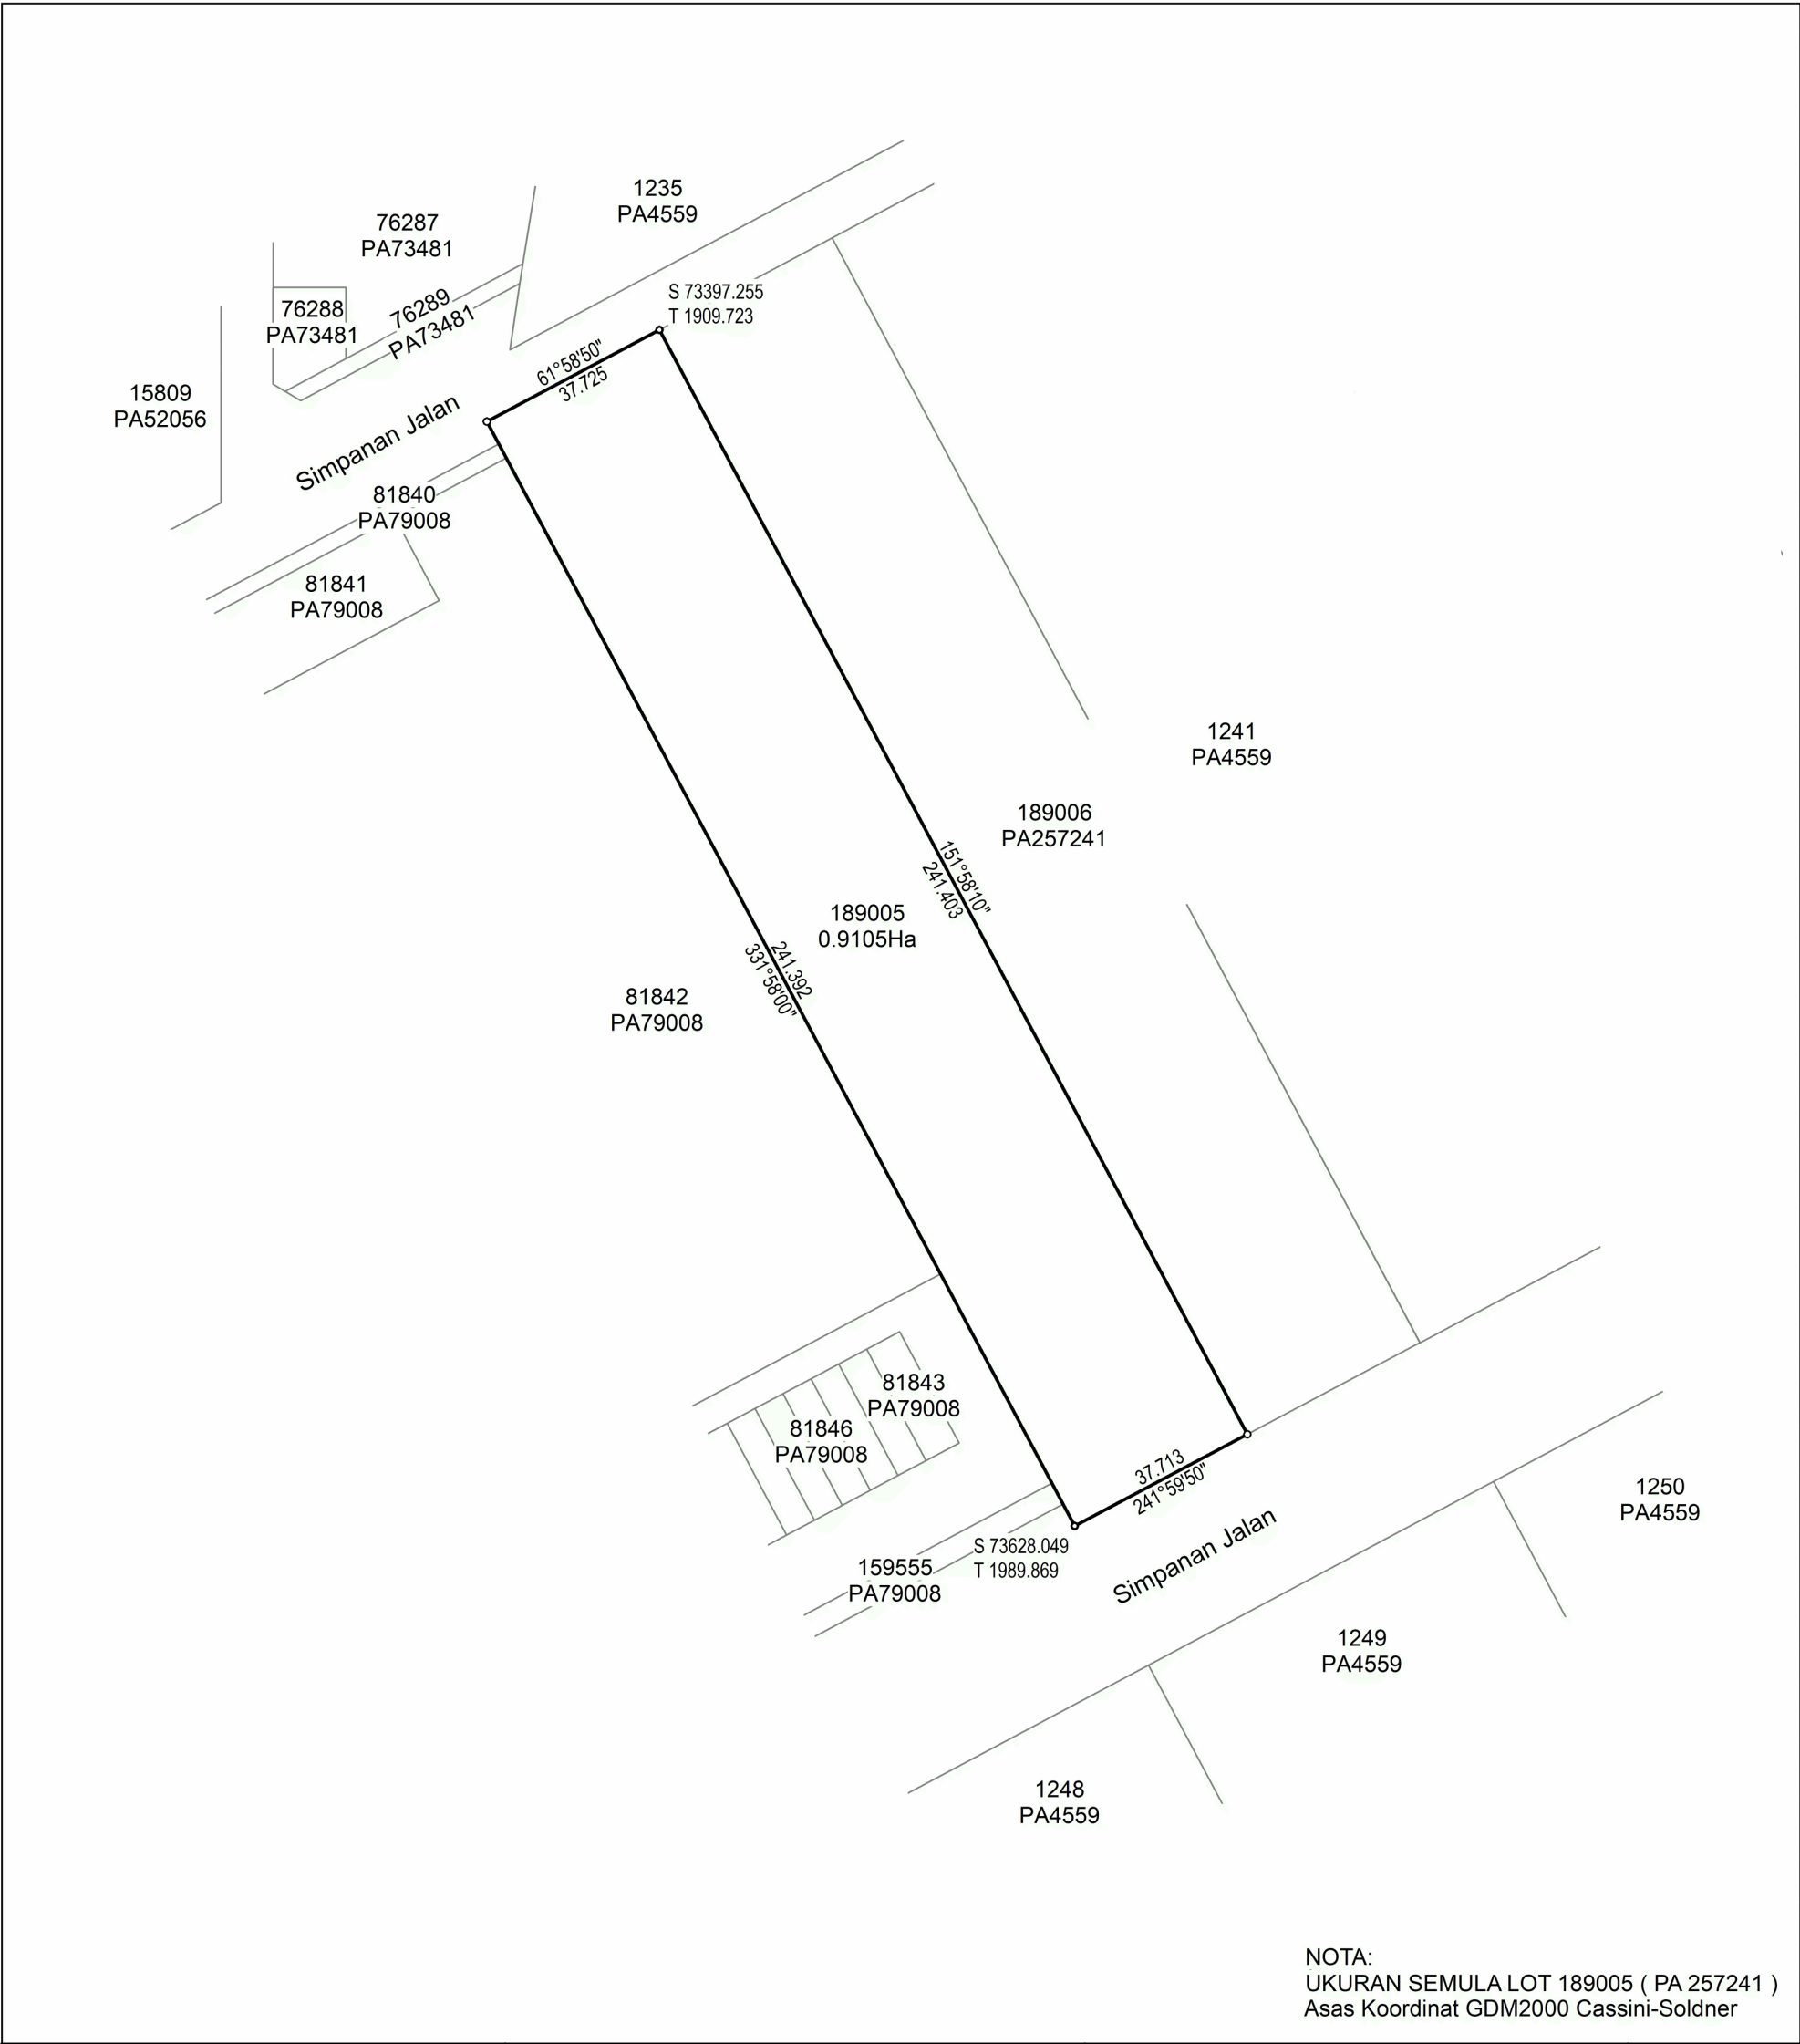


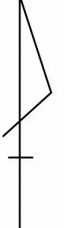

NEGERI SELANGOR DAERAH KLANG MUKIM KLANG LOT 189005 DISEDIAKAN OLEH HAFFIZAL HAFFIZ BIN SAMSUDDIN SKALA 1 : 1250 PETA KADASTER 100A PA257718 	Saya, Sr. HJ. HASHIM BIN SIBELIK, S.M.S., P.J.K., seorang Juruukur Tanah yang dilesen di bawah Akta Juruukur Tanah Berlesen 1958 (Akta 458), memperakui bahawa pengukuran darimana pelan ini telah disediakan, telah dijalankan dan ditanda di atas tanah oleh saya atau dibawah arahan saya sendiri secara langsung di lapangan semata-mata mengikut Peraturan-peraturan Juruukur Tanah Berlesen, dan bahawa sebahagian pelan ini secara tepat mewakili pengukuran yang telah disempurnakan pada 19 haribulan Mac 2022 Bahawa saya bertanggungjawab sepenuhnya ke atas salah betulnya ukuran ini. Bertarikh 07 haribulan April 2022  Juruukur Tanah Yang Dilesen Di Bawah Akta 458	FAIL UKUR PUBLSEL120_2022 FAIL PEJ. TANAH PTK5/95/94 DILULUSKAN OLEH  SR BERNARD SIA SIEW FANG PENGARAH UKUR DAN PEMETAAN SELANGOR TARIKH : 07.04.2022	
--	--	--	---