


1509-8522, 8608-8665 & 8667-8677
SEBAHAGIAN
H PECAHAN LOT 8502 (P.A.18861)

AR SEREMBAN

AH SEREMBAN


SATU RANTAI SEINCI

MUA JARAK DALAM UKURAN METER

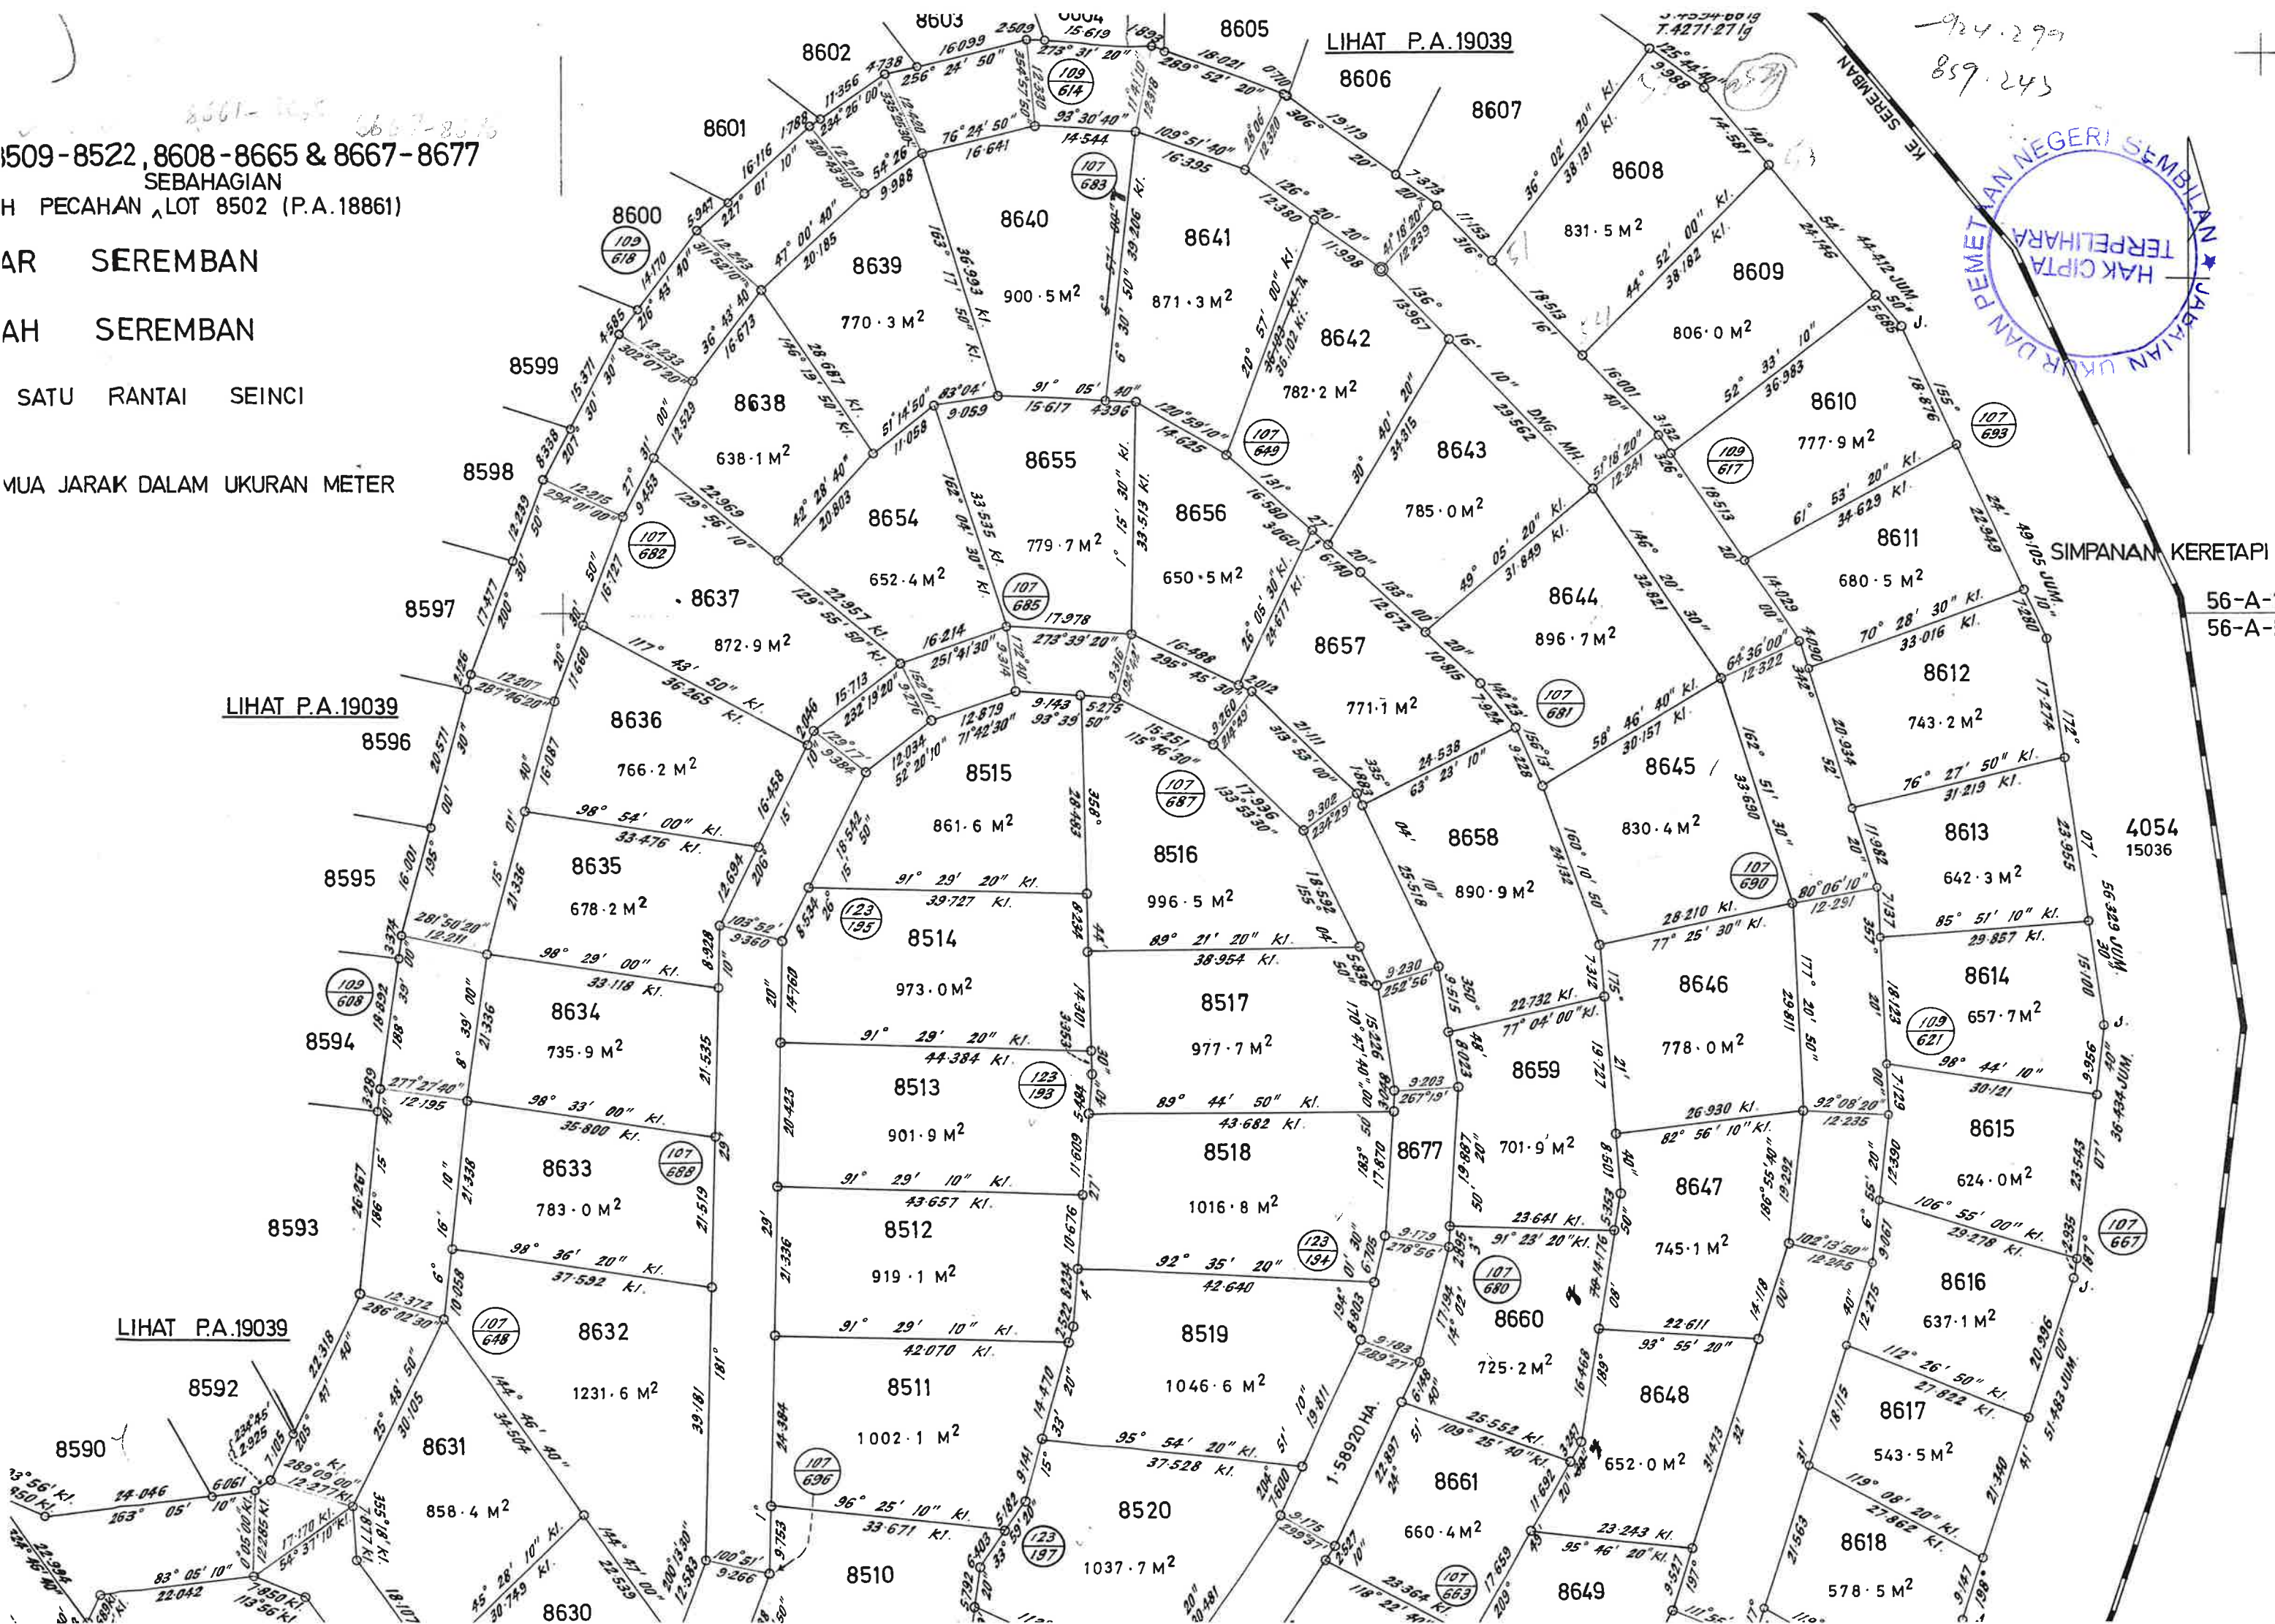

56-A-1-
56-A-1-

4054
15036

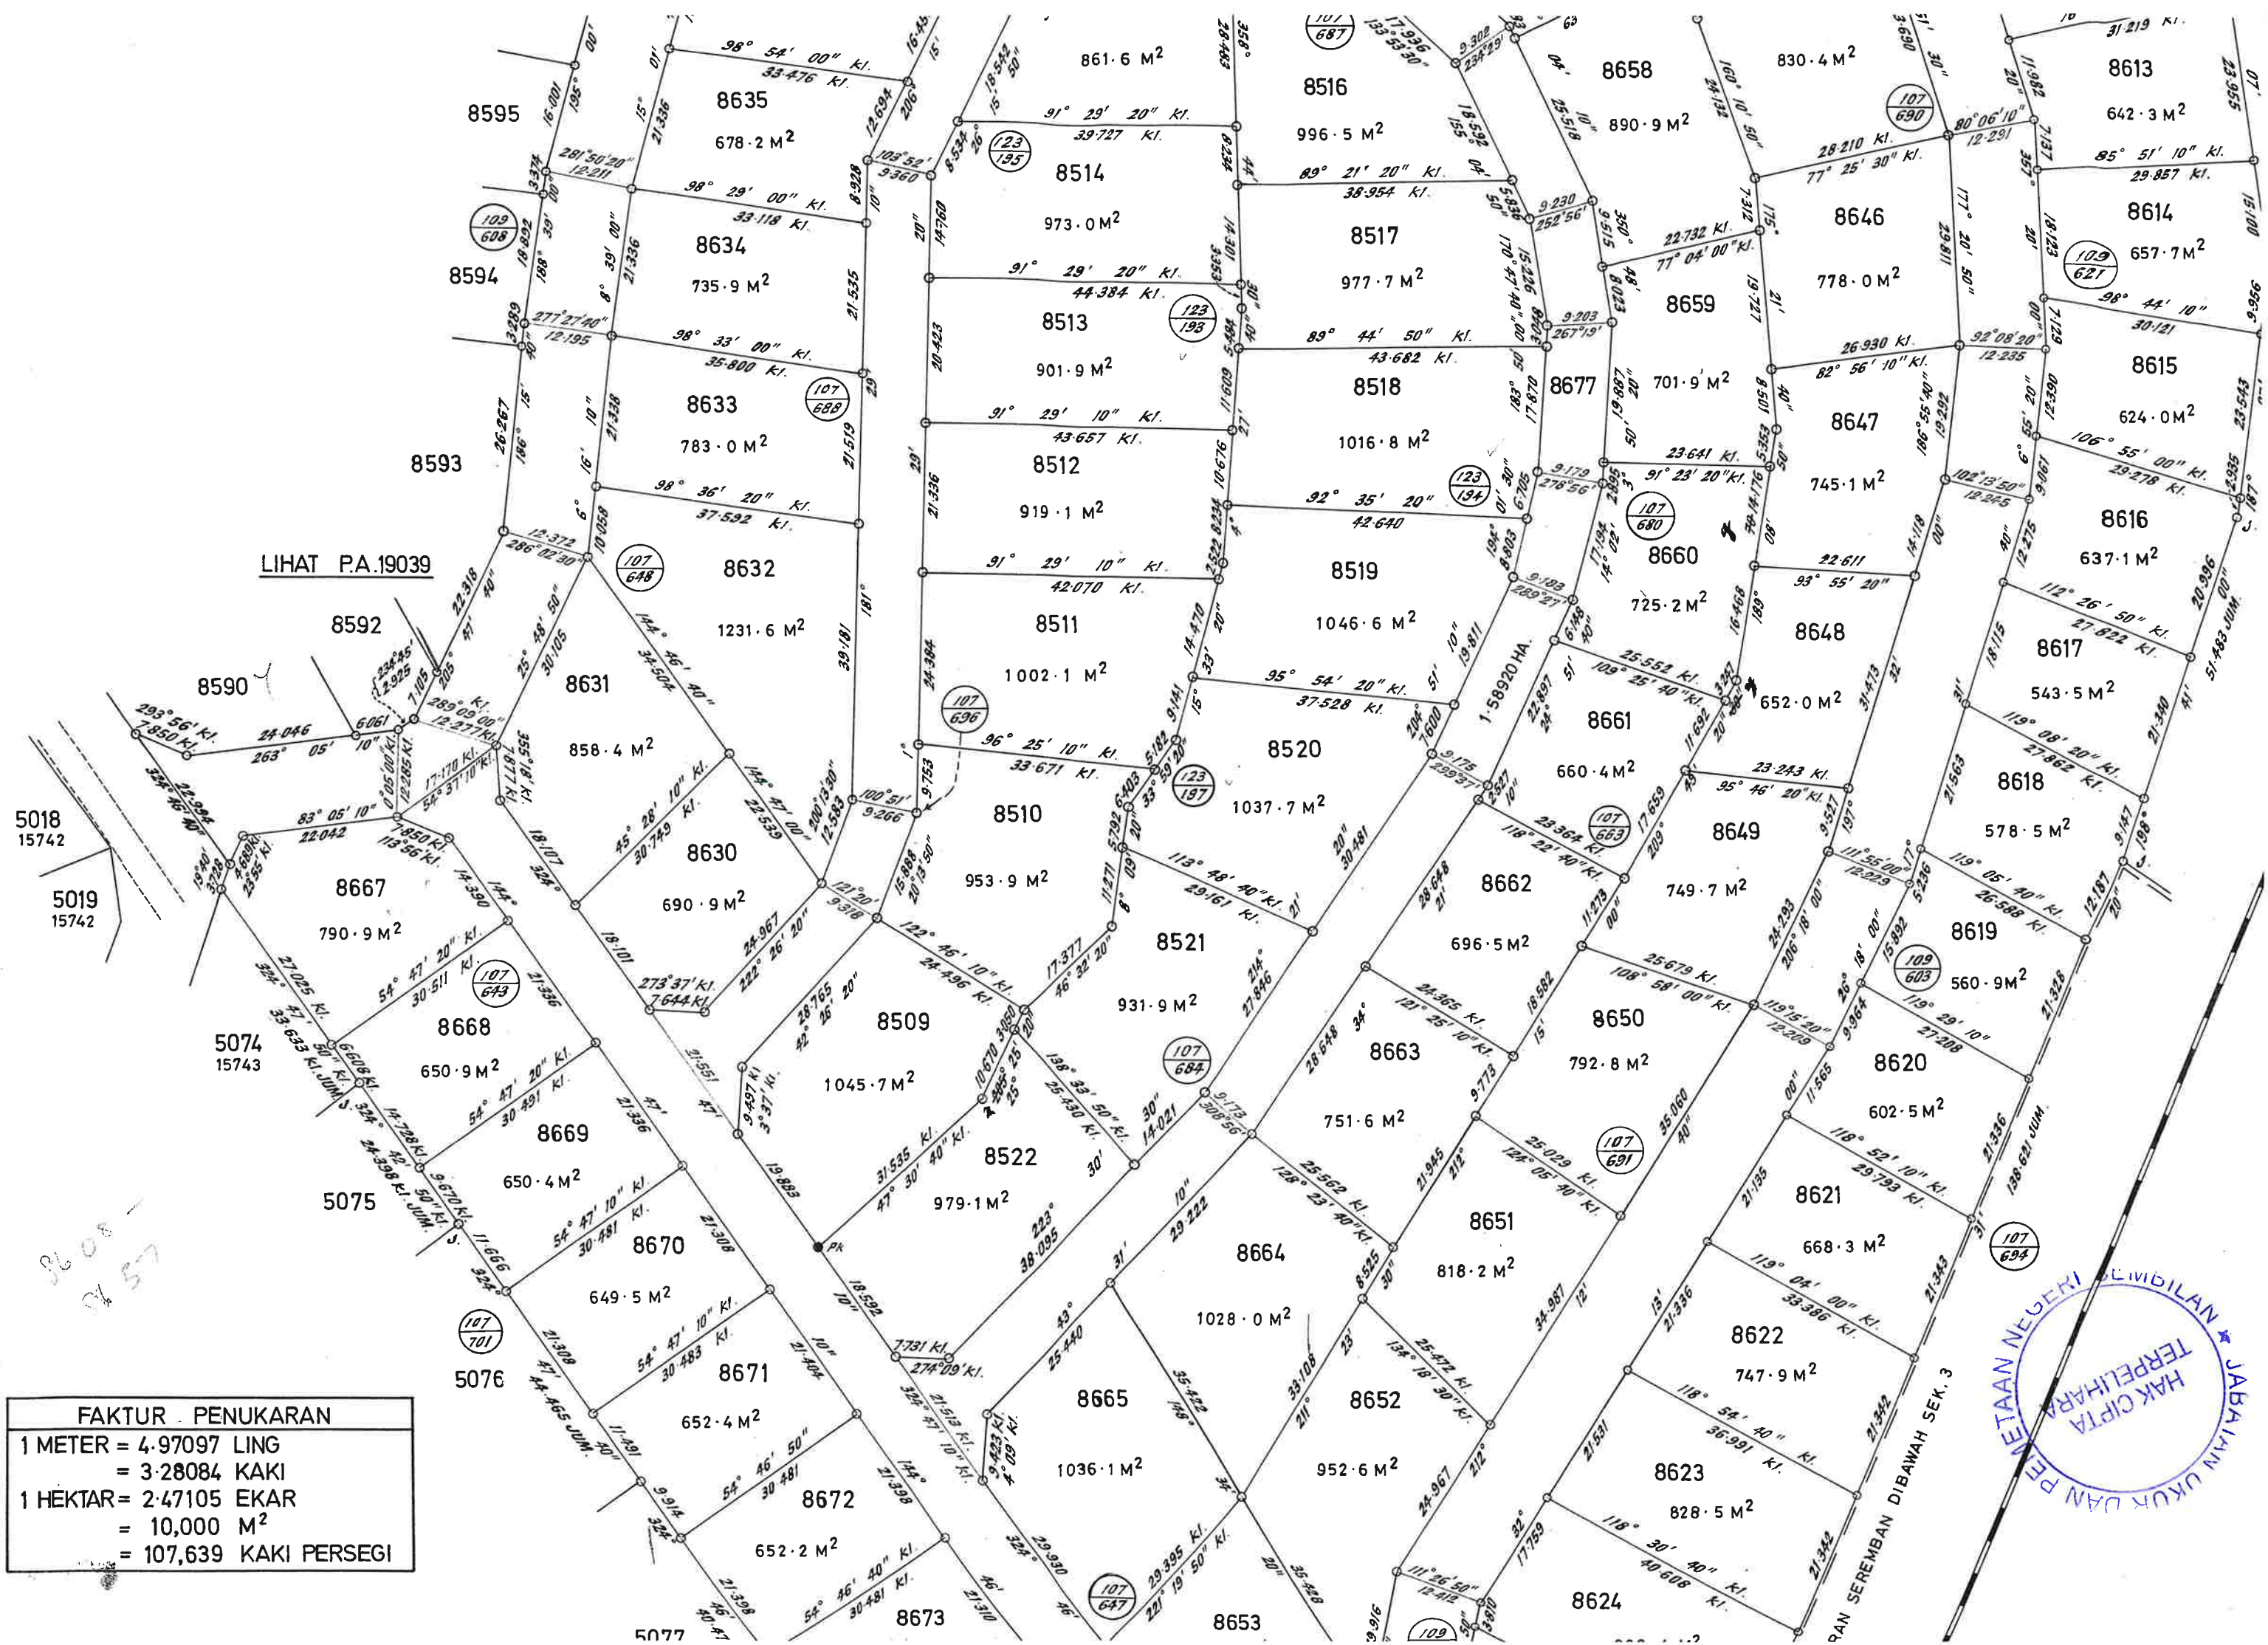

FAKTUR PENUKARAN	
1 METER =	4.97097 LING
	= 3.28084 KAKI
1 HEKTAR =	2.47105 EKAR
	= 10,000 M ²
	= 107,639 KAKI PERSEGI



FAKTUR - PENUKARAN	
1 METER =	4.97097 LING
	= 3.28084 KAKI
1 HEKTAR =	2.47105 EKAR
	= 10,000 M ²
	= 107,639 KAKI PERSEGI

"Saya **YEON HO HUAT** seorang Jurukur Berlesen di bawah Ordinan Jurukur Tanah Berlesen No. 11 tahun 1958, memperakui bahawa kerja ukur darimana pelan ini telah disediakan telah dijalankan dan ditanda di atas tanah oleh saya atau di bawah arahan dan penyeliaan saya sendiri secara langsung di tempat kerjaluar semata-mata mengikut Peraturan-peraturan Jurukur Tanah Berlesen, dan bahawa pelan ini adalah merupakan dengan betulnya kerja ukur yang telah siap pada 24 haribulan FEBRUARI 19 76

Bahawa saya bertanggungjawab atas salah betulnya ukuran ini.

Bertarikh 10 haribulan 0405 19 76

[Signature]
Berlesen di bawah Ordinan No. 11 tahun 1958".

AZ. AK. DARI P.A.19038


SYIT PIAWAI 56²A-I-5,6,9 & 10

FAIL UKUR P.U.BL.N.S. 77-64

FAIL PEJ. TANAH D.O.S. 19-440

JILID KIRAAN 305 M.S. 59-65, 131-166 & 168-182

BUKU KERJALUAR 10995, 10996, 10999, 11000, 11001 & 11002

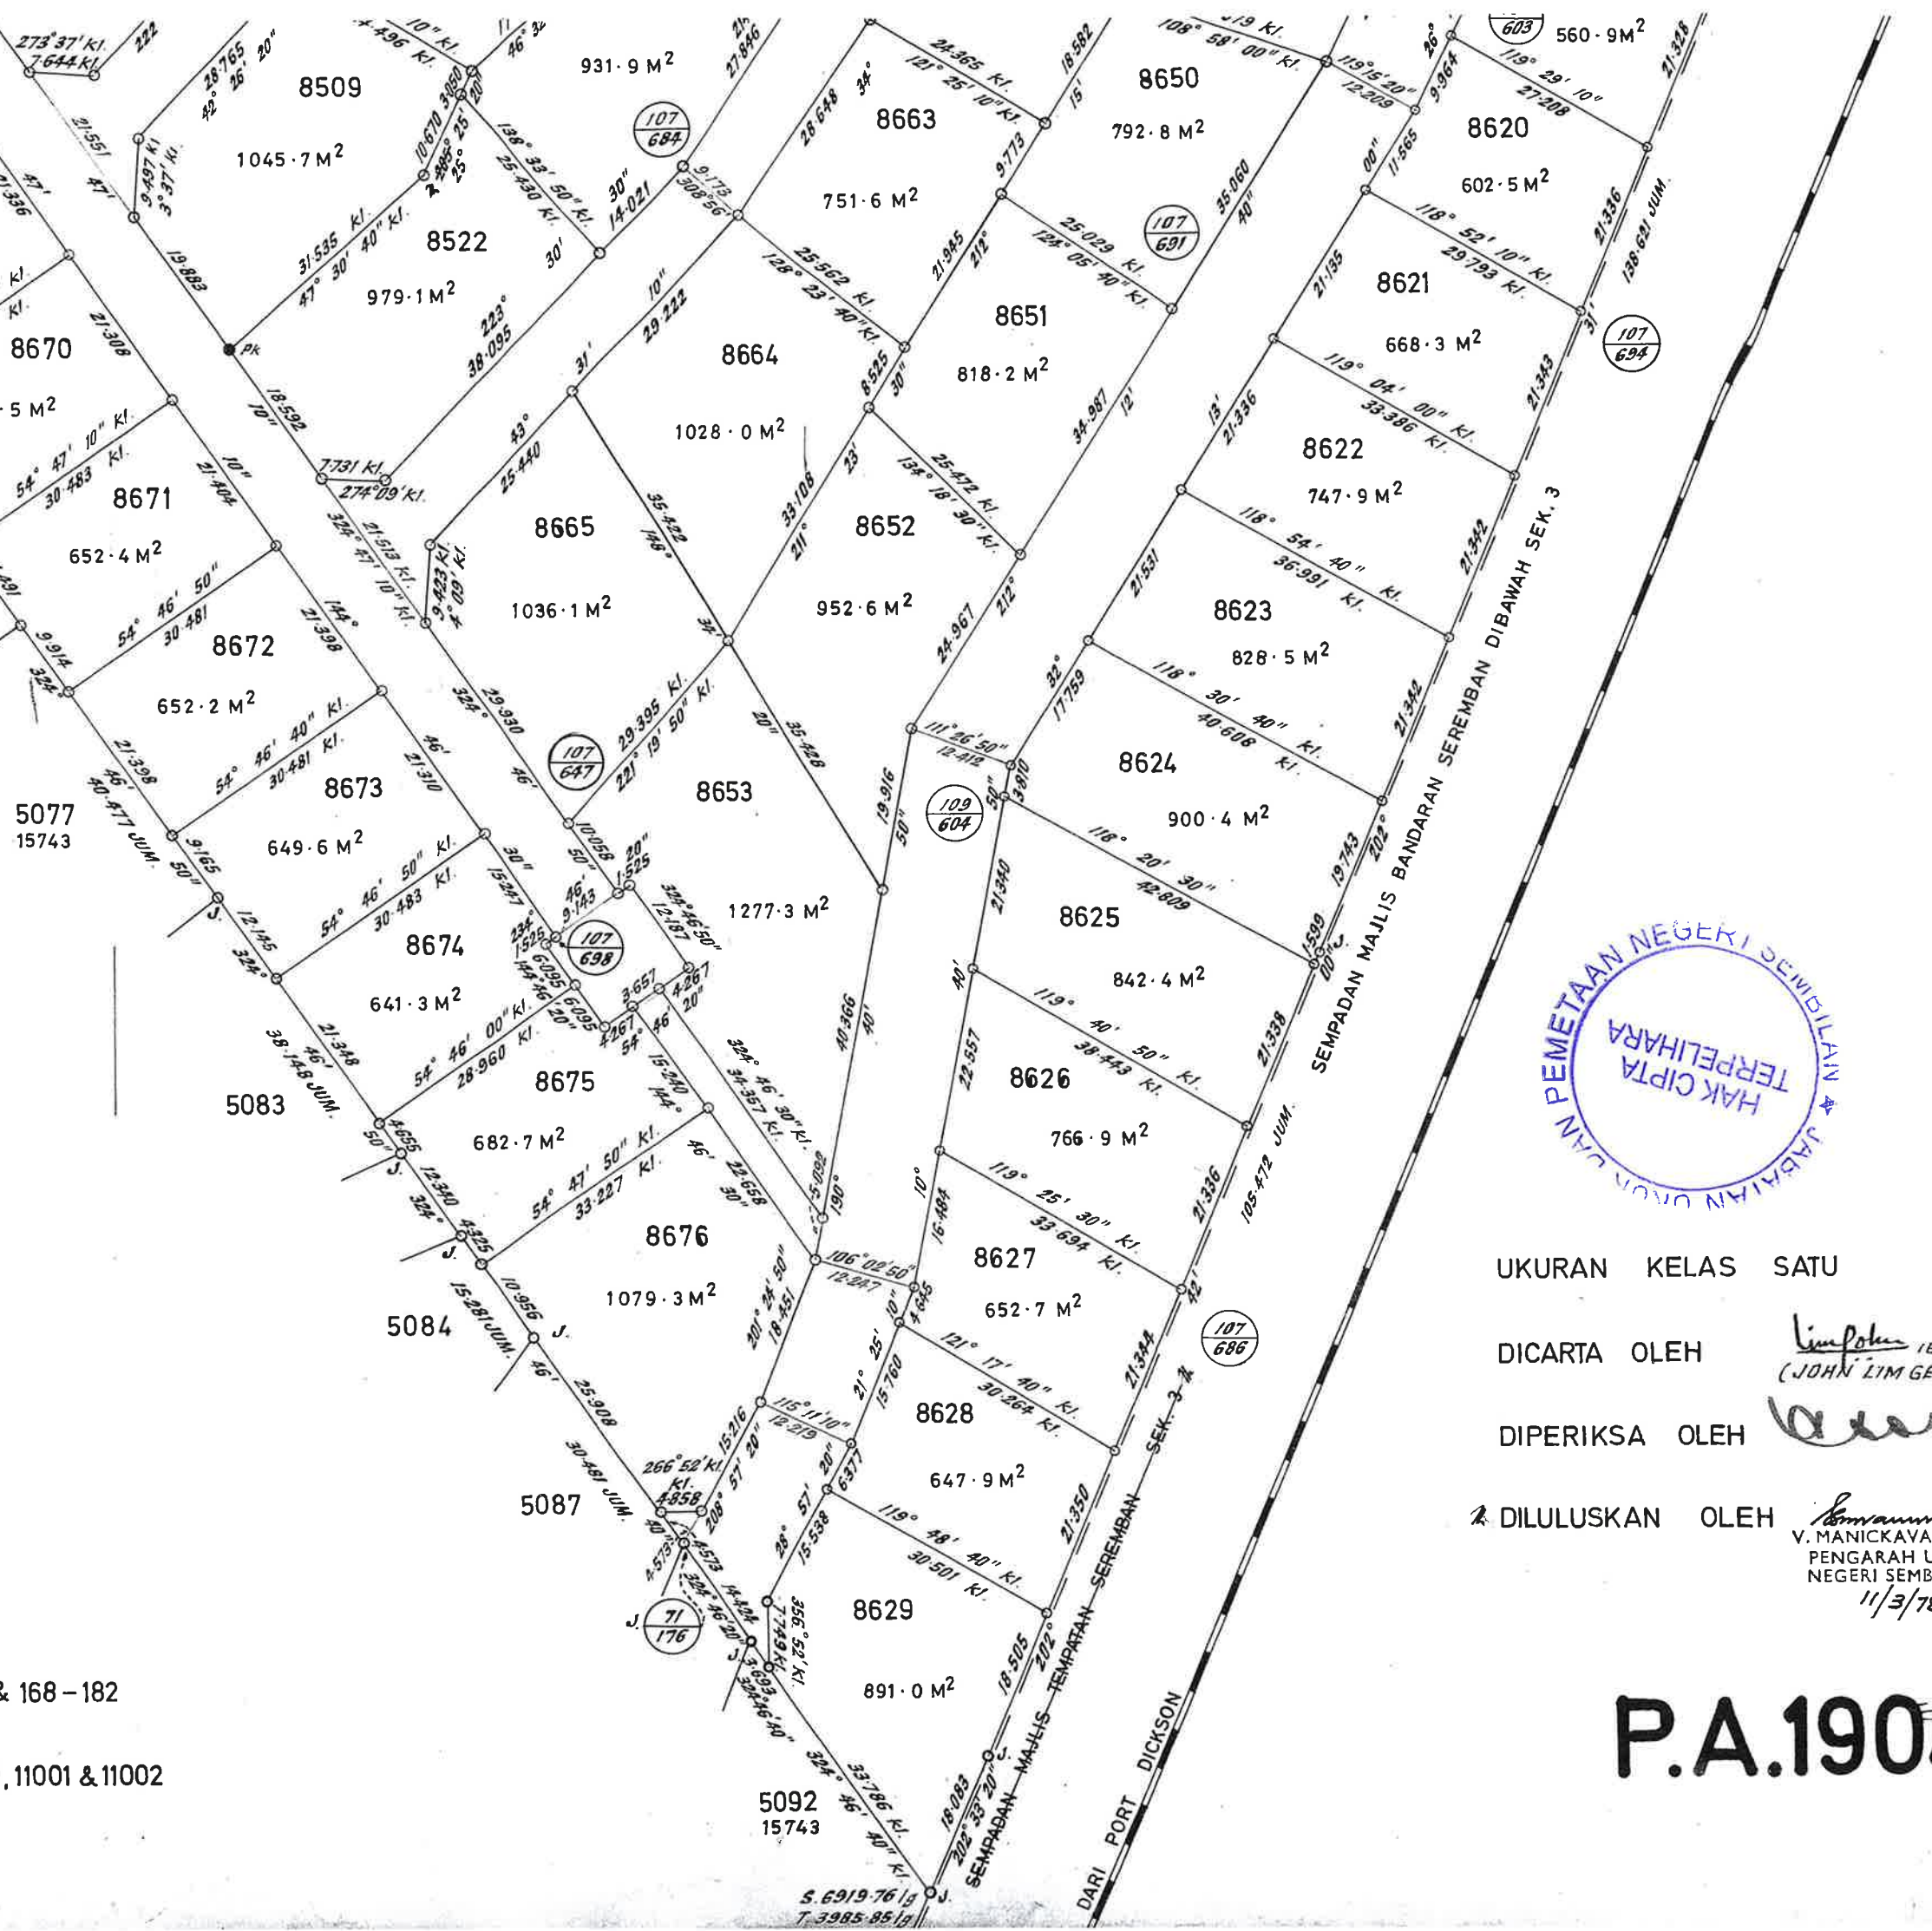

UKURAN KELAS SATU

DICARTA OLEH *[Signature]* 15
(JOHN LIM GE)

DIPERIKSA OLEH *[Signature]*

DILULUSKAN OLEH *[Signature]*
V. MANICKAVAS
PENGARAH U
NEGERI SEMB
11/3/78

P.A.190