

3

PKL

TNB

303° 52' 30"
37.061

1

PKL

5

135° 58' 20"
8.624

Bukit
Sedang

Date: 05-10-2013

2959

2960

PT 4007

4

BKL

125° 49' 00"
31.937

6

PKL

181° 00' 30" 28.352
180° 13' 00" 28.346 PO
+ 47' 30" +.006

270° 35' 40" 66.362

90° 59' 25" 62.235 KI
90° 13' 00" 62.237 PO
+ 46' 25" -.002

PT 4008

90° 24' 10" 61.992

270° 59' 10" 49.991 KI
270° 13' 00" 49.985 PO
+ 46' 10" +.006

8-13 = 66° 30' 00" 68.397 KI
65° 43' 50" 68.388 PO
+ 46' 10" +.009
(PT 4009)

14

BKL

13

BKL

353° 04' 50" 28.165
86° 58' 02" 28.056

12

PKL

270° 35' 40" 11.981

10

PKL

181° 30' 10" 28.628

PKL

180° 51' 15" 0.927

267° 58' 30" 12.014

Surveyor
Cherlangkit
07-10-2013.

Google Earth Pro

Inbox (1) - jmurni@gmail.com x Google x Laman Utama x JUPEM2U x +

jupem2u.sgr.jupem.gov.my/j2u_mp/jupem2u.html?SessionId=G8A1Et4rLuVWZyzDhltN

Bookmarks Google Gmail - Inbox - pan... Google Maps Google Translate Log Masuk | eBiz JU... SmartKADASTER 2D All Bookmarks

Maklumat

Lokasi (x, y): (20596.989110, -71451.204686)
WGS84 (lat, lon): (3.033928, 101.692085)

- > Mukim
- > Daerah
- > Indexmap
- > Fail Ukur
- > Laam Block
- > Fail Ukur(1)
- > Fail Ukur(2)
- > Fail Ukur(3)
- ▼ NDCDB Lot

No. Lot	77153
UPI	10087400077153
Keluasan	1759.412
Keluasan PA	0
Unit Keluasan PA	
Tujuan Ukur	11 - PENYERAHAN DAN BERIMILIK SEMULA
Kegunaan Tanah	6 - PERINDUSTRIAN
No. PA	PA212239
Status	65 - NDCDB

Fail Ukur JTB


Fail Ukur Strata

Fail Warta

Center (x=20570.117478, y=-71460.183023) Zoom: 17

31°C Partly sunny 11:08 AM 3/4/2024

PA 212239 PA 4120
PA 257418 PA 230667
PA 206949 PA 212241
PA 212240

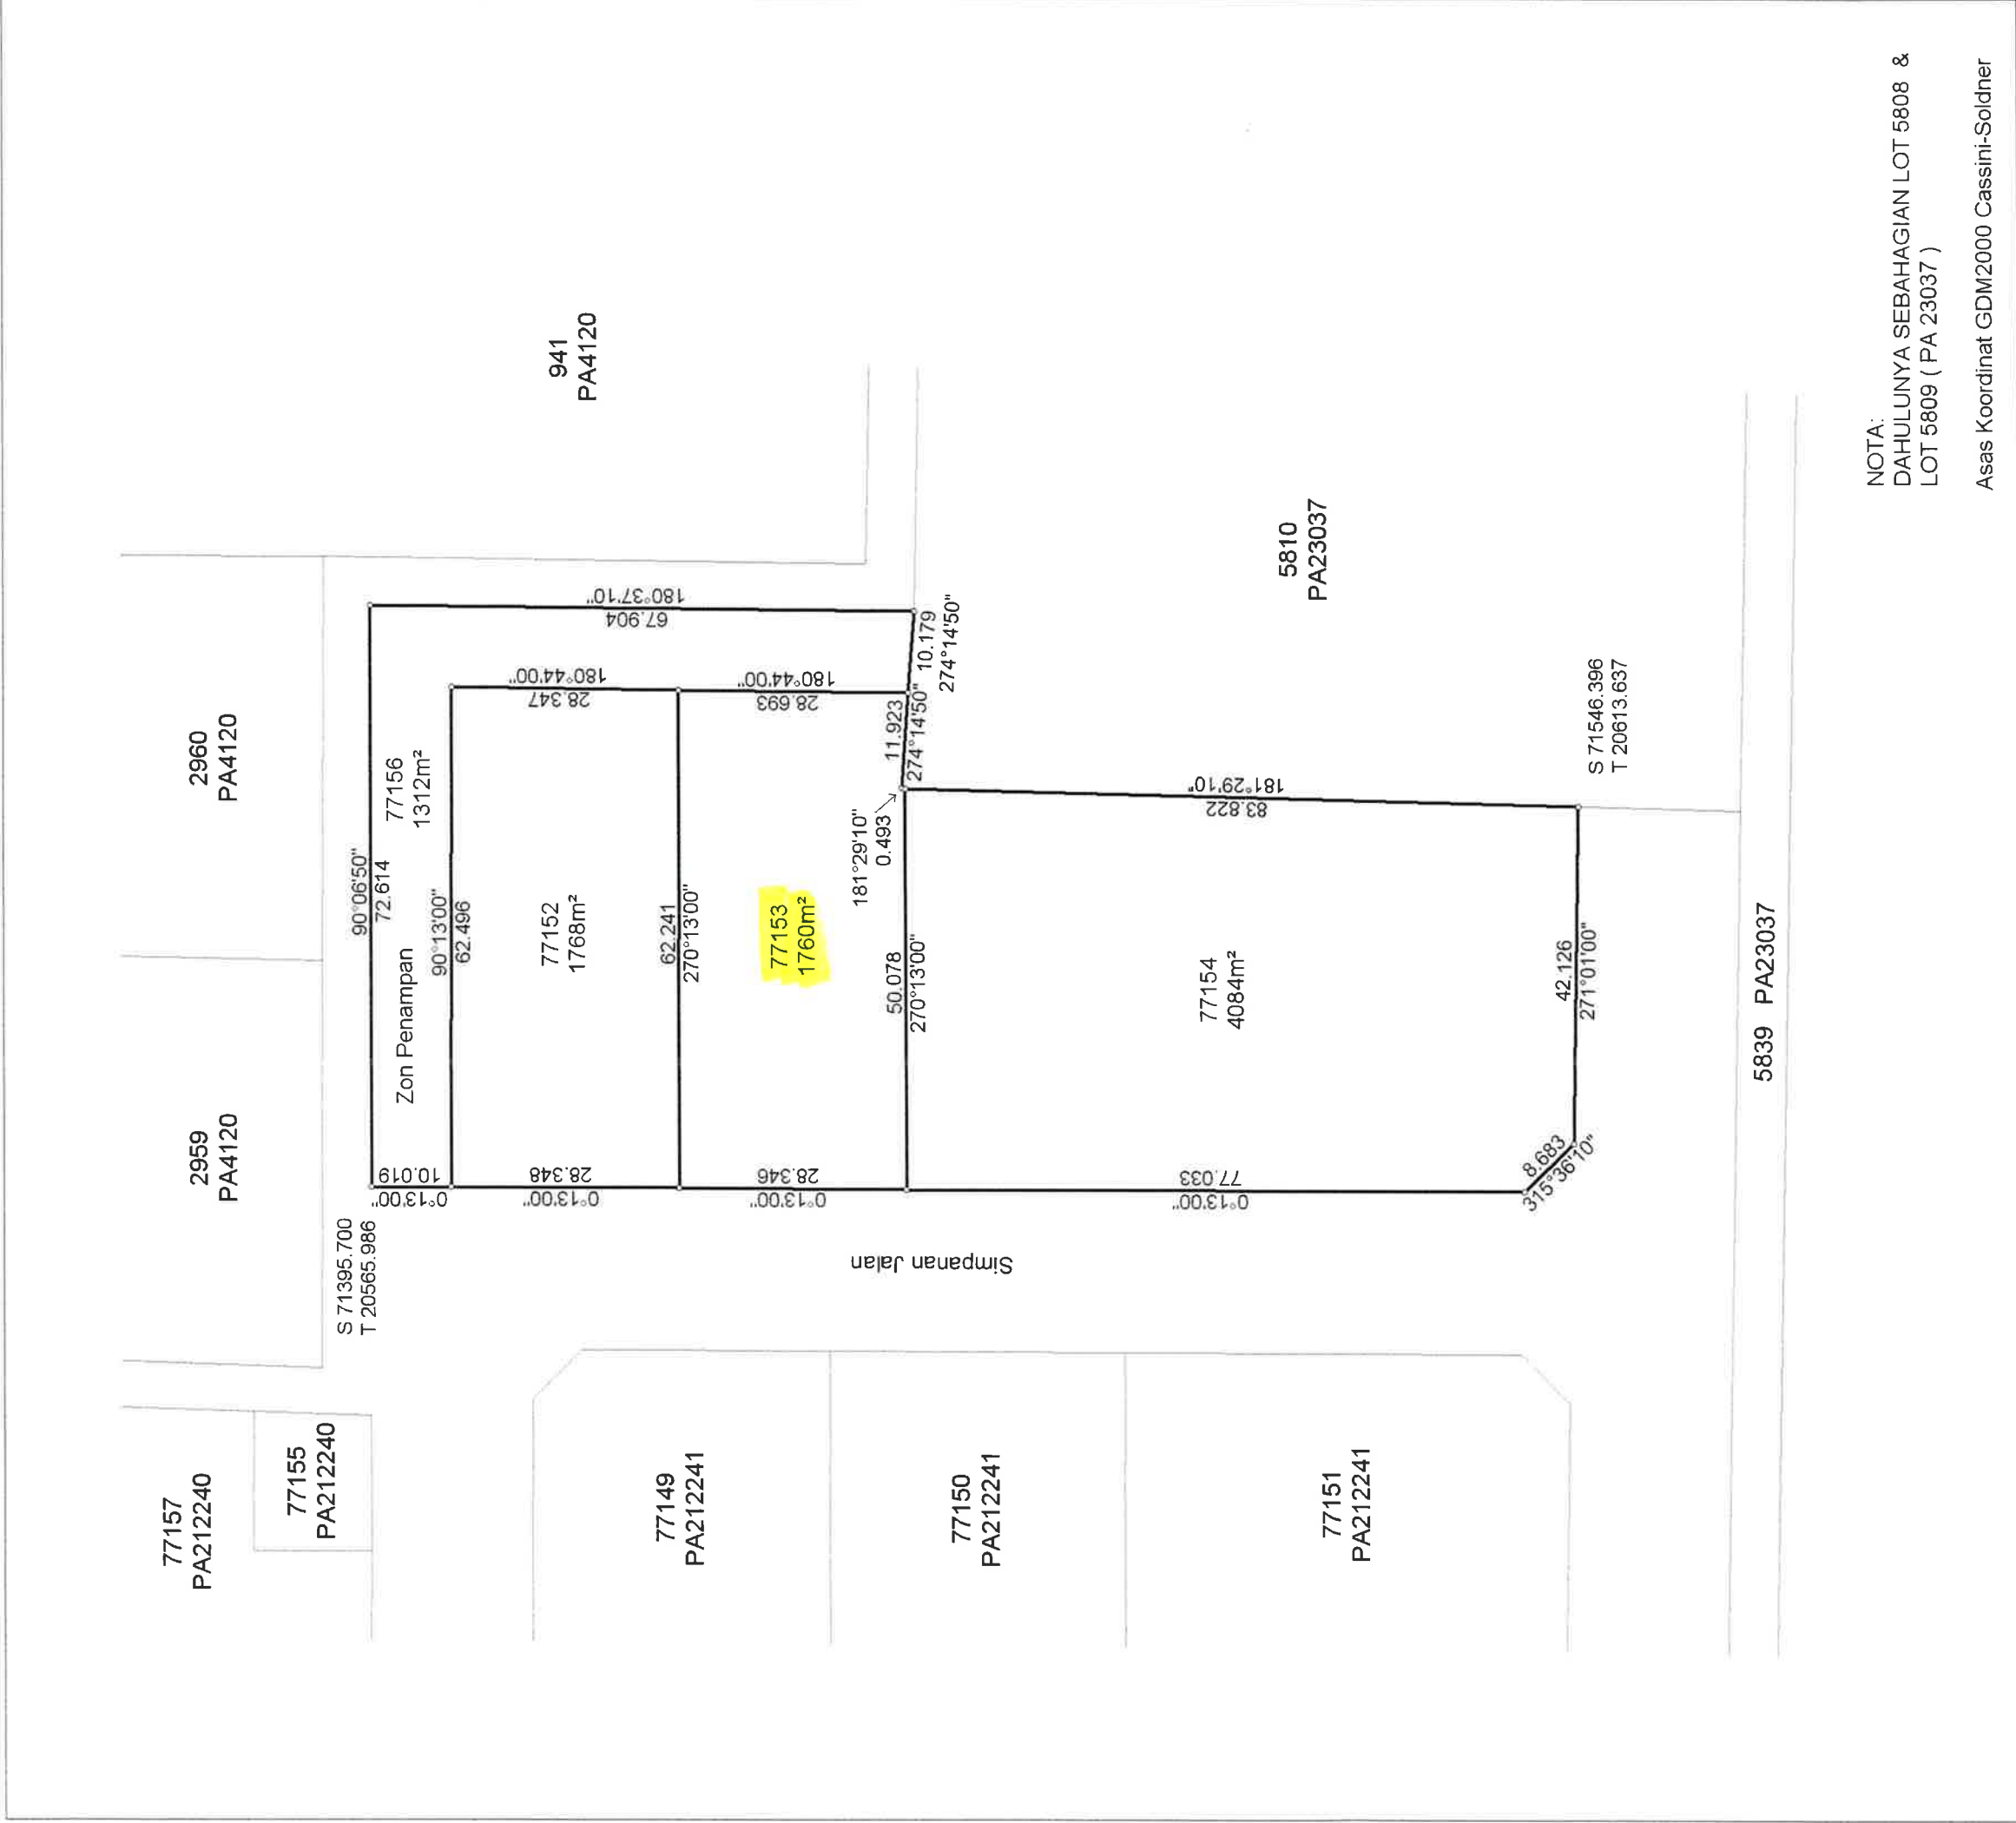

NOTA:
DAHULUNYA SEBAHAGIAN LOT 5808 &
LOT 5809 (PA 23037)

Asas Koordinat GDM2000 Cassini-Soldner

NEGERI SELANGOR	FAIL UKUR PUBLSEL565_2012
	FAIL PEJ. TANAH PTP.6/03/204B/26/11
	DILULUSKAN OLEH
DAERAH PETALING	
PEKAN SERDANG	
LOT 77152 - 77154 & 77156	
SKALA 1 : 800	
PETA KADASTER 93D	
PA212239	

LOTS 5808-5839

Being Subdivision of Lot 3451 Plan 22059

MUKIM OF PETALING

DISTRICT OF KUALA LUMPUR

Scale Four Chains to an Inch

KUYOW
MALAY RESERVATION

F.B. 14044
40

S.77471
W.6638

2159
12523

15584.686
1335.353

2311
12523

5242
22065


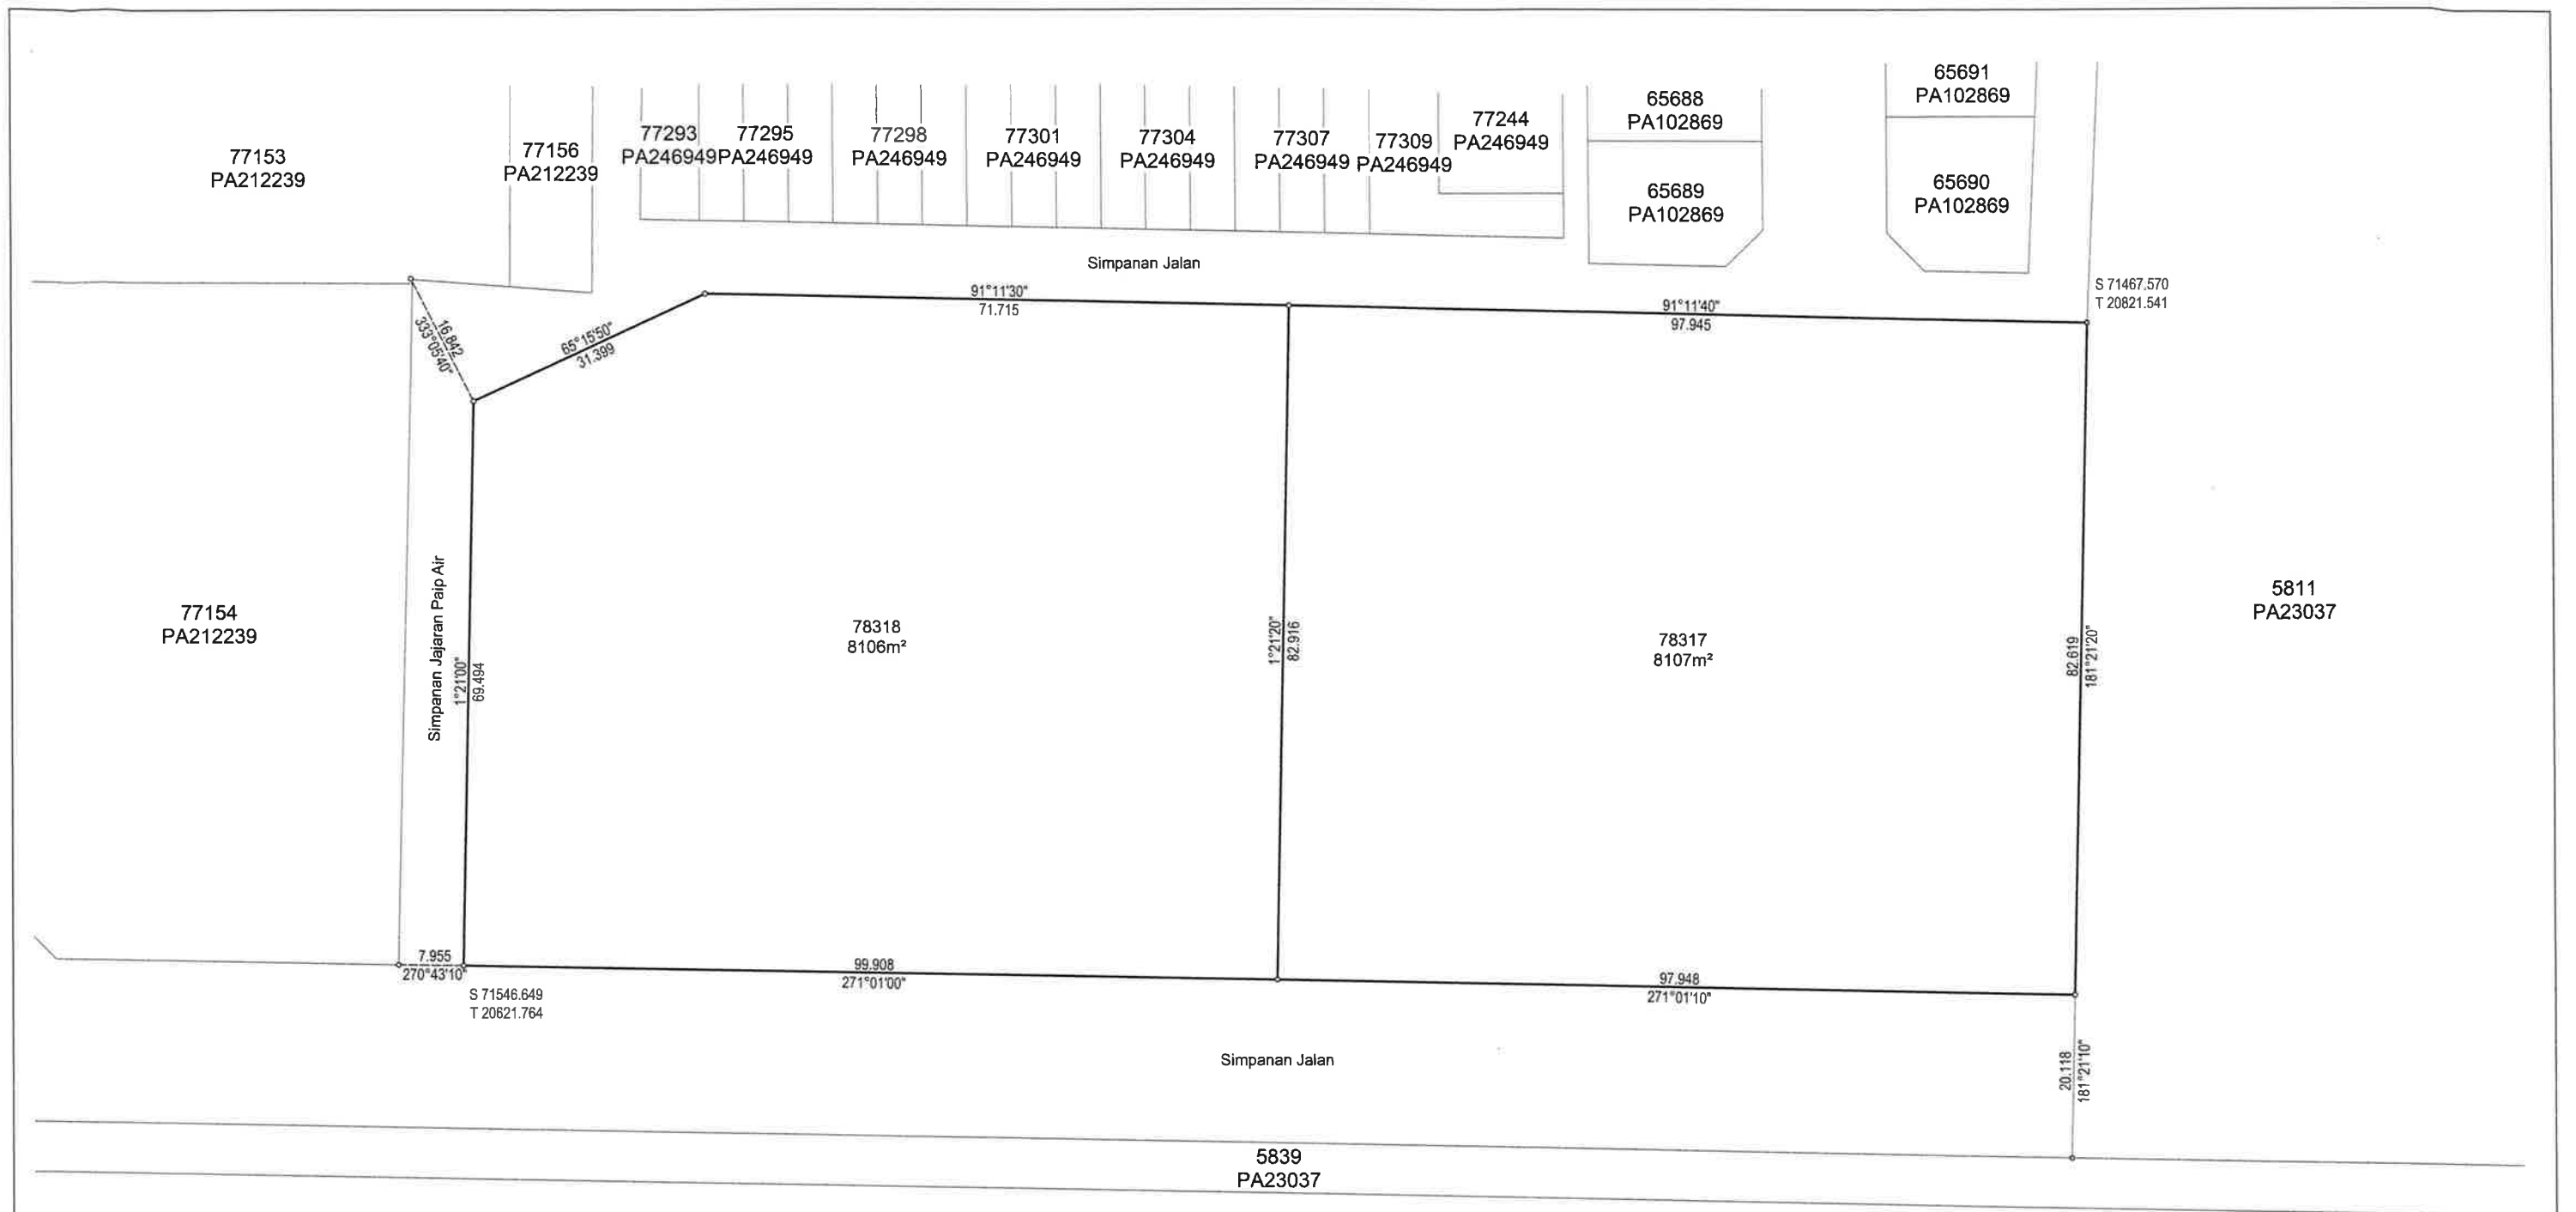

NOTA:
DAHULUNYA SEBAHAGIAN LOT 5810 (PA23037)

Asas Koordinat GDM2000 Cassini-Soldner

NEGERI SELANGOR
DAERAH PETALING
PEKAN SERDANG
LOT 78317 & 78318

DISEDIAKAN OLEH NORZITA BINTI MOHAMED

SKALA 1 : 550

PETA KADASTER 93D

PA257418



"Saya Datuk Sr Ng See Eng seorang Jurukur Tanah Berlesen di bawah Akta Jurukur Tanah Berlesen 1956 (Akta 458) memperakui bahawa pengukuran dan mana pelan ini telah disediakan, telah dijalankan dan ditanda diatas tanah oleh saya atau dibawah arahan saya sendiri secara langsung di lapangan semata-mata mengikut Peraturan-peraturan Jurukur Tanah Berlesen, dan bahawa pelan ini secara tepat mewakili pengukuran yang telah disempurnakan pada 10 haribulan Julai 2020.


Bahawa saya bertanggungjawab sepenuhnya ke atas salah betulnya ukuran ini.
Bertarikh 21 haribulan Mac 2022


Jurukur Tanah Yang Dilesen Di Bawah Akta 458"

FAIL UKUR PUBLSEL1458_2020
FAIL PEJ. TANAH PTP.6/03/204A/09/12
DILULUSKAN OLEH



SR BERNARD SIA SIEW FANG
PENGARAH UKUR DAN PEMETAAN
SELANGOR
TARIKH : 21.03.2022



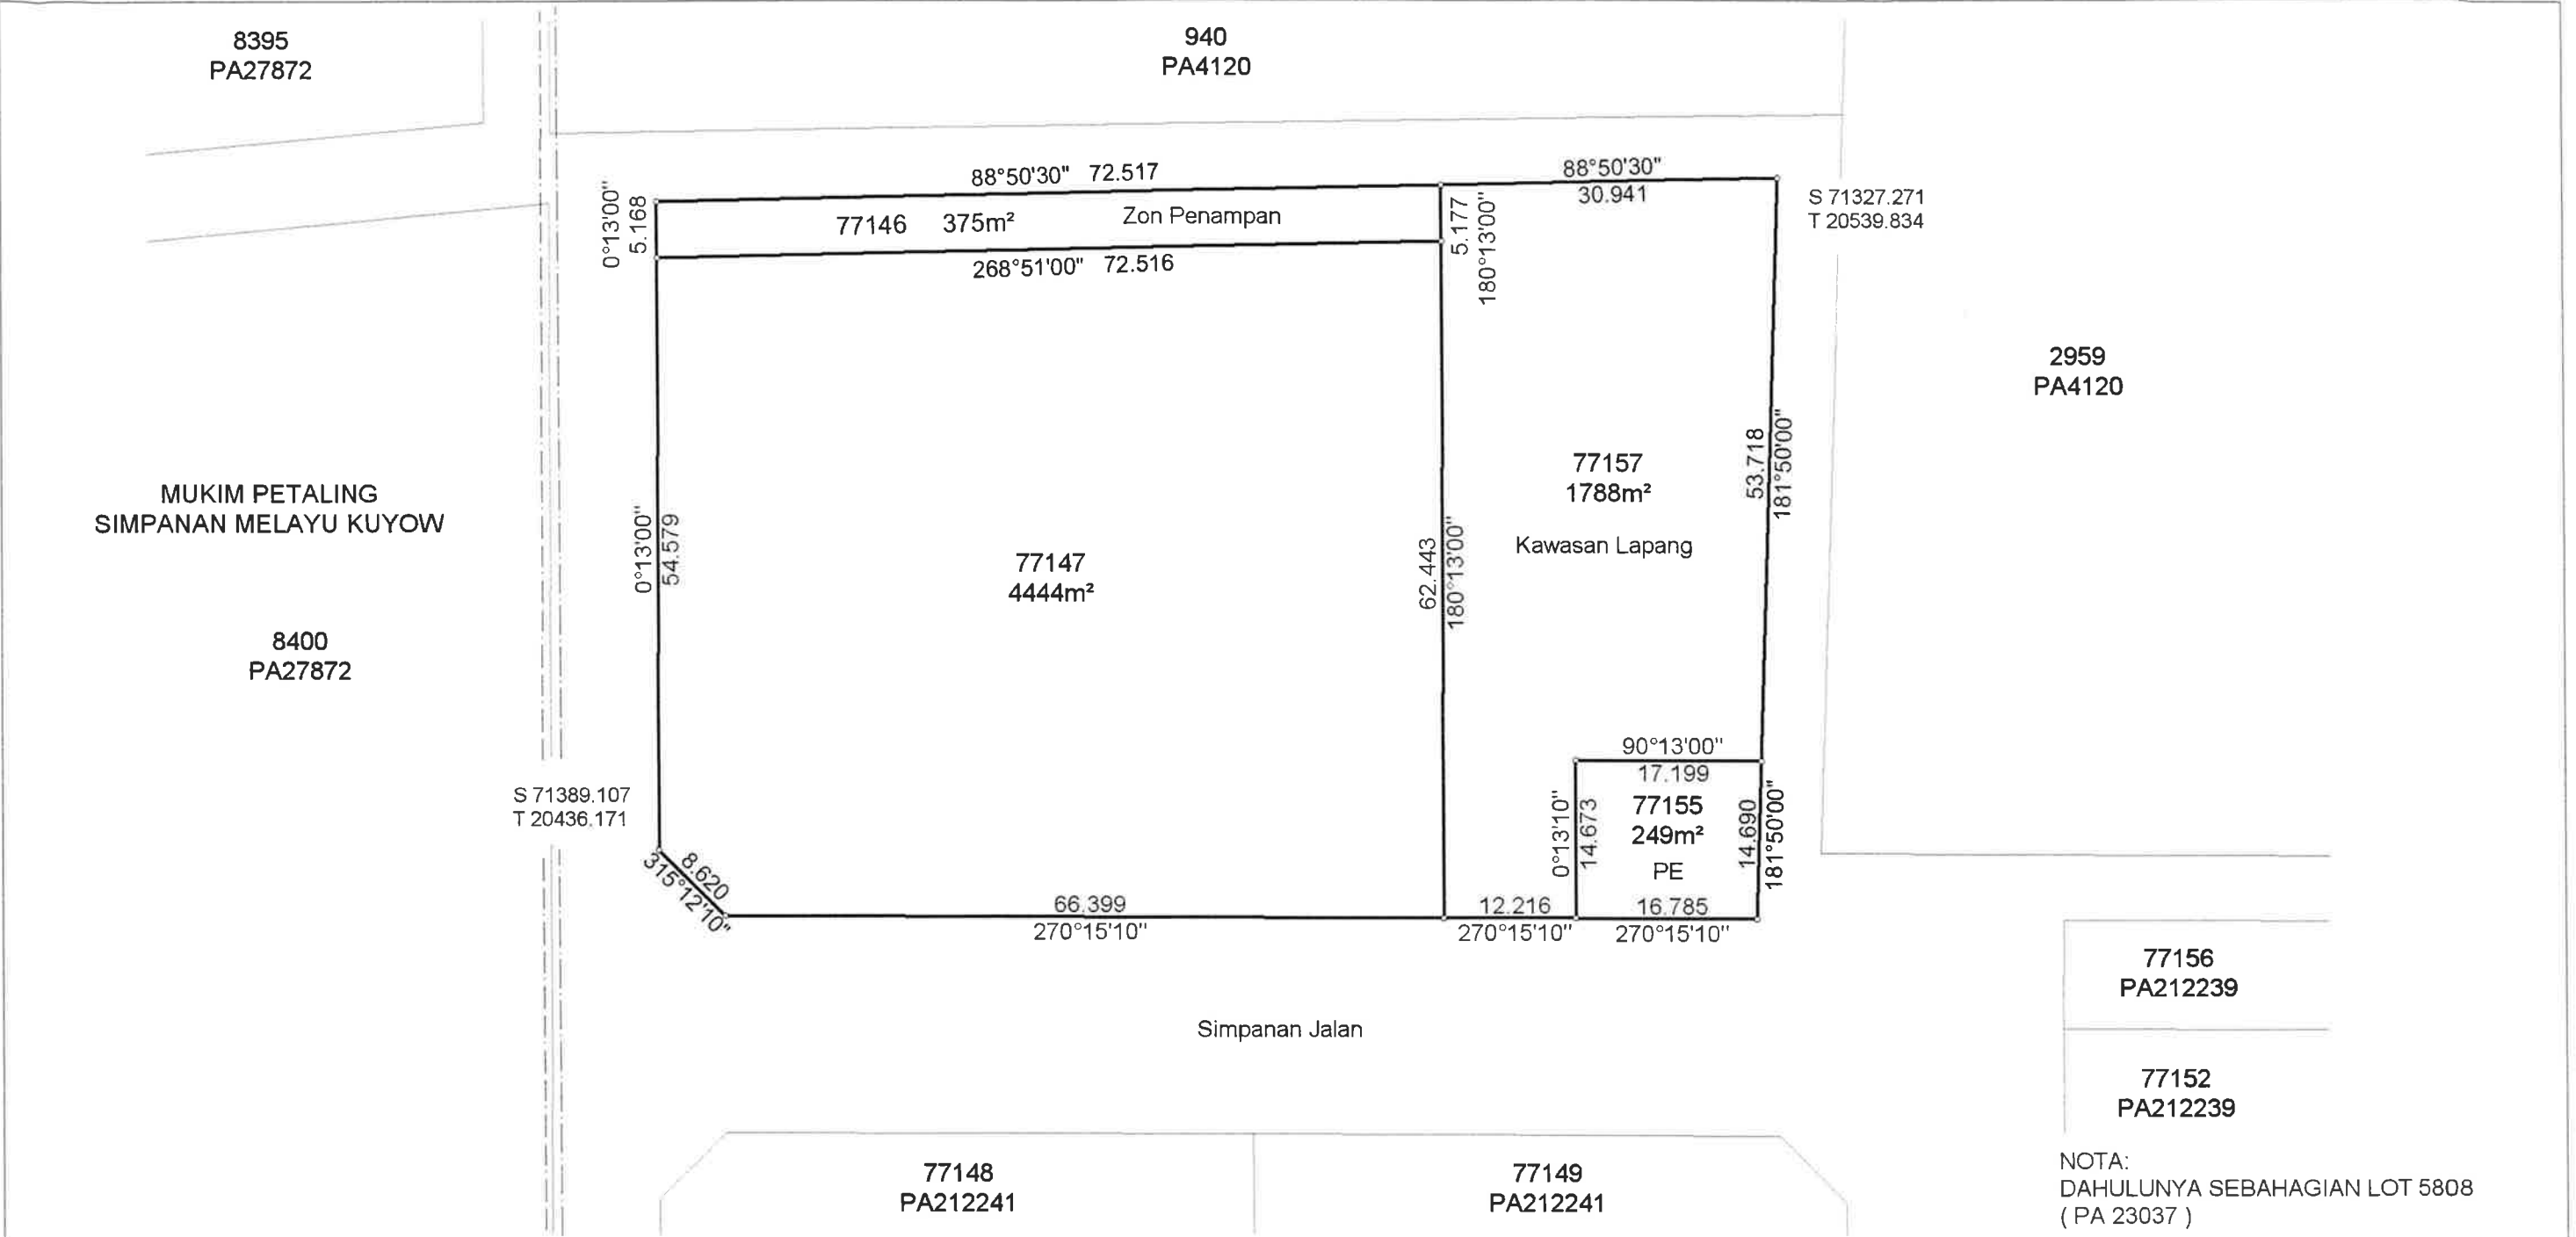

NOTA:
DAHULUNYA SEBAHAGIAN LOT 5808
(PA 23037)
Asas Koordinat GDM2000 Cassini-Soldner

NEGERI SELANGOR DAERAH PETALING PEKAN SERDANG LOT 77146 , 77147, 77155 & 77157 SKALA 1 : 600 PETA KADASTER 93D PA212240 	"Saya Yong Keh Keong seorang Jurukur Tanah Berlesen di bawah Akta Jurukur Tanah Berlesen 1958 (Akta 458) memperakui bahawa pengukuran dari mana pelan ini telah disediakan, telah dijalankan dan ditanda diatas tanah oleh saya atau dibawah arahan saya sendiri secara langsung di lapangan semata-mata mengikut Peraturan-peraturan Jurukur Tanah Berlesen, dan bahawa pelan ini secara tepat mewakili pengukuran yang telah disempurnakan pada 30 haribulan Jun 2014. Bahawa saya bertanggungjawab sepenuhnya ke atas salah betulnya ukuran ini. Bertarikh 21 haribulan Ogos 2014  Jurukur Tanah Yang Dilesen Di Bawah Akta 458"	FAIL UKUR PUBLSEL565_2012	
		FAIL PEJ. TANAH PTP.6/03/204B/26/11	
		DILULUSKAN OLEH	
		 AHAMAD BIN ZAKARIA Pengarah Ukur Dan Pemetaan Selangor Tarikh: 22/08/2014	

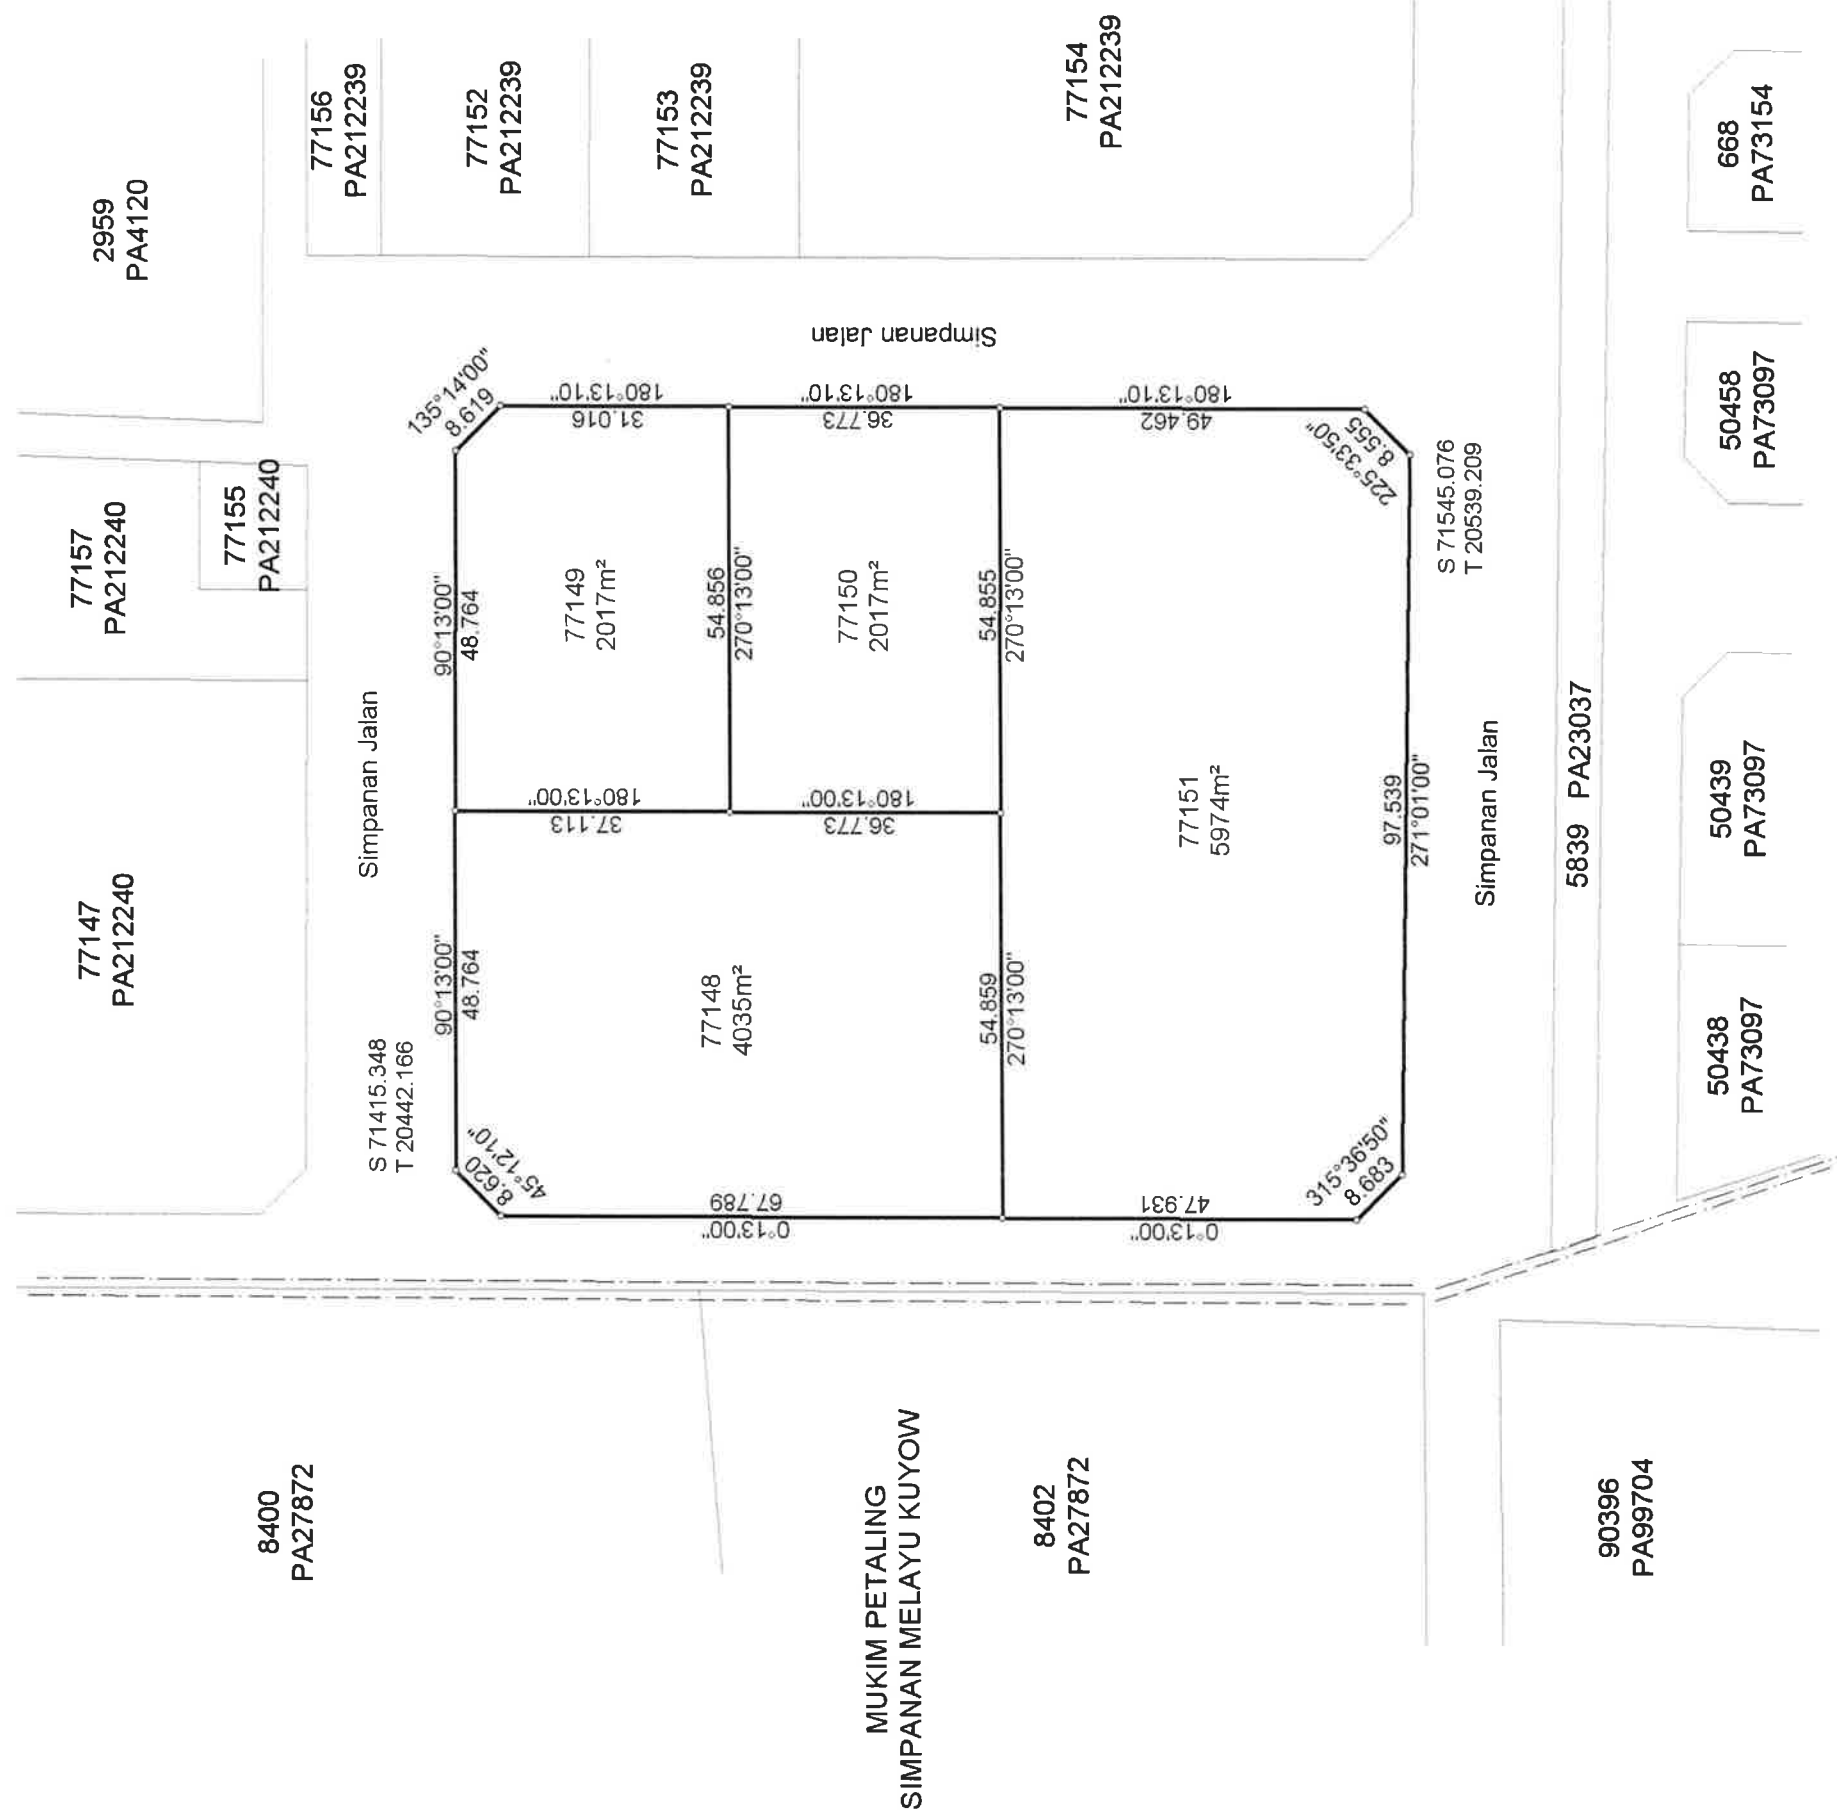

NOTA:
DAHULUNYA SEBAHAGIAN LOT 5808 &
LOT 5809 (PA 23037)
Asas Koordinat GDM2000 Cassini-Soldner

NEGERI SELANGOR

DAERAH PETALING

PEKAN SERDANG

LOT 77148 - 77151

SKALA 1 : 1000

PETA KADASTER 93D

PA212241



"Saya Yong Keh Keong Swirang Jurukur Tanah Berlesen di bawah Akta Jurukur Tanah Berlesen 1958 (Akta 458) memperakui bahawa pengukuran dan muka pelan ini telah disediakan, telah dijalankan dan dianda data tanah oleh saya atau dibawah arahan saya sendiri secara langsung di lapangan semulajuta mengikut Peraturan-peraturan Jurukur Tanah Berlesen, dan bahawa pelan ini secara tepat mewakili pengukuran yang telah disempurnakan pada 30 hari bulan Jun 2014

Bahawa saya bertanggungjawab sepenuhnya ke atas salah beluinya ukuran ini.
Bertandik 21 hari bulan Ogos 2014

Signature

Jurukur Tanah Yang Dilesen Di Bawah Akta 458"

FAIL UKUR PUBLSEL565_2012

FAIL PEJ. TANAH PTP. 6/03/204B/26/11

DILULUSKAN OLEH

Signature

AHAMAD BIN ZAKARIA
Pengarah Ukur Dan Pemetaan Selangor

Tarikh: 22/08/2014

940
PA4120

77146
PA212240

S 71333.053
T 20508.883

88°51'20"
33.258

88°51'20"
39.259

Simpanan Jalan

0°13'00"
54.578

77868
2380m²

0°15'40"
61.643

77867
2064m²

62.441
180°13'00"

77157
PA212240

77155
PA212240

S 71389.080
T 20436.174

8.623
315°13'00"

33.104
270°16'40"

33.295
270°13'50"

Simpanan Jalan

77148
PA212241

77149
PA212241

NOTA :
DAHULUNYA LOT 77147 (PA212240)
Asas Koordinat GDM2000 Cassini-Soldner

NEGERI SELANGOR
DAERAH PETALING
PEKAN SERDANG
LOT 77867 - 77868

DISEDIAKAN OLEH HAZLAMI BIN RAMLI

SKALA 1 : 400
PETA KADASTER 93D

PA230667

"Saya Yong Keh Keong seorang Jurukur Tanah Berlesen di bawah Akta Jurukur Tanah Berlesen 1958 (Akta 458) memperakui bahawa pengukuran dan mana pelan ini telah disediakan, telah dijalankan dan dianda dialus tanah oleh saya atau dibawah arahan saya sendiri secara langsung di lapangan semula-mula mengikut Peraturan-penturan Jurukur Tanah Berlesen, dan bahawa pelan ini secara tetap mewakili pengukuran yang telah disempurnakan pada 10 hantulan Jun 2016.

Bahawa saya bertanggungjawab sepenuhnya ke atas salah betulnya ukuran ini.
Berantkh 18 hantulan Ogos 2016


Jurukur Tanah Yang Dilesen: Li Bawah Akta 458"

FAIL UKUR PUBLSEL615_2016
FAIL PEJ. TANAH PTP6/74/204B/01/15
DILULUSKAN OLEH

SR MOHAMAD KAMAL BIN ADIMIN
PENGARAH UKUR DAN PEMETAAN SELANGOR
Tarikh: 05/09/2016



