
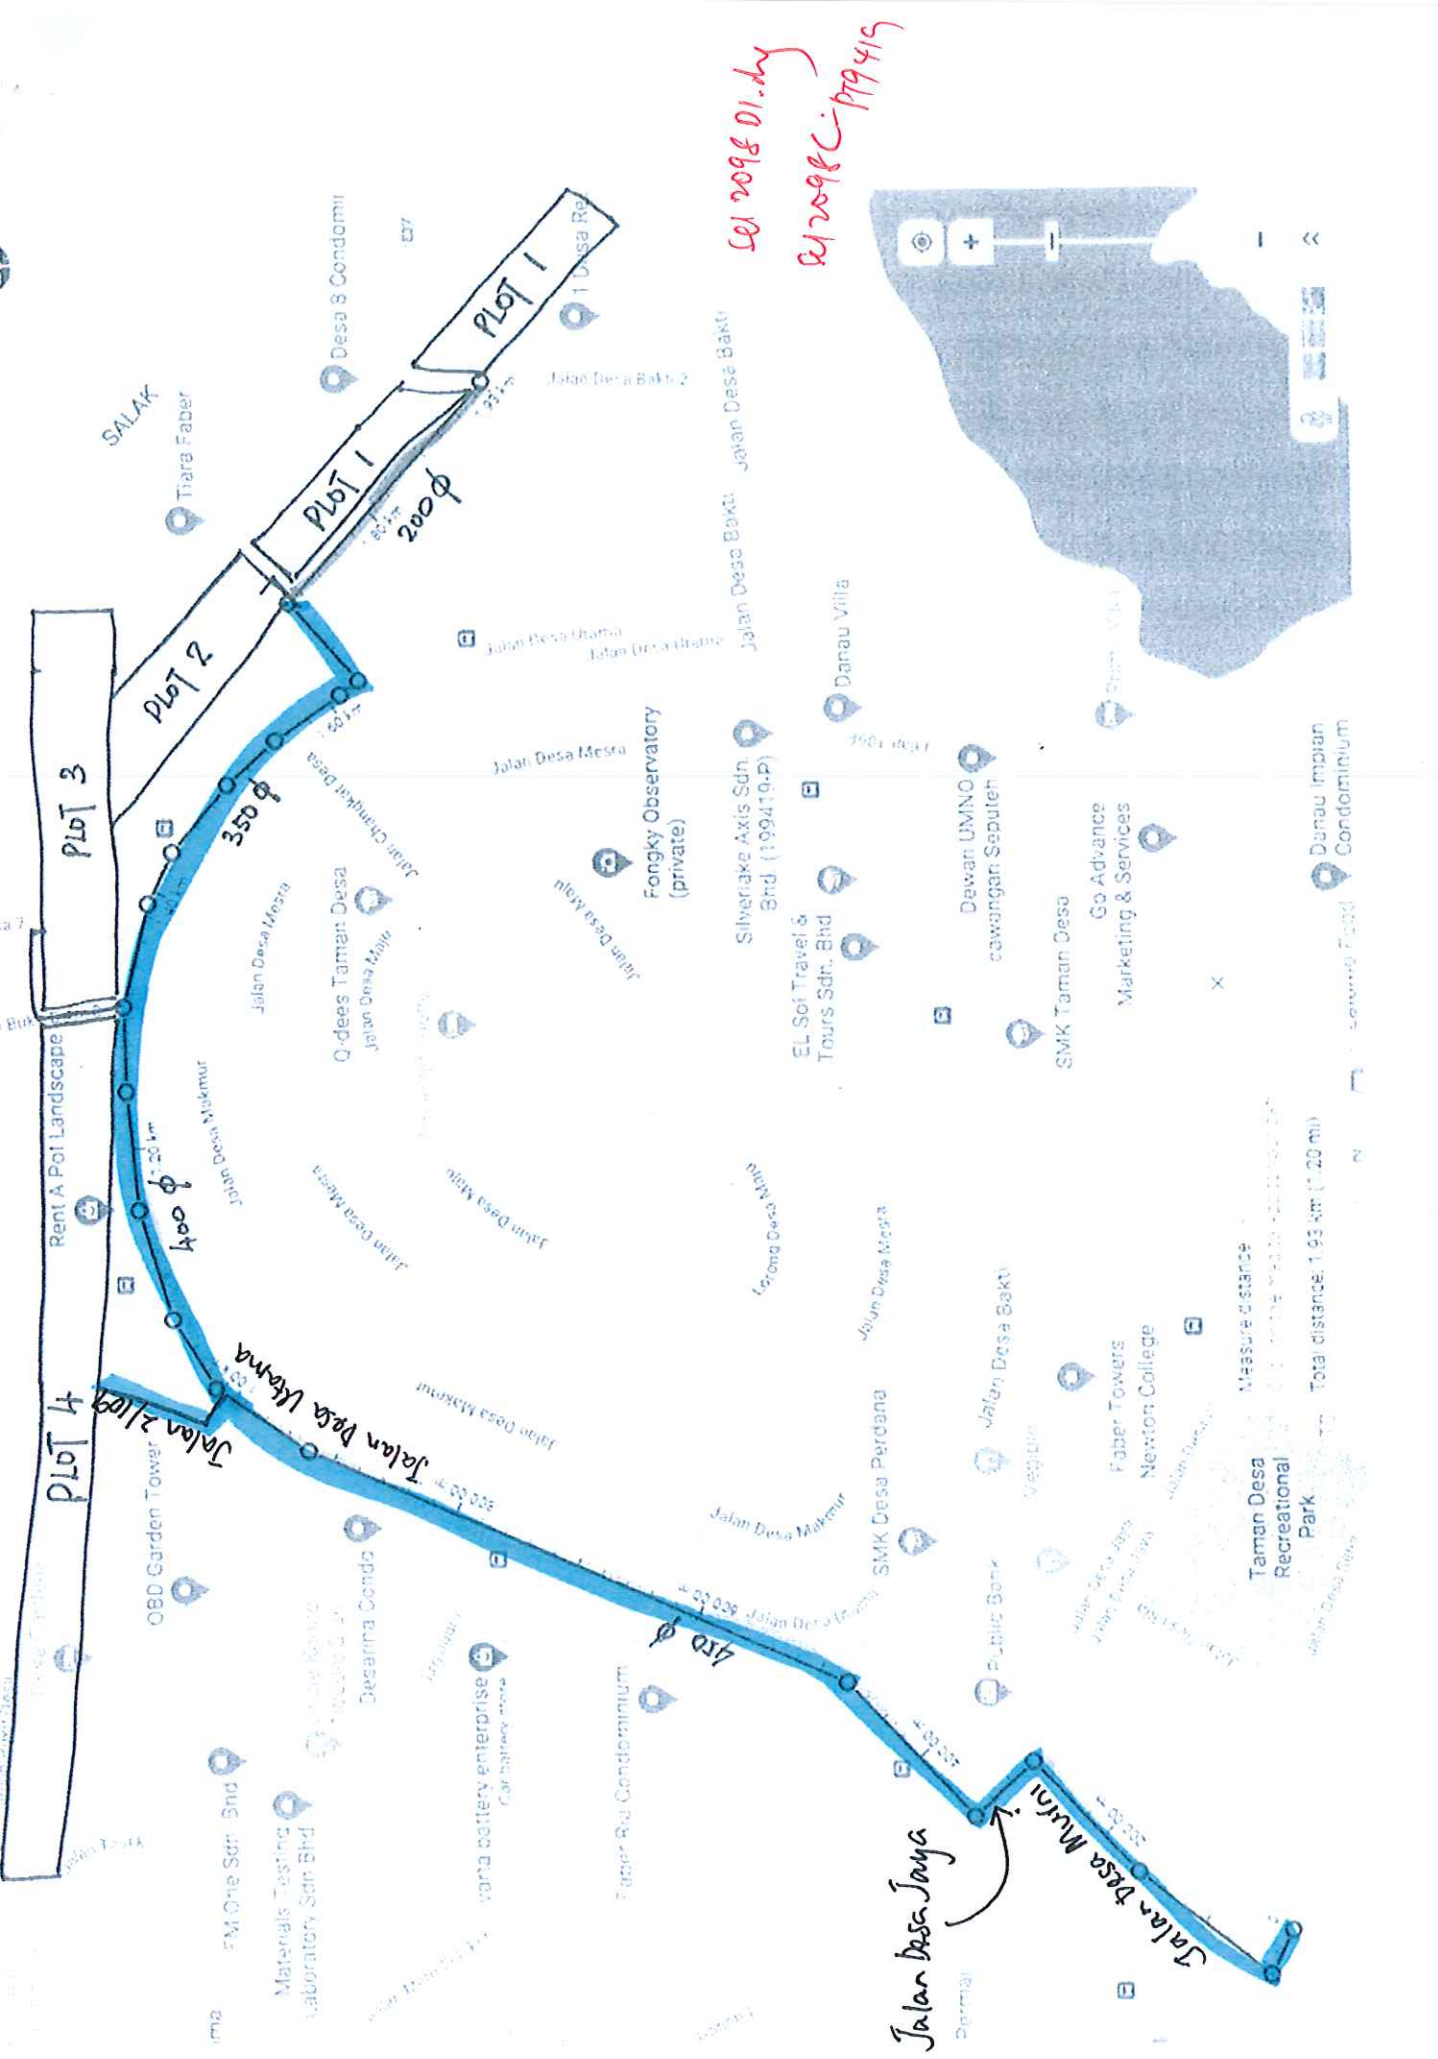


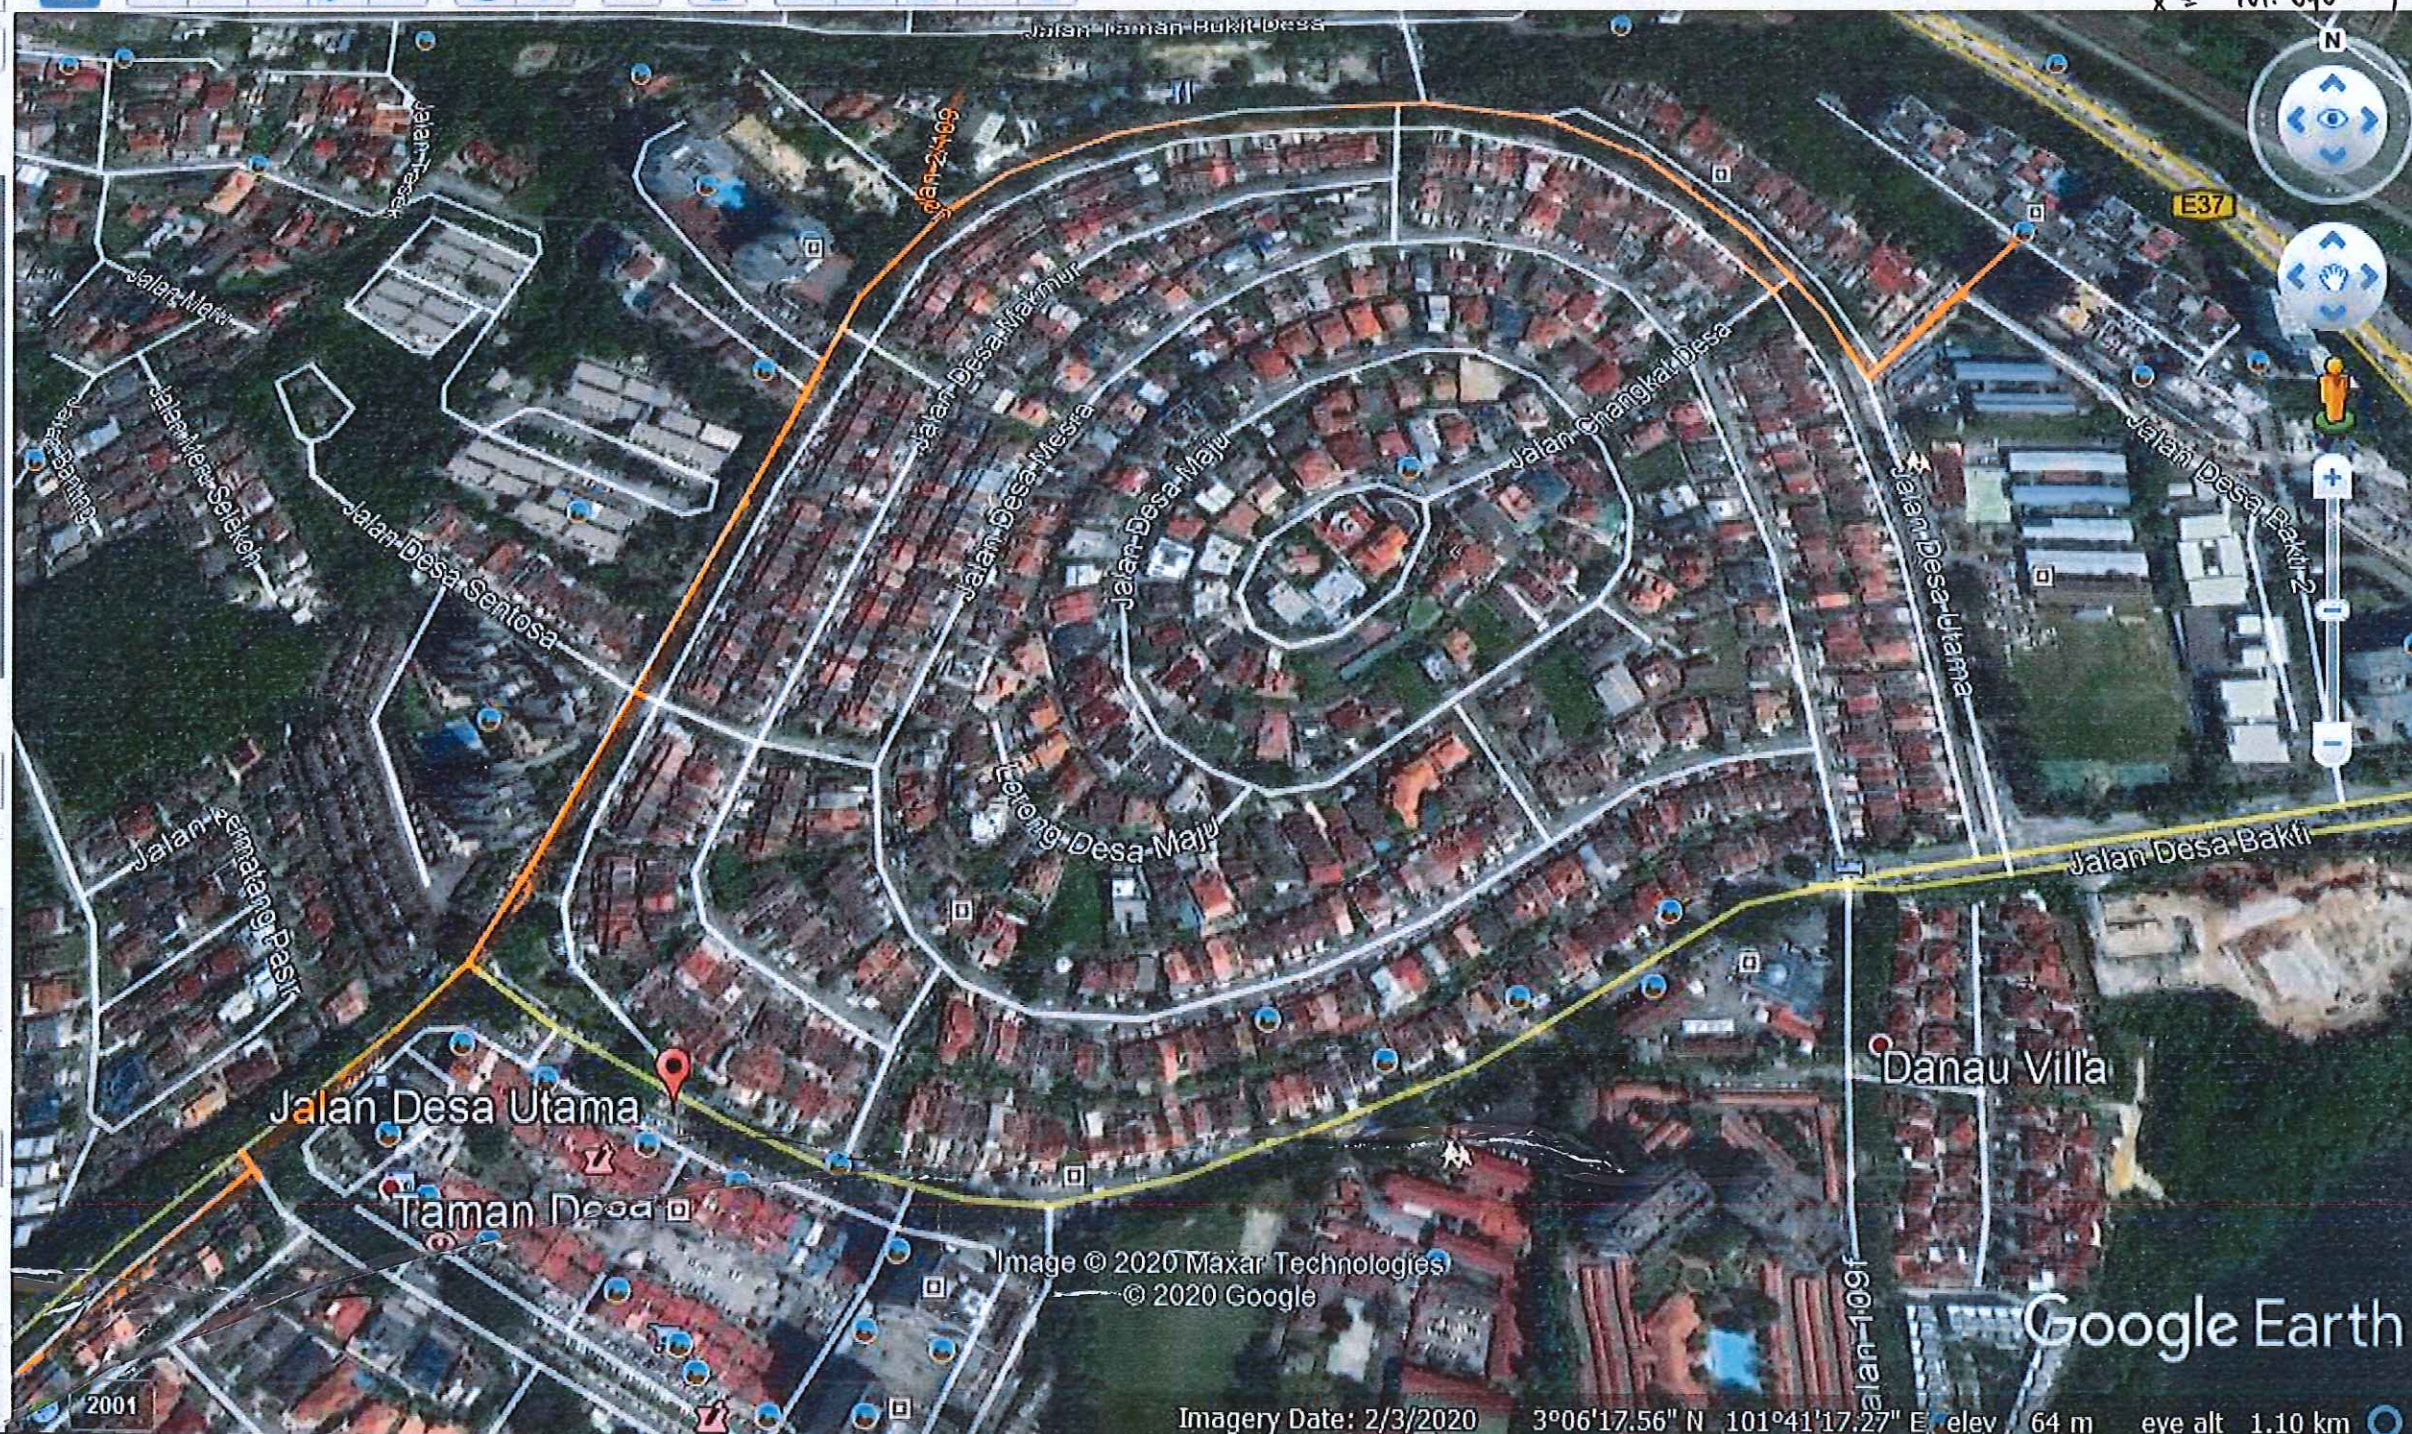

$$\phi = 3.108202$$
$$\lambda = 101.684694$$
 2 cm
$$\phi = 3.107637$$

$$\phi = 3.103056$$
$$\lambda = 101.681842$$
$$\phi = 3.107224$$
$$\alpha = 101.689721$$

Jupem2U
 Jabatan Ukur dan Pemetaan W.P Kuala Lumpur / Putrajaya

Home


Info [tool]

Current Position: (x=19,816.329721, y=-63,167.992075)
 WGS84 Position: (lon=101.685075, lat=3.108838)

- > Indexmap
- > Block
- > Ndcdb Lot

No. Lot	35299
UPI	14000500035299
Keluasan	4346.658
Tujuan Ukur	
Kegunaan Tanah	
No. PA	PA122819
Status	NDCDB
No. Failukur	
Nama Pemilik	
Alamat Pemilik	
Tarikh Kemaskini	28/02/2018

- > Mukim
- > Daerah

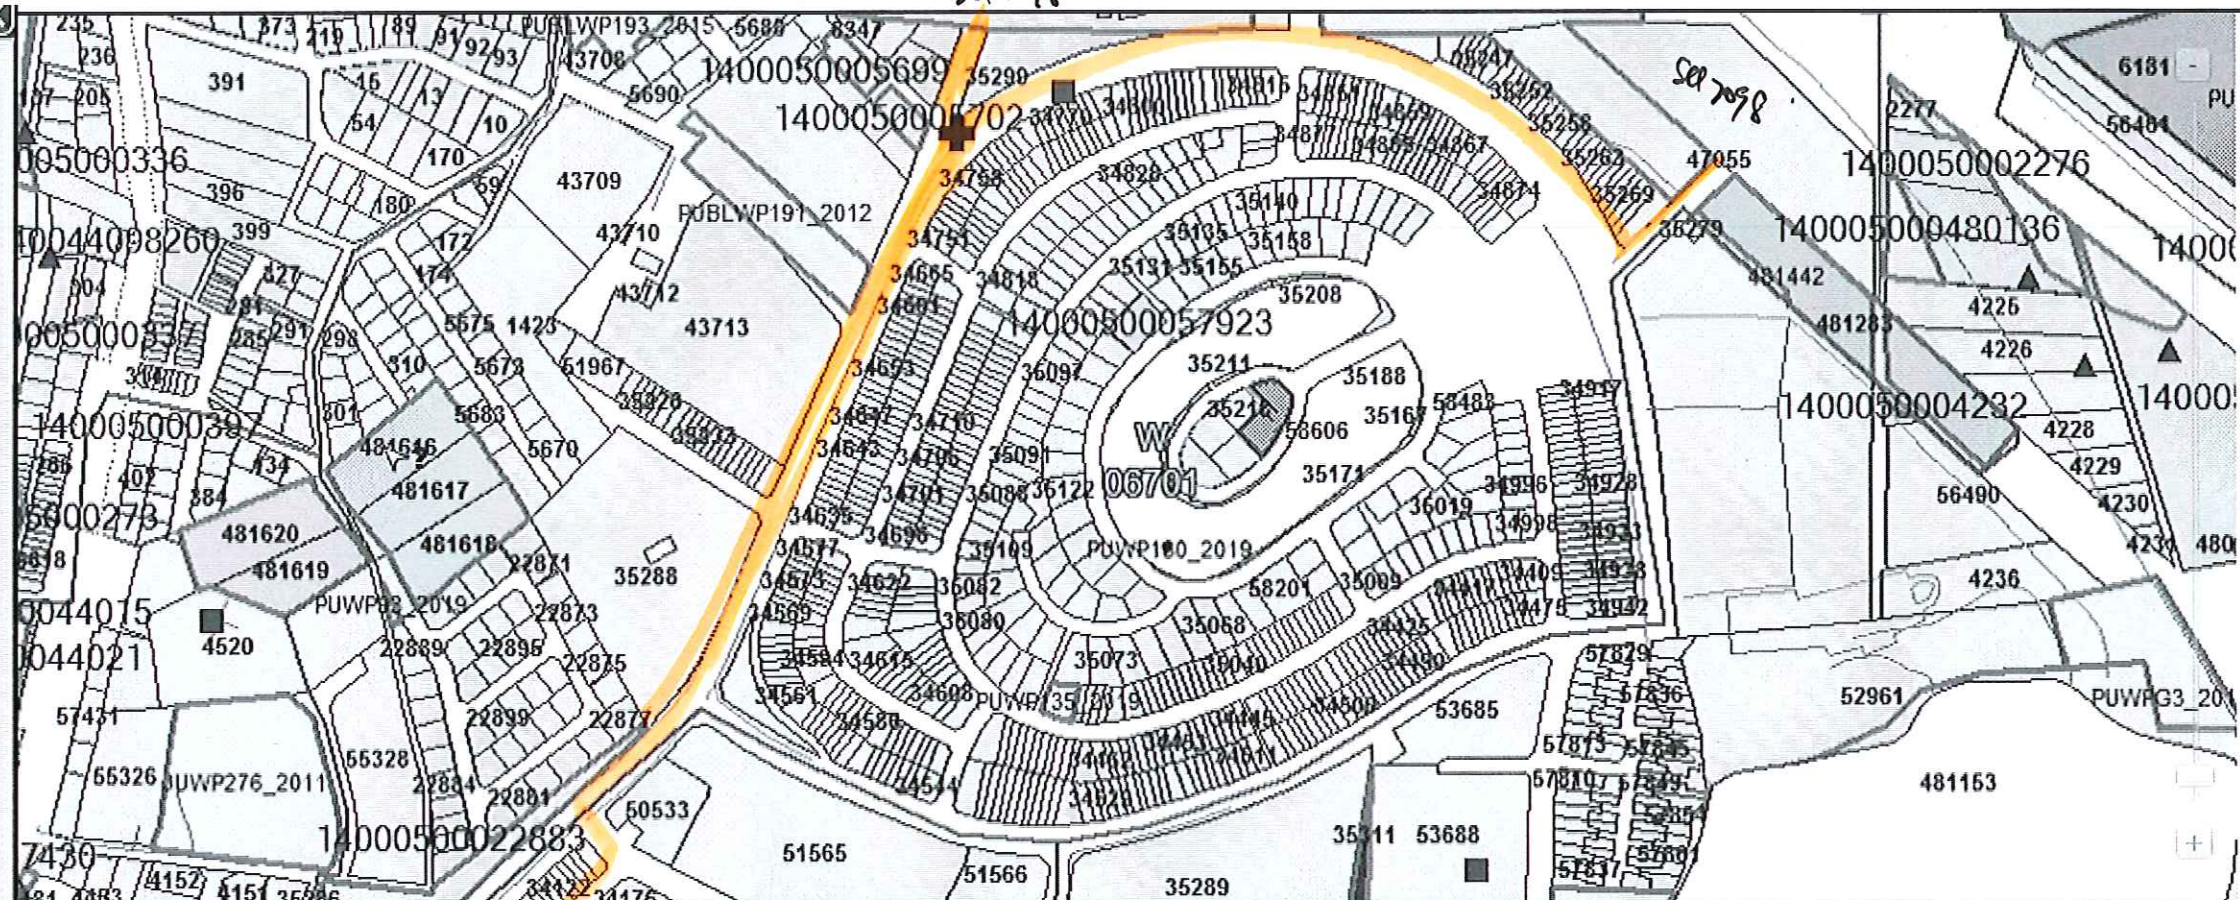

Lapisan GIS

No. Siri Tanda Sempadan

Ver. 5.20.08.07

Overview

Coordinate...

Copyright © Jabatan Ukur dan Pemetaan Malaysia. All Rights Reserved. (Best View in IE 11.0, Min Resolution 1280 x 1024)

huk fank

112664	25013	100719	124049	122424
1110797	51242	104668	106154	
1111460	1108263	122835	101141	
122834	23538	1110812	122830	
122817	106456	123619	122833	
122818	1104529	100725	122823	
1110797	123021	100724	122822	
123937	103269	112236	122819	
1110796	122437	100726	122817	
122819	104304			

WILAYAH PERSEKUTUAN
KUALA LUMPUR

MUKIM KUALA LUMPUR

LOT 47055 (PA 100682)

UKURAN SEMULA

SKALA 1 : 1500

Nota:
Ukuran semula untuk Skim Strata 1774

Fail Ukur PUBL WP 106/2005

Fail Pej. Tanah PTG/WP 20/2240/2004

Peta Kadaster 0455

JK 730 M 160

BK 52913

Saya, DR. IR. NG KIM CHUA, seorang Jurukur Tanah yang dilesen di bawah Akta Jurukur Tanah Berlesen 1958 (Akta 458), memperakui bahawa pengukuran darimana pelan ini telah disediakan, telah dijalankan dan ditanda di atas tanah oleh saya atau di bawah arahan saya sendiri secara langsung di lapangan semata-mata mengikut Peraturan-peraturan Jurukur Tanah Berlesen, dan bahawa pelan ini secara tepat mewakili pengukuran yang telah disempurnakan pada 26 hari bulan April 2004.

Bahawa saya bertanggungjawab sepenuhnya ke atas salah betunya ukuran ini.

Bertarikh 16 hari bulan Sept. 2005


Ng Kim Chua


Jurukur Tanah Yang Dilesen di bawah Akta 458

Diluluskan Oleh

Hasan Bin Jamil
HASAN BIN JAMIL 17.2.2006
Pengarah Ukur dan Pemetaan
Wilayah Persekutuan
Kuala Lumpur

PA 112664

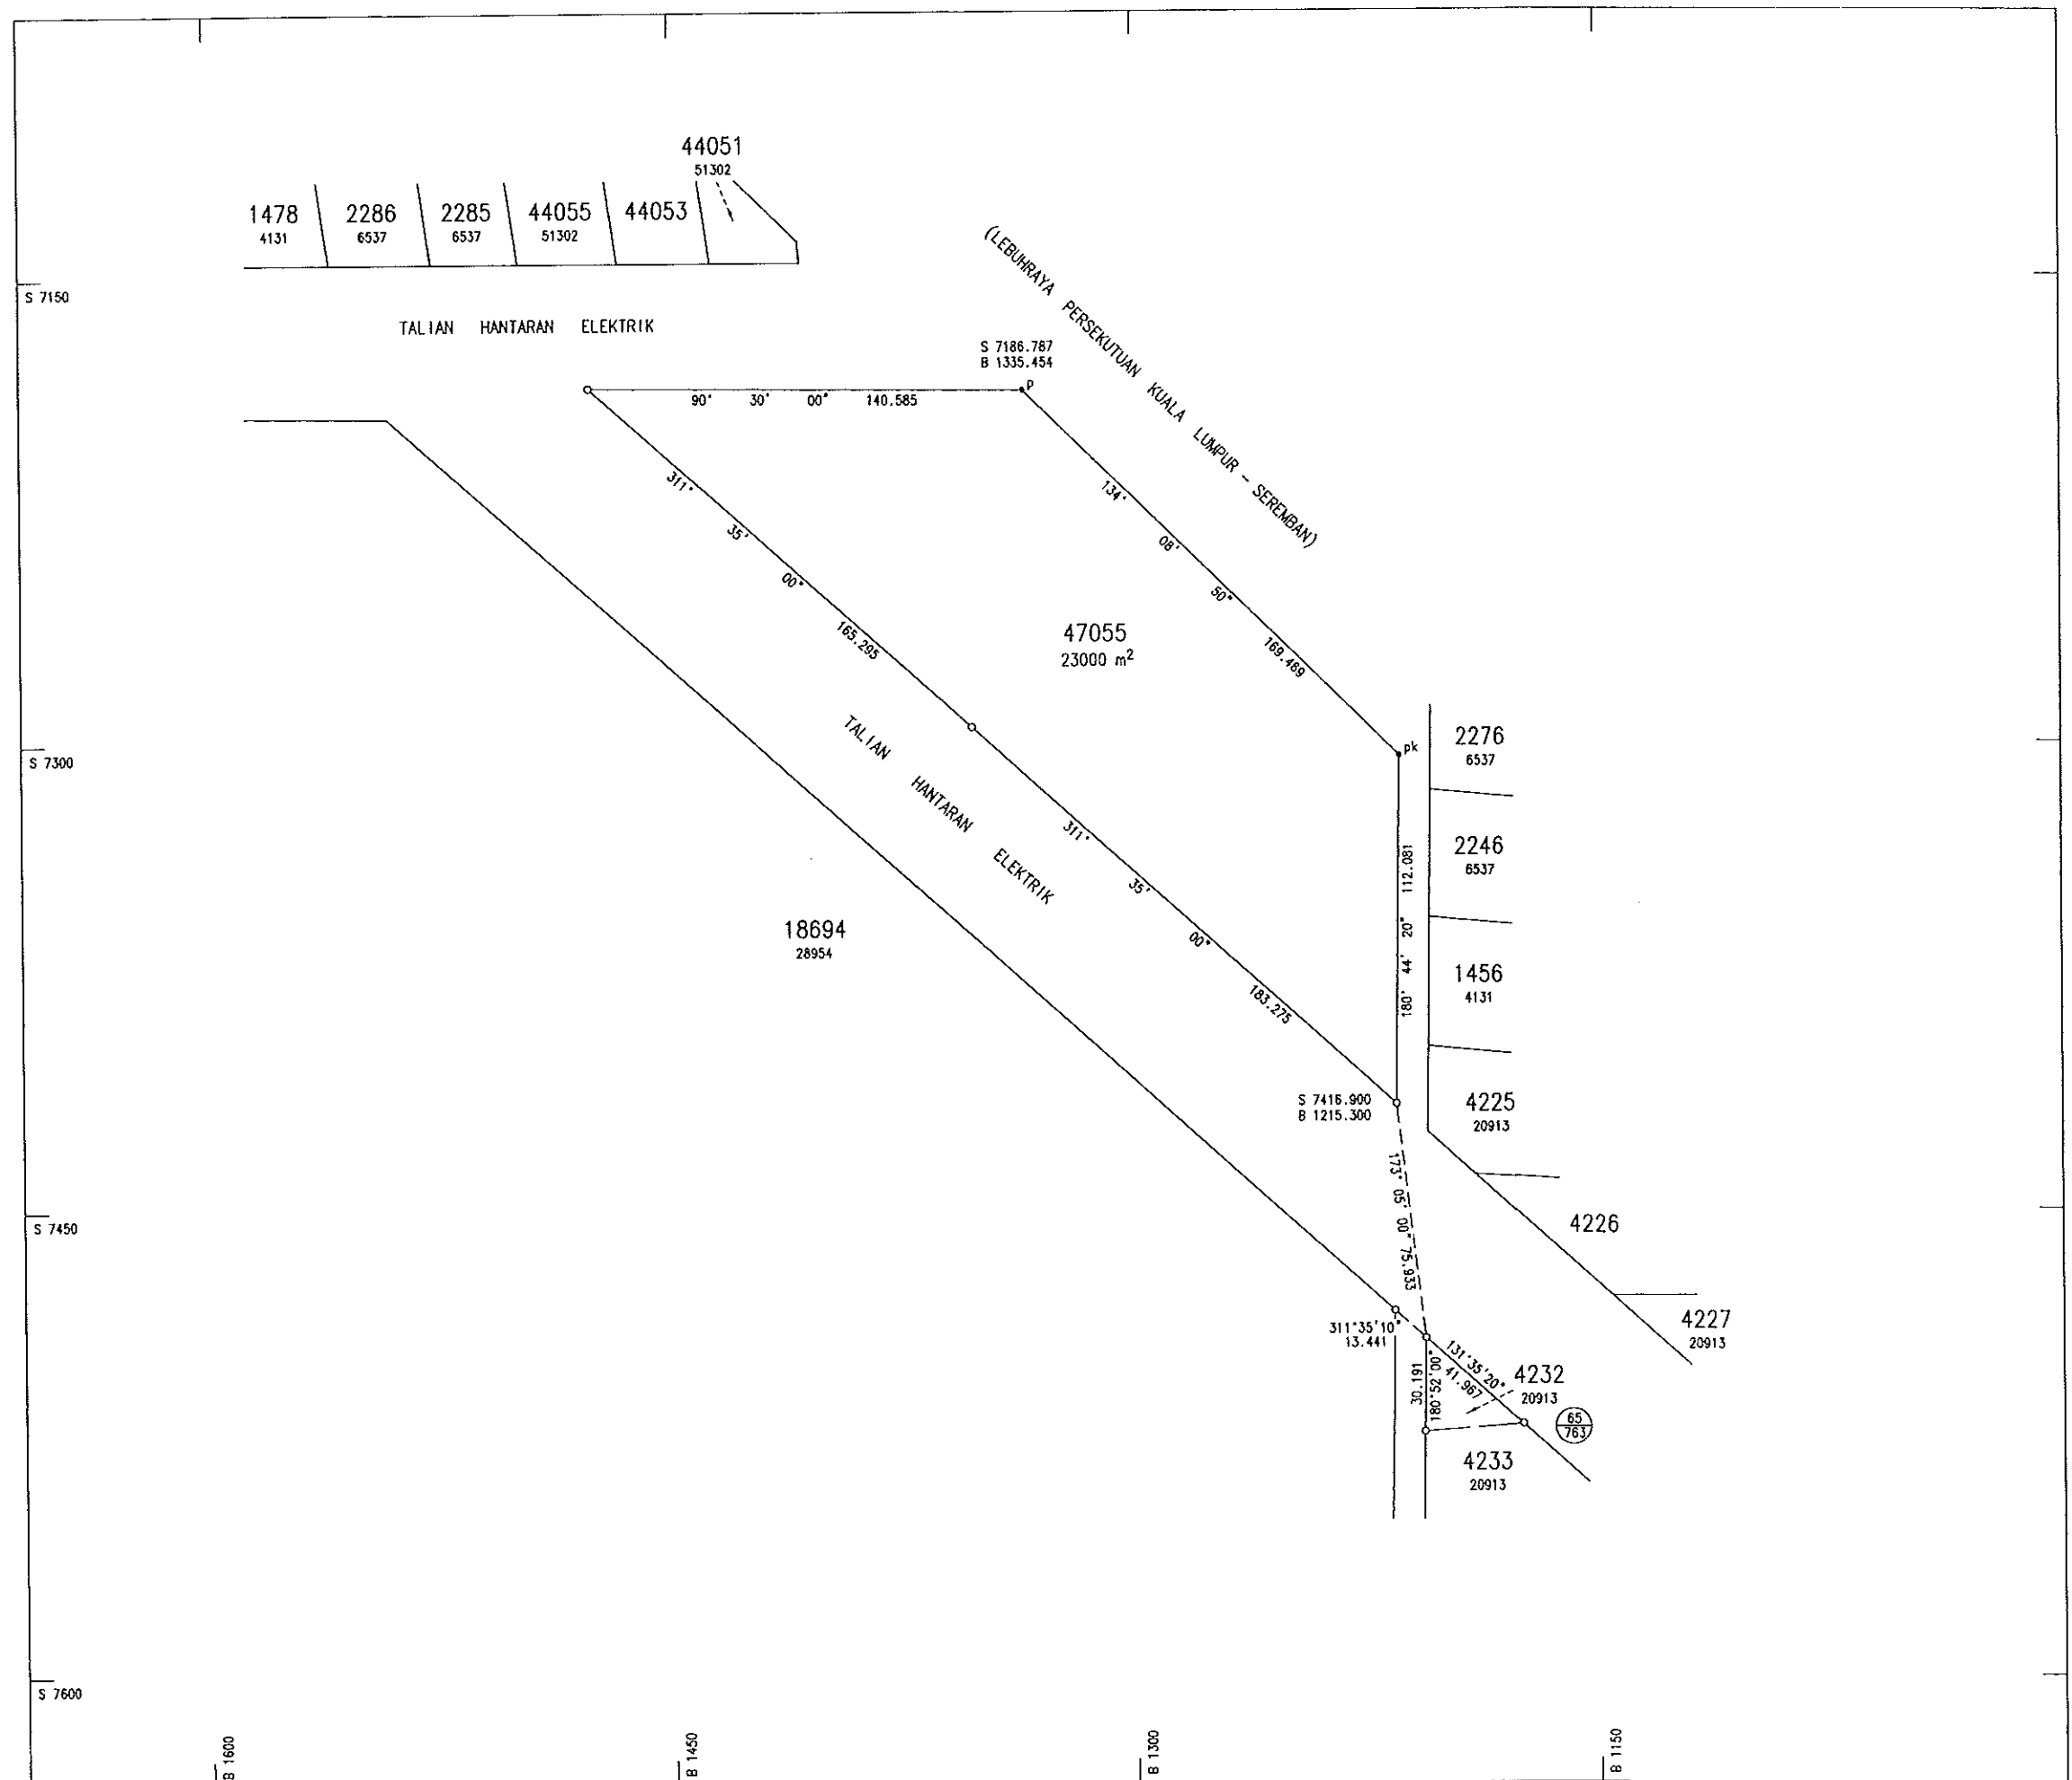

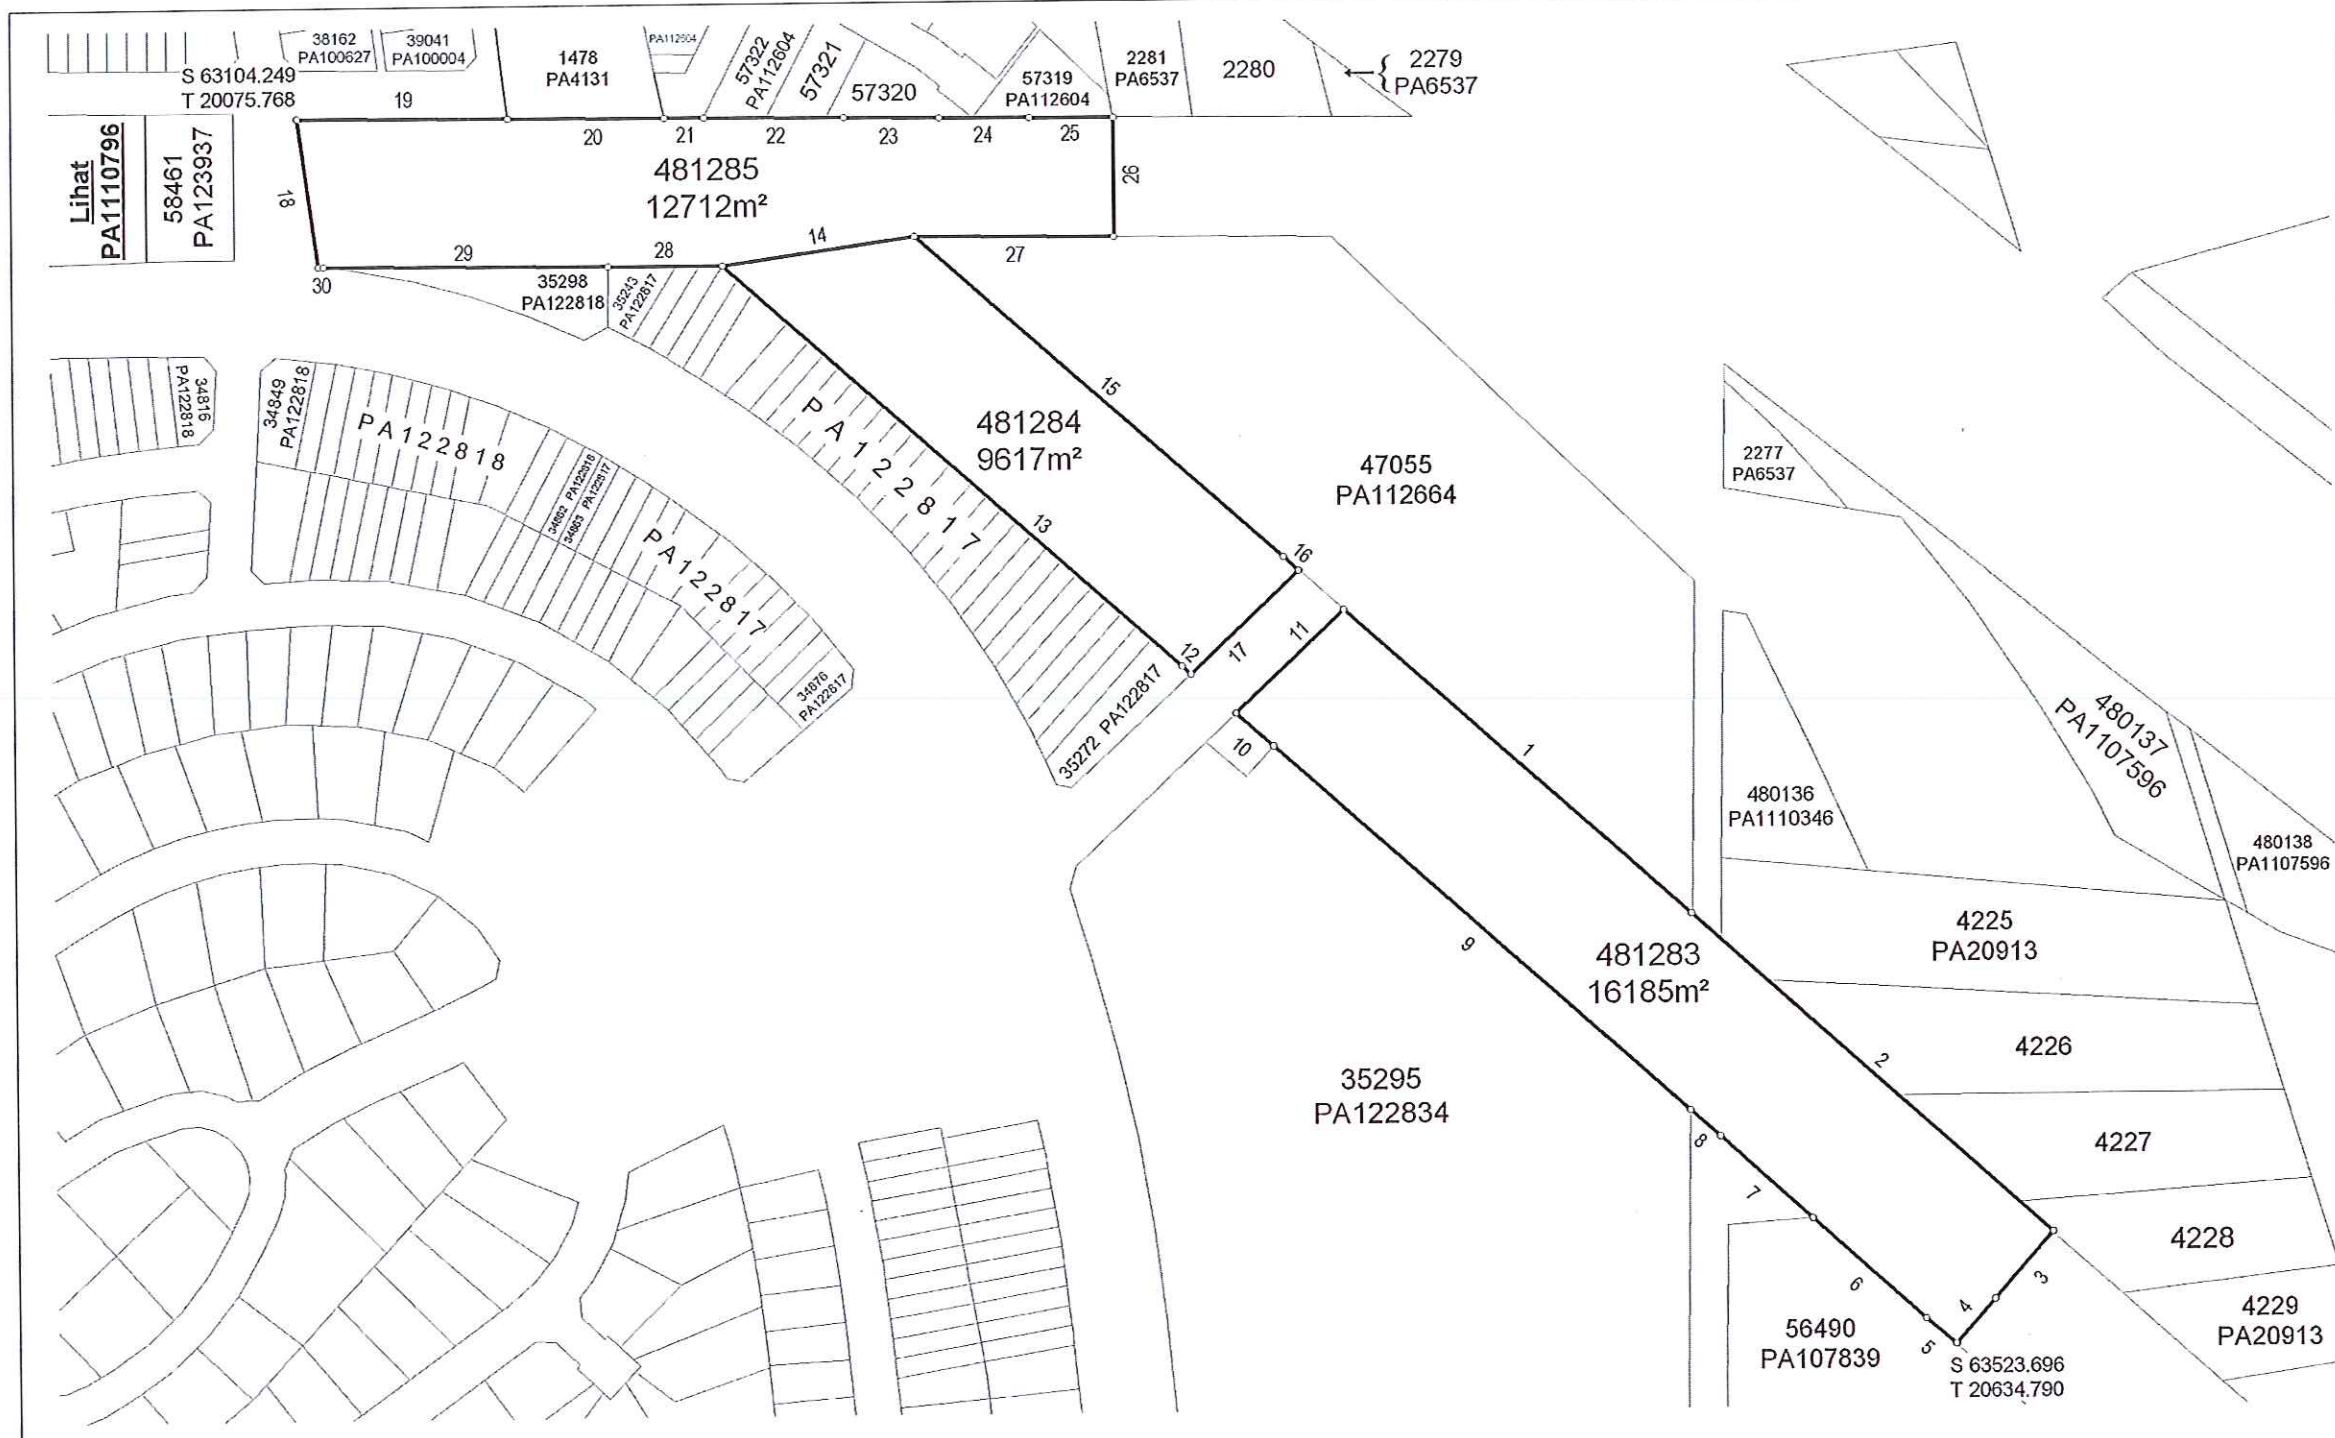

RUJUKAN	BEARING	JARAK
1	131°35'20"	156.092
2	131°35'10"	163.391
3	221°26'40"	30.000
4	221°26'50"	20.285
5	311°35'00"	13.336
6	311°32'50"	51.340
7	311°36'00"	41.971
8	311°35'50"	13.442
9	311°35'50"	187.199
10	311°35'30"	16.764
11	46°38'10"	50.483
12	311°35'20"	3.935
13	311°35'00"	206.286
14	81°43'30"	65.798
15	131°35'20"	165.301
16	131°35'20"	6.938
17	226°37'30"	50.477
18	352°15'00"	50.687
19	90°29'50"	71.961
20	90°30'10"	53.071
21	90°29'50"	13.616
22	90°29'30"	47.266
23	90°29'40"	32.156
24	90°30'20"	30.452
25	90°31'00"	28.523
26	180°18'30"	40.112
27	270°30'40"	67.430
28	270°29'20"	38.839
29	270°29'20"	96.820
30	270°30'40"	1.791

Asas Koordinat GDM2000 Cassini-Soldner


WILAYAH PERSEKUTUAN KUALA LUMPUR
MUKIM KUALA LUMPUR
LOT 481283 - 481285

DISEDIAKAN OLEH SHAHRIL IZHAM BIN MD. SHAHARI
SKALA 1 : 2500
PETA KADASTER 85-D
PA1110797


Saya, HNG KIM POR, MIS(M), M.A.A.L.S. seorang Jurukur Tanah yang di'esen di bawah Akta Jurukur Tanah Berlesen 1958 (Akta 458), memperakui bahawa pengukuran darimana pelan ini telah disediakan, telah dijalankan dan ditanda di atas tanah oleh saya atau dibawah arahan saya sendiri secara langsung di lapangan semata-mata mengikut Peraturan-peraturan Jurukur Tanah Berlesen, dan bahawa sebahagian pelan ini secara lepat mewakili pengukuran yang telah disempurnakan pada 28 haribulan FEBRUARI 20 17.


Bahawa saya bertanggungjawab sepenuhnya ke atas salah betu'nya ukuran ini.

Bertarih 09 haribulan JUN 20 17.

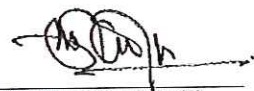
Jurukur Tanah Yang Di'esen Di Bawah Akta 458

FAIL UKUR PUBLWP76_2017
FAIL PEJ. TANAH PTG/WP2/SP/2015/0001
DILULUSKAN OLEH

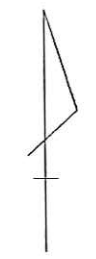

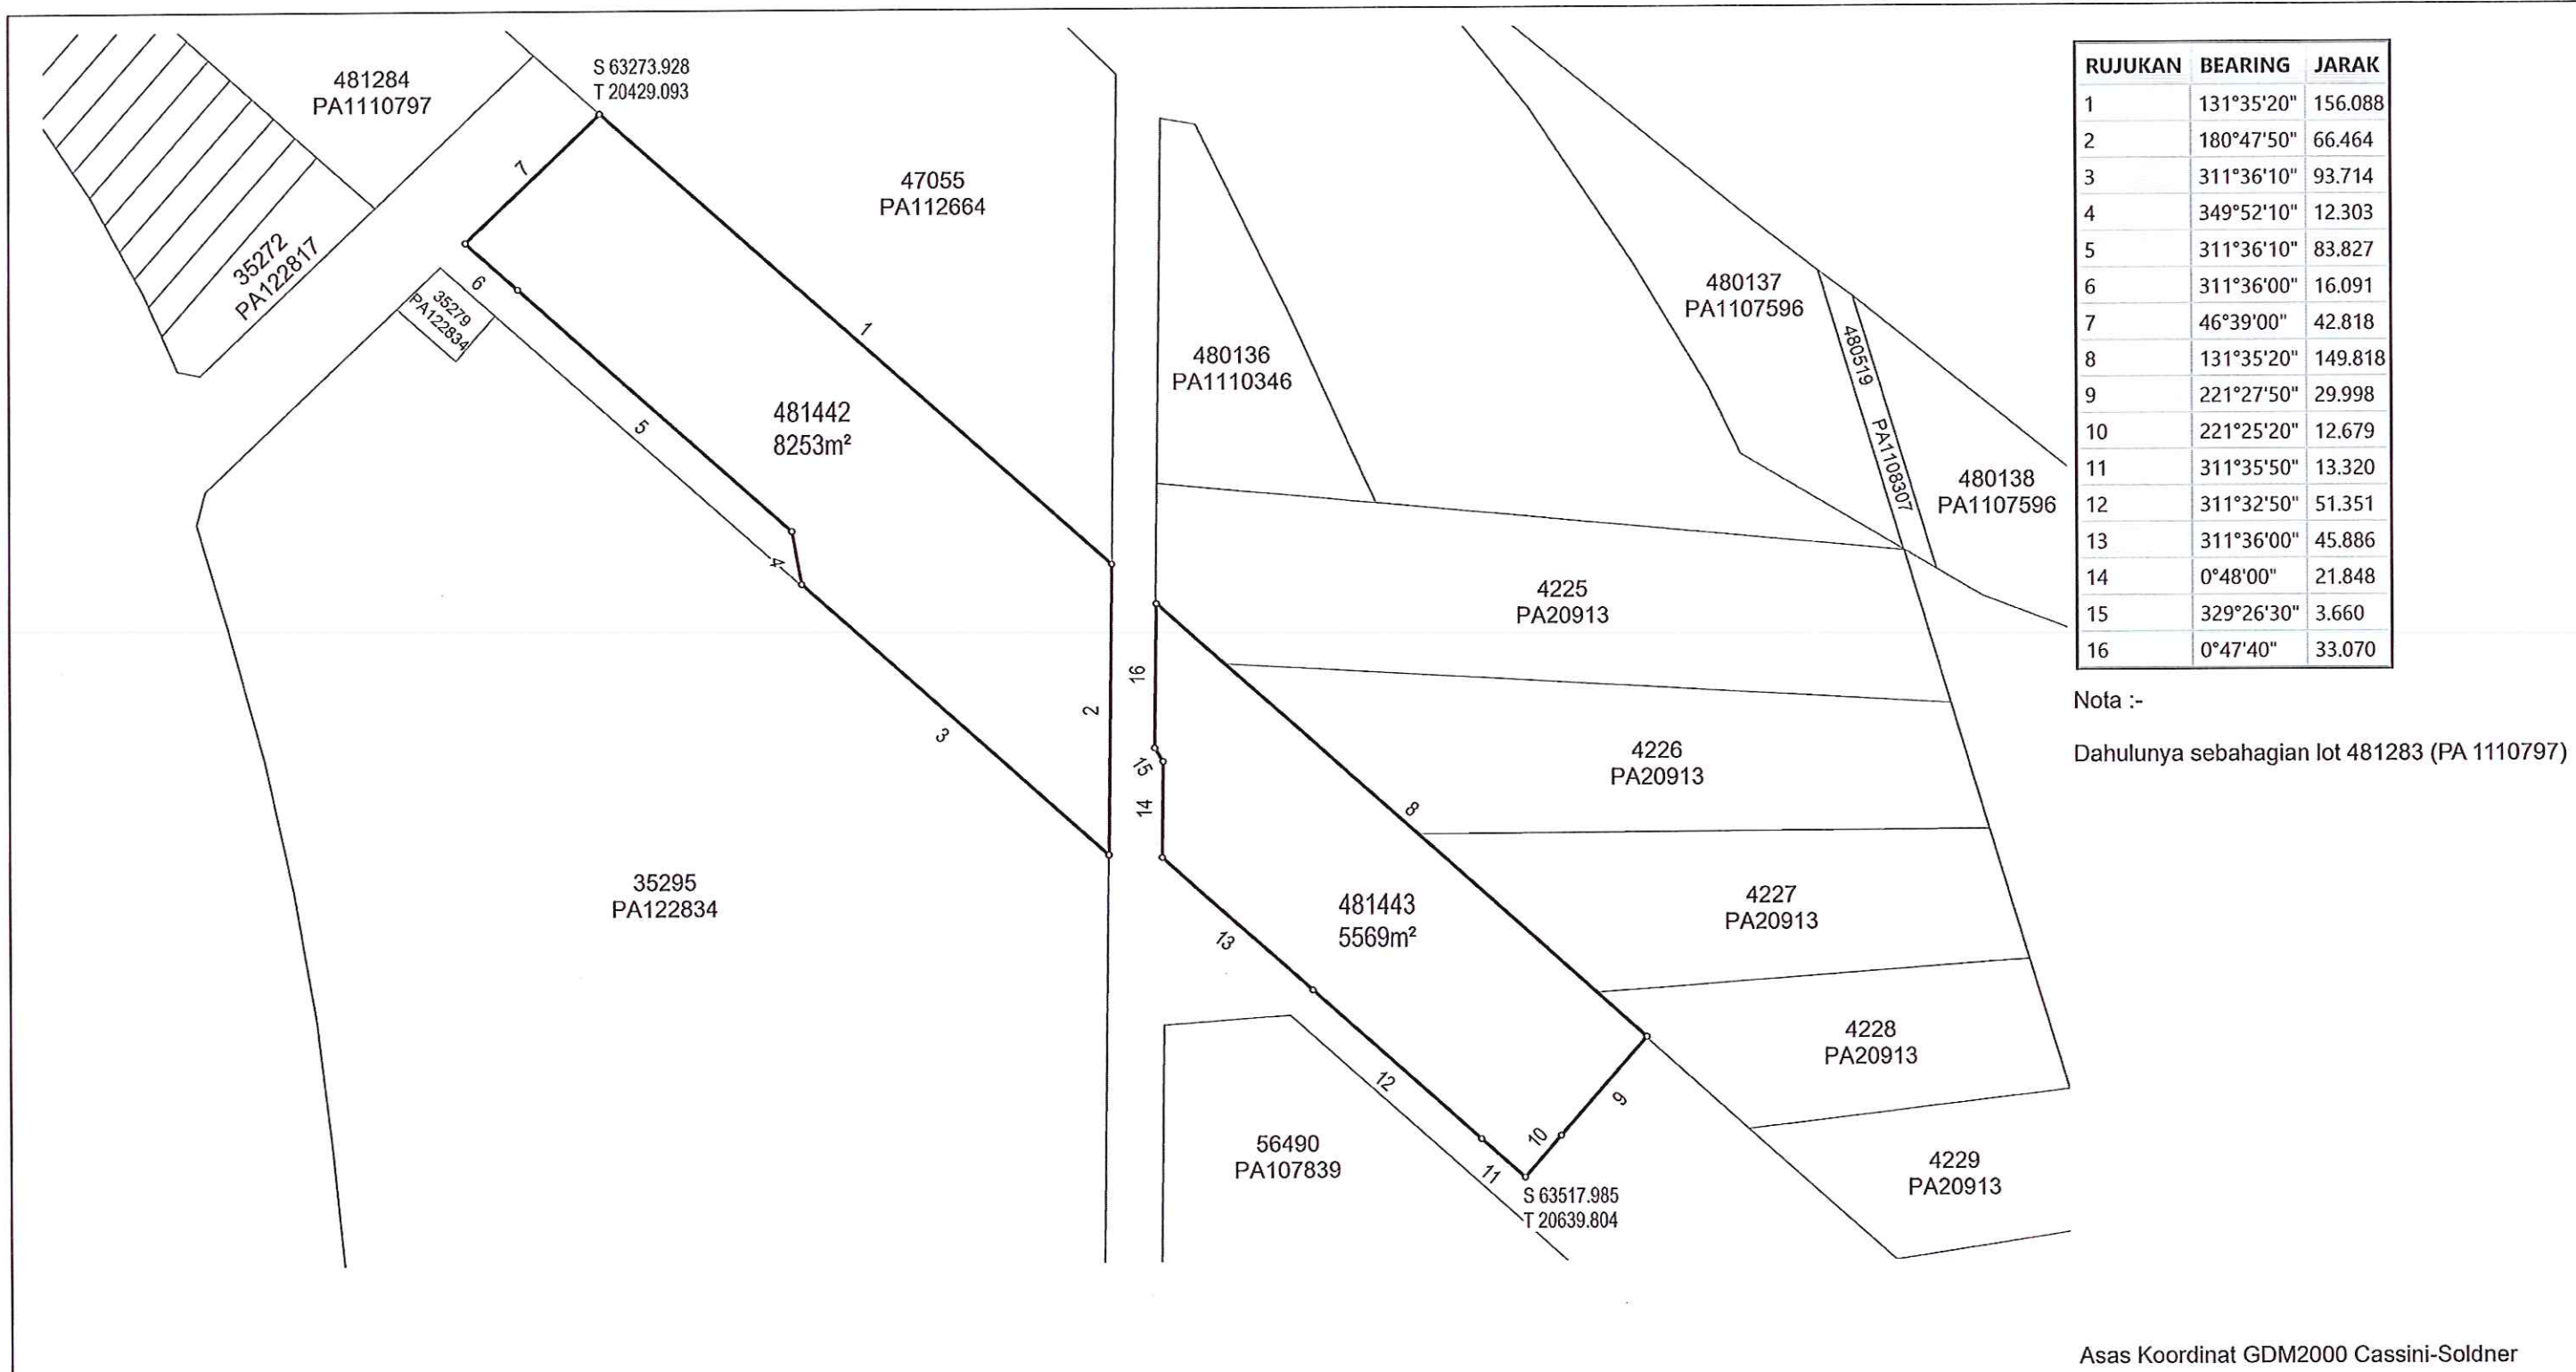

RUJUKAN	BEARING	JARAK
1	131°35'20"	156.088
2	180°47'50"	66.464
3	311°36'10"	93.714
4	349°52'10"	12.303
5	311°36'10"	83.827
6	311°36'00"	16.091
7	46°39'00"	42.818
8	131°35'20"	149.818
9	221°27'50"	29.998
10	221°25'20"	12.679
11	311°35'50"	13.320
12	311°32'50"	51.351
13	311°36'00"	45.886
14	0°48'00"	21.848
15	329°26'30"	3.660
16	0°47'40"	33.070

Nota :-
Dahulunya sebahagian lot 481283 (PA 1110797)

WILAYAH PERSEKUTUAN KUALA LUMPUR
MUKIM KUALA LUMPUR
LOT 481442 & 481443


DISEDIAKAN OLEH SHAHRIL IZHAM BIN MD. SHAHARI
SKALA 1 : 1500
PETA KADASTER 85-D
PA1111460

"Saya __H'NG KIM POR__ seorang Juruukur Tanah Berlesen di bawah Akta Juruukur Tanah Berlesen 1958 (Akta 458) memperakui bahawa pengukuran dari mana pelan ini telah disediakan, telah dijalankan dan ditanda diatas tanah oleh saya atau dibawah arahan saya sendiri secara langsung di lapangan semata-mata mengikut Peraturan-peraturan Juruukur Tanah Berlesen, dan bahawa pelan ini secara tepat mewakili pengukuran yang telah disempurnakan pada __15__ haribulan __APRIL__ 2018__.

Bahawa saya bertanggungjawab sepenuhnya ke atas salah betulnya ukuran ini.

Bertarikh __12__ haribulan __JULAI__ 2018__


Juruukur Tanah Yang Dilesen Di Bawah Akta 458"

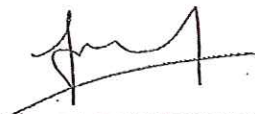FAIL UKUR PUBLWP58_2018
FAIL PEJ. TANAH PTG/WP.6(SP)/2017/0118(12)
DILULUSKAN OLEH

SR DR. MOHD YUNUS BIN MOHD YUSOFF
PENGARAH UKUR DAN PEMETAAN WILAYAH PERSEKUTUAN KUALA LUMPUR
Tarikh: 07/08/2018



WILAYAH PERSEKUTUAN
KUALA LUMPUR

MUKIM KUALA LUMPUR

LOT 35279 & 35295

BAKI SEBAHAGIAN LOT 18594 (PA 28594)

SKALA 1 : 1250

PERINGKAT 4

NOTA:

Lot-lot yang terbit daripada Pecahan & Penyerahan untuk
Simpanan Jalan yang telah diukur secara berperingkat
di dalam Pelan Fehrasat (PA 125261)

Serentak dengan PA 122817-122833, 122835-122837 & 125261

Fail Ukur PUBLWP 27-1975 SK.1

Fail Pej. Tanah PHT/KL 6/2214/72

Peta Kadaster 0455

JK 974 M 136, 139 & 143-151

BK WP385-WP387, WP646-WP649, WP654-WP656,
WP3419-WP3432, WP1172 & WP3454

Saya, CHU BEN KIAN, seorang Jurukur Tanah yang disen d
bawah Akta Jurukur Tanah Berlesen 1958 (Akta 458), memperakui bahawa
pengukuran darimana pelan ini telah disediakan, telah dijalankan dan
ditanda di atas tanah oleh saya atau di bawah arahan saya sendiri secara
langsung di lapangan semata-mata mengikut Peraturan-peraturan Jurukur
Tanah Berlesen, dan bahawa pelan ini secara tepat mewakili pengukuran
yang telah dsempurnakan pada 23 haribulan April
1980

Bahawa saya bertanggungjawab sepenuhnya ke atas salah batunya ukuran
ini.


Bertoroh 10 haribulan Disember, 2010

Jurukur Tanah Yang Disen d bawah Akta 458

Diluluskan oleh


MD ZAKI BIN AD WAHID
Pegawai Ukur dan Pemetaan
Wilayah Persekutuan
Kuala Lumpur
17 Apr 2011

PA 122834

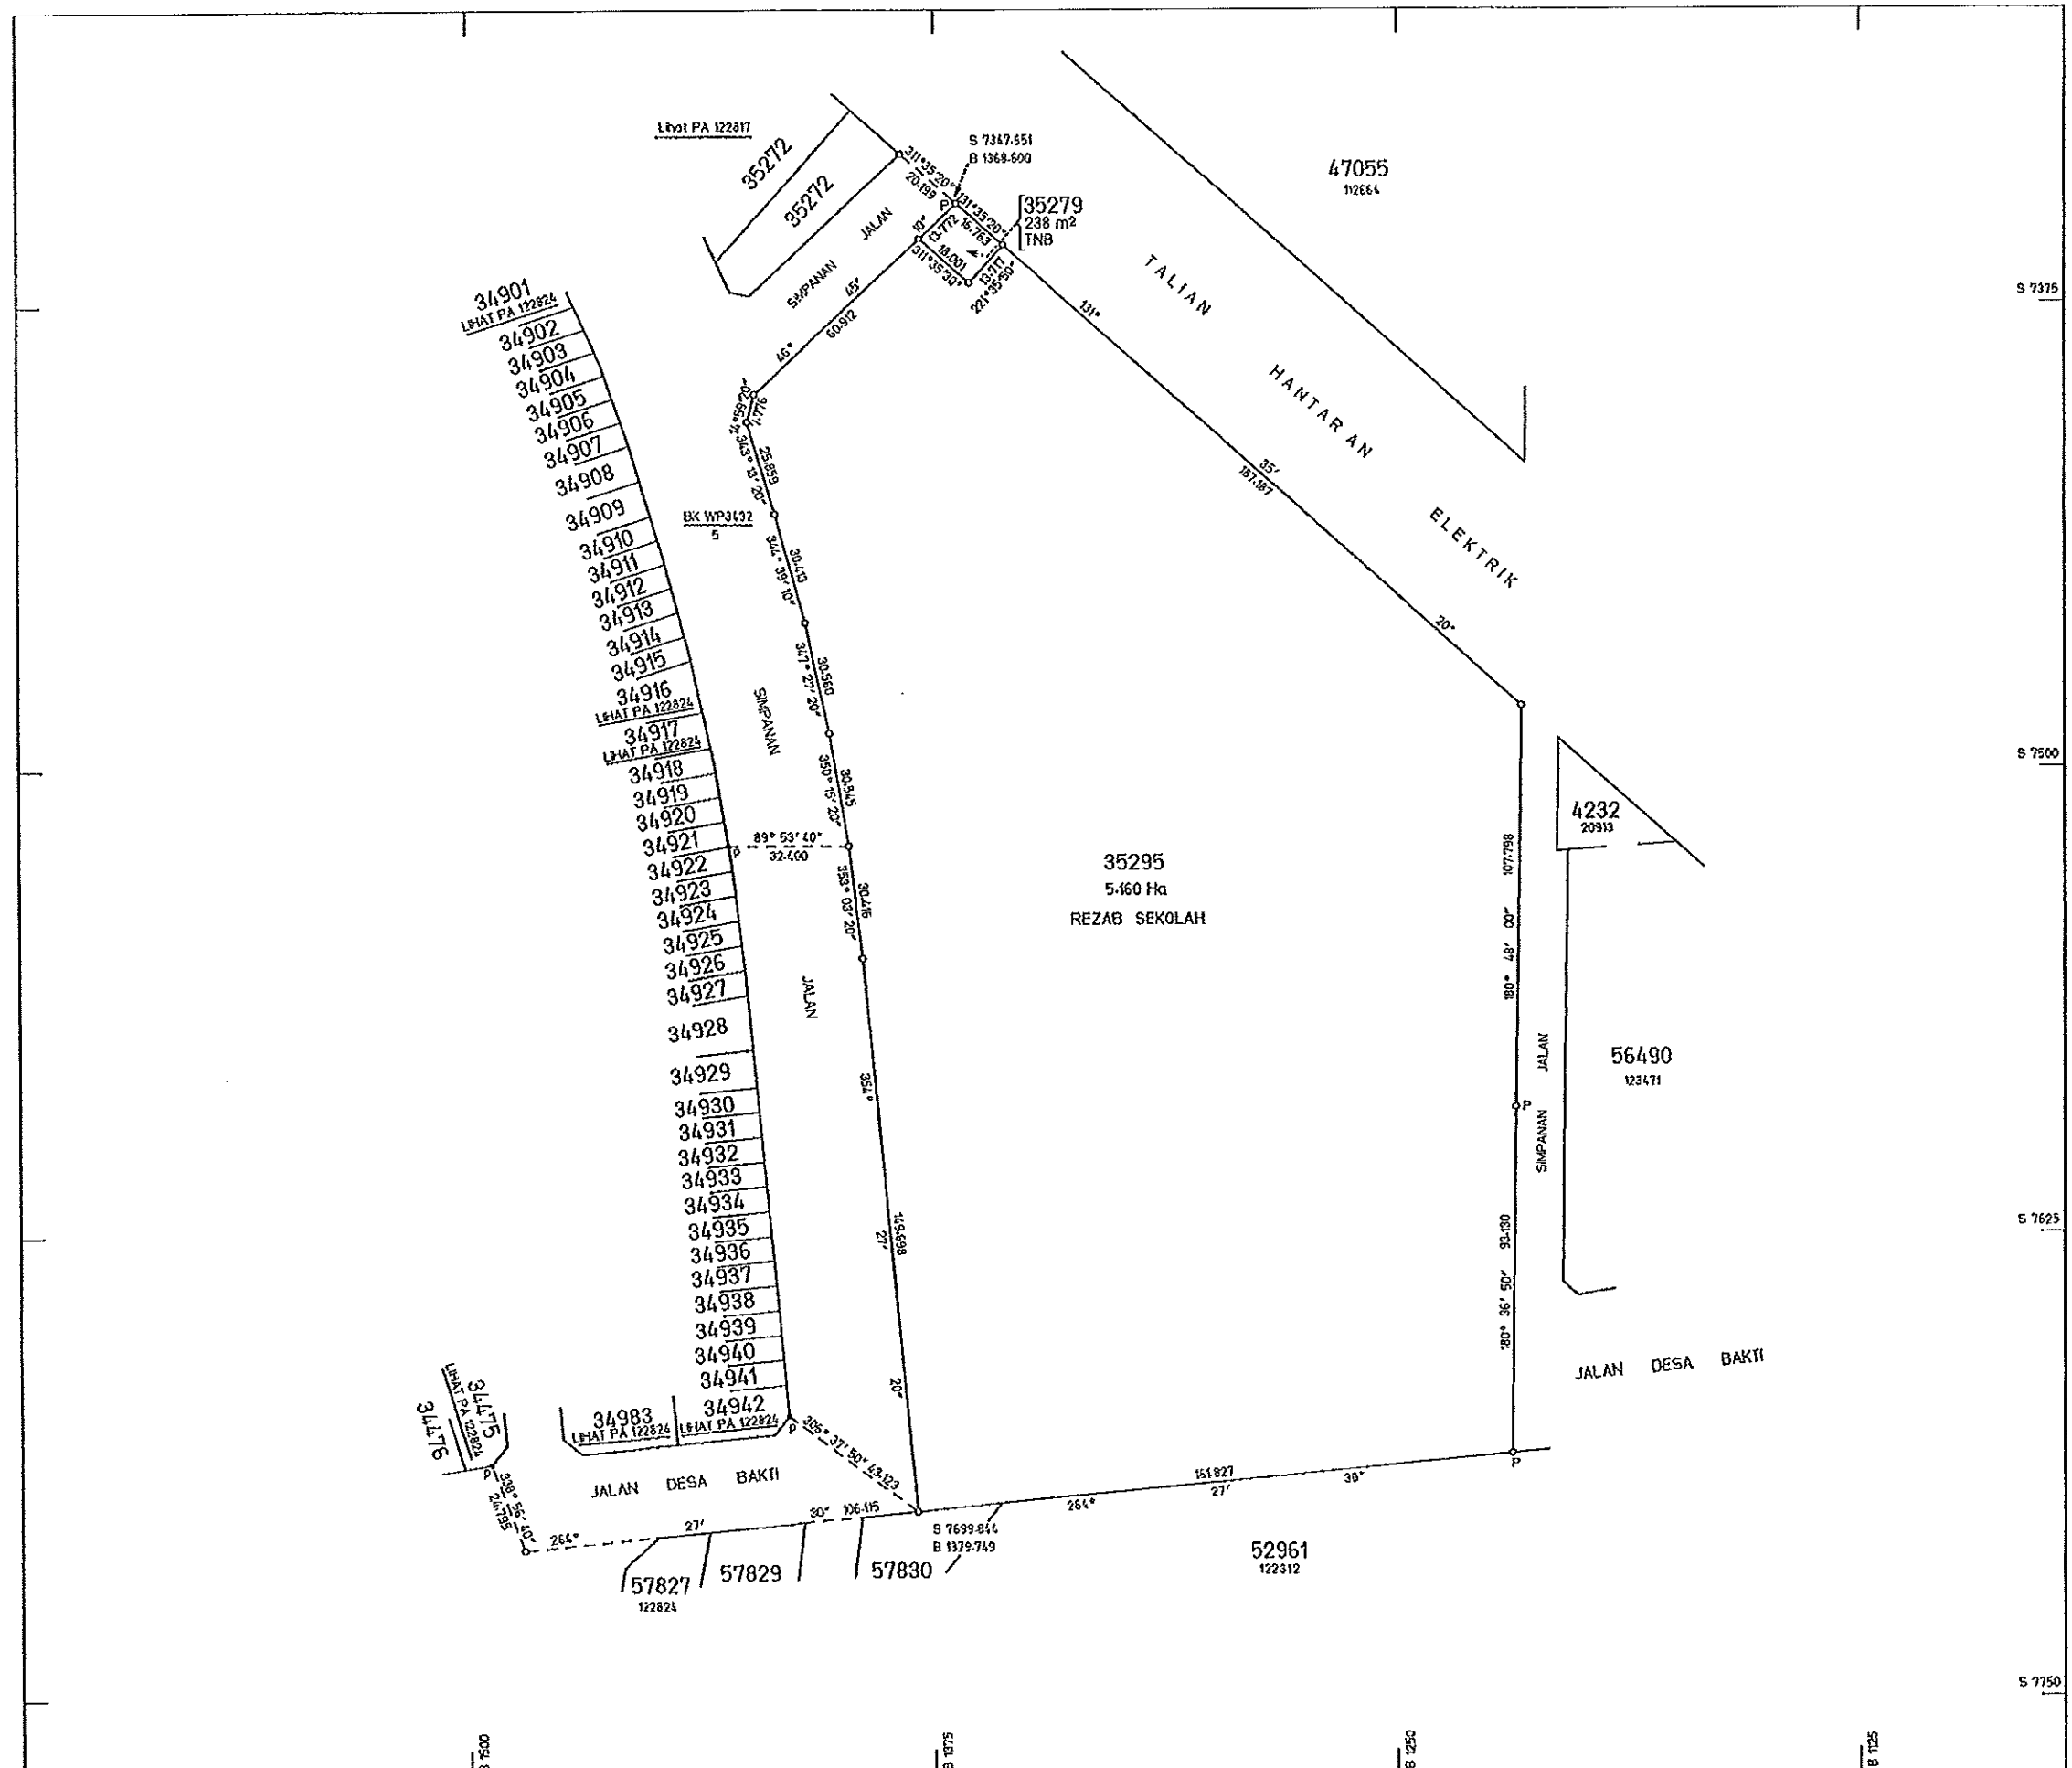

WILAYAH PERSEKUTUAN
KUALA LUMPUR

MUKIM KUALA LUMPUR

LOT 34808-34816, 34832,
34848-34862, 34877-34888,
35136-35149, 35278, 35292-
35294, 35297 & 35298

BAKI SEBAHAGIAN LOT 18694 (PA 28954)

SKALA 1: 750

PERINGKAT 4

NOTA:

Lot-lot yang terbit daripada Pecahan & Penyerahan untuk
Simpanan Jalan yang telah di ukur secara berperingkat
di dalam Pelan Fehrasat (PA 125261).

Serentak dengan PA 122817, 122819-122837 & 125261

Fail Ukur PUBLWP 27-1975 SK 1

Fail Pej. Tanah PHT / KL 6/2214/72

Peta Kadaster 0455

JK 941 M 197-200, JK 942 M 1, 8, 15-22, 30-35, 147-153, JK 974
M 136, 138-141 & 143-151

BK WP365-WP367, WP646-WP649, WP654-WP656,
WP3419-WP3432, WP1173 & WP3454

Saya, CHU BIN KIAN, seorang Jurukur Tanah yang dlesen di bawah
Akta Jurukur Tanah Berlesen 1958 (Akta 458), memperakui bahawa
pengukuran darimana pelan ini telah disediakan, telah dijalankan dan
ditanda di atas tanah oleh saya atau di bawah arahan saya sendiri secara
langsung di lapangan semata-mata mengikut Peraturan-peraturan Jurukur
Tanah Berlesen, dan bahawa pelan ini secara tepat mewakili
pengukuran yang telah disempurnakan pada, 23, haribulan, April,
1990.

Bahawa saya bertanggungjawab sepenuhnya ke atas salah betulnya ukuran
ini.


Bertarikh, 10, haribulan, Disember, 2010.

Jurukur Tanah Yang Dlesen di bawah Akta 458

Diluluskan oleh

MD ZAKI BIN AD WAHD
Pegawai Ukur dan Pemetaan
Wilayah Persekutuan
Kuala Lumpur



PA 122818

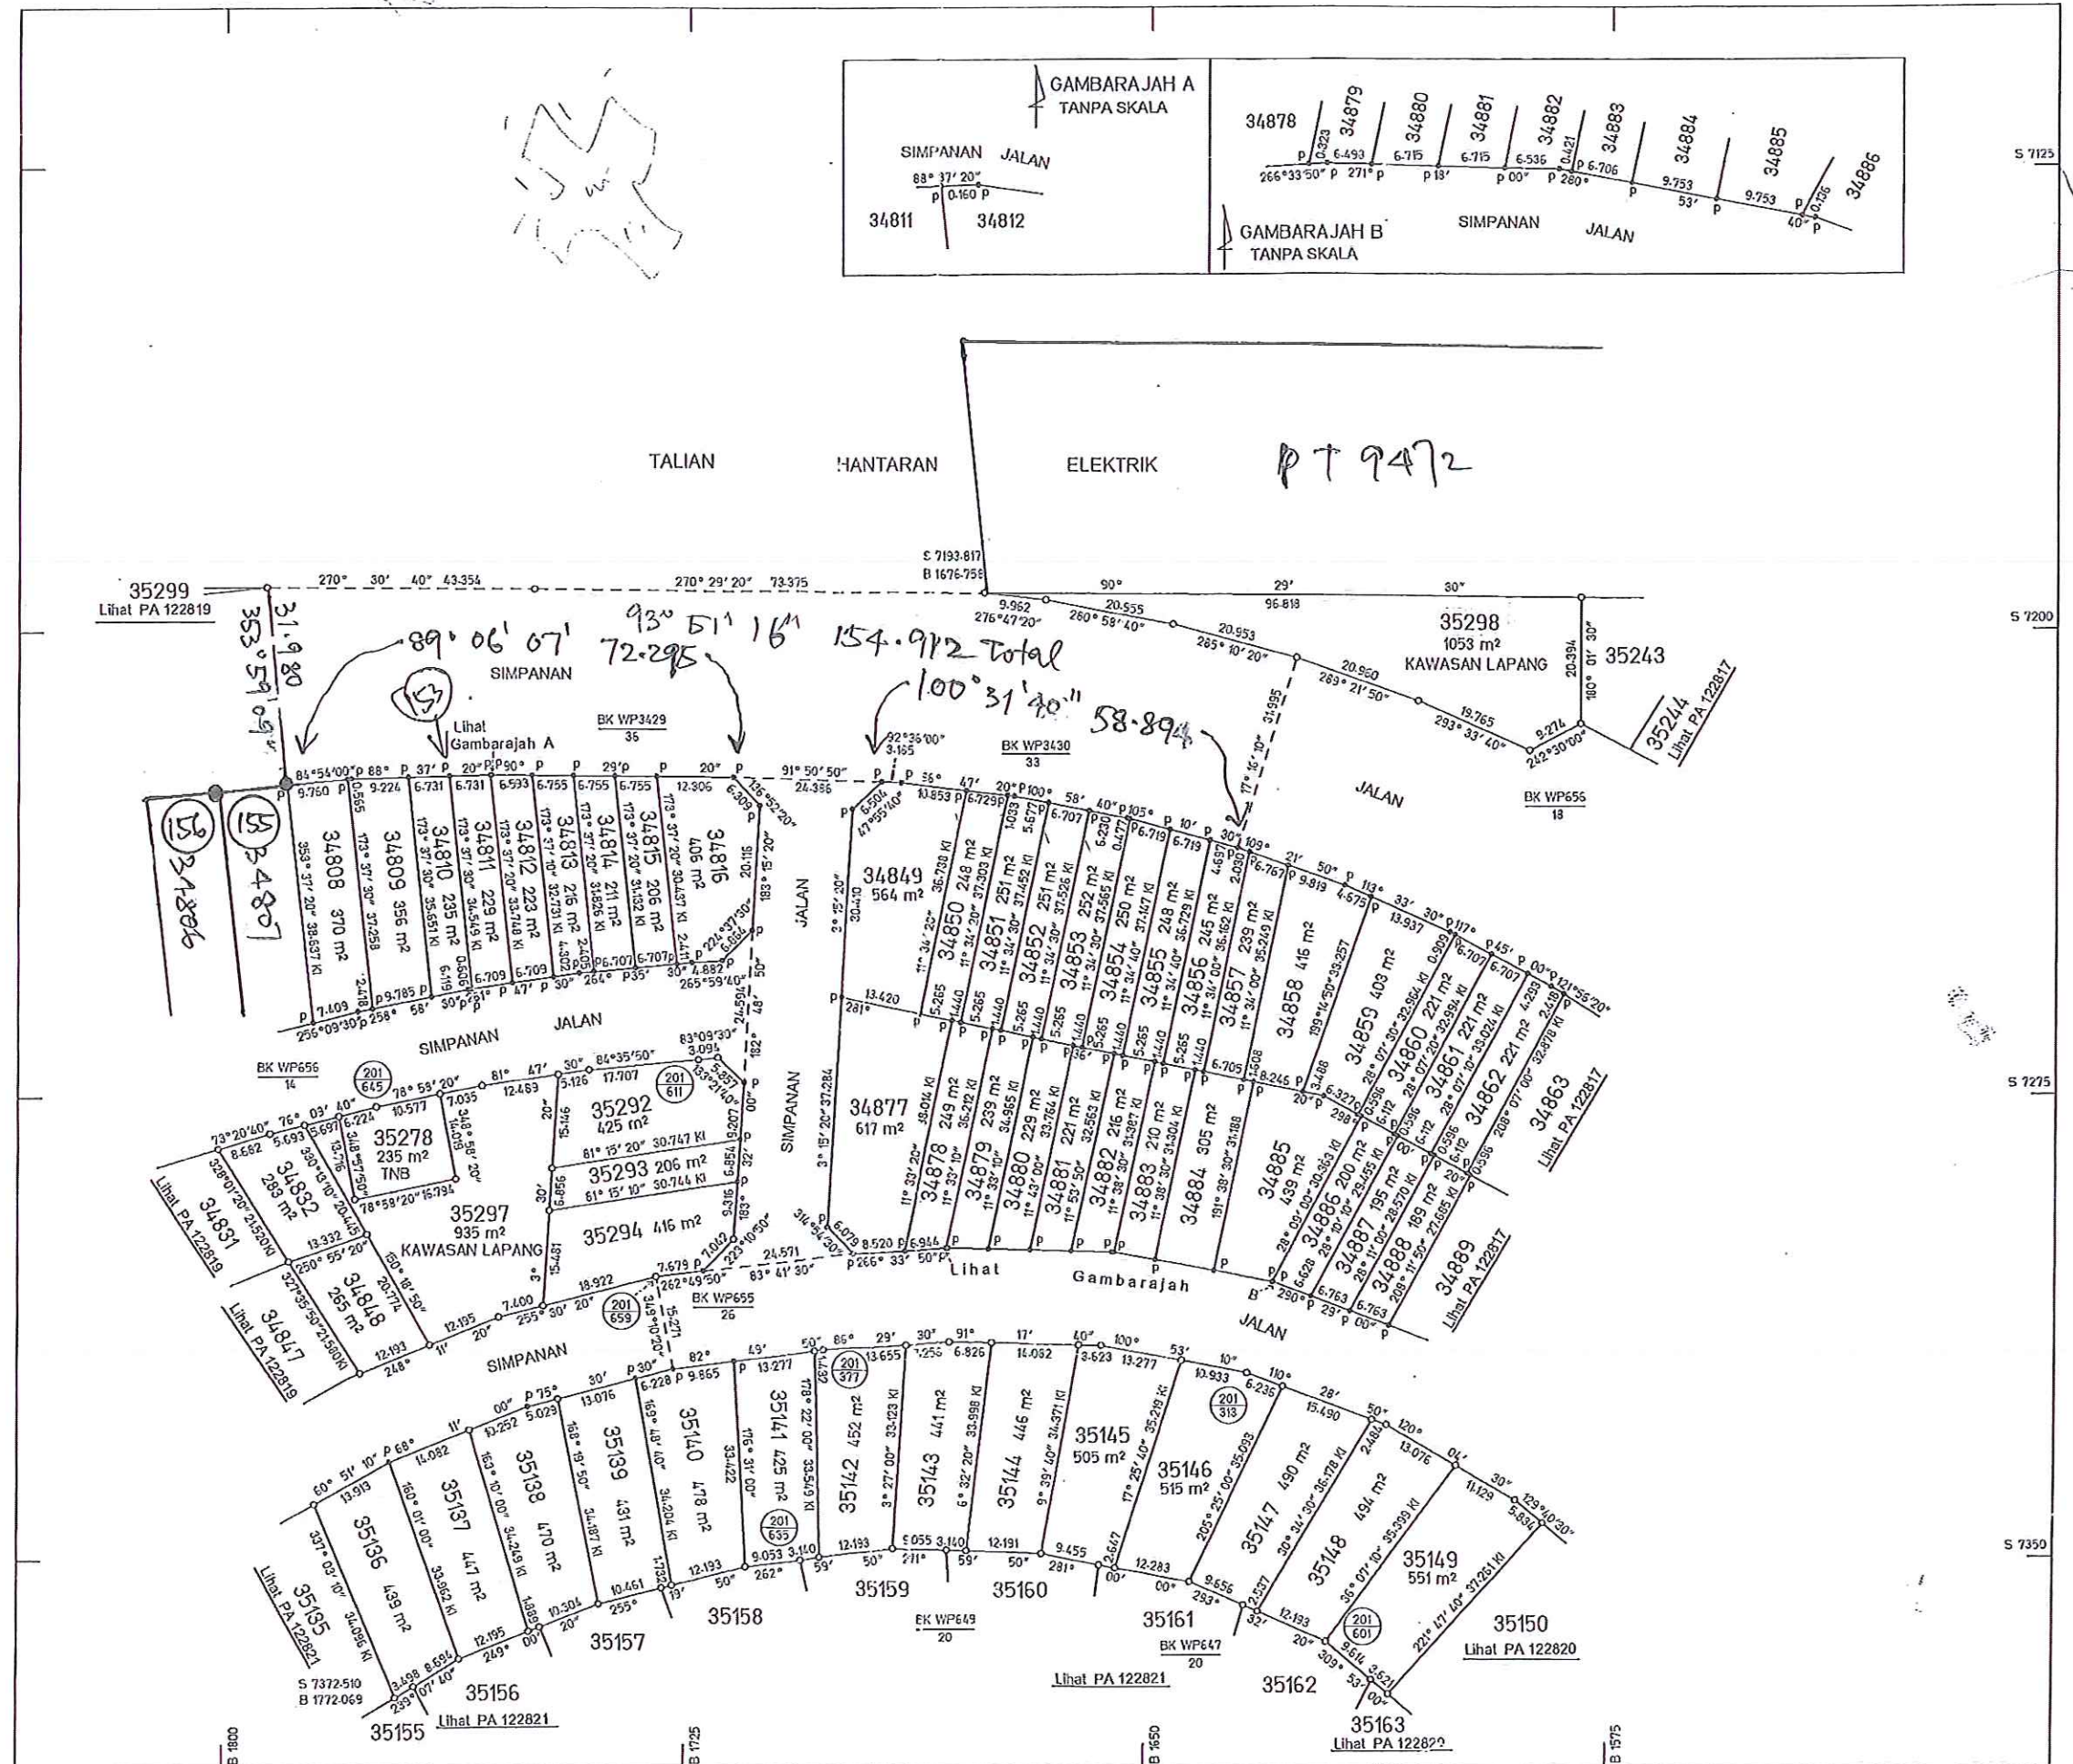


SKALA 1 : 400

Diluluskan oleh  27-Jan-2010
 MD. ZAKI BIN MD. WAHID
 PENGARAH UKUR DAN PEMETAAN
 MILAYAH PERSEKUTUAN
 KUALA LUMPUR

PA 123937

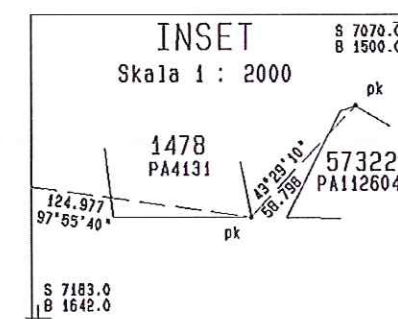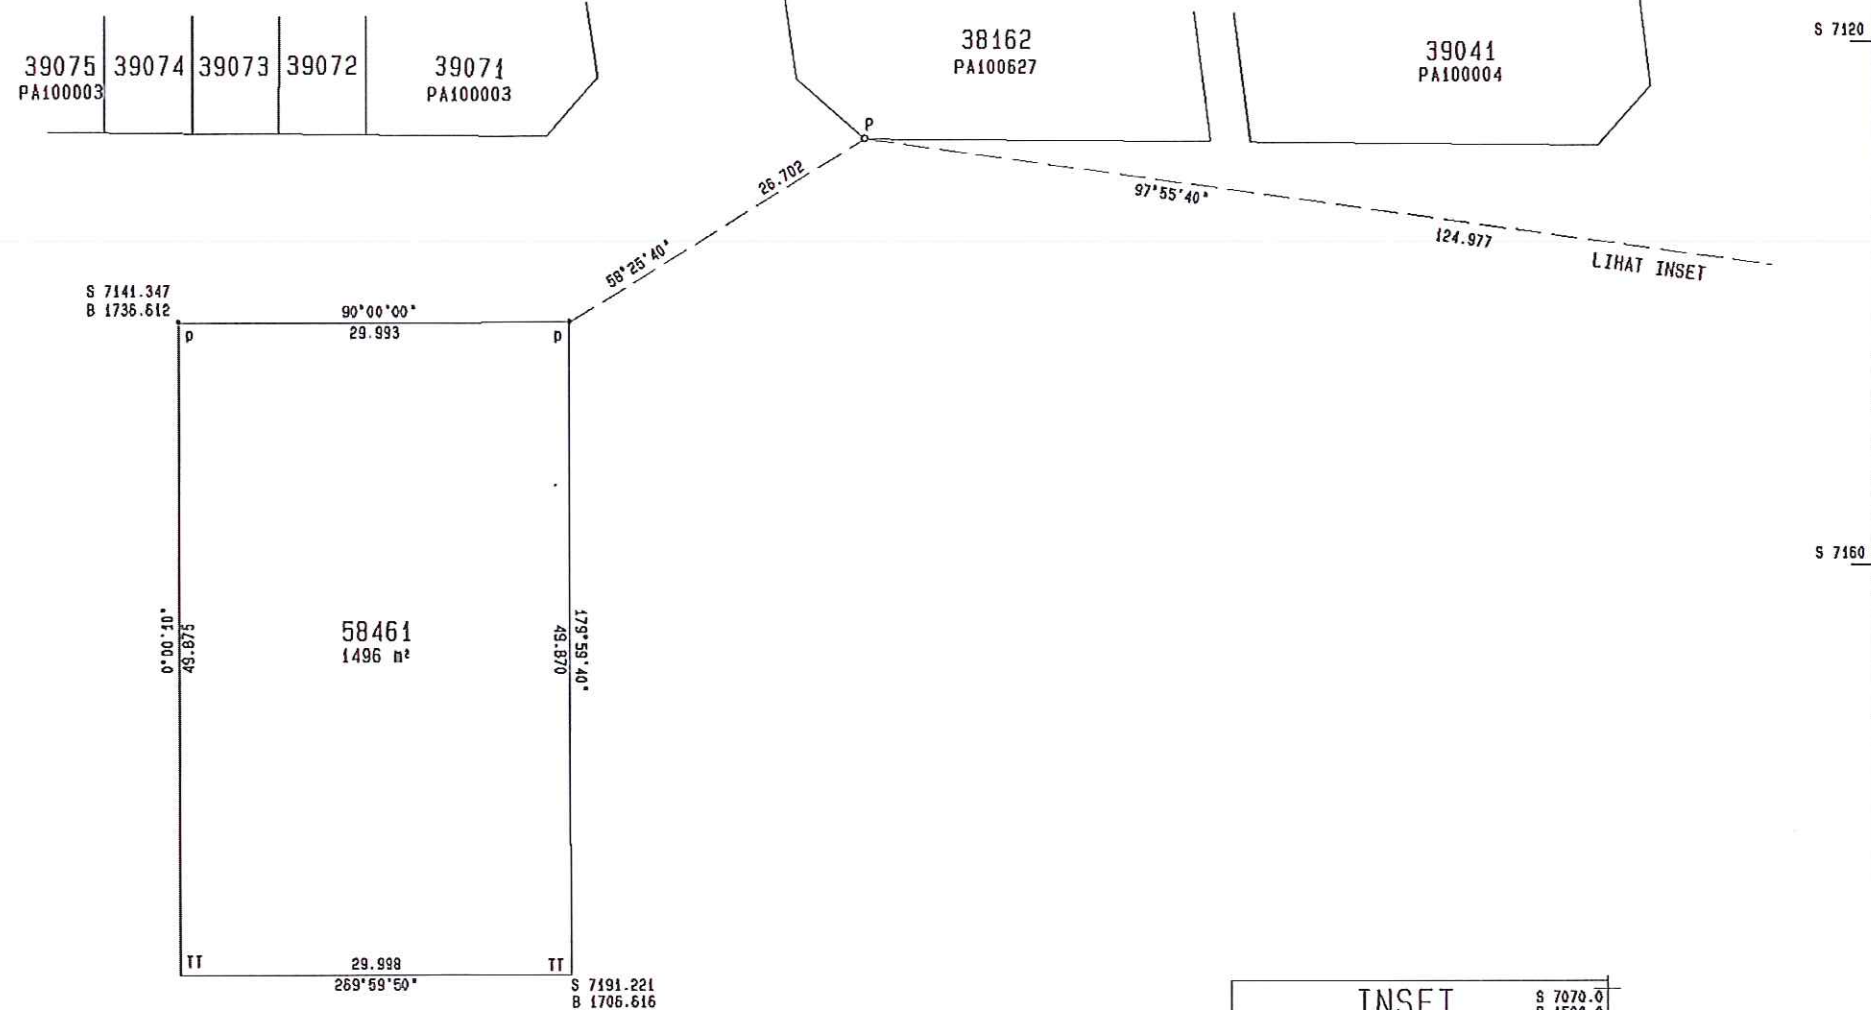

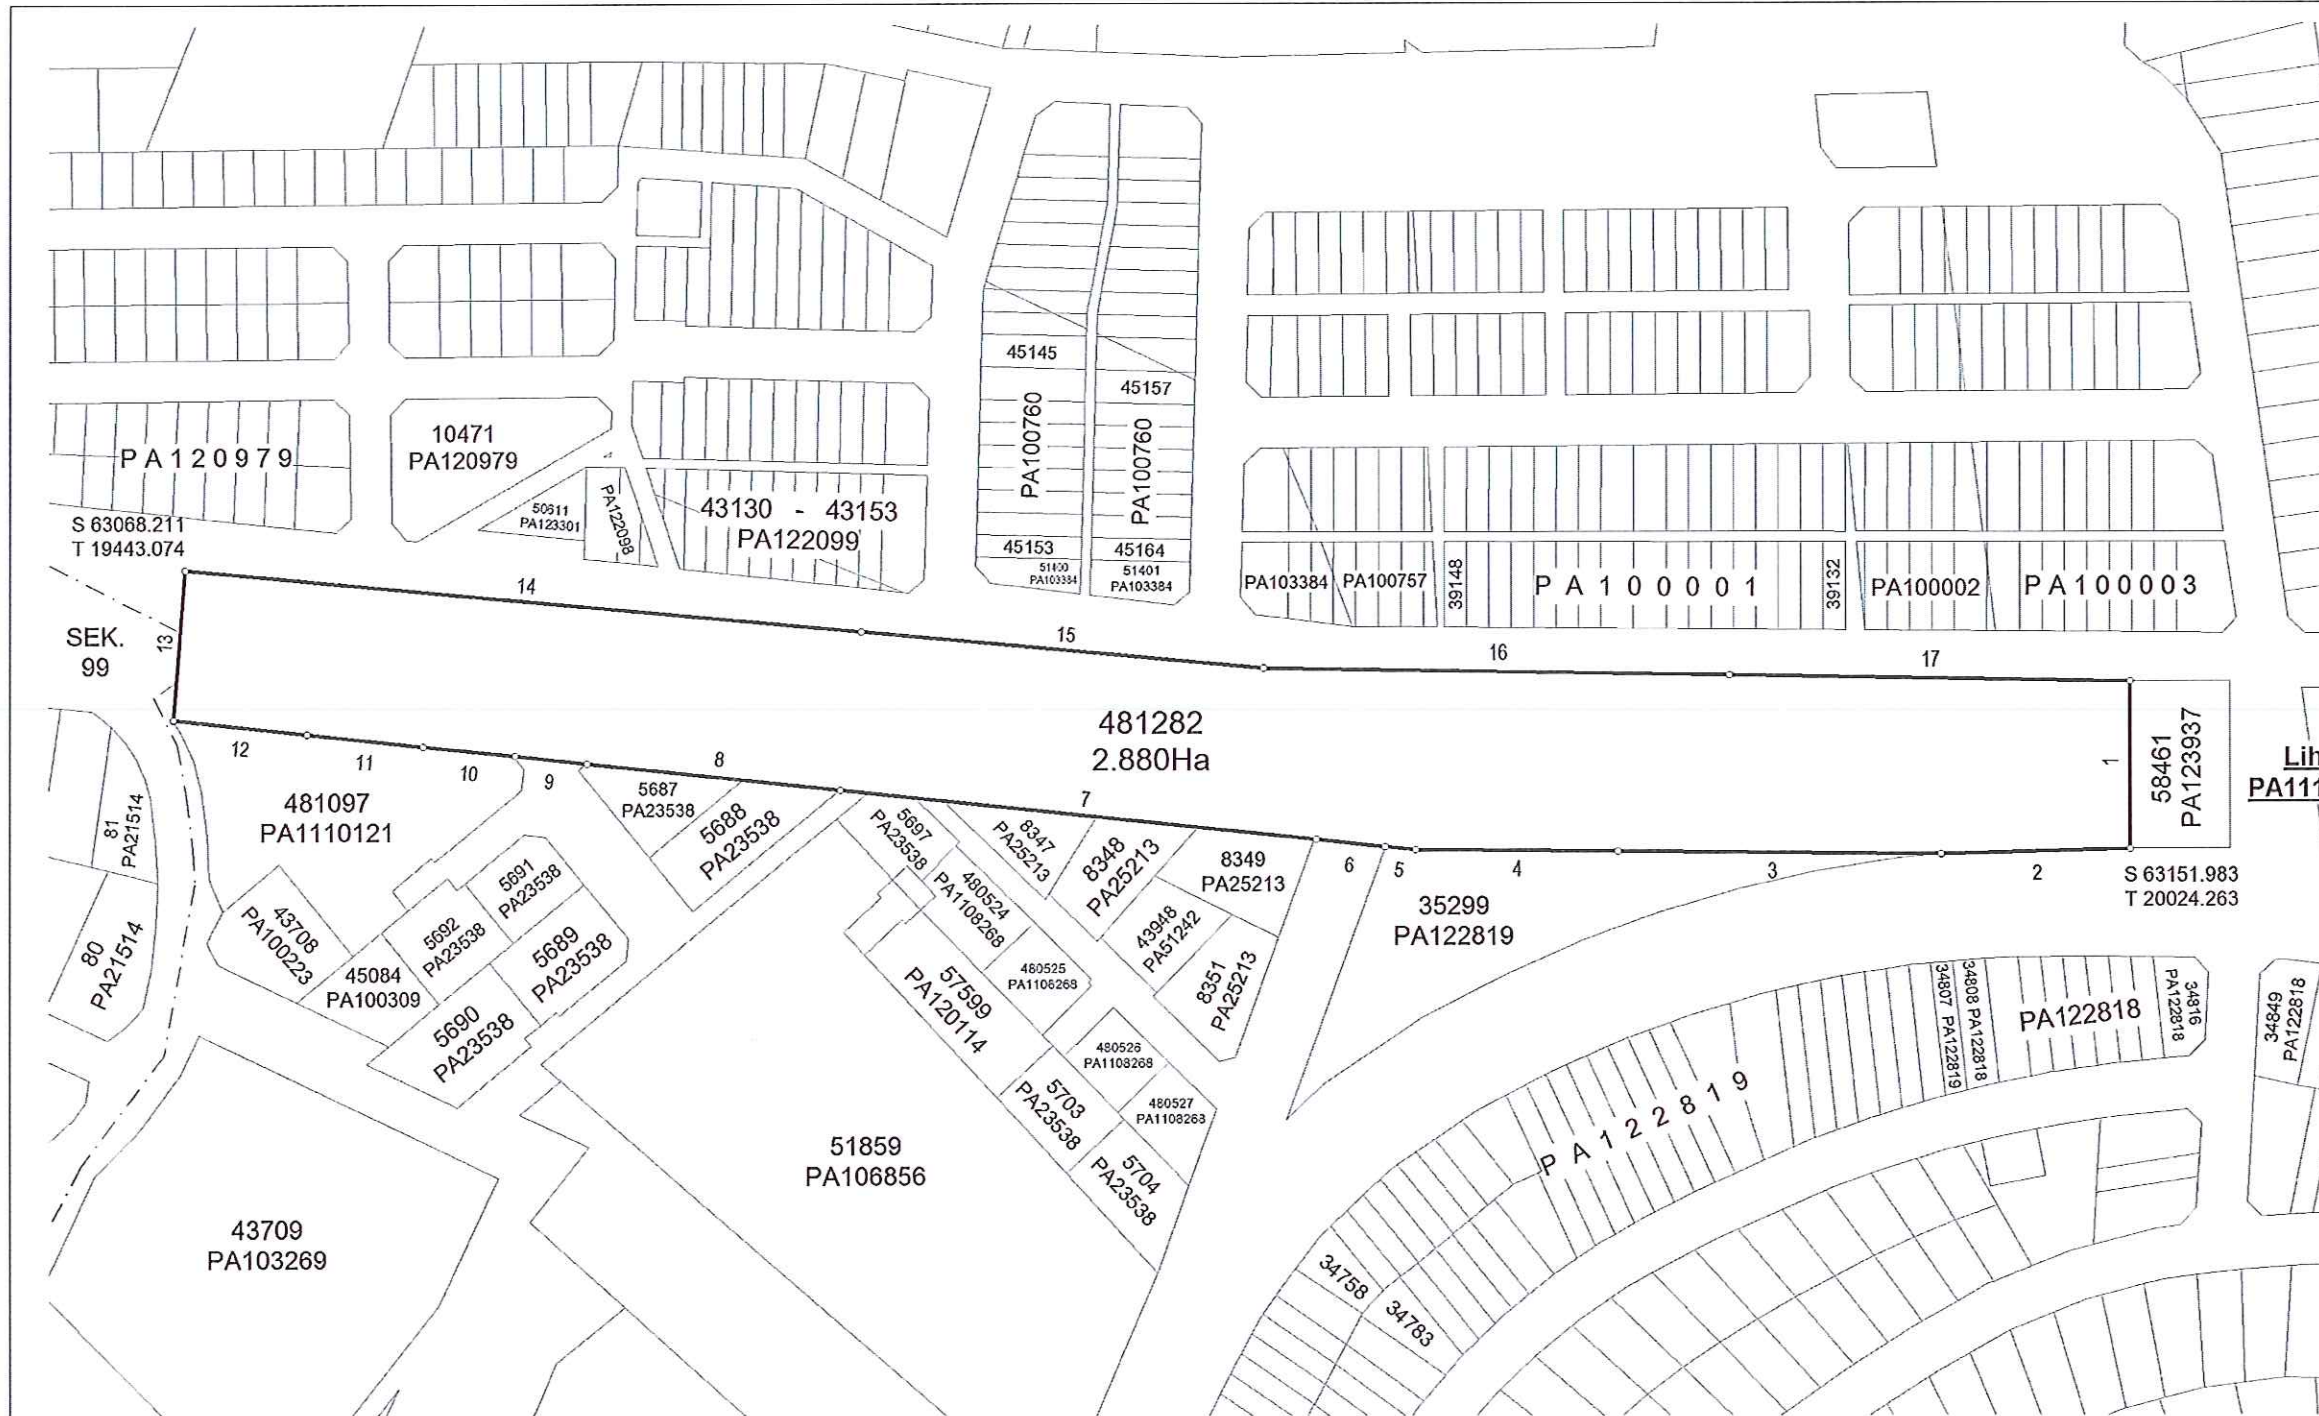

RUJUKAN	BEARING	JARAK
1	180°00'10"	49.890
2	268°29'50"	56.621
3	270°30'40"	96.584
4	270°30'50"	60.700
5	276°03'10"	9.038
6	276°02'50"	20.745
7	276°03'20"	142.364
8	276°01'20"	76.284
9	276°03'50"	21.823
10	276°03'20"	27.430
11	276°03'40"	35.054
12	276°03'30"	40.240
13	4°36'30"	44.687
14	95°15'50"	203.221
15	95°16'00"	120.380
16	90°55'40"	138.991
17	90°55'40"	119.998

Lihat
PA1110797

Asas Koordinat GDM2000 Cassini-Soldner

WILAYAH PERSEKUTUAN KUALA LUMPUR
MUKIM KUALA LUMPUR
LOT 481282

DISEDIAKAN OLEH SHAHRIL IZHAM BIN MD. SHAHARI
SKALA 1 : 2200
PETA KADASTER 85-D
PA1110796

Saya, HNG KIM POR, MIS(M), M.A.A.L.S., seorang Jurukur Tanah yang dilen di bawah Akta Jurukur Tanah Berlesen 1958 (Akta 458), memperakui bahawa pengukuran darimana pelan ini telah disediakan, telah dijalankan dan ditanda di atas tanah oleh saya atau dibawah arahan saya sendiri secara langsung di lapangan semata-mata mengikut Peraturan-peraturan Jurukur Tanah Berlesen, dan bahawa sebahagian pelan ini secara tepat mewakili pengukuran yang telah disempurnakan pada 28 haribulan FEBRUARI 20 17.

Bahawa saya bertanggungjawab sepenuhnya ke atas salah belainya ukuran ini.

Bertarikh 09 haribulan JUN 20 17.


Jurukur Tanah Yang Dilen Di Bawah Akta 458

FAIL UKUR PUBLWP76_2017
FAIL PEJ. TANAH PTG/WP2/SP/2015/0001
DILULUSKAN OLEH



LOTS 8347 - 8352
BEING SUBDIVISION OF LOT 4222 (PLAN 20763)
MUKIM OF KUALA LUMPUR
DISTRICT OF KUALA LUMPUR
SCALE ONE CHAIN TO AN INCH

Note:—

Lot 8352 is to be surrendered
for Road Reserve


3837
14216

1487
14216

1487
14216

S. 355500
W. 105000

ELECTRIC TRANSMISSION LINE RESERVE

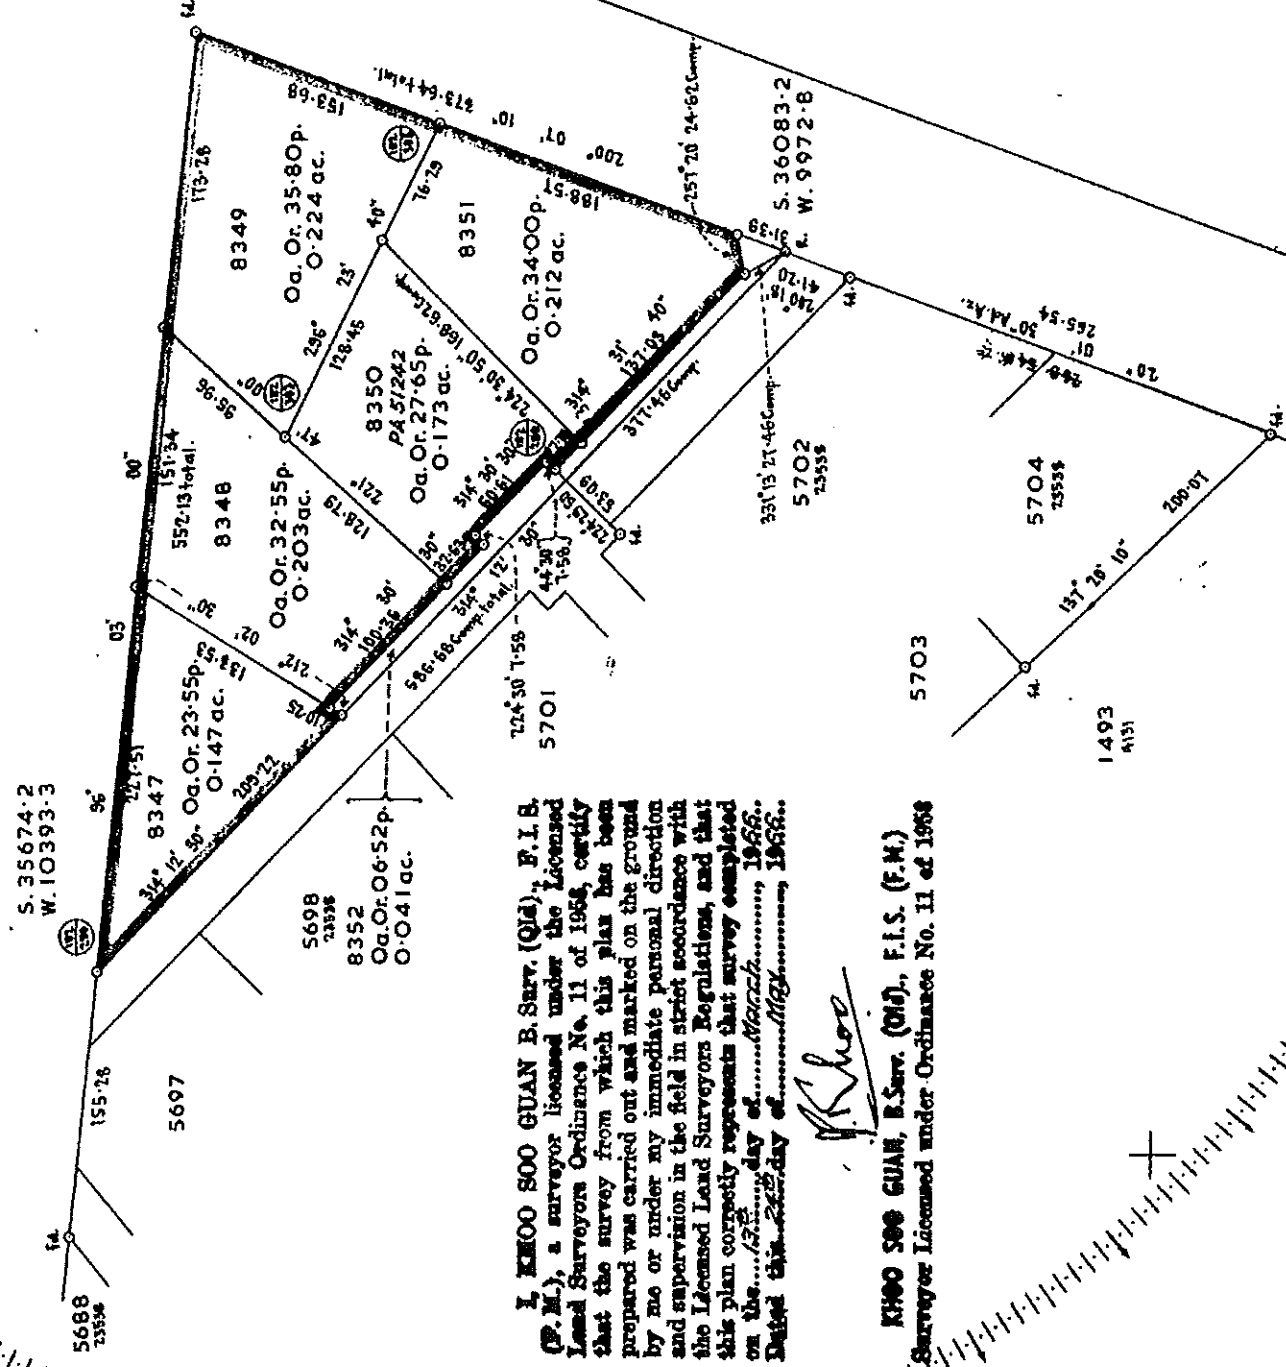

I, KHOO SOO GUAN B. SERV. (QIA), F.I.S.
(P.M.), a surveyor licensed under the Licensed
that the survey from which this plan has been
prepared was carried out and marked on the ground
by me or under my immediate personal direction
and supervision in the field in strict accordance with
the Licensed Land Surveyors Regulations, and that
this plan correctly represents that survey completed

[Signature]

KHOO SOO GUAN, B. SERV. (QIA), F.I.S. (P.M.)

STD. SHEET 85-D

SVY. REF. L. S. S. 122-65

L.O. REF. PHT. KL. 6/560/62

FIRST CLASS SURVEY

LOT 43948

BAKI LOT 8350 (PA 25213)

MUKIM KUALA LUMPUR
WILAYAH PERSEKUTUAN

SKEL 1:500

Nota:-

Penyerahan sebahagian lot 8350
untuk melebarkan Jalan



"Saya, Haji Mahyuddin bin Shahaubuddin seorang Juruk
Berlesen di bawah Ordinan Juruk Tanah Berlesen No. 11 tahun
1958, memperakui bahawa kerja ukur darimana pelan ini telah
disediakan telah dijalankan dan ditanda di atas tanah oleh saya
atau di bawah arahan dan penyeliaan saya sendiri secara langsung
di tempat kejadian semata-mata mengikut Peraturan-peraturan
Juruk Tanah Berlesen, dan bahawa pelan ini adalah merupa-
kan dengan betul-betulnya kerja ukur yang telah siap pada 22
haribulan September 1981."

Bahawa saya bertanggungjawab atas salah betulnya ukuran ini

Bertarikh 20 haribulan Oktober 1981


[Signature]
Juruk

Berlesen di bawah Ordinan No. 11 tahun 1958"



S 7170
B 1970

SIMPANAN TALIAN HANTARAN ELEKTRIK

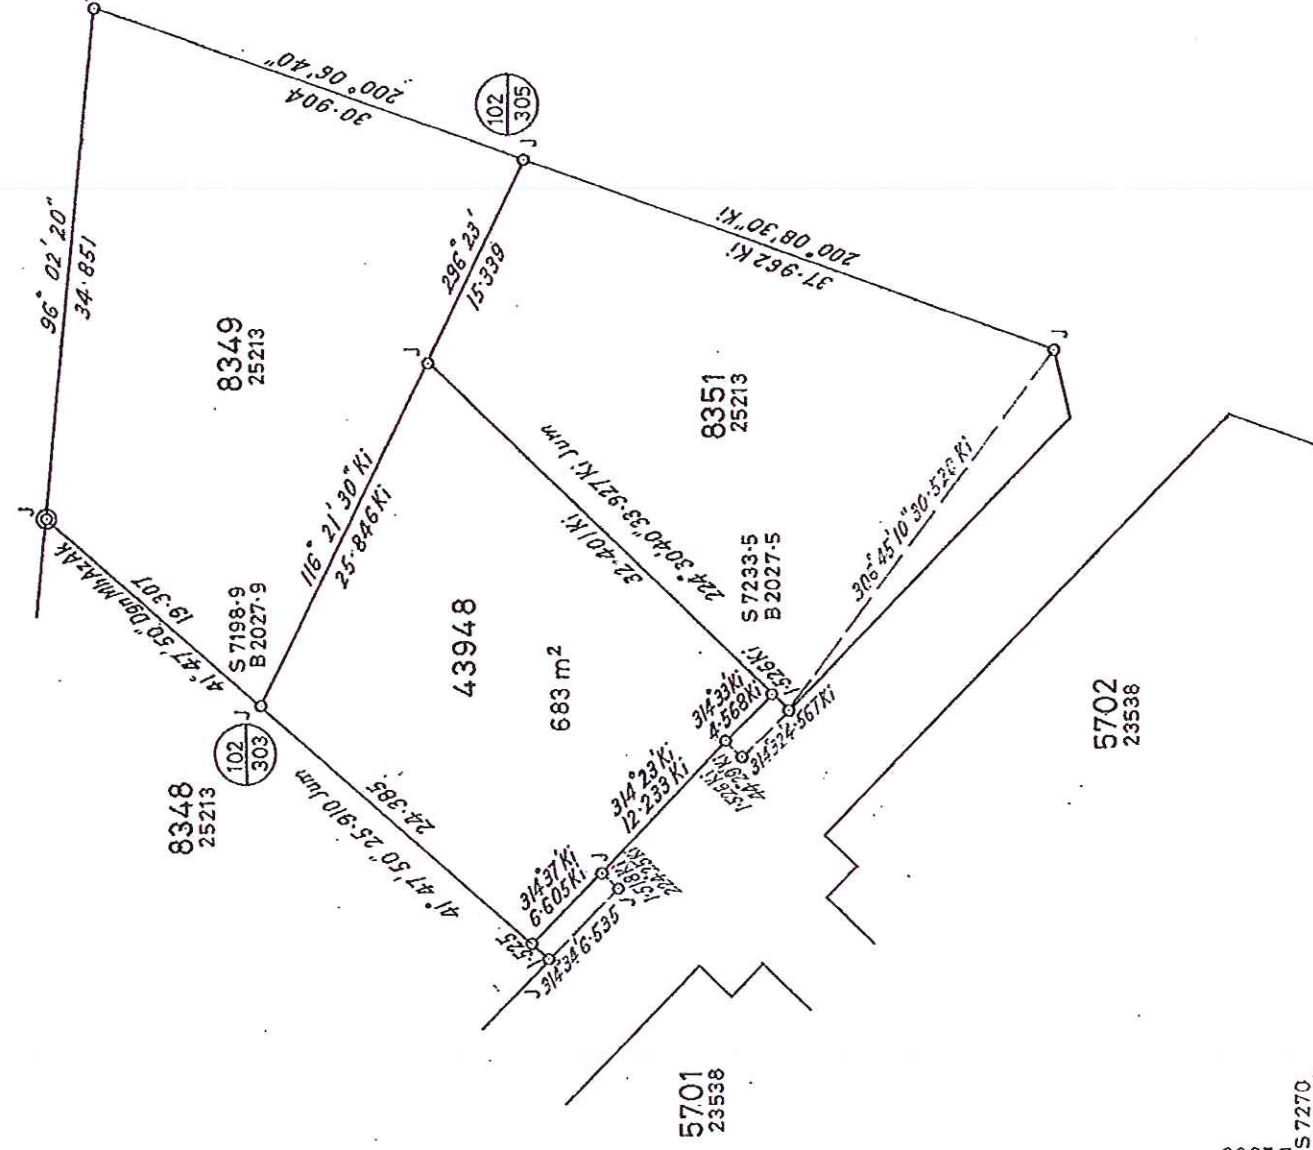

B 2060
S 7270

Fail Ukur PU BL WP 54-81

Fail PT PTG WP 6-2528-80

BK WP 2095

JK WP 39 m 161 & 162

Syit Piawai 85-D

[Signature]
Diperiksa oleh (Lee Kean Chan)

Ukuran Klas Satu

[Signature]
Diluluskan oleh Kallayil Sathyanathan Nair
Pengarah Ukur
Wilayah Persekutuan

PA 51242

5687
PA23538

5688
PA23538

5697
PA23538

S 63150.714
T 19673.478

8347
PA25213

8348
PA25213

8349
PA25213

58302
PA123138

480524
650m²

43948
PA51242

8351
PA25213

57599
PA120114

480525
560m²

480526
492m²

S 63229.089
T 19750.982

5703
PA23538

480527
545m²

51859
PA106856

5704
PA23538

RUJUKAN	BEARING	JARAK
1	317°20'00"	6.097
2	44°43'20"	14.680
3	134°31'30"	32.735
4	227°24'40"	21.691
5	315°49'20"	25.909
6	47°19'50"	6.105
7	134°31'20"	23.764
8	225°03'10"	1.530
9	134°15'50"	1.542
10	225°49'00"	20.727
11	315°48'30"	25.922
12	134°31'00"	21.704
13	225°48'20"	21.453
14	315°48'30"	23.227
15	45°49'10"	20.937
16	134°48'50"	1.524
17	134°32'20"	19.820
18	200°00'40"	24.310
19	315°47'40"	27.702
20	315°51'30"	2.691

Nota :-

Lot	Dahulunya sebahagian lot	PA
480524	5698	23538
480525	5701	
480526	5702	
480527		

Asas Koordinat GDM2000 Cassini-Soldner

WILAYAH PERSEKUTUAN KUALA LUMPUR

MUKIM KUALA LUMPUR

LOT 480524 - 480527

SKALA 1 : 750

PETA KADASTER 85-D

PA1108268



"Saya LONG CHAN PAI seorang Jurukur Tanah Berlesen di bawah Akta Jurukur Tanah Berlesen 1958 (Akta 458) memperakui bahawa pengukuran dan mana pelan ini telah disediakan, telah dijalankan dan ditanda di atas tanah oleh saya atau dibawah arahan saya sendiri secara langsung di lapangan semata-mata mengikut Peraturan-peraturan Jurukur Tanah Berlesen, dan bahawa pelan ini secara tepat mewakili pengukuran yang telah disempurnakan pada 16 hari bulan Jun 2012.

Bahawa saya bertanggungjawab sepenuhnya ke atas salah belanya ukuran ini.

Bertarikh 26 hari bulan Ogos 2013

Jurukur Tanah Yang Berlesen Di Bawah Akta 458*


FAIL UKUR PUBLWP162_2012

FAIL PEJ. TANAH PTG/WP.6/7799/2011

DILULUSKAN OLEH

MD ZAKI BIN AD WAHID
PENGARAH UKUR DAN PEMETAAN
WILAYAH PERSEKUTUAN KUALA LUMPUR

Tarikh: 03-09-2013


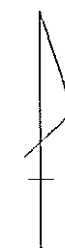


LOTS 5687 - 5695 & 5696 - 5706

Being Subdivision of Lots 4220 & 4221 (Plan 20763)


MUKIM OF KUALA LUMPUR
DISTRICT OF KUALA LUMPUR

Scale One Chain to an Inch.

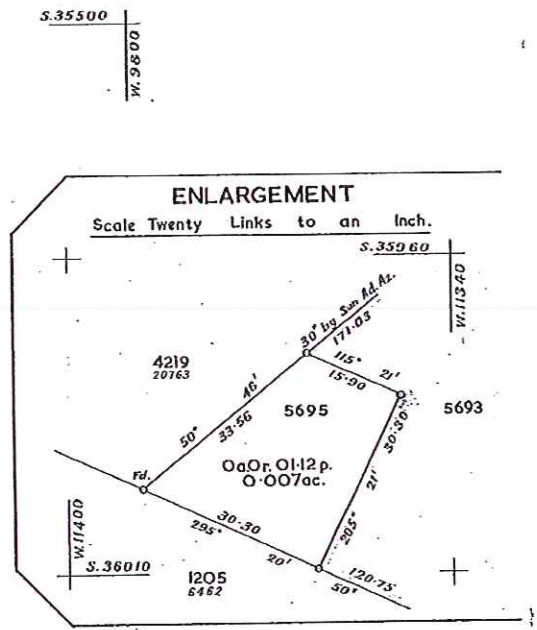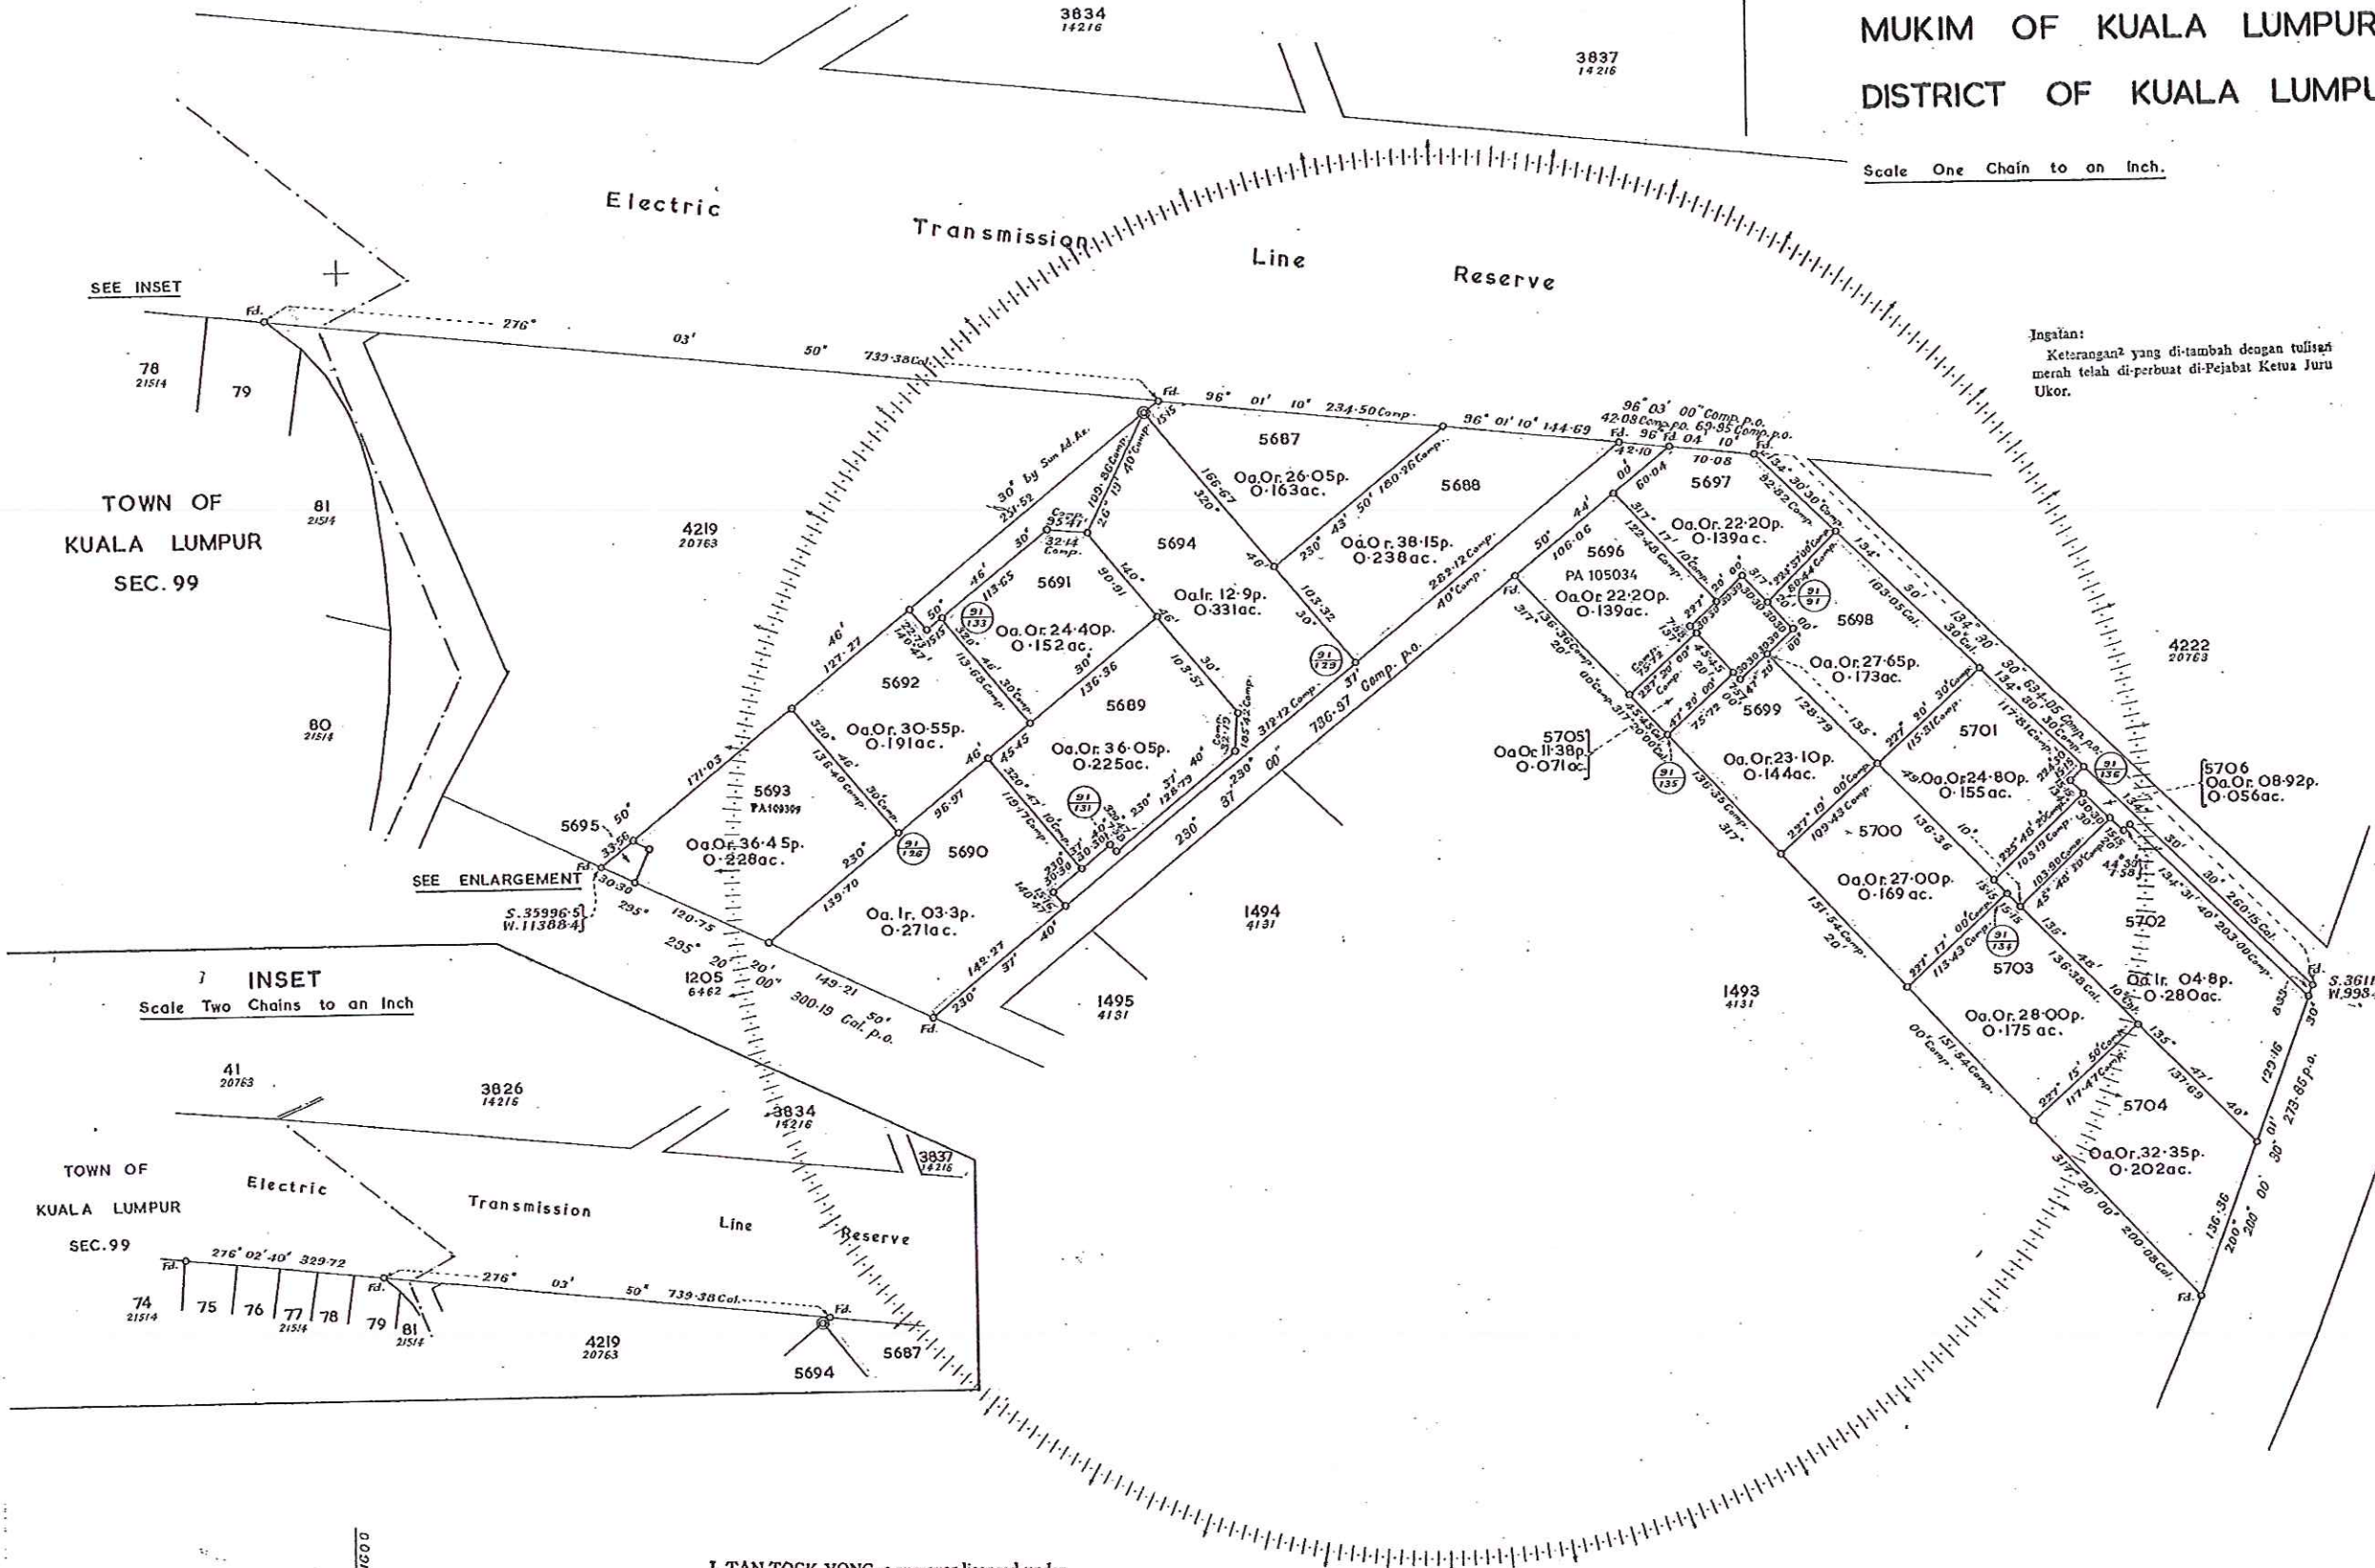

Note:-
Lots 5691, 5695, 5705 & 5706 are to be surrendered for Road Reserve

INSET
Scale Two Chains to an Inch

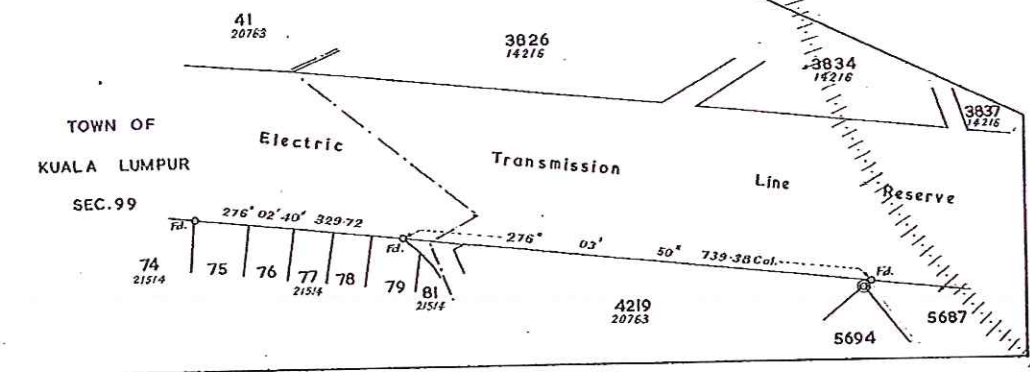

I, TAN TOCK YONG, a surveyor licensed under the Licensed Land Surveyors Ordinance No. 11 of 1958, certify that the survey from which this plan has been prepared was carried out and marked on the ground by me or under my immediate personal direction and supervision in the field in strict accordance with the Licensed Land Surveyors Regulations, and that this plan correctly represents that survey completed on the 13th day of March, 1963.
Dated this 20th day of April, 1963.

Surveyor,
Licensed under Ordinance No. 11 of 1958

Cal. Vol. 371 pp.97-108

Surveyed by Tan Tock Yong

Completed on 13-3-63

Field Book 14959

First Class Survey

Charted by M Nasirahad 8-7-63

Examined by Uthori b. A. Bakar 12-7-63

Approved Ahmad Danol 17-7-63

Std. Sheet 85-D

Svy. Ref. L. S. S. 1-63

L. O. Ref. C. L. R. K. L. 6-549-62

Plan No. 23538

PA 106856

WILAYAH PERSEKUTUAN
KUALA LUMPUR

MUKIM KUALA LUMPUR

LOT 58305

BAKI LOT 1495 (PA 4131)

SKALA 1 : 1000

Nota:—
Penyerahan sebahagian lot 1495 untuk Simpanan Jalan

Fail Ukur PUBLWP 337/2008

Fail Pej Tanah PTG/WP 6/5367/96

Peta Kadaster 0454

JK 946 M 80

Saya YU ENG HUAT, seorang Juruukur Tanah yang dilesen di bawah Akta Juruukur Tanah Berlesen 1958 (Akta 458), memperakui bahawa pengukuran darimana pelan ini telah disediakan, telah dijalankan dan ditanda di atas tanah oleh saya atau di bawah arahan saya sendiri secara langsung di lapangan semata-mata mengikut Peraturan-peraturan Juruukur Tanah Berlesen, dan bahawa pelan ini secara tepat mewakili pengukuran yang telah disempurnakan pada 11 Julai 2008.


Bahawa saya bertanggungjawab sepenuhnya keatas salah betulnya ukuran ini.
Bertarikh 21 haribulan Ogos 2008



Juruukur Tanah Yang Dilesen di bawah Akta 458

Diluluskan Oleh
HASAN BIN JAMIL
Pegawai Ukur dan Pemetaan
Wilayah Persekutuan
Kuala Lumpur
04-Sep-2008

PA 123021

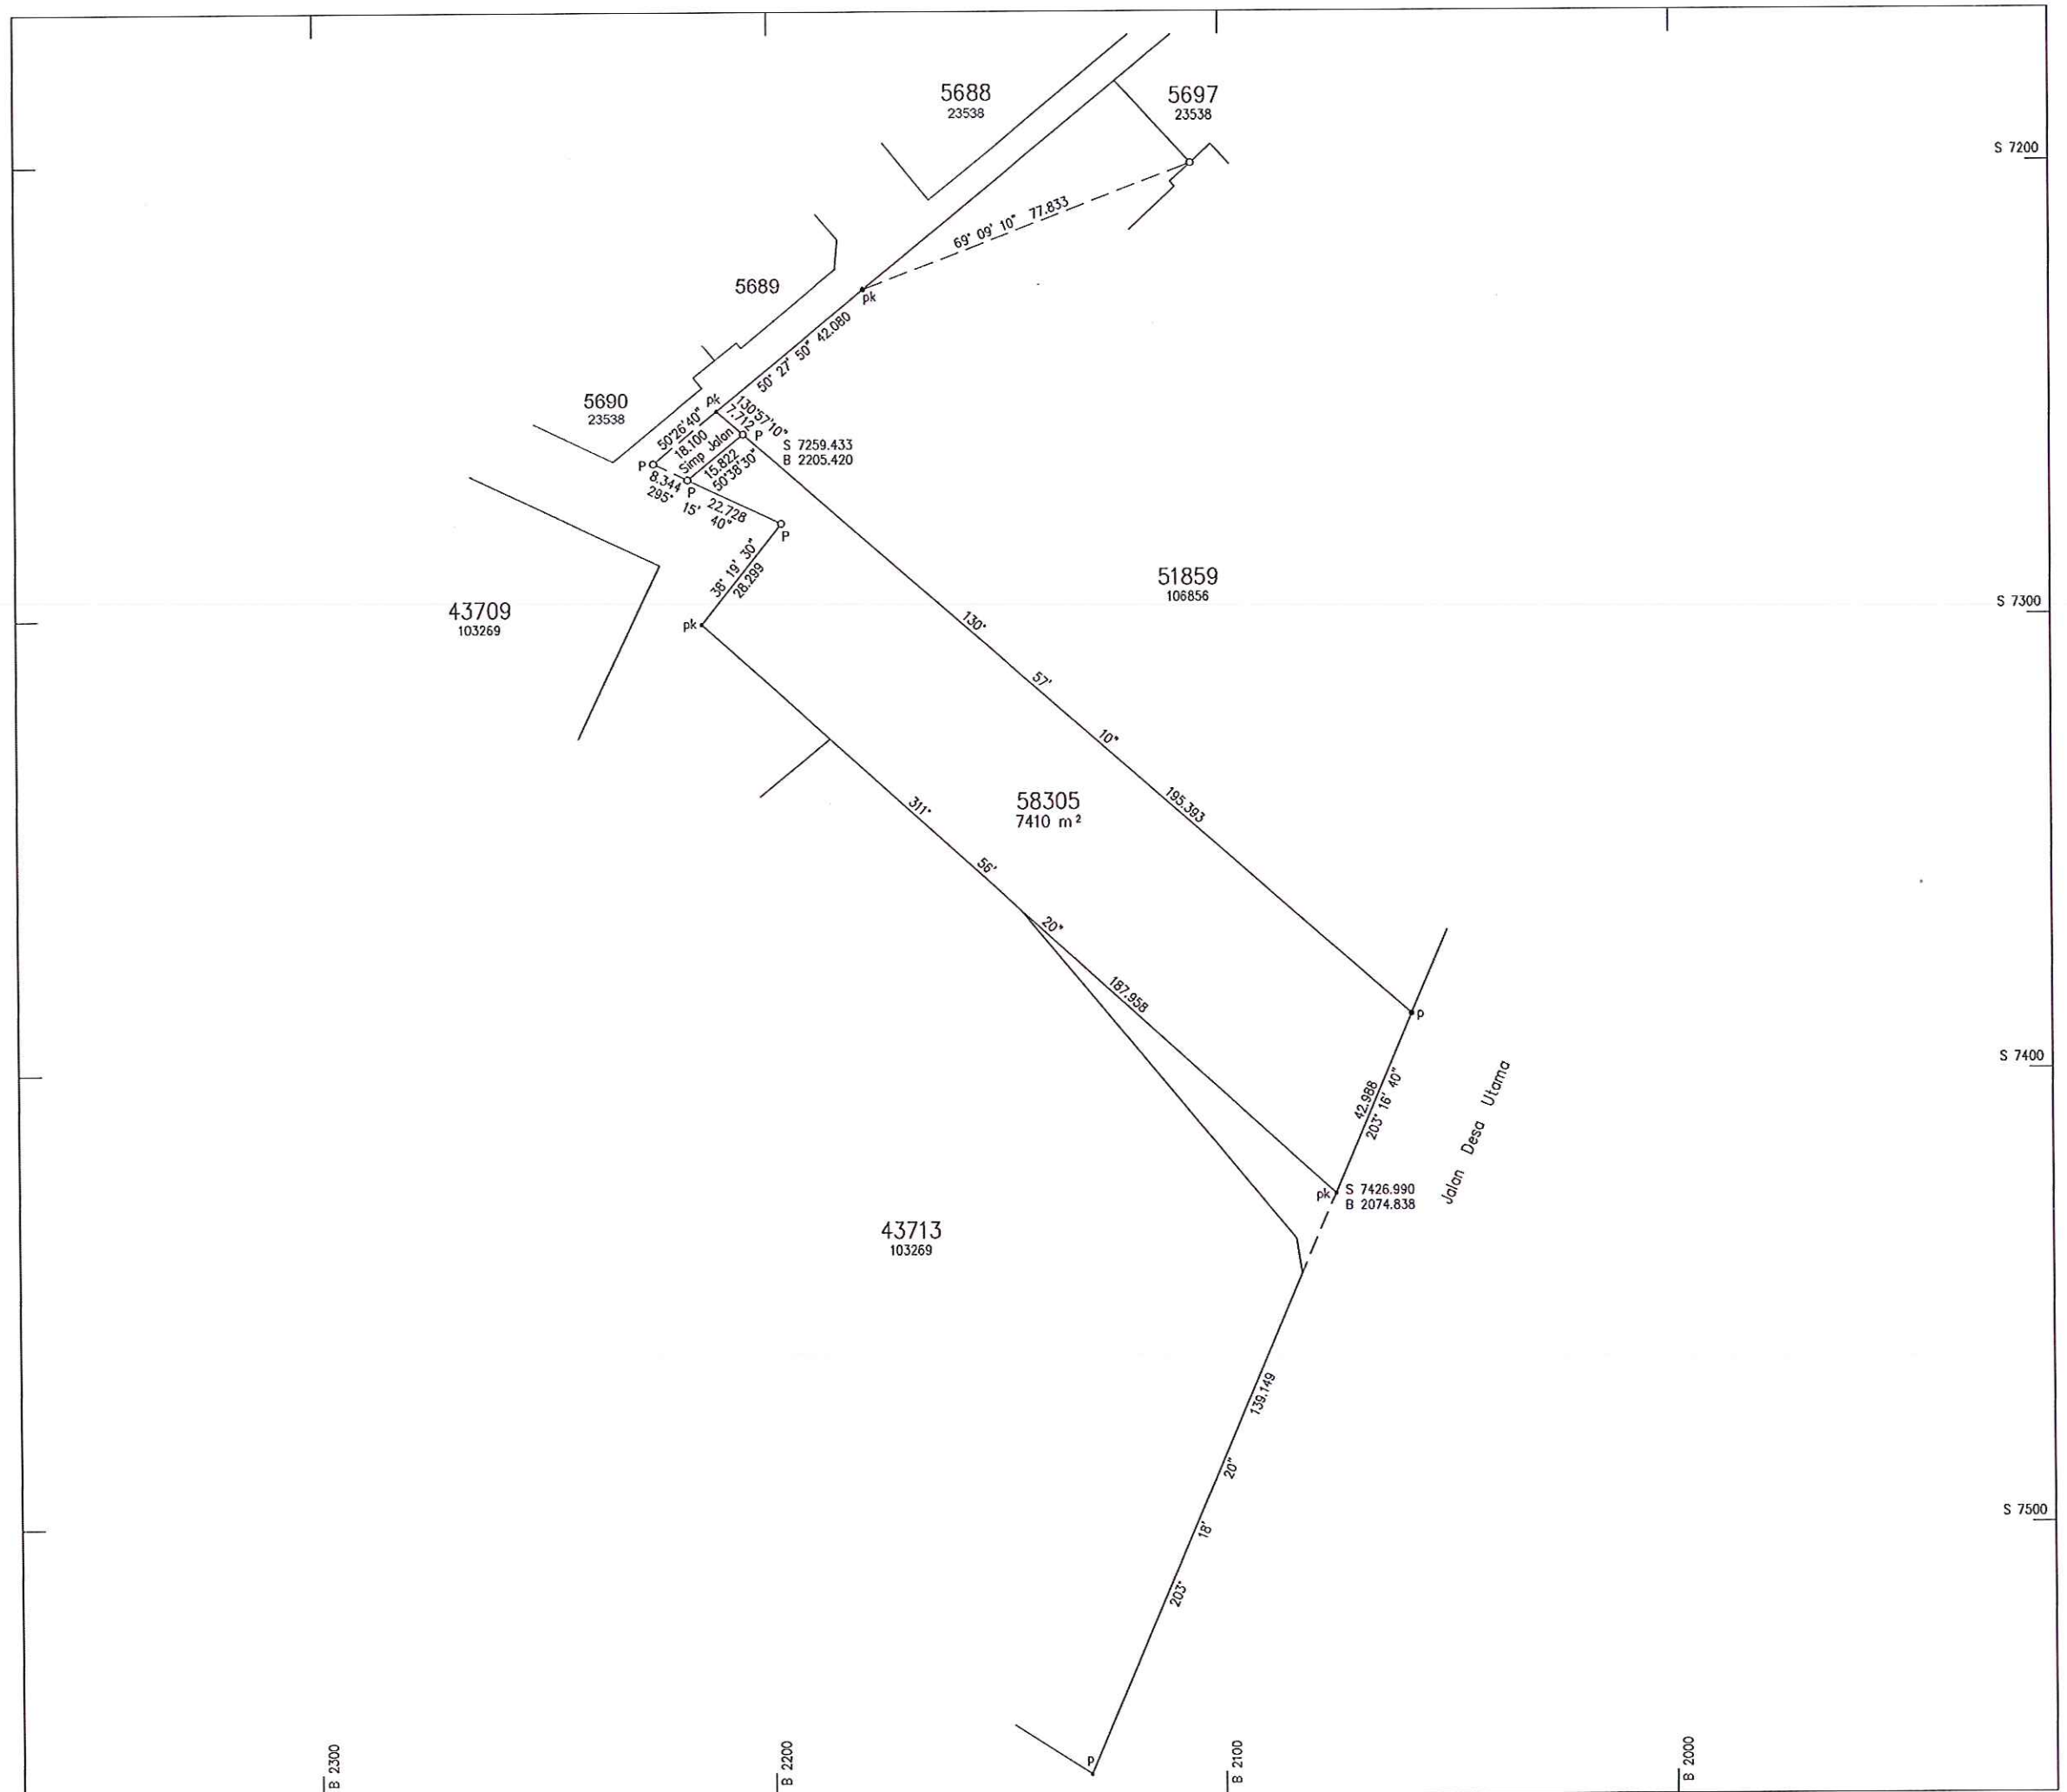

14 WILAYAH PERSEKUTUAN

00

05 MUKIM KUALA LUMPUR

00

LOT 043709 & 043713

(PA 14-100223)

UKURAN SEMULA

SKALA 1:1000

Nota :-

Ukuran lot 43713 adalah untuk skim strata 187

Faiz Ukur PUBL WP 105-85 & 106-85

Faiz Pejabat Tanah PTG-WP20-259-85 & PTG-WP20-260-85

Peta Kadastra 0454

JK(L) WP 175 M 185-187

BK WP 4687

Ukuran Kelas Satu

Saya, HAJI MOHD. NORDIN HAJI SAURAN, R.L.C.S., M.L.S.M., M.S.I.S., seorang Jurukur Berlesen 2. awah Ordinan Jurukur Tanah Berlesen No. 11 tahun 1958, memperakui bahawa kerja ukur darimana pelan ini telah disediakan telah dijalankan dan ditanda di atas tanah oleh saya atau di bawah arahan dan penyeliaan saya sendiri secara langsung di tempat kerjakuar semata-mata mengikut peraturan-peraturan Jurukur Tanah Berlesen dan bahawa pelan ini adalah merupakan dengan betulnya kerja ukur yang telah siap pada 31 haribulan 1991.

tertandatangan pada 21 haribulan Feb 1991.

(Signature)
21.02.1991. Jurukur
Berlesen di bawah Ordinan No. 11 Tahun 1958"


Dikarta oleh

(Signature) 4-2-91
(Mohammad Bakri bin Awang Basir)

Ditukuskan oleh

(Signature) 10-4-91
AHMAD FAUZI BIN NORDIN
Pengarah Ukur
Wilayah Persekutuan

PA 14-103269

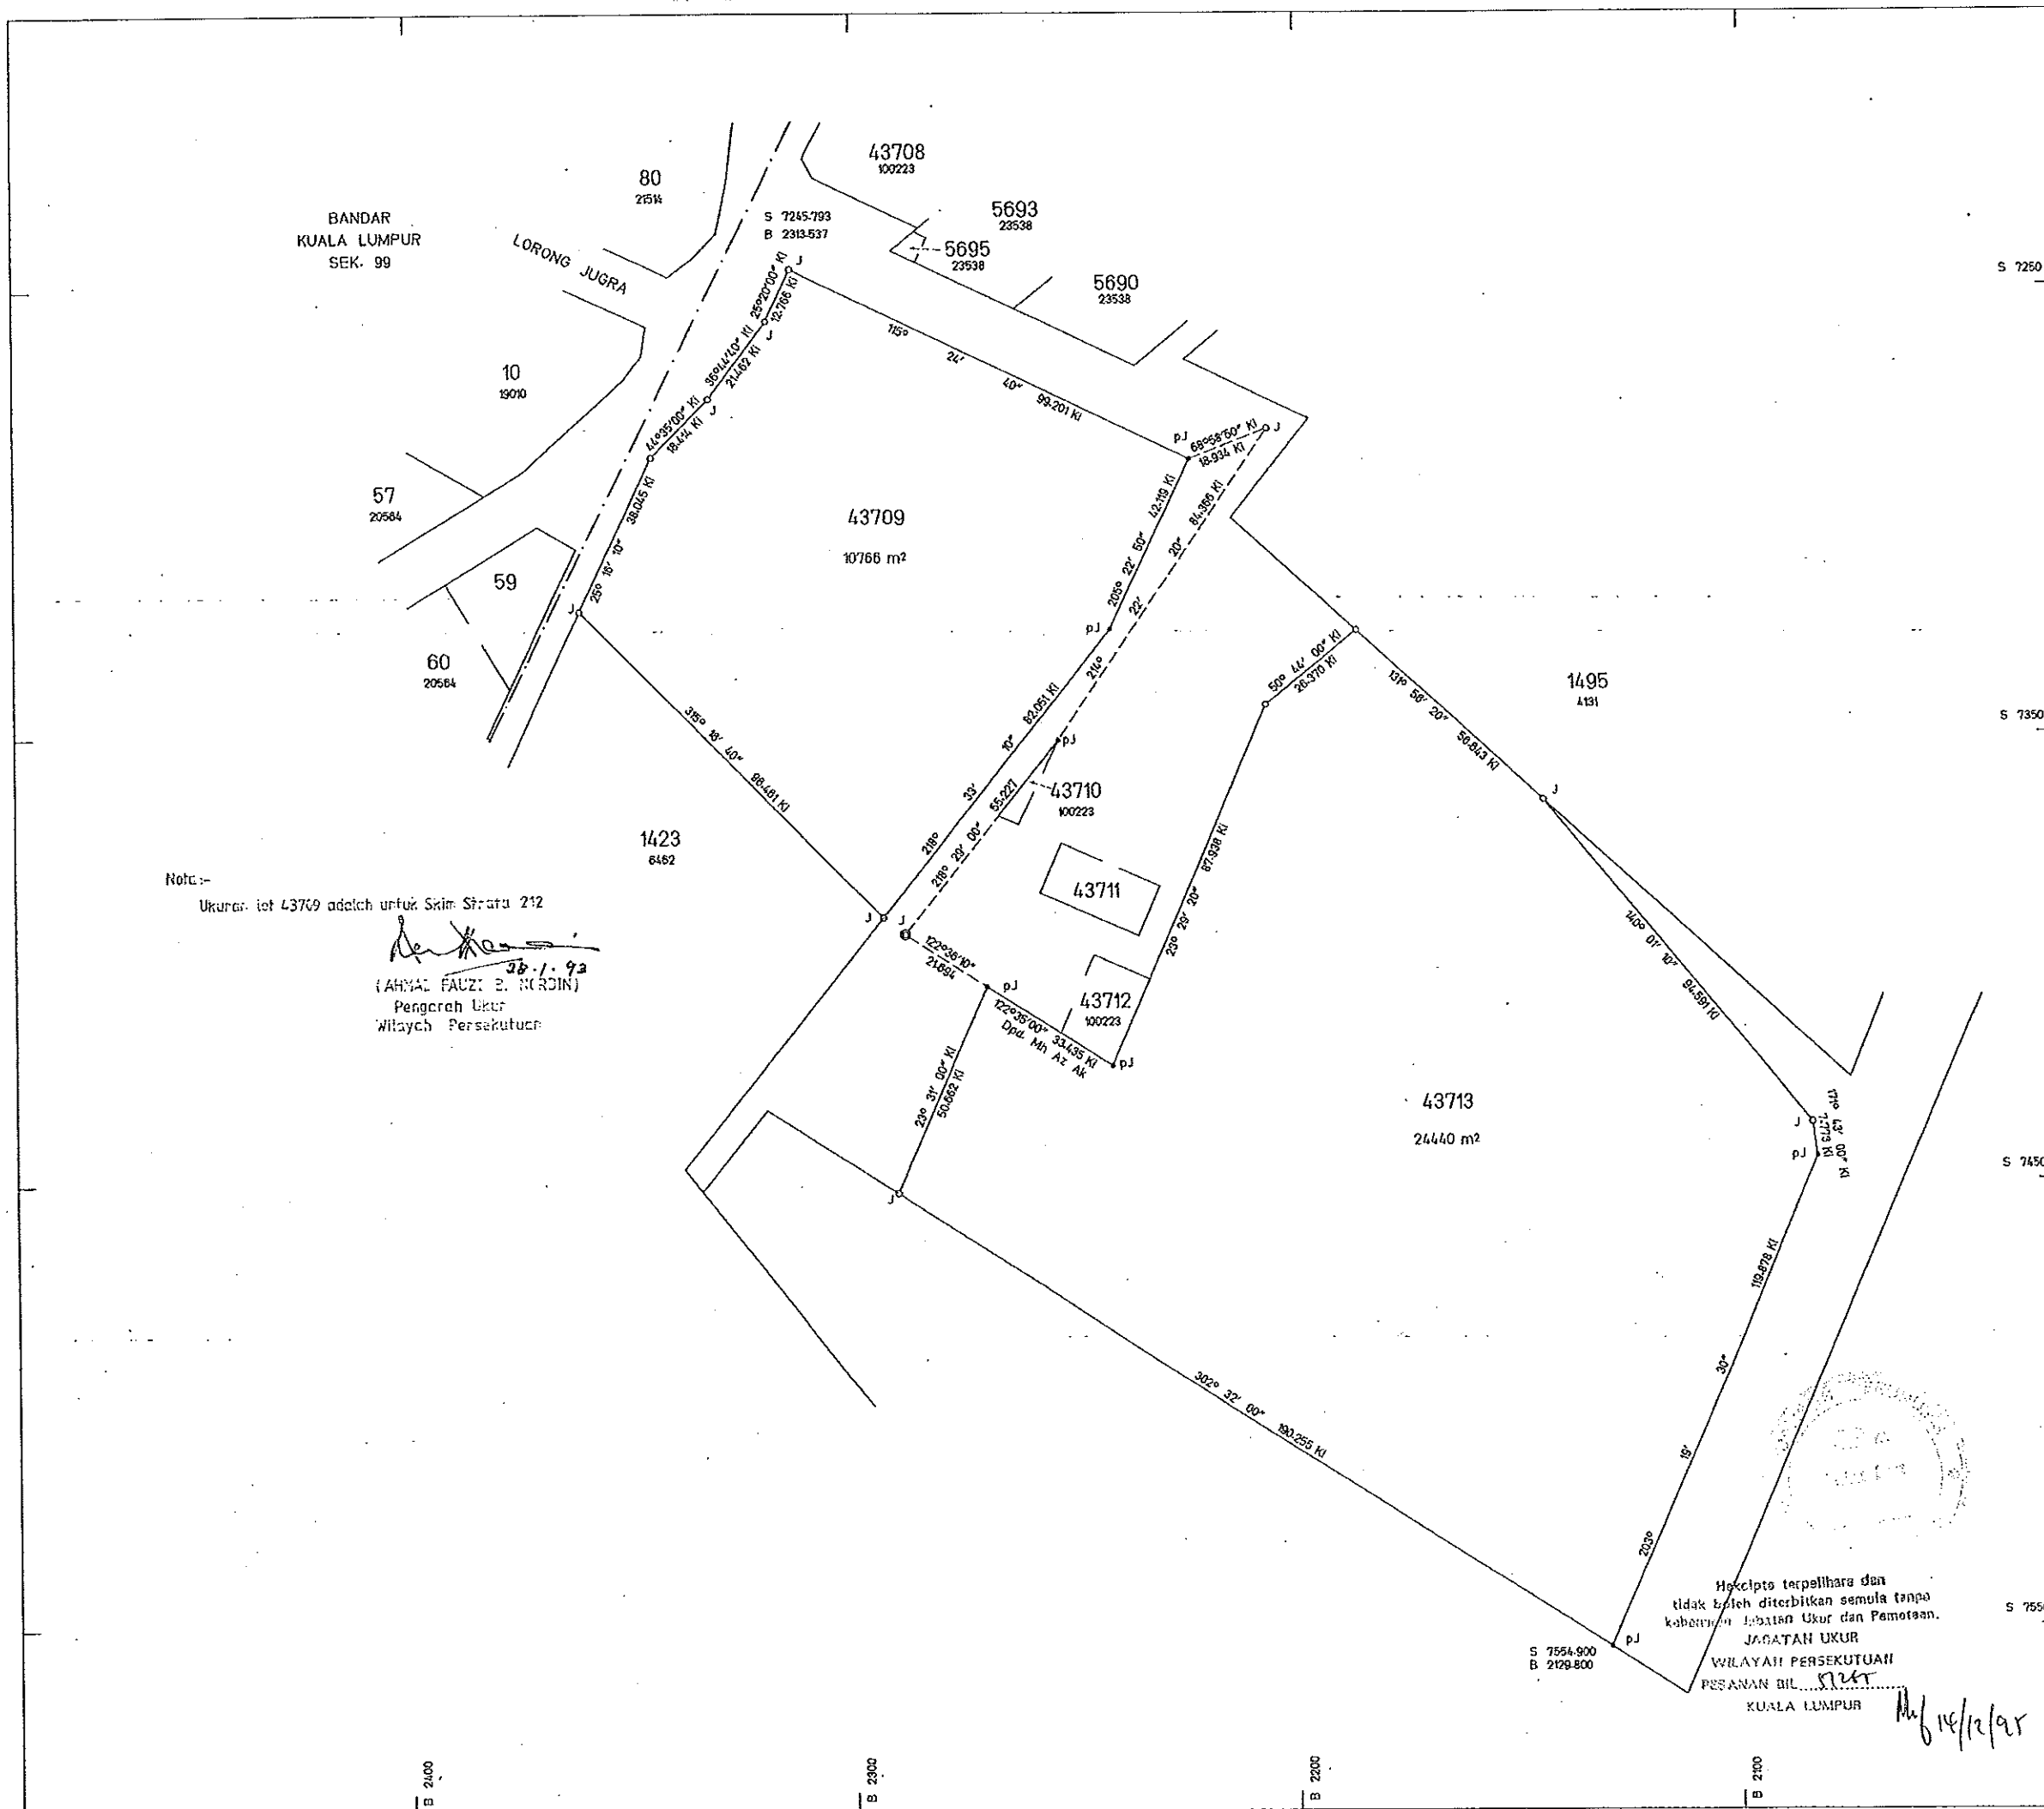

14-103269

MUKIM KUALA LUMPUR

RUJUKAN

No	Bering	Jarak
1	154°58'10"	1.918'
2	64°58'10"KI	2.914KI
3	228°29'10"	2.351'
4	64°58'10"KI	8.281KI
5	64°58'10"KI	7.335KI


NOTA:- Lot
~~Lot~~ yang terbit daripada pecahan
 & penyerahan untuk Simpanan Jalan

PERINGKAT 5

NOTA :-
 1. ^{Lot} ~~lot~~ ini ialah sebahagian lot 18694 (PA 28954) yang telah diukur secara berperingkat

oil Ukur P.U. BL WP. 27-75

File PT PHT. KL. 6-2214-72

leta Kadastro 0454

K WP 2722

K WP 67 M 159

Ukuran Kelas : Satu

Saya, Raja Mohamed Bin Raja Haji Harun
seorang Juruk Berlesen di bawah Ordinan Juruk Tanah
Berlesen No. 11 tahun 1958, memperakui bahawa kerja ukur
dari mana pelan ini telah disediakan telah dijalankan dan
ditanda di atas tanah oleh atas di bawah arahan dan penyeliaan
..... Yong Khee Nam
sendiri secara langsung di tempat kerja/luar semata-mata
mengikut Peraturan-peraturan Juruk Tanah Berlesen dan
bahawa pelan ini adalah merupakan dengan betulnya kerja
ukur yang telah siap pada 11 hari/bulan Jun
1988. Bahawa saya bertanggungjawab atas salah betulnya
ukuran ini.

Bertarikh 23 hari/bulan Juni 1988

.....
 "Berkur Berlesen di bawah Ordinan No. 11 tahun 1958"


Jicarta oleh Asrah
(Hafsa b. Hj. Asrah)

Diperiksa oleh _____

dituluskan oleh

CHOY HON NANG
Pengarah Ukur
Wilayah Persekutuan

PA 14-100719

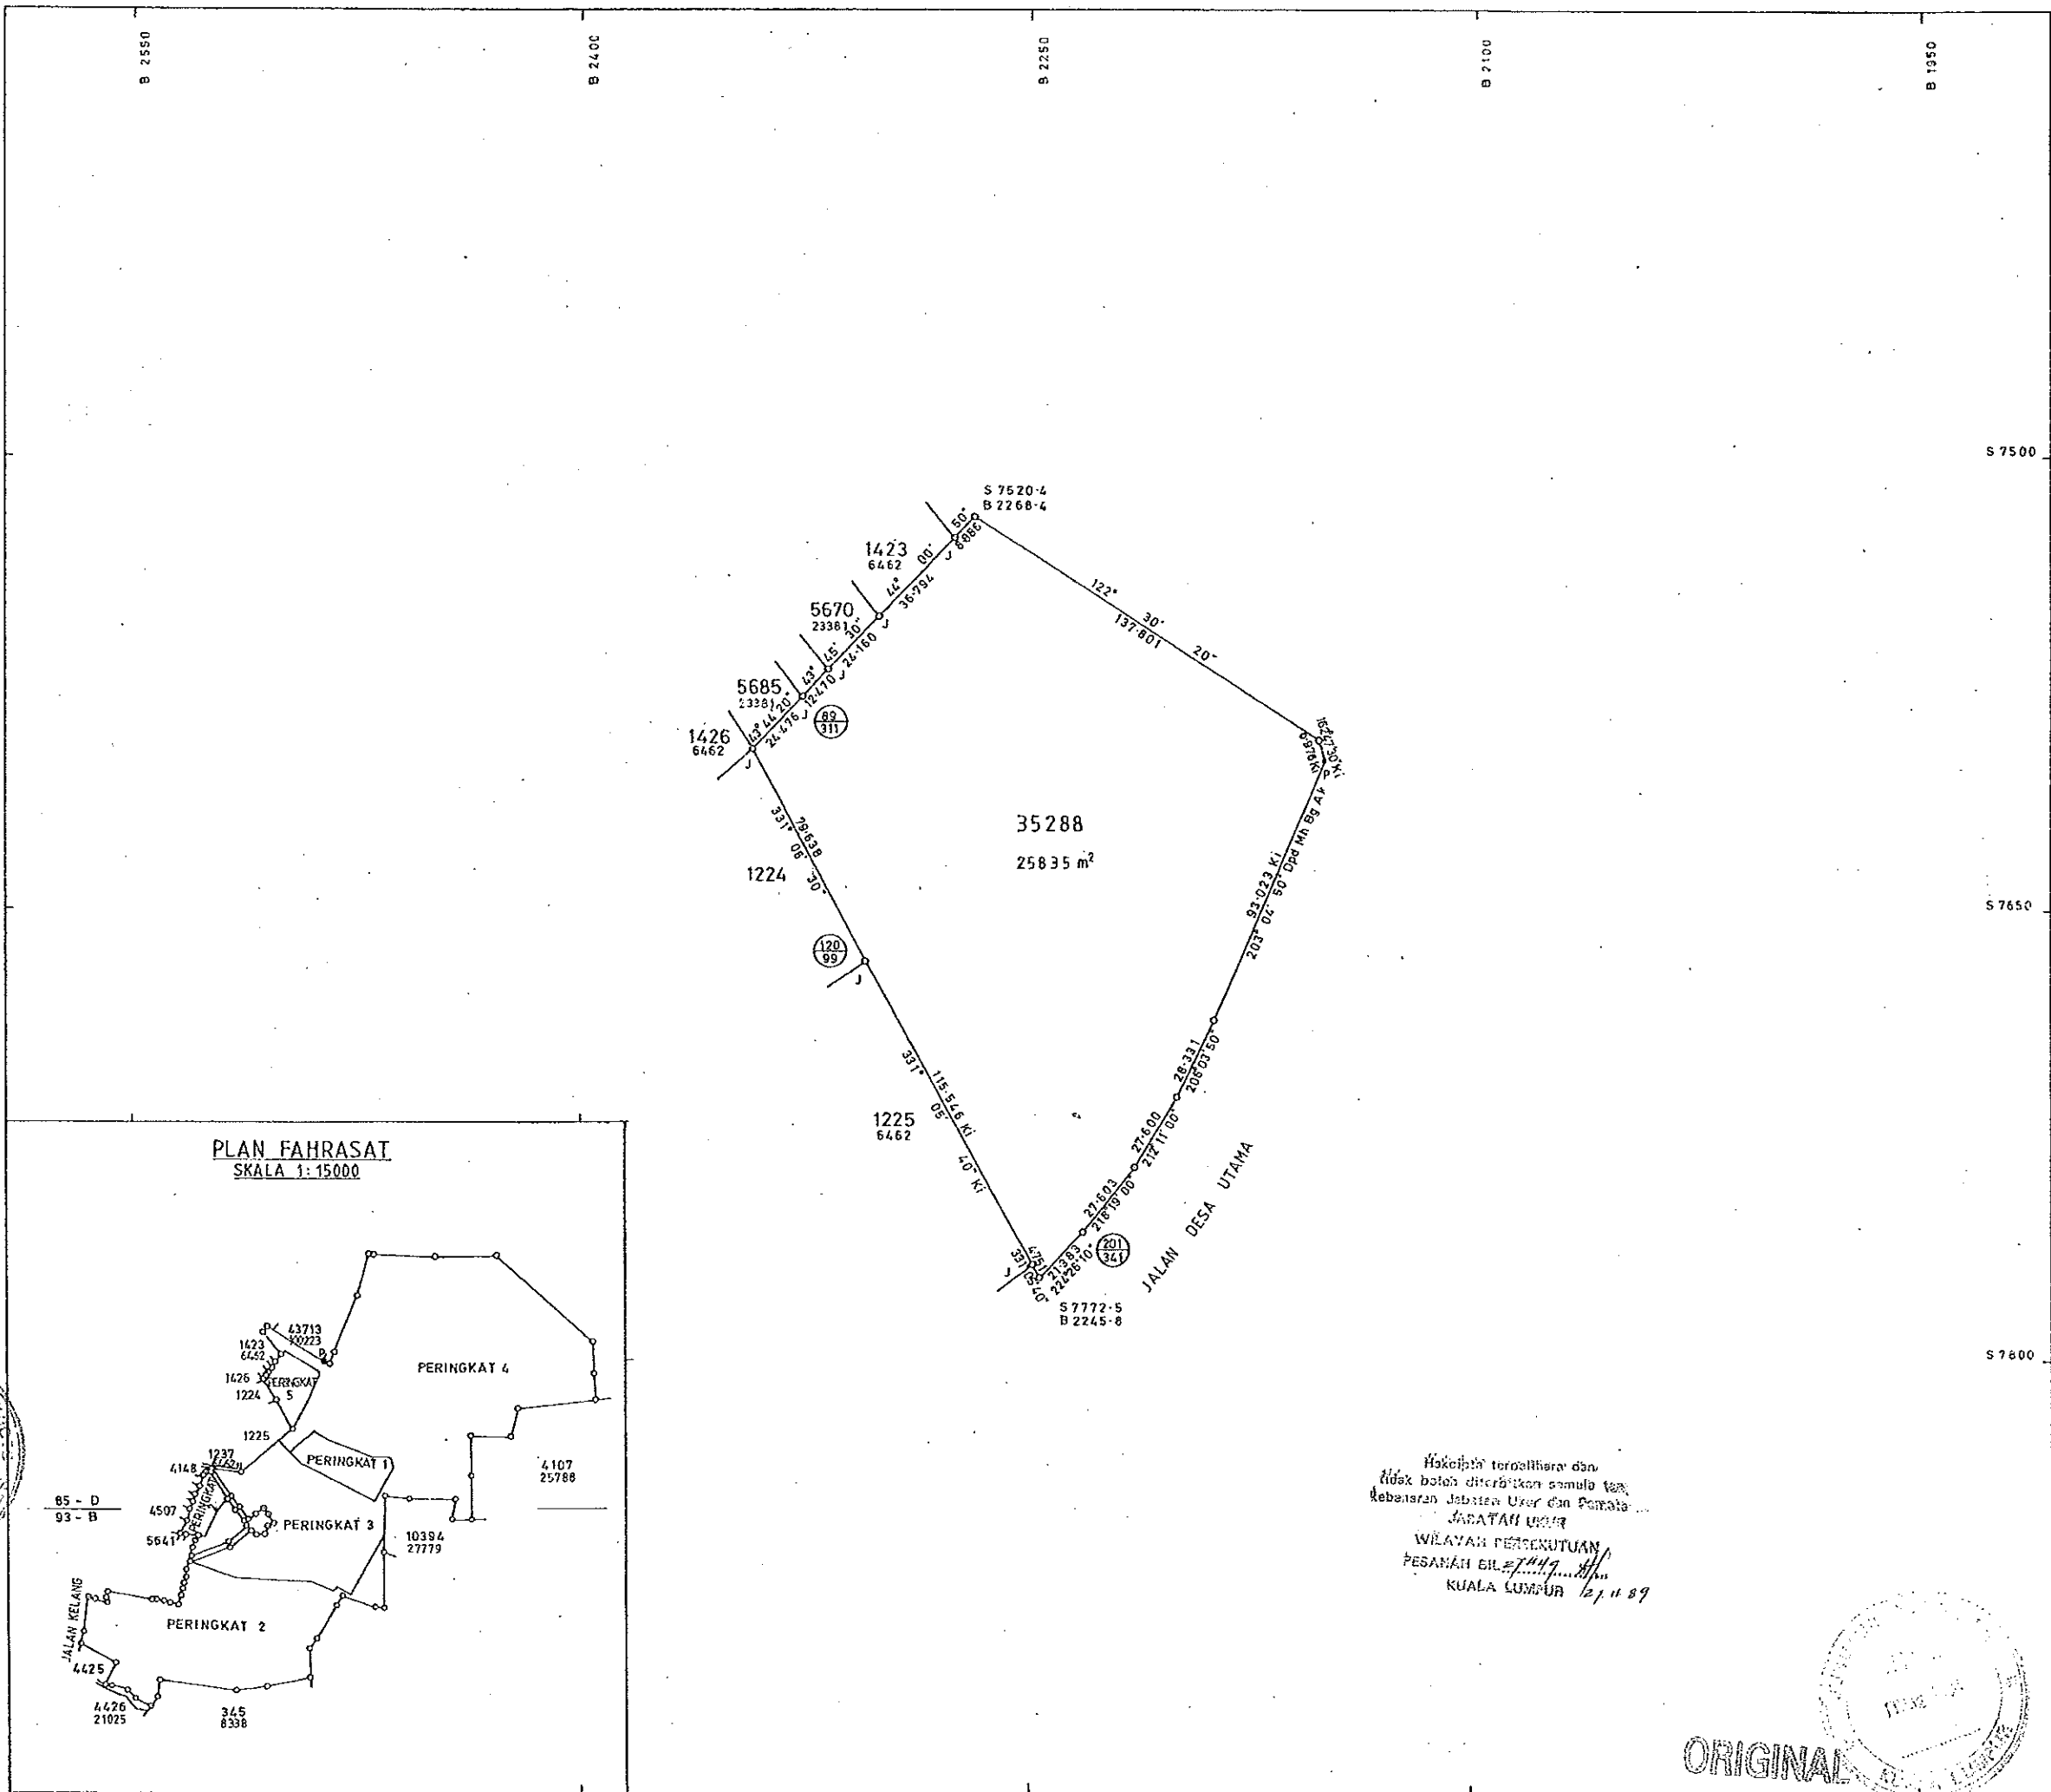

ORIGINAL

14-100719

14 WILAYAH PERSEKUTUAN
00
05 MUKIM KUALA LUMPUR
00

LOT 034176 - 034213 & 035306

BAKI SEBAHAGIAN LOT 18694 (PA 28954)

SKEL 1:750


NOTA:

Lot-lot yang terbit daripada pecahan
& penyerahan untuk Simpanan Jalan

PERINGKAT 3

NOTA:

Lot-lot ini ialah sebahagian lot 18693 & 18694
(PA 28954) yang telah diukur secara berperingkat

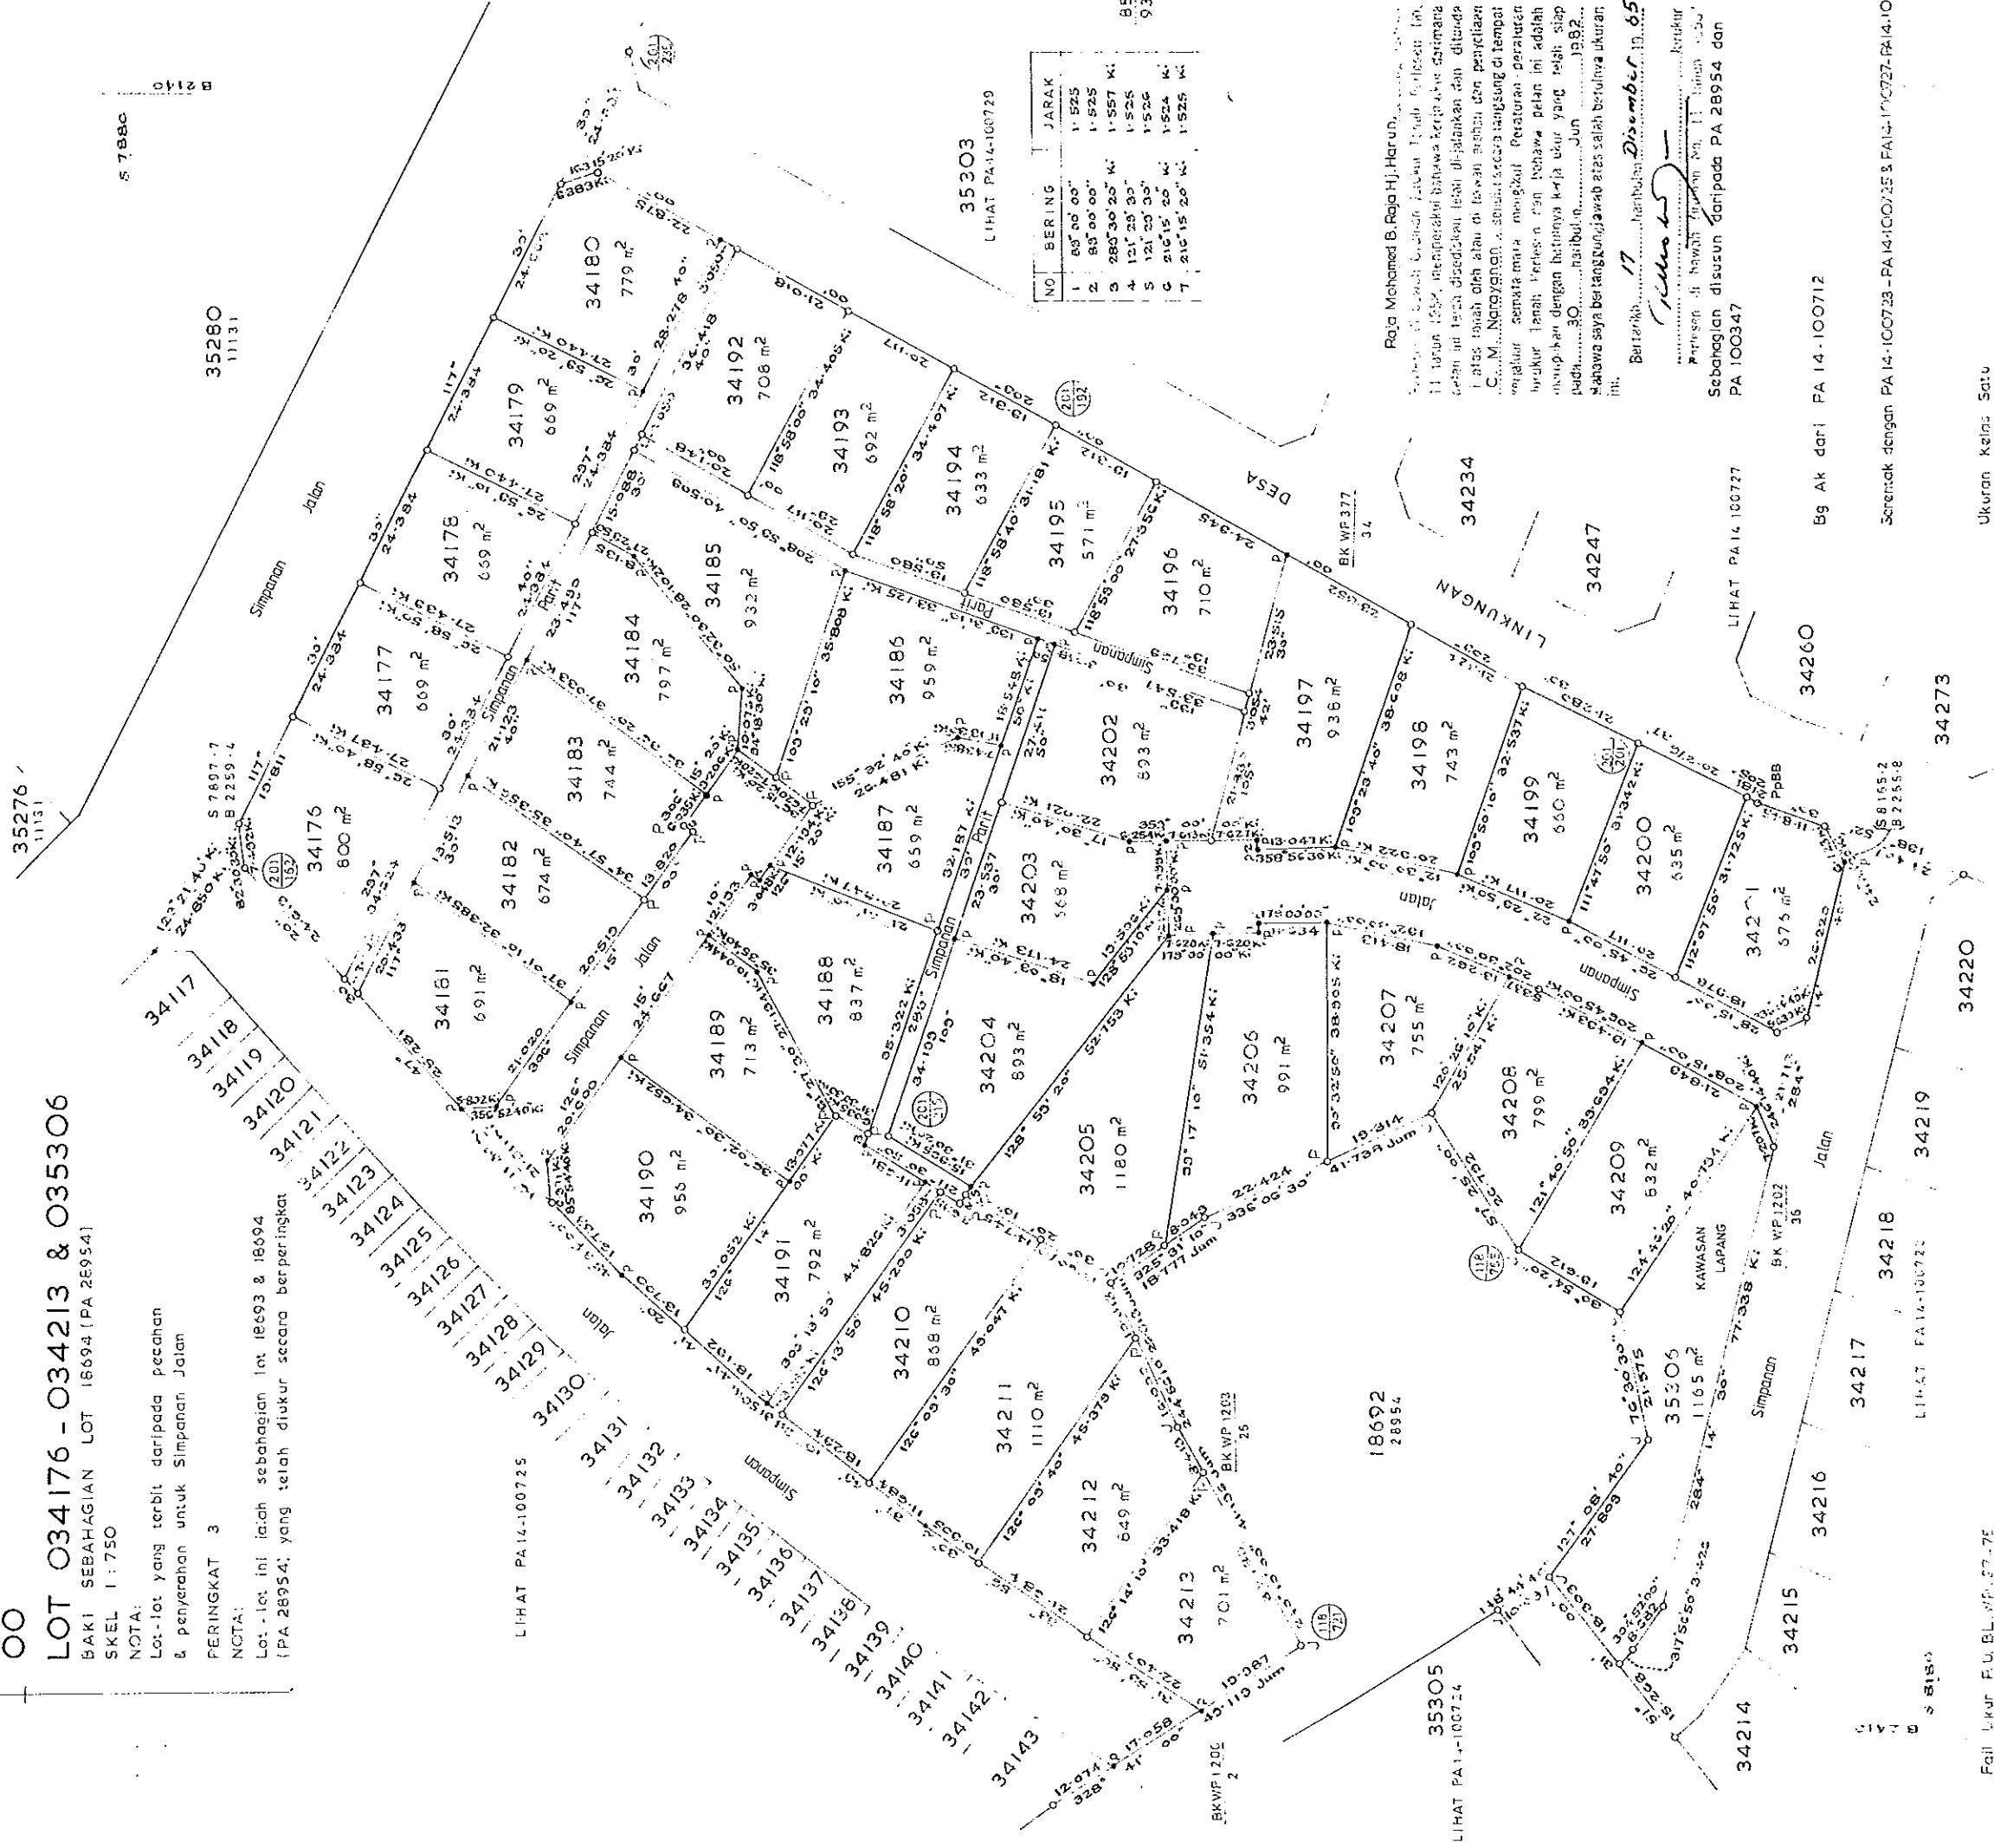

Peta Lukar F.U. BL. WP. 27.75

Peta PT. PHT. KL. 6-2214-72

JK(L) 58 M 1:52

BK WP 377 & WF 1196 - WF 1264 & WP 342

Sy: Flawai 85.0 & 93.8

Diperiksa oleh
(S. MURUGASAMPILLAI)

Ukuran Kelas Satu

Disetujui oleh
JASNI BIN ABRAHMAN 21-6-2004
Pengeruh Ukur dan Pemetaan
Wilayah Persekutuan
Kuala Lumpur

PA 14-100726

WILAYAH PERSEKUTUAN
MUKIM KUALA LUMPUR
LOT 51565 (PA 103599)
UKURAN SEMULA

SKALA 1 : 1000

NOTA:

UKURAN LOT 51565 ADALAH UNTUK
SKIM STRATA 1059

Fail Ukur PUBLWP268/1997

Fail Pej Tanah PTG/WP20/772/95-20/1075/97

Peta Kadaster 0454

JK 296 M 53

BK 8592

Ukuran Kelas Satu

Saya, POH SIN BIN seorang Juruukur Tanah Yang Dilesen dibawah Akta 458 (Disemak 1991),memperakui bahawa kerja ukur darimana petan ini telah disediakan telah dijalankan dan ditanda di atas tanah oleh saya atau di bawah arahan dan penyeliaan saya sendiri secara langsung di tempat kerja per semata-mata mengikut Peraturan-Peraturan Juruukur Tanah Berlesen dan bahawa petan ini adalah merupakan dengan belainya kerja ukur yang telah siap pada.....18.....haribulan.....Mei.....1992.....
Bertarikh.....10.....haribulan.....September.....1999.....


[Signature]

Juruukur Tanah Yang Dilesen Di bawah Akta 458 (Disemak 1991)

Diluluskan oleh

[Signature] 31.12.1999
WAN ZAMUDIN BIN WAN YUSOFF
Pangarah Ukur
Wilayah Persekutuan

PA 106154

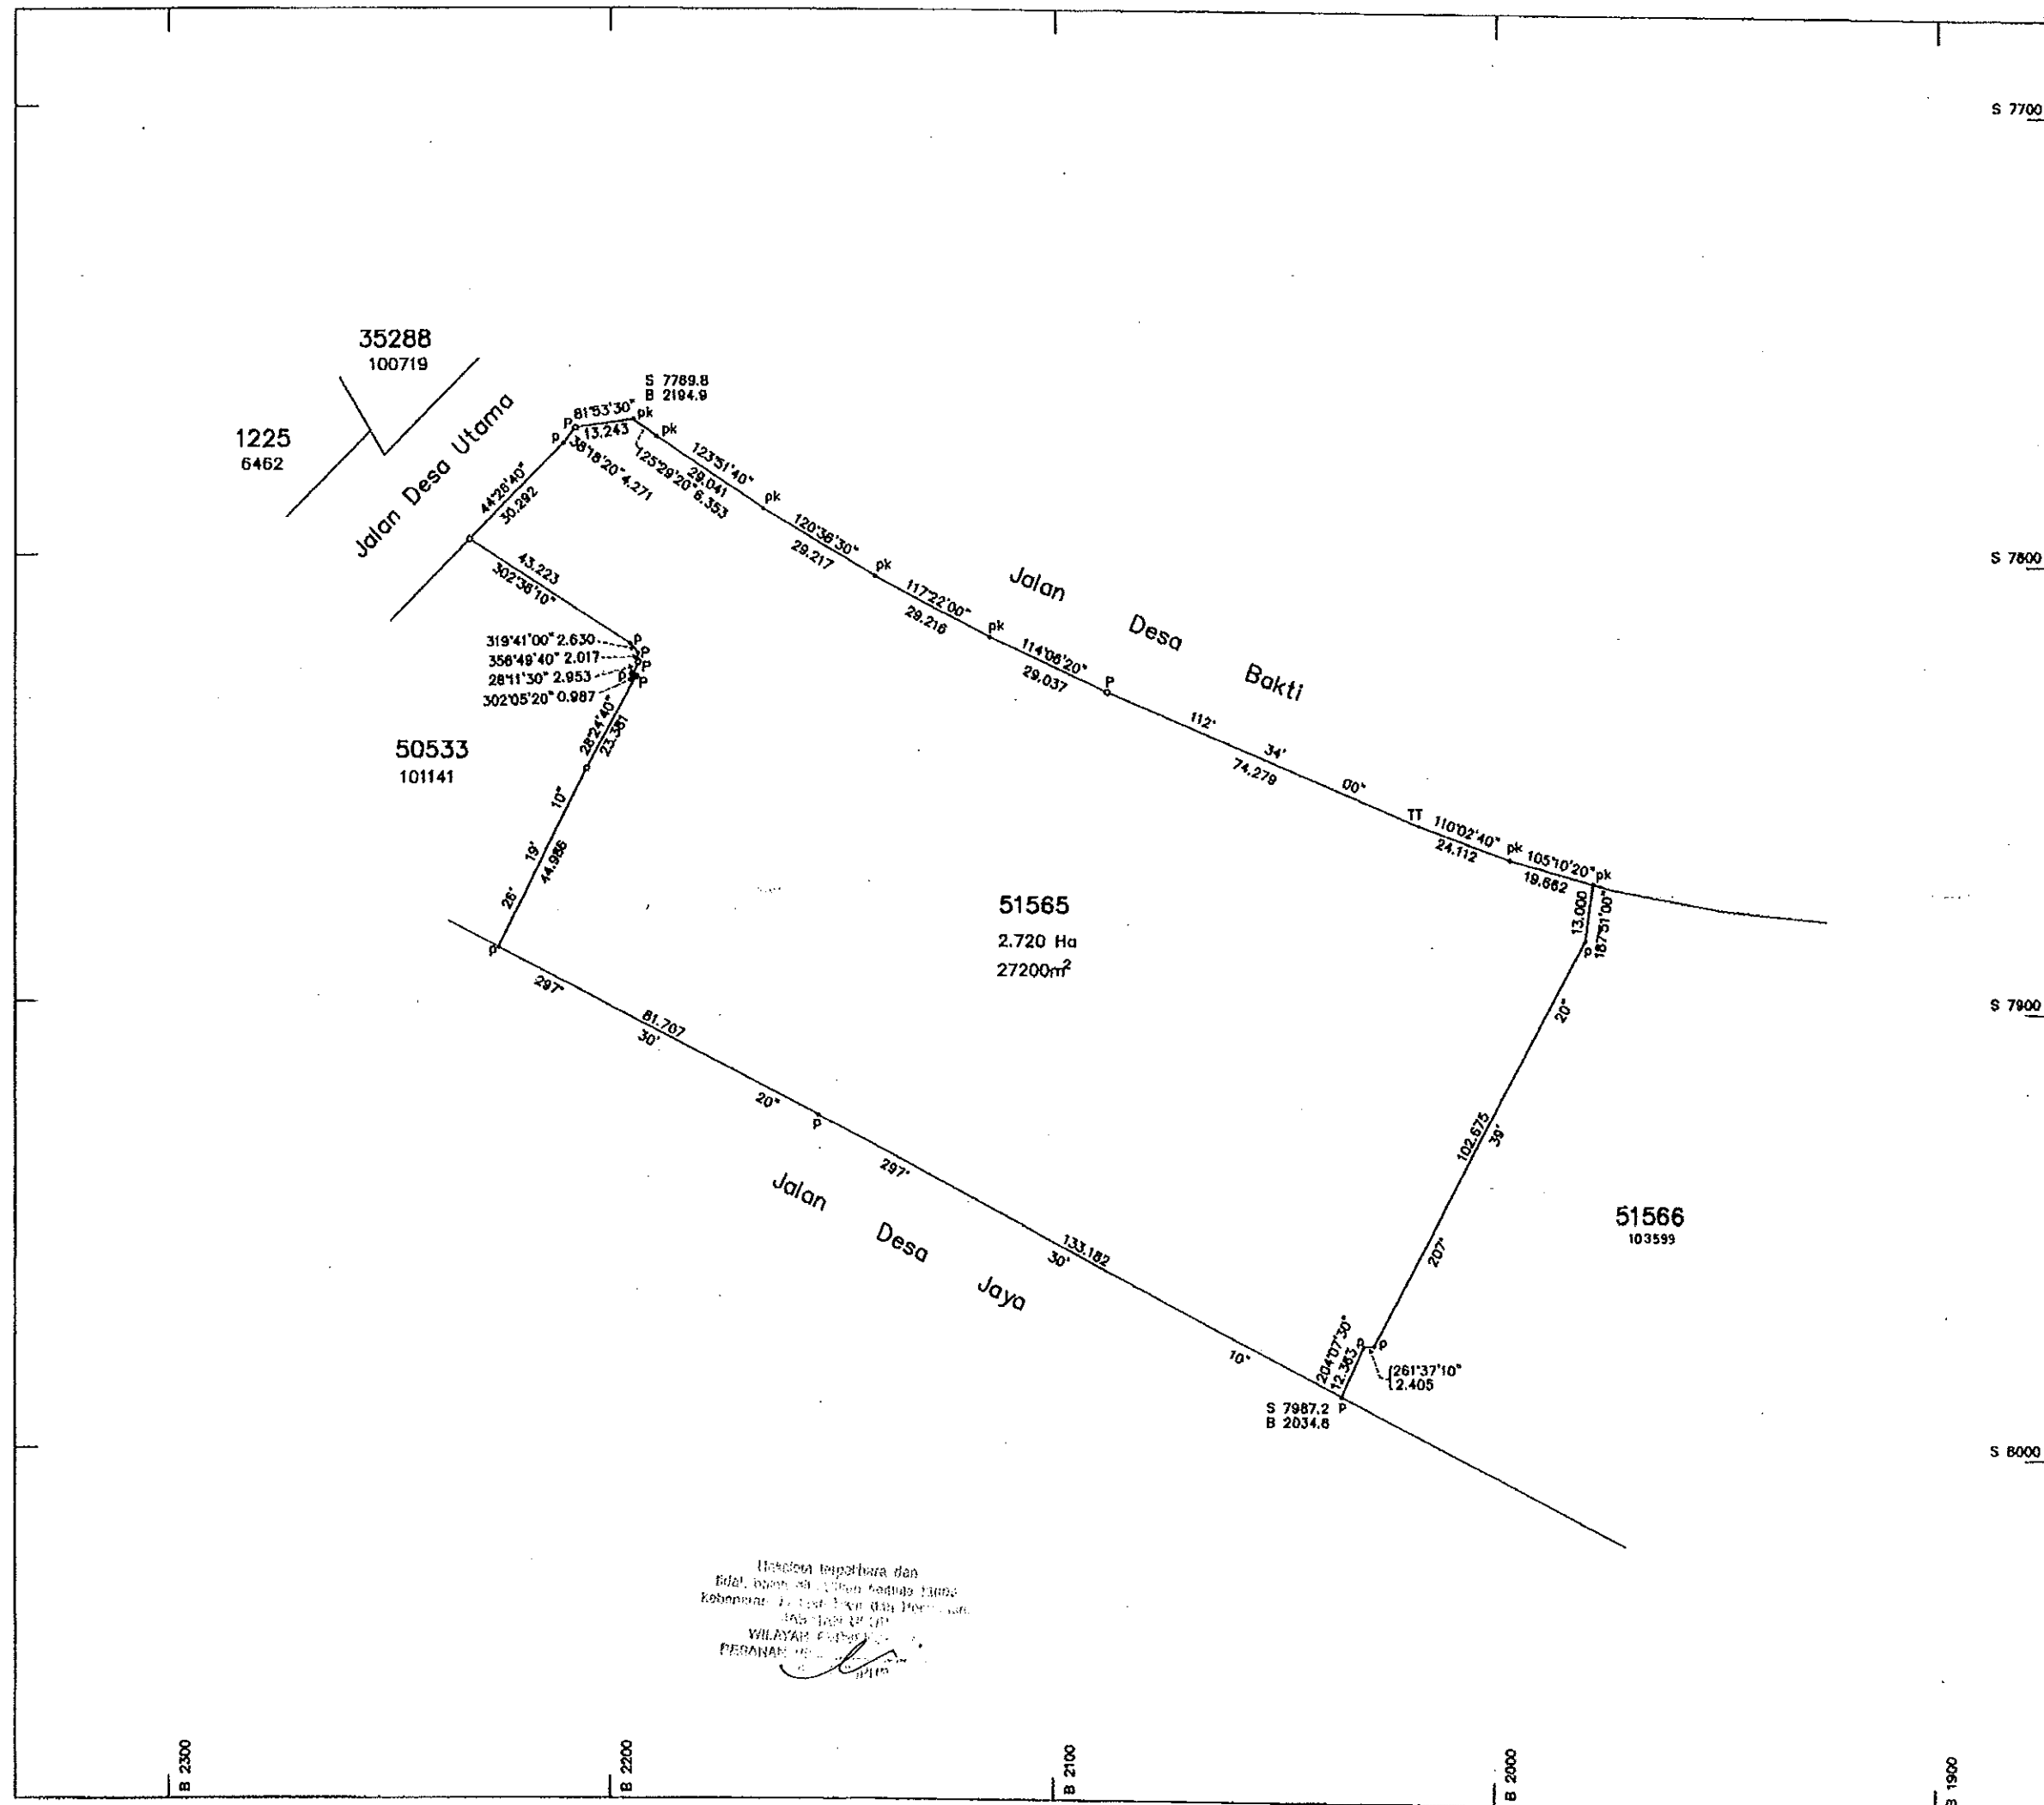


14 WILAYAH PERSEKUTUAN

00

05 MUKIM KUALA LUMPUR

00

LOT 050533 & 050534

Pecahan Lot 35280 (PA 11131)

Skala 1:1000

Fail Ukur PUBL WP 115-87

Fail Pej. Tanah PTG-WP 6-B- 3796-86

JK WP 6 M 195-198

BK 3085

Syit Piawai 85-D

Ukuran Kelas Satu

Sebahagian disusun daripada PA 11131

"Saya, POH SIN BIN KMN, PPT, B.Surv.(Q'ld) M.I.S. Aust. F.I.S. (M) seorang Jurukur Berlesen di bawah Ordinan Jurukur Tanah Berlesen No. 11 tahun 1958, memperakui bahawa pelan ini telah disediakan sebahagian daripada kerjaya saya sendiri dan sebahagian daripada maklumat yang diambil daripada Pelan Akui. Bahagian kerja saya telah dijalankan dan ditanda di atas tanah oleh saya atau di bawah arahan dan penyeliaan saya sendiri secara langsung di tempat kerjaya saya mata-mata mengikut Peraturan-peraturan Jurukur Tanah Berlesen, dan bahawa pelan ini adalah merupakan dengan batinnya kerja pukur yang telah siap pada 12 haribulan Oktober 1987

Bertarikh 17 haribulan November 1987


POH SIN BIN KMN, PPT, B.Surv.(Q'ld) M.I.S. Aust. F.I.S. (M)
Jurukur Berlesen di bawah Ordinan No. 11 tahun 1958."


Dicarta oleh (Mohammad Bakri bin Awang Basir)

Diperiksa oleh

Diluluskan oleh
BZULKEFLI BIN MD. SHARIFF
Pegawai Ukur
Wilayah Persekutuan

PA 14-101141

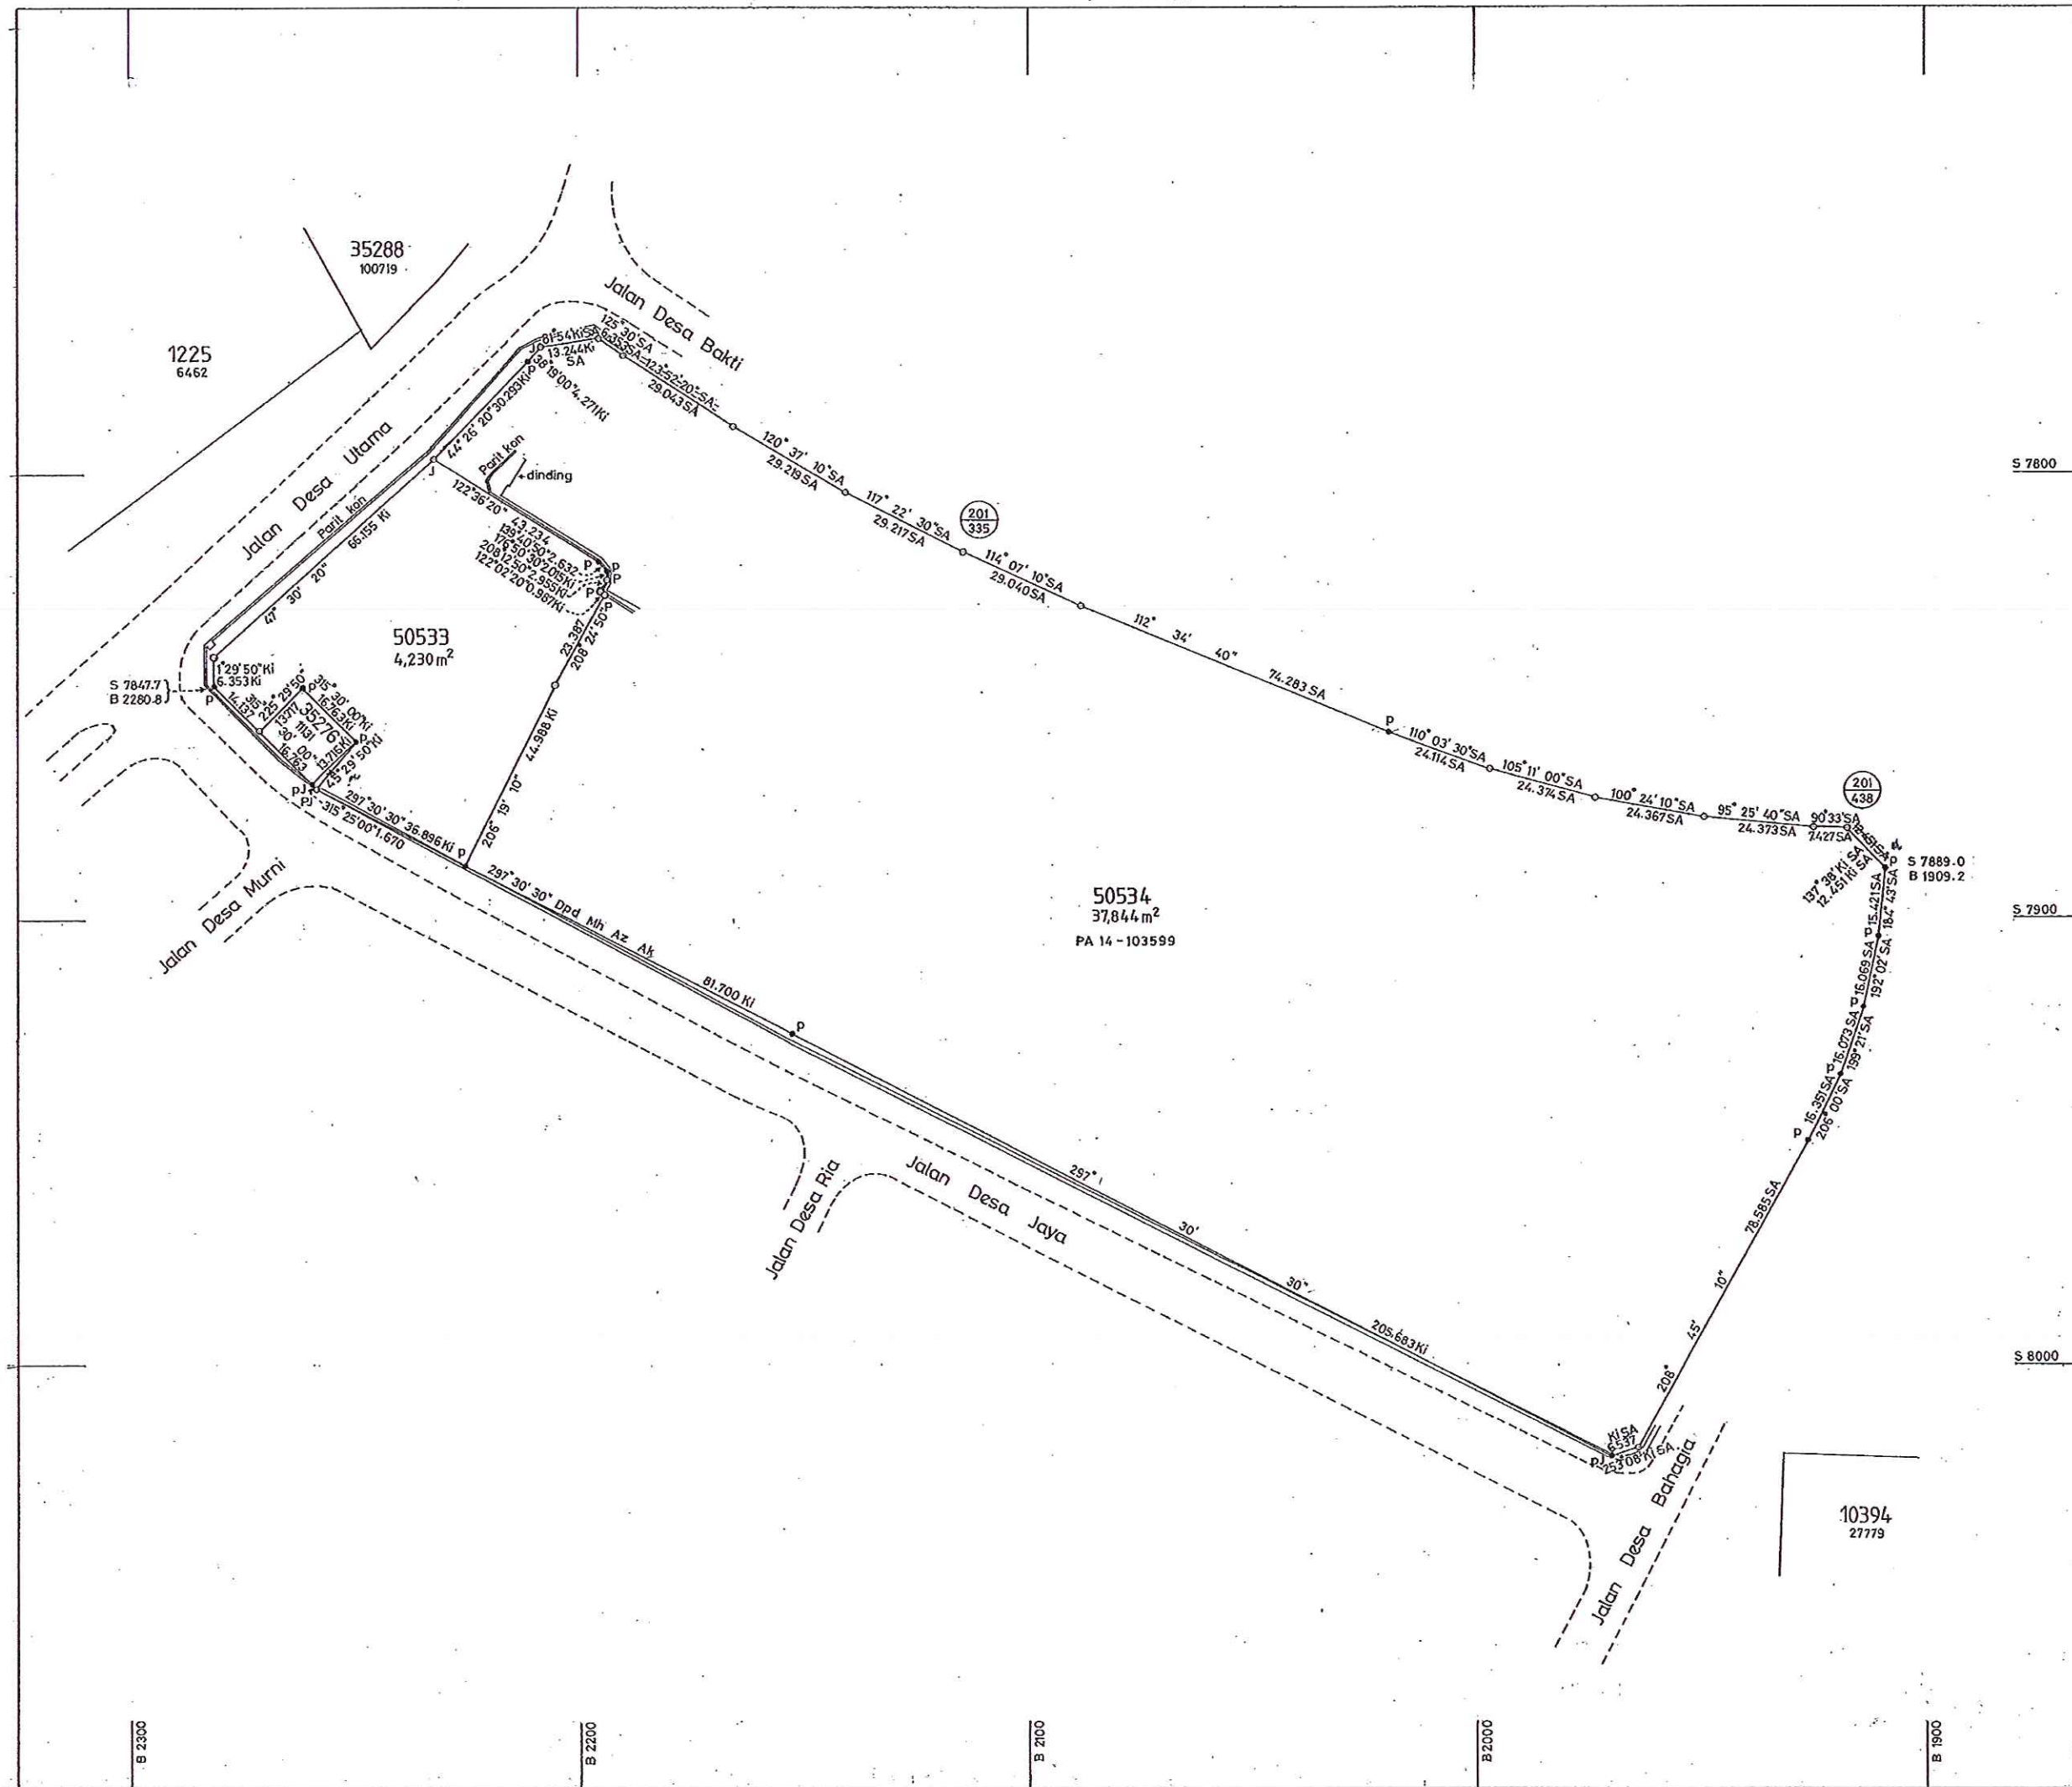

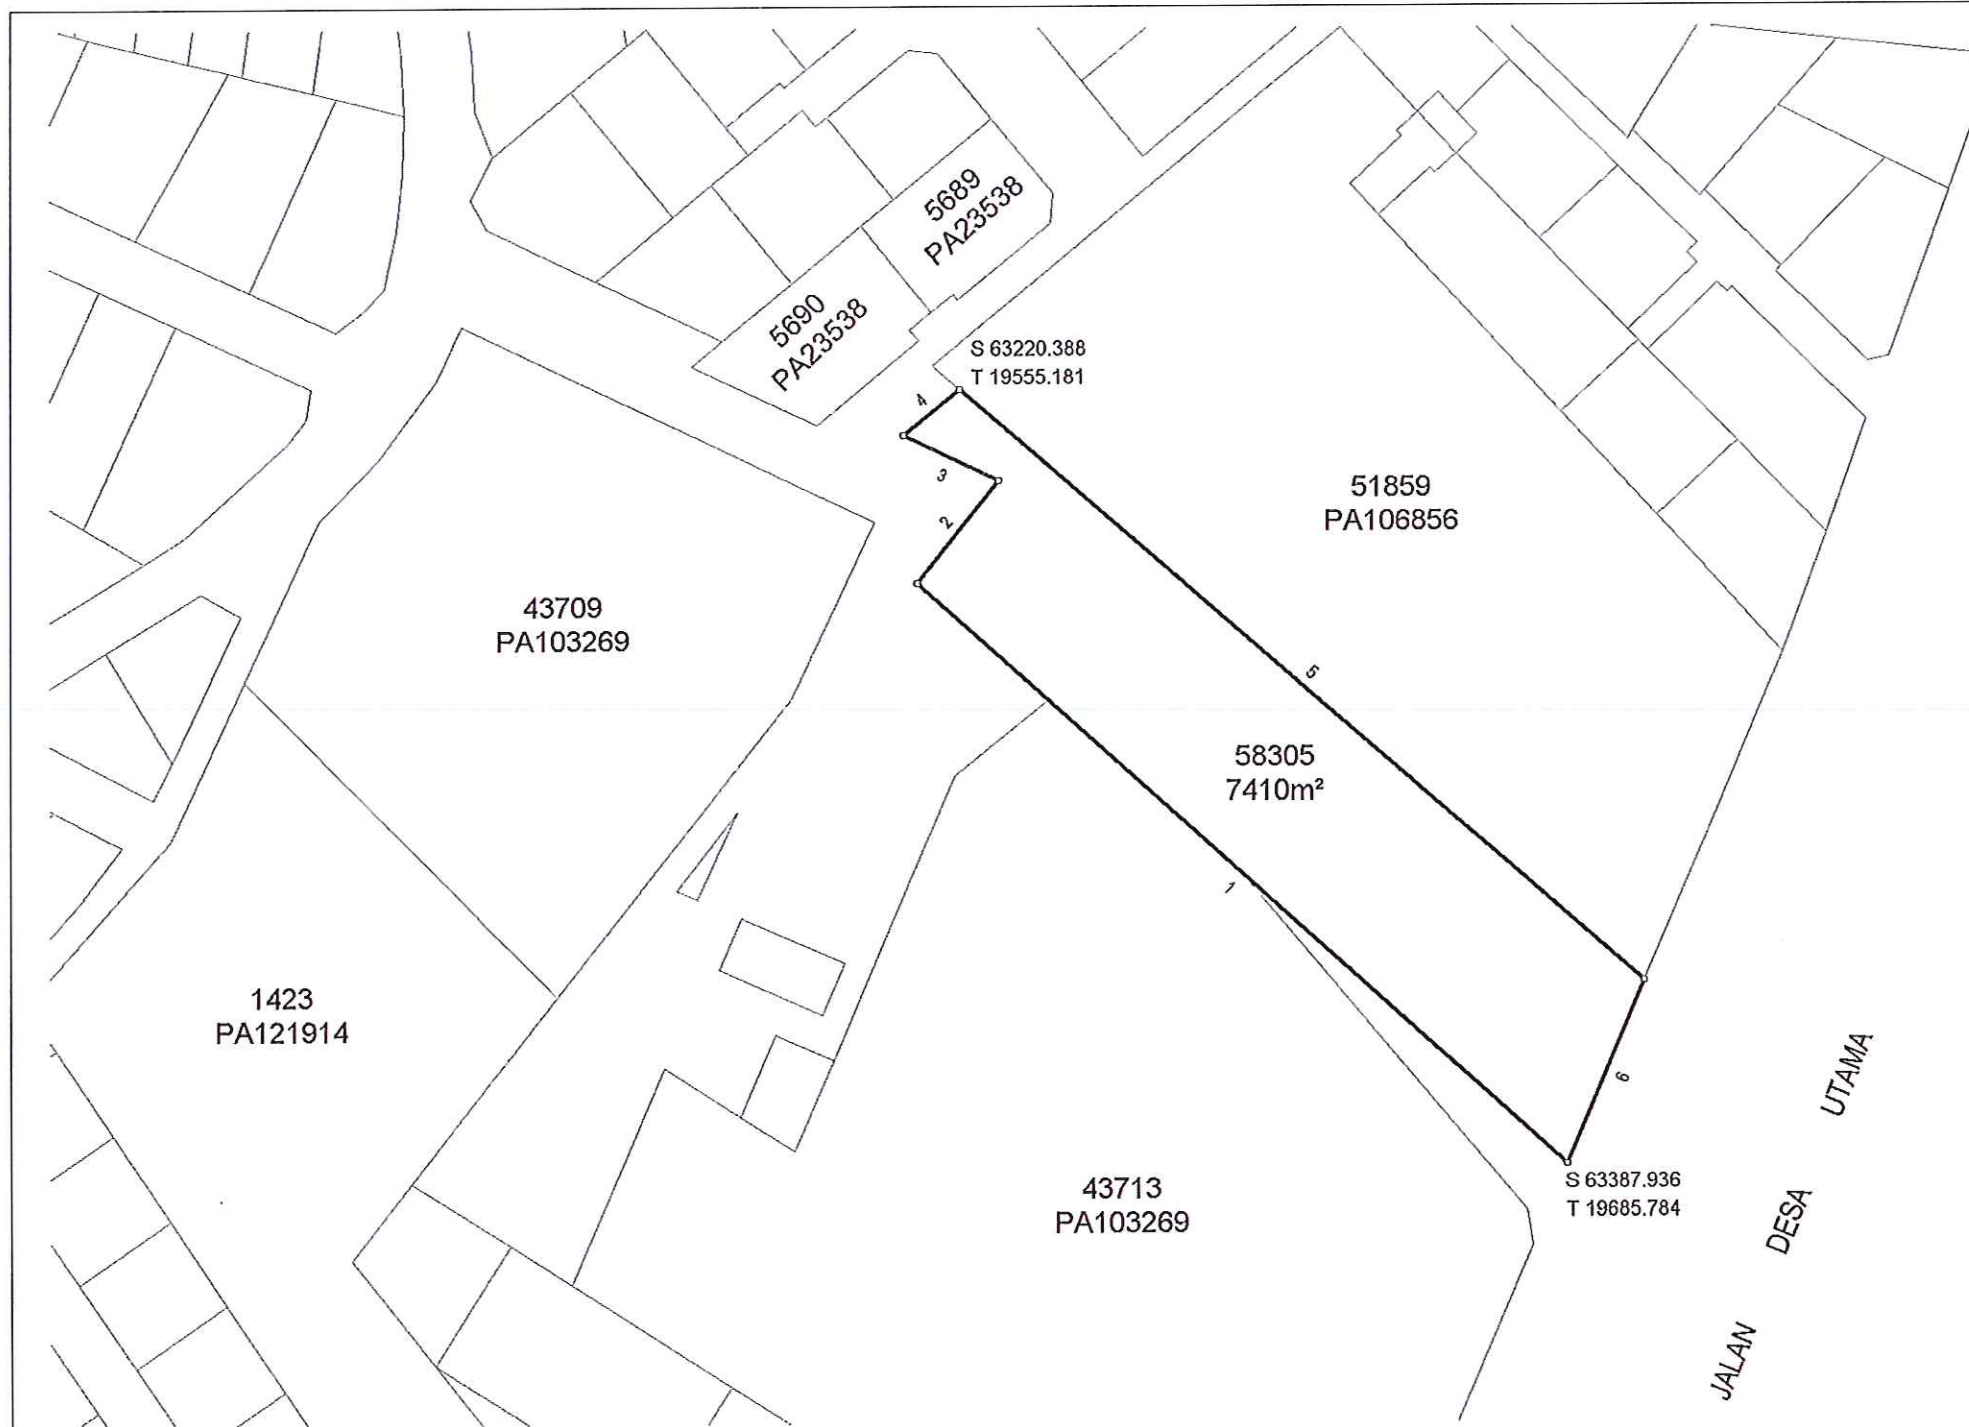

RUJUKAN	BEARING	JARAK
1	311°56'10"	187.965
2	38°19'30"	28.298
3	295°15'40"	22.730
4	50°38'30"	15.820
5	130°56'40"	195.399
6	203°16'30"	42.993

Nota :-
Ukuran semula lot 58305(PA 123021)
untuk skim strata 2986

Asas Koordinat GDM2000 Cassini-Soldner

WILAYAH PERSEKUTUAN KUALA LUMPUR

MUKIM KUALA LUMPUR

LOT 58305

SKALA 1 : 1600

PETA KADASTER 85-D

PA1108529



*Saya LEE KWONG JOO seorang Jurukur Tanah Berlesen di bawah Akta Jurukur Tanah Berlesen 1958 (Akta 458) memperakui bahawa pengukuran dan mana pelan ini telah disediakan, telah dijalankan dan otanda diatas tanah oleh saya atau di bawah arahan saya sendiri secara langsung di lapangan semata-mata mengikut Peraturan-peraturan Jurukur Tanah Berlesen, dan bahawa pelan ini secara tepat mewakili pengukuran yang telah disempurnakan pada 03 haribulan April 2012.

rBahkan saya bertanggungjawab sepenuhnya ke atas salah betulnya ukuran ini.

Bertarikh 03 haribulan April 2013.

Jurukur Tanah Yang Dilesen Di Bawah Akta 458

FAIL UKUR PUBLWP191_2012

FAIL PEJ. TANAH

DILULUSKAN OLEH

MD ZAKI BIN AD WAHID
PENGARAH UKUR DAN PEMETAAN
WILAYAH PERSEKUTUAN KUALA LUMPUR

Tarikh: 08-04-2013



AH PERSEKUTUAN

1 KUALA LUMPUR

44-034175,035291,
035307


LOT 18693 & 18694 (PA 28954) LIHAT NOTA

daripada pecahan
Simpanan Jalan

ini ialah sebahagian lot 18693 &
ang telah diukur secara berperingkat

Baki Sebahagian Lot
035305 & 035307
18693 (PA 28954)
18694 (PA 28954)

3286
106713

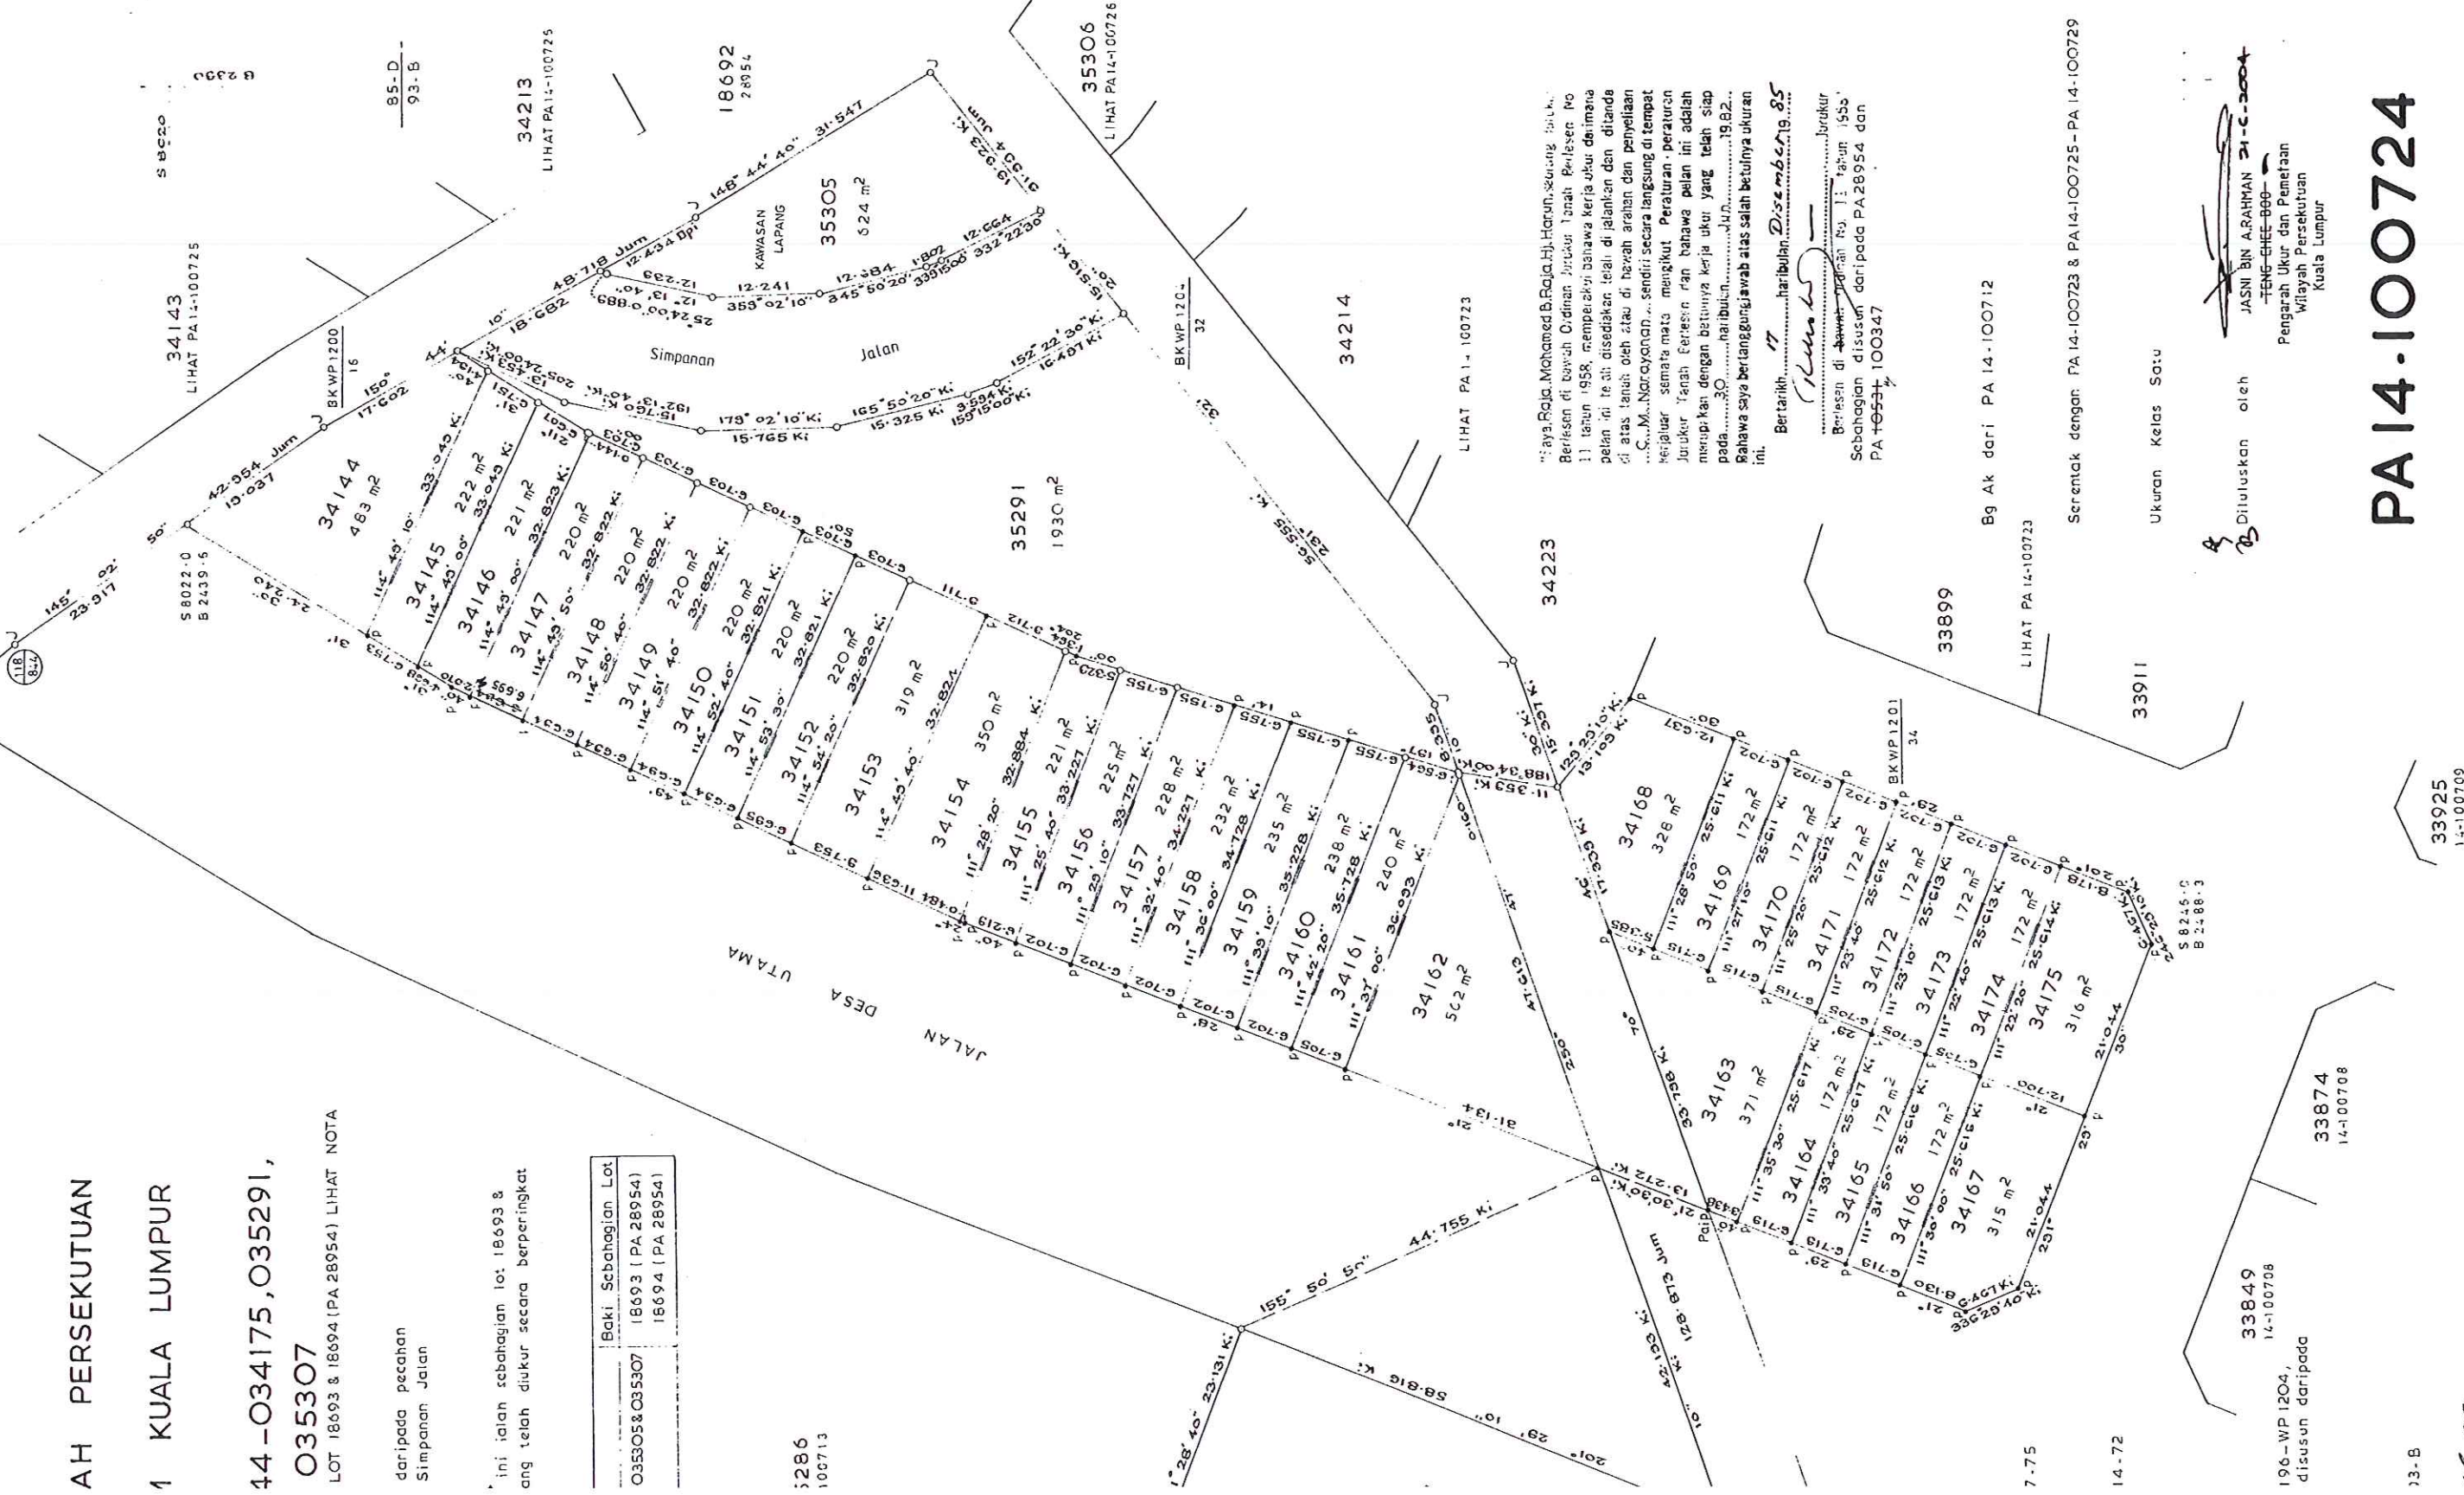

"Saya Raja Mohamed B. Raja H. Harun, seorang lelaki,
Berlesen di bawah Ordinan Jurukur Tanah Berlesen No
11 tahun 1958, memperakui bahawa kerja ukur di mana
pelan ini telah disediakan telah di jalankan dan disiapkan
di atas tanah oleh atau di bawah arahan dan penyeliaan
...C.M. Narayana... sendiri secara langsung di tempat
keja. Saya semasa ini mengikut Peraturan-peraturan
Jurukur Tanah Berlesen dan bahawa pelan ini adalah
mempunyai dengan betulnya kerja ukur yang telah siap
pada...30...haribulan...Juni...1982..
Bawah saya bertanggungjawab atas salah betulnya ukuran
ini.

Bertarikh...17...haribulan...Disember...85...

Raja H. Harun
Berlesen di bawah Ordinan Jurukur
Sebahagian disusun daripada PA 28954 dan
PA 10534 100347

Bg Ak dari PA 14-100712

LIHAT PA 14-100723

Serentak dengan PA 14-100723 & PA 14-100725-PA 14-100729

Ukuran Kelas Satu

Diluluskan oleh
JASNI BIN ARAHMAN 21-1-2004
PENGARAH UKUR DAN PEMETAAN
Wilayah Persekutuan
Kuala Lumpur

PA 14-100724

WILAYAH PERSEKUTUAN
KUALA LUMPUR
MUKIM KUALA LUMPUR
LOT 58409-58412
PECAHAN LOT 22883 (PA 104668)
SKALA 1 : 750

Fail Ukur PUBLWP 90/2009
Fail Pej Tanah PTG/WP6/7447/2008
Peta Kadaster 0454
JK 953 M 113 & 114

Saya CHOI HON NANG, seorang Jurukur Tanah yang dilesen di bawah Akta Jurukur Tanah Berlesen 1958 (Akta 458), memperakui bahawa pengukuran darimana pelan ini telah disediakan, telah dijalankan dan difanda di atas tanah oleh saya atau di bawah arahan saya sendiri secara langsung di lapangan semata-mata mengikut Peraturan-peraturan Jurukur Tanah Berlesen, dan bahawa pelan ini secara tepat mewakili pengukuran yang telah disempurnakan pada 3 haribulan Mac 2009.

Behawa saya bertanggungjawab sepenuhnya keatas salah betulnya ukuran ini.
Bertarikh 13 haribulan Mei 2009

Choi Hon Nang

Jurukur Tanah Yang Dilesen di bawah Akta 458

Diluluskan Oleh

Hasan Bin Jamil

HASAN BIN JAMIL
Pengarah Ukur dan Pemetaan
Wilayah Persekutuan
Kuala Lumpur

B 2475

B 2400

B 2325

PA 123619

WILAYAH PERSEKUTUAN.

MUKIM KUALA LUMPUR

LOT 22874-22886 &
22898-22907

BAKI SEBAHAGIAN LOT 22865 (PA 104666)

SKALA 1 : 750

NOTA :-
Lot-lot yang terbit daripada pecahan dan
penyerahan untuk Simpanan Jalan dan Parit.

Fail Ukur PUBL-SEL. 67-67

Fail Pej Tanah PHT-KL. 6-908

Peta Kadastra 0454

JK(L) 251 M 51-82

BK 3653, 3654 & 3655

Bg-Ak-Dpd-PA-104667 /

Ukuran Kelas Satu

Az-Ak-Dpd-PA-104666

"Saya, SAHARUDIN BIN SAAT seorang Jurukur Berlesen di bawah
Ordinan Jurukur Tanah Berlesen No-II tahun 1958, memperakui
bahawa kerja ukur darimana petan ini telah disediakan telah
dijalankan dan ditanda di atas tanah oleh saya atau di bawah
arahan dan penyeliaan TAN SRI HJ MOHD YATIM B YAHAYA
sendiri secara langsung di tempat kerjajual semata-mata mengikut
Peraturan-peraturan Jurukur Tanah Berlesen dan bahawa petan ini
adalah merupakan dengan betulnya kerja ukur yang telah siap
pada 14 haribulan NOVEMBER 1987.

Bertandatangan 22 haribulan SEPT. 1993


Jurukur Berlesen di bawah Ordinan No. II tahun 1958"

Dicarta oleh
(Veronica Lee Poh Lin)

Diperiksa oleh
SHAHARUDIN BIN SAHRI 10.01.95

Diluluskan oleh
17.01.1995
MOHAMMAD AZMI BIN MOHD.ZIN
Pengerah Ukur
Wilayah Persekutuan

PA 104668

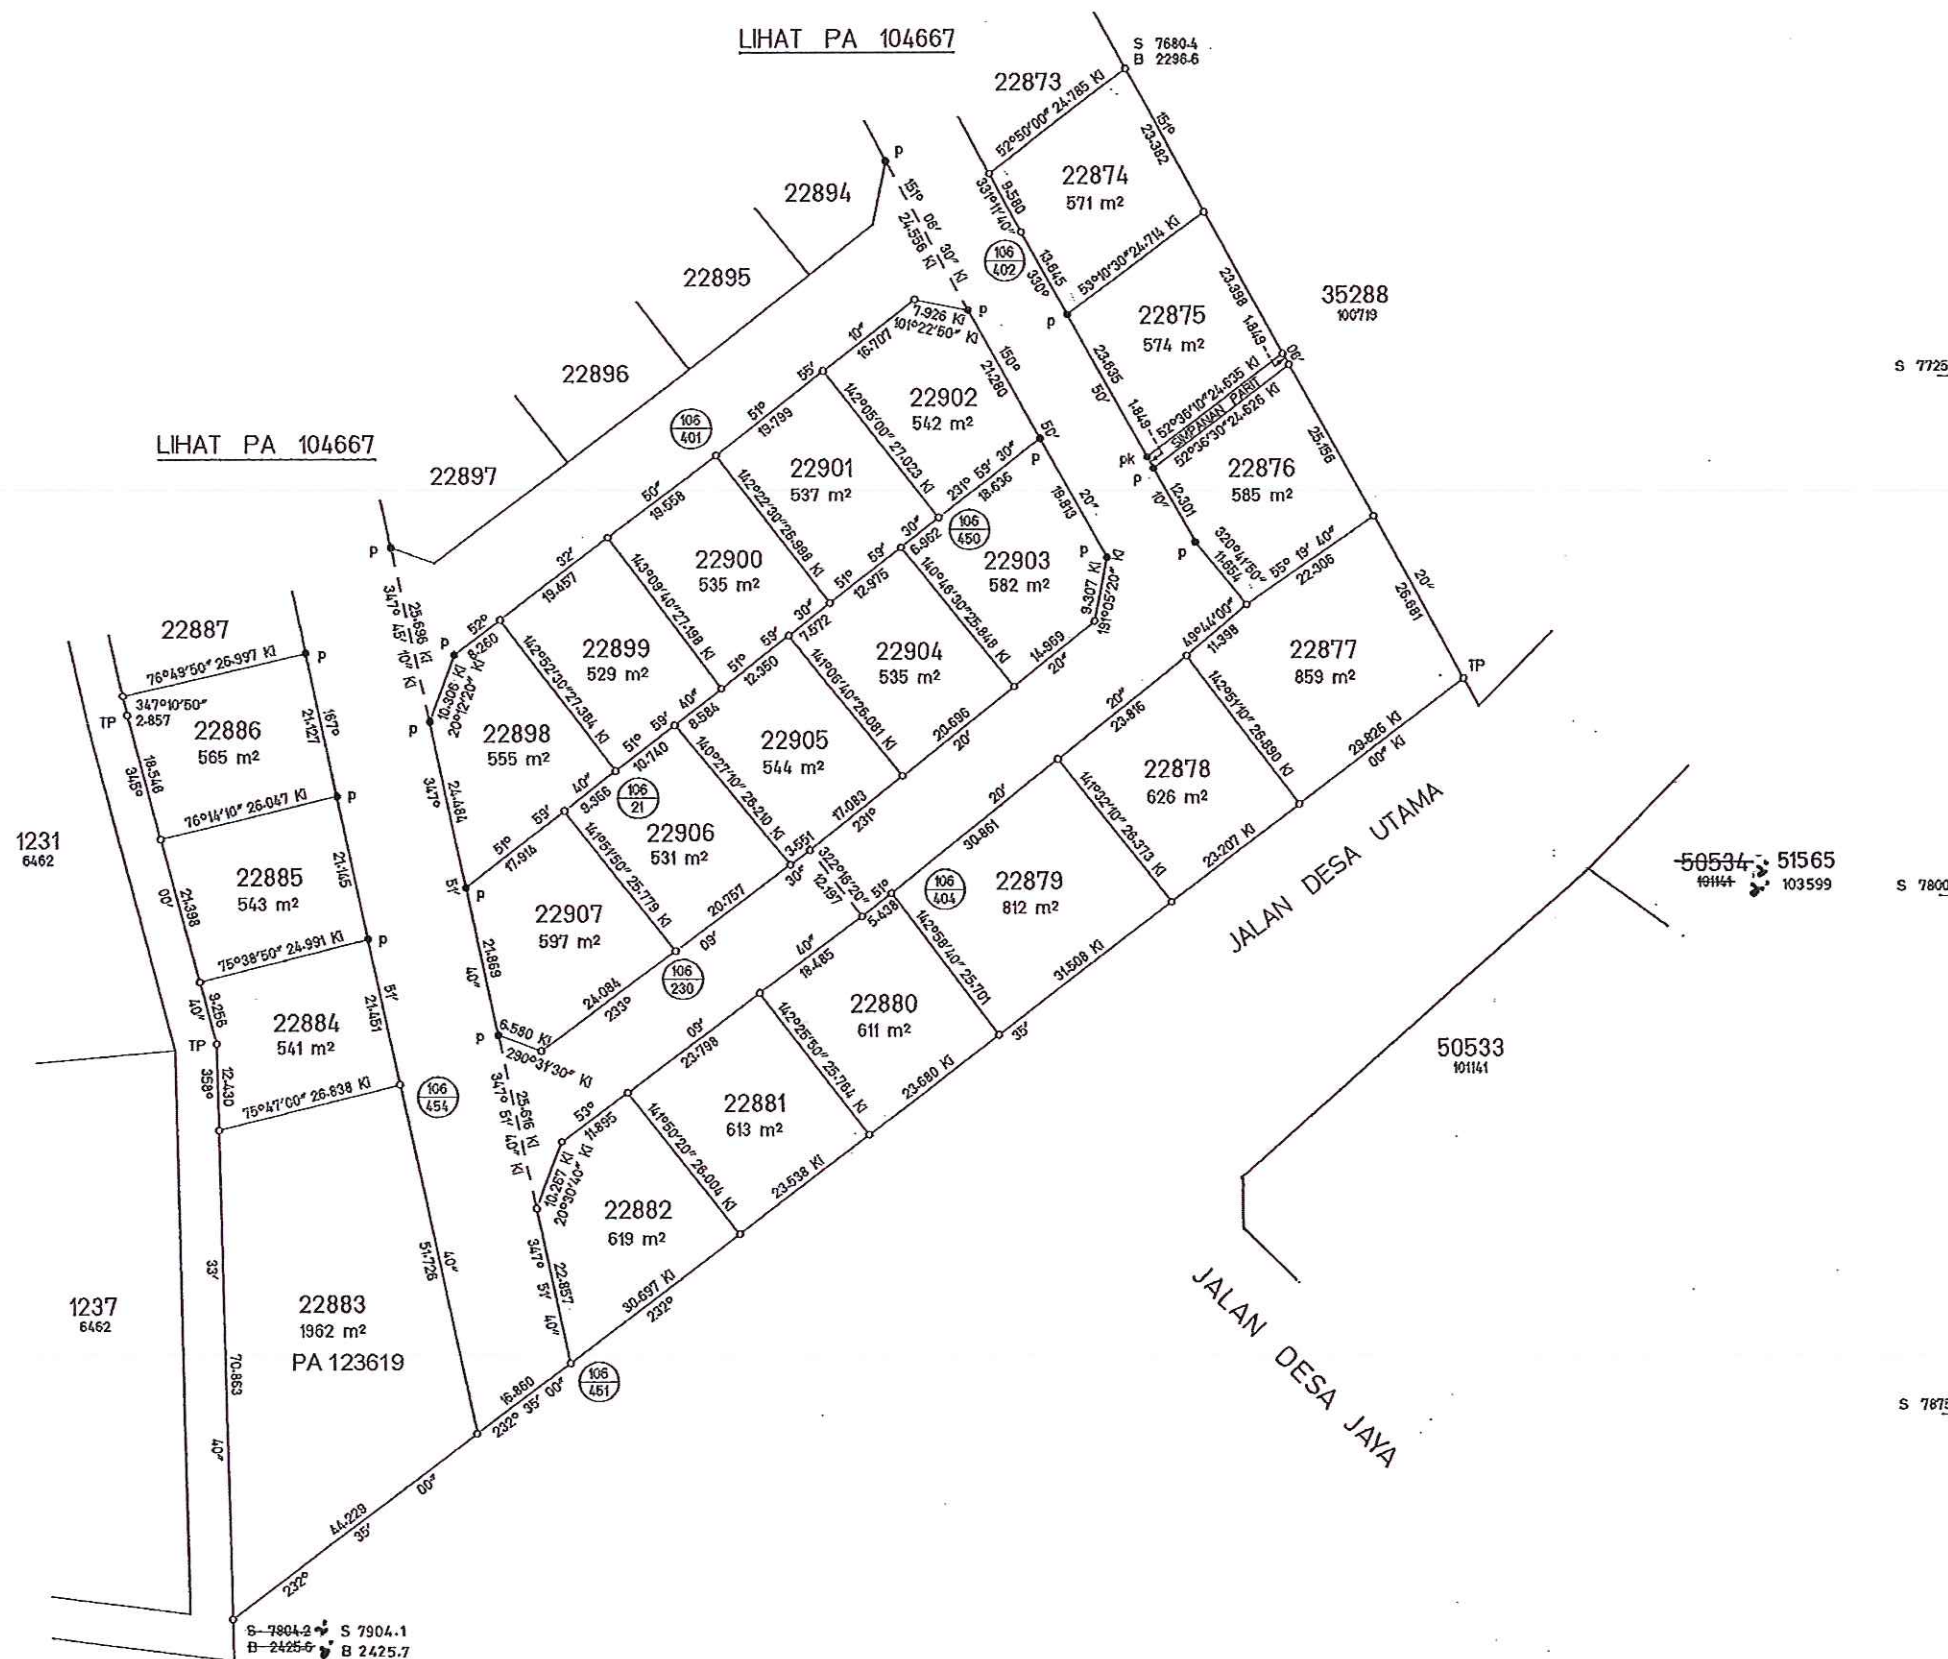

WILAYAH PERSEKUTUAN
KUALA LUMPUR

MUKIM KUALA LUMPUR

LOT 58304

SKALA 1 : 500

NOTA :-

DAHULUNYA SEBAHAGIAN LOT 18692 (PA28954)

Fail Ukur PUMP240/2008

Fail Pej. Tanah PTG/MP11/901/06 (9)

Peta Kadaster 0454

JK 956 N 174

Disusun Daripada PA28954, PA100724 & PA100726

Siap Pada 15.02.1973 & 30.06.1982

BK 342, 377, 1196-1204, 2717, 20504 & 20748

Ukuran Kelas Satu

Disedia oleh AZILA BINTI HAJI AZIZ
27-10-2009

Diperiksa oleh WAI AH CHONG
28-10-2009

Diluluskan oleh
04-Nov-2009
MO ZAKI BIN AD WAHID
PENGARAH UKUR DAN PEMETAAN
WILAYAH PERSEKUTUAN
KUALA LUMPUR

PA 124049

