

▼ Search

3.195072,101.572128

Search

lat: 37°25.818' N, 122°05.36' W

[Get Directions](#) [History](#)

✓ 3.195072,101.572128


▼ Places

My Places

- ✓ [Sightseeing Tour](#)
Make sure 3D Buildings layer is checked
- ✓ site
- ✓ LOT 1063
- ✓ LOT 2005
- ✓ lot 3411
- ✓ lot 5847 & 5846

▼ Layers

- Primary Database
 - ☐ Announcements
 - ✓ ☐ Borders and Labels
 - ✓ ☐ Places
 - ✓ ☐ Photos
 - ✓ ☐ Roads
 - ☐ 3D Buildings
 - ☐ Weather
 - ☐ Gallery

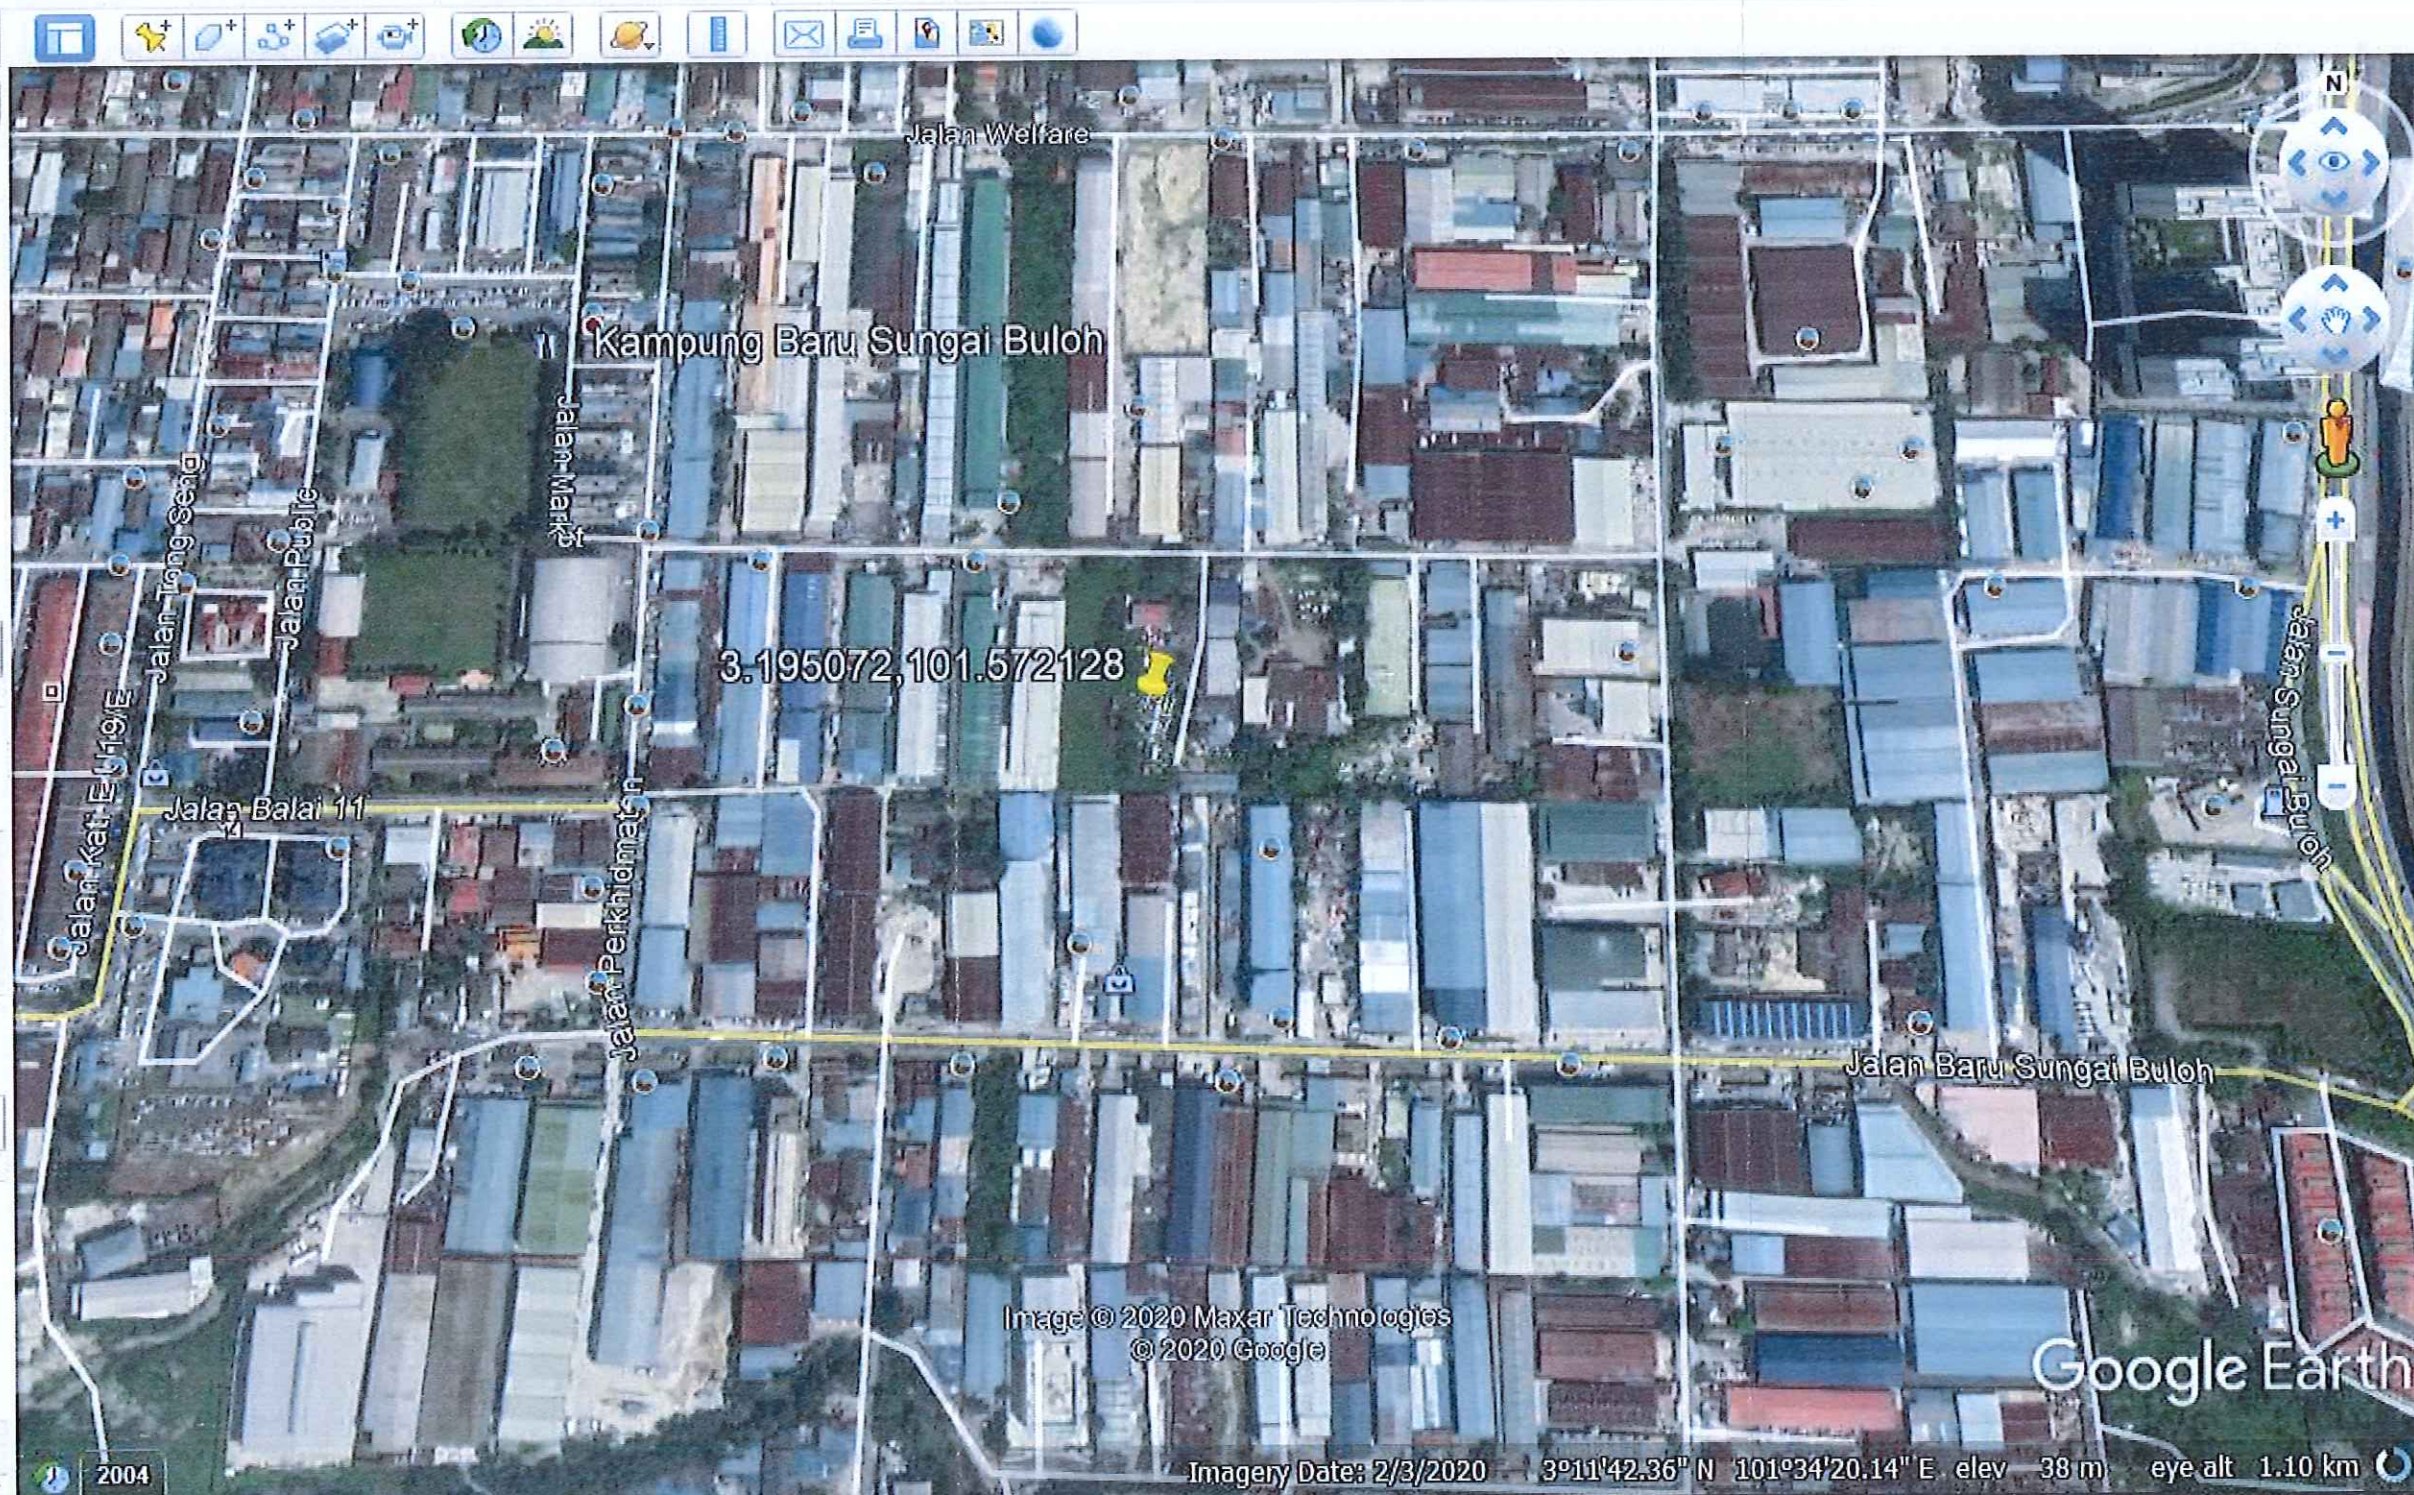Image © 2020 Maxar Technologies
© 2020 Google

Imagery Date: 2/3/2020 3°11'42.36" N 101°34'20.14" E elev 38 m eye alt 1.10 km

Home

Info Tool

Current Position: (x=7,260.841522, y=-53,633.914472)
 WGS84 Position: (lon=101.572128, lat=3.195072)


- > Block
- > Indexmap
- > Fail Ukur
- > Fail Ukur (1)
- > Fail Ukur (2)
- > Ndcdb Lot

No. Lot	2633
UPI	1008870002633
Keluasan	4029.413
Tujuan Ukur	BERIMILIK TANAH KERAJA
Kegunaan Tanah	PERTANIAN/BENDANG
No. PA	PA200048
Status	NDCDB
No. Failukur	PUSEL2181_2010
Nama Pemilik	WONG YOKE LIN @ WONG
Alamat Pemilik	NO.3. JLN CECAWI 6/29, t
Tarikh Kemaskini	27/01/2015

- > Transition Lot

Coordinate...

PA 200526
 PA 200048 PA 237060
 PA 20586 PA 205393
 PA 207562 PA 236504
 PA 226612 PA 23531 PA 234735
 PA 205394 PA 208188 PA 234230

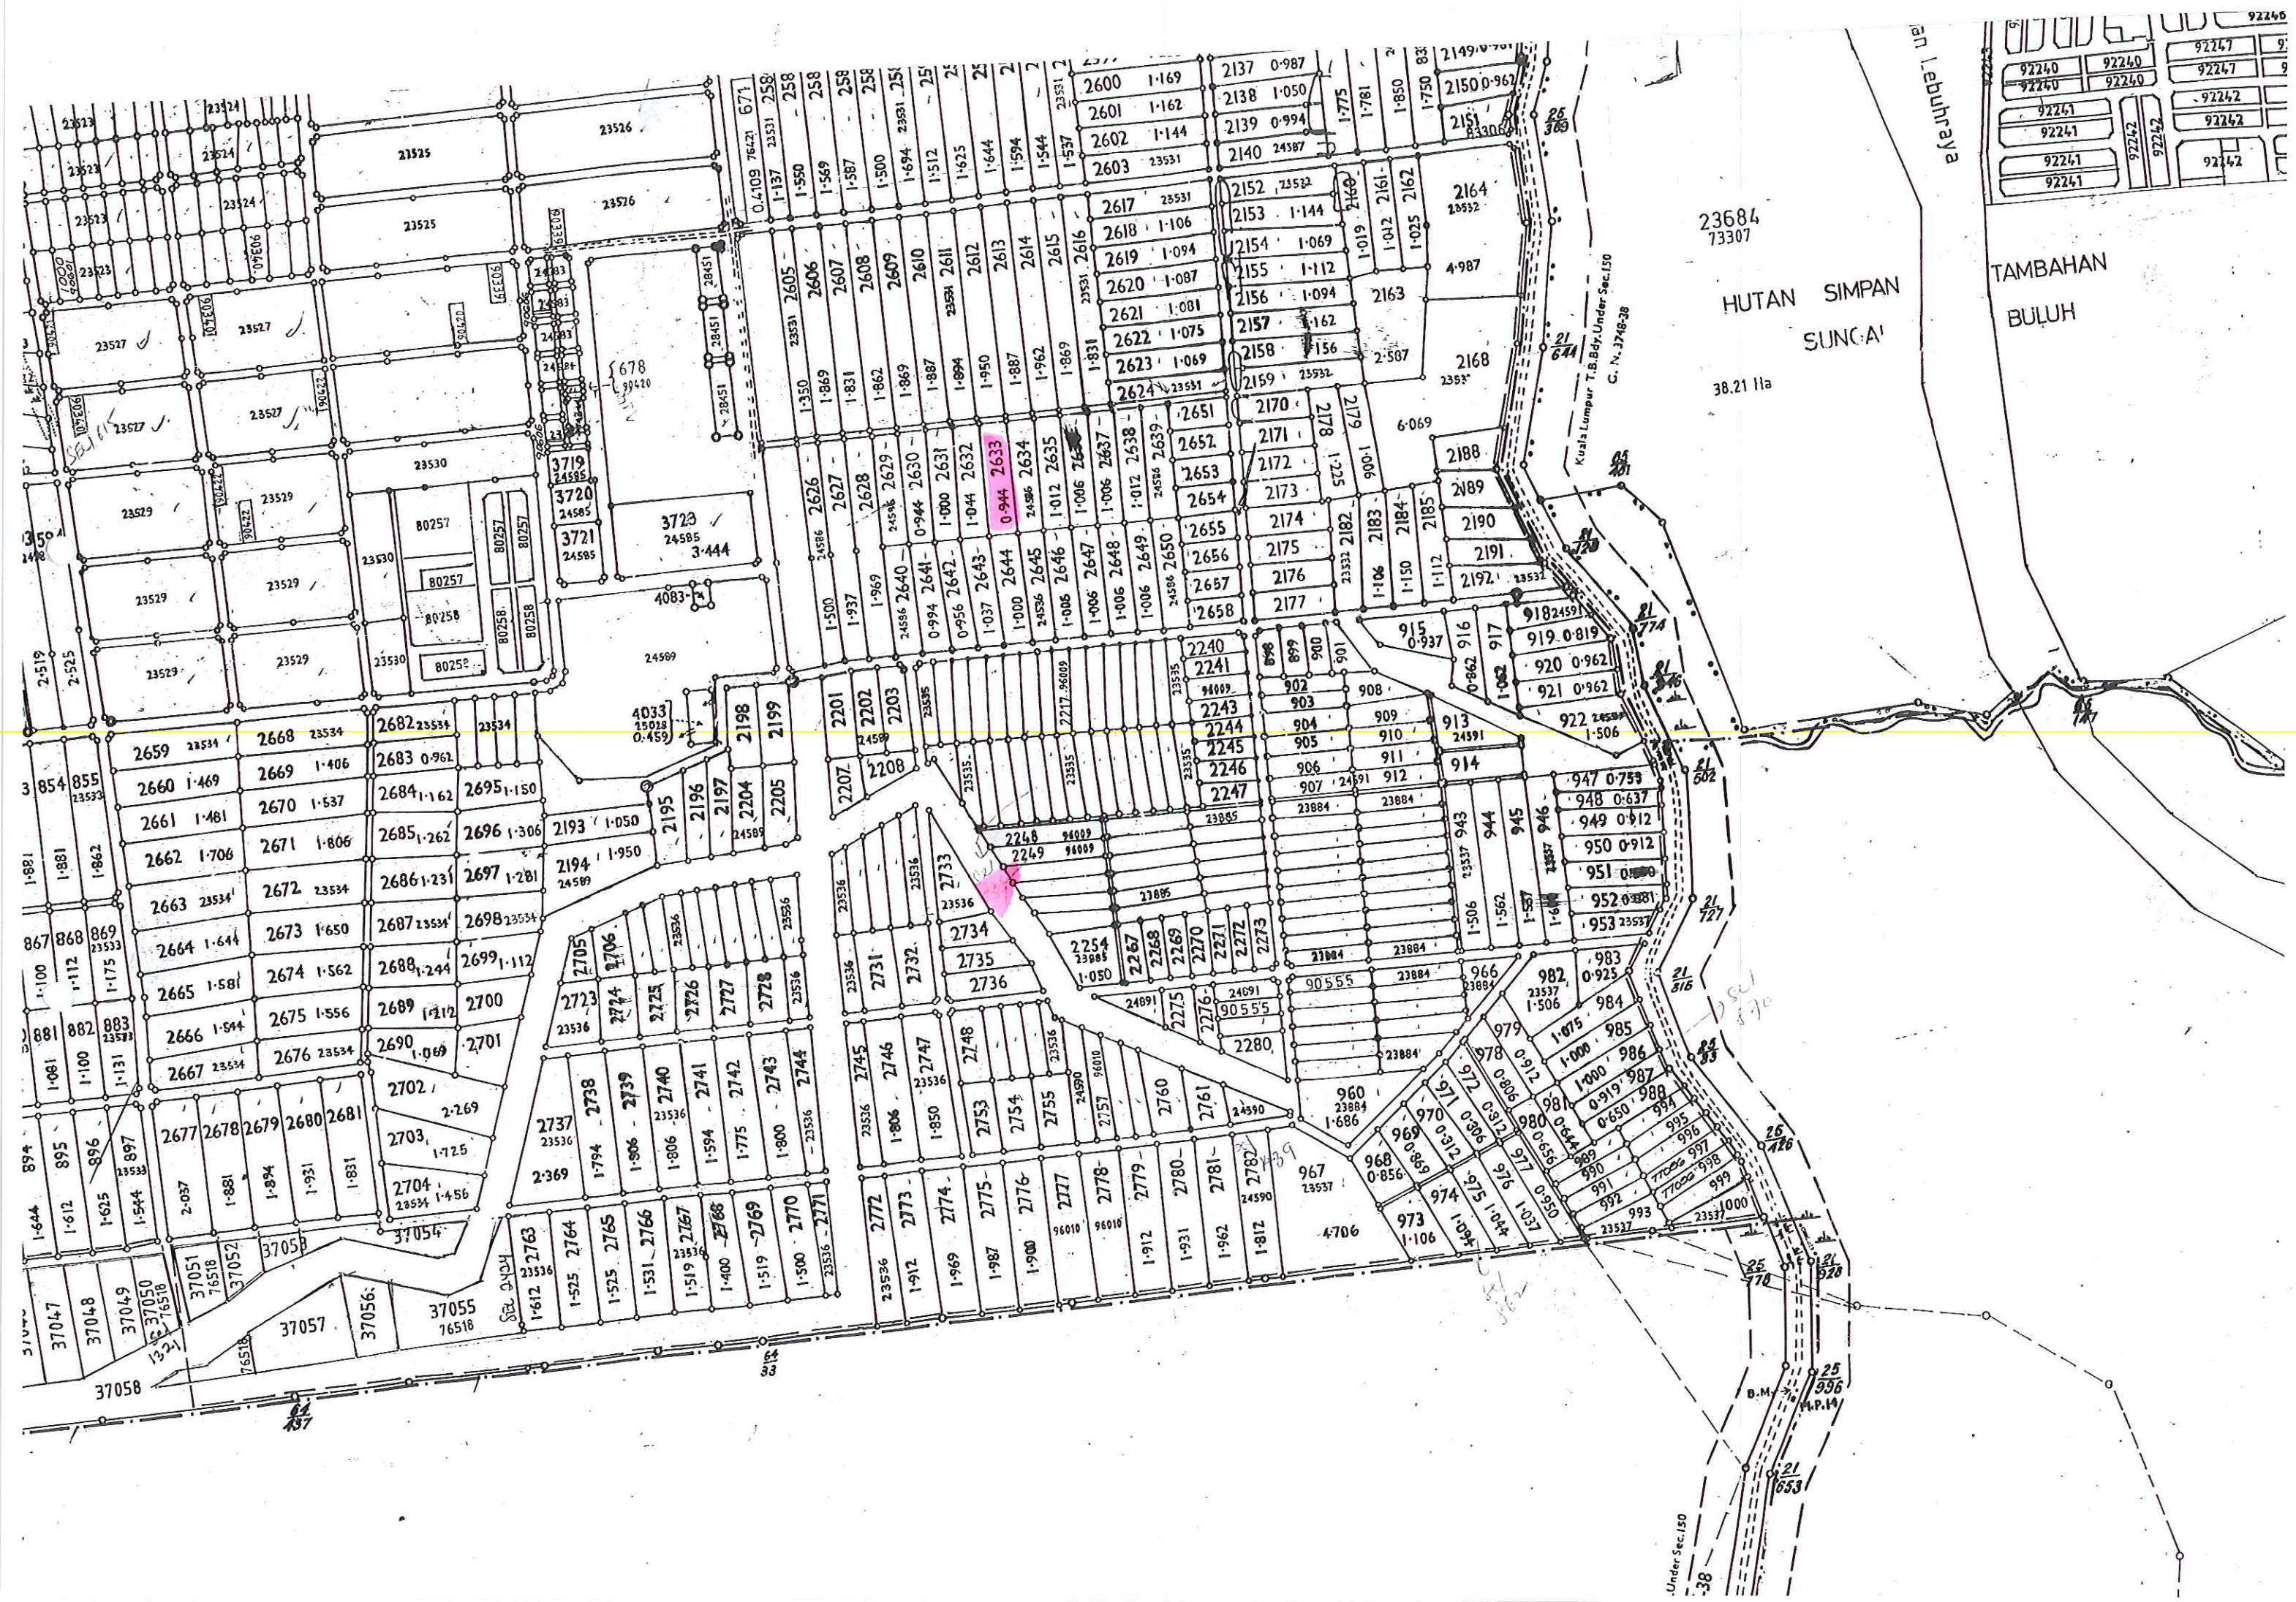

RUJUKAN	BEARING	JARAK
1	90°59'20"	31.325
2	181°04'10"	129.623
3	271°28'50"	30.971
4	0°54'50"	129.358

NOTA :
UKURAN SEMULA LOT 2633 (PA 24586)

2615
PA23531

2614
PA23531

2613
PA23531

2612
PA23531

2611
PA23531

2610
PA 116438

2609
PA23531

1

S 53547.220
T 7250.490

2630
PA24586

2631
PA24586

2632
PA24586

2633
0.4033 ha

2634
PA24586

2635
PA24586

2636
PA24586

3

S 53677.361
T 7279.388

2641
PA24586

2642
PA24586

2643
PA24586

2644
PA24586

2645
PA24586

2646
PA24586

2647
PA24586

NEGERI SELANGOR

DAERAH PETALING

PEKAN BARU SUNGAI BULOH

LOT 2633

SKALA 1 : 1000

PETA KADASTER 76D

PA200048



FAIL UKUR PUSEL 2181_2010

FAIL PEJ. TANAH PTD.P 2A/BNV 34/2005

DILULUSKAN OLEH

ZAKARIA BIN SAAT
PENGARAH UKUR DAN PEMETAAN SELANGOR

TARIKH : 07/09/2010



2590 2591 2592 2593 2594
PA23531 PA23531 PA23531 PA23531 PA23531

S 53297.806
T 7280.690
Simpanan Jalan

90°07'10" 90°07'10"
15.687 15.686

67265 0.3806Ha
67266 0.3806Ha

2611 2612 2614 2615
PA205393 PA23531 PA23531 PA23531

0°13'50" 244.400 244.636 244.871
180°17'10" 180°20'30"

S 53542.738
T 7310.585

Simpanan Jalan

2632 2633 2634 2635 2636
PA218047 PA200048 PA24586 PA24586 PA24586

NOTA:
PECAHAN LOT 2613 (PA 23531)
Asas Koordinat GDM2000 Cassini-Soldner

NEGERI SELANGOR
DAERAH PETALING
PEKAN BARU SUNGAI BULOH
LOT 67265 - 67266

DISEDIAKAN OLEH FARADILAH BINTI ARI
SKALA 1 : 1000
PETA KADASTER 76D

PA237060




"Saya, Sr HJ. AZIZI BIN MOHAMAD seorang
Jurukur Tanah yang dilesen di bawah Akta Jurukur
Tanah Berlesen 1956 (Akta 458), memaklumkan bahawa
pengukuran telah dijalankan oleh saya sendiri atau
saya telah mengawasi pengukuran yang dijalankan oleh
saya atau orang lain yang saya beri kuasa untuk
maka mengikut Peraturan-peraturan Jurukur Tanah Berlesen.
Bahawa saya bertanggungjawab sepenuhnya ke atas salah betulnya ukuran
ini.

Jurukur Tanah Yang Dilesen Di Bawah Akta 458" 26/10/2017

FAIL UKUR PUBLSEL975_2017

FAIL PEJ. TANAH PTD/6/87/142/12/14
DILULUSKAN OLEH

PENGARAH UKUR DAN PEMETAAN SELANGOR
Tarikh: 26/10/2017

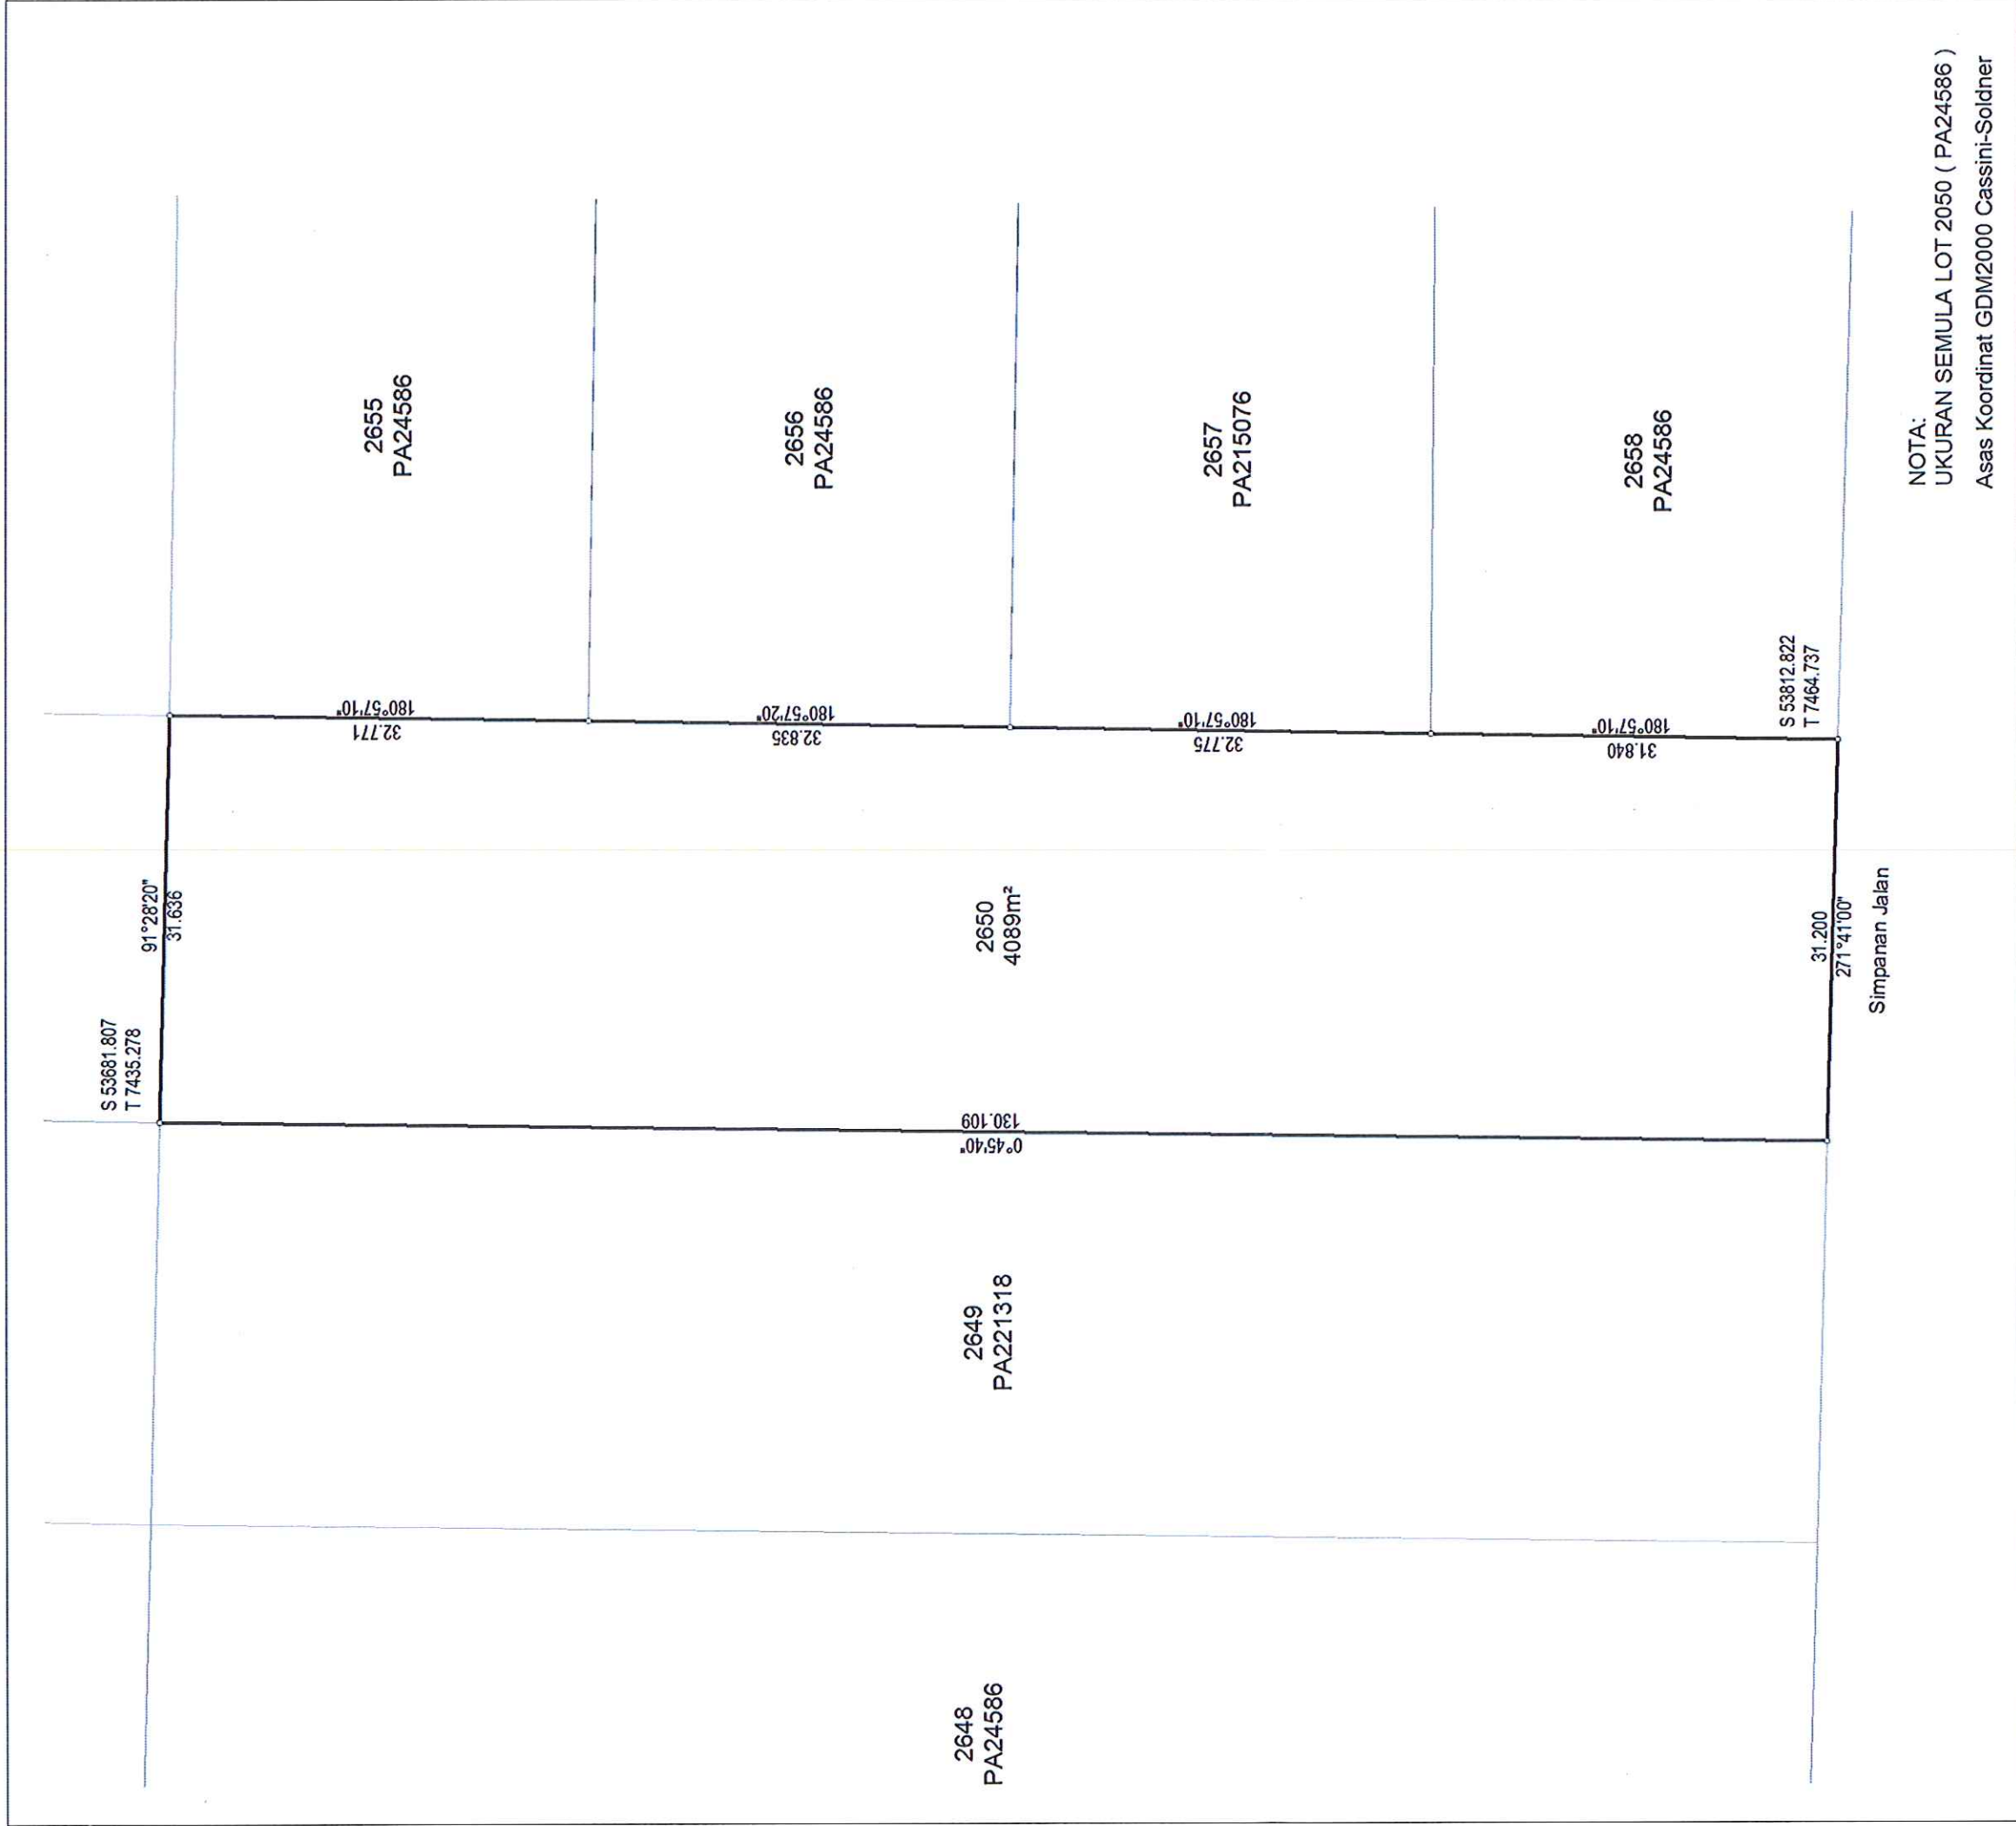

NOTA:
UKURAN SEMULA LOT 2050 (PA24586)
Asas Koordinat GDM2000 Cassini-Soldner

NEGERI SELANGOR
DAERAH PETALING
PEKAN BARU SUNGAI BULOH
LOT 2650

DIUKUR OLEH MOHD FAZLI BIN ALIMI
DISEDIAKAN OLEH SITI MURSHIDAH BINTI JAAFAR
SKALA 1 : 500
PETA KADASTER 76D

PA226612



FAIL UKUR PUSEL599_2015
FAIL PEJ. TANAH PTD.P 2A/BNV 10/2013 Bil.(15) (14/2015)
DILULUSKAN OLEH

SR MOHAMAD KAMALI BIN ADIMIN
PENGARAH UKUR DAN PEMETAAN SELANGOR
Tarikh: 29/03/2016



65722
PA207276

53366
PA145607

52196
PA116768

2199
PA24589

2201
PA24589

2202
PA203557

2627
PA24586

S 53675.555
T 6998.428

90°57'00"
40.204

0°21'00"
121.785

65721
4949m²

124.365
180°20'30"

2626
PA24586

S 53800.584
T 7037.882

40.329
274°37'00"

Asas Koordinat GDM2000 Cassini-Soldner

NEGERI SELANGOR

DAERAH PETALING

PEKAN BARU SUNGAI BULOH

LOT 65721

SKALA 1 : 750

PETA KADASTER 76D

PA208188

FAIL UKUR PUSEL1667_2011

FAIL PEJ. TANAH PTG.P 2/BNV 7/2004


DILULUSKAN OLEH



AHAMAD BIN ZAKARIA
Pengarah Ukur Dan Pemetaan Selangor

Tarikh: 20/07/2012



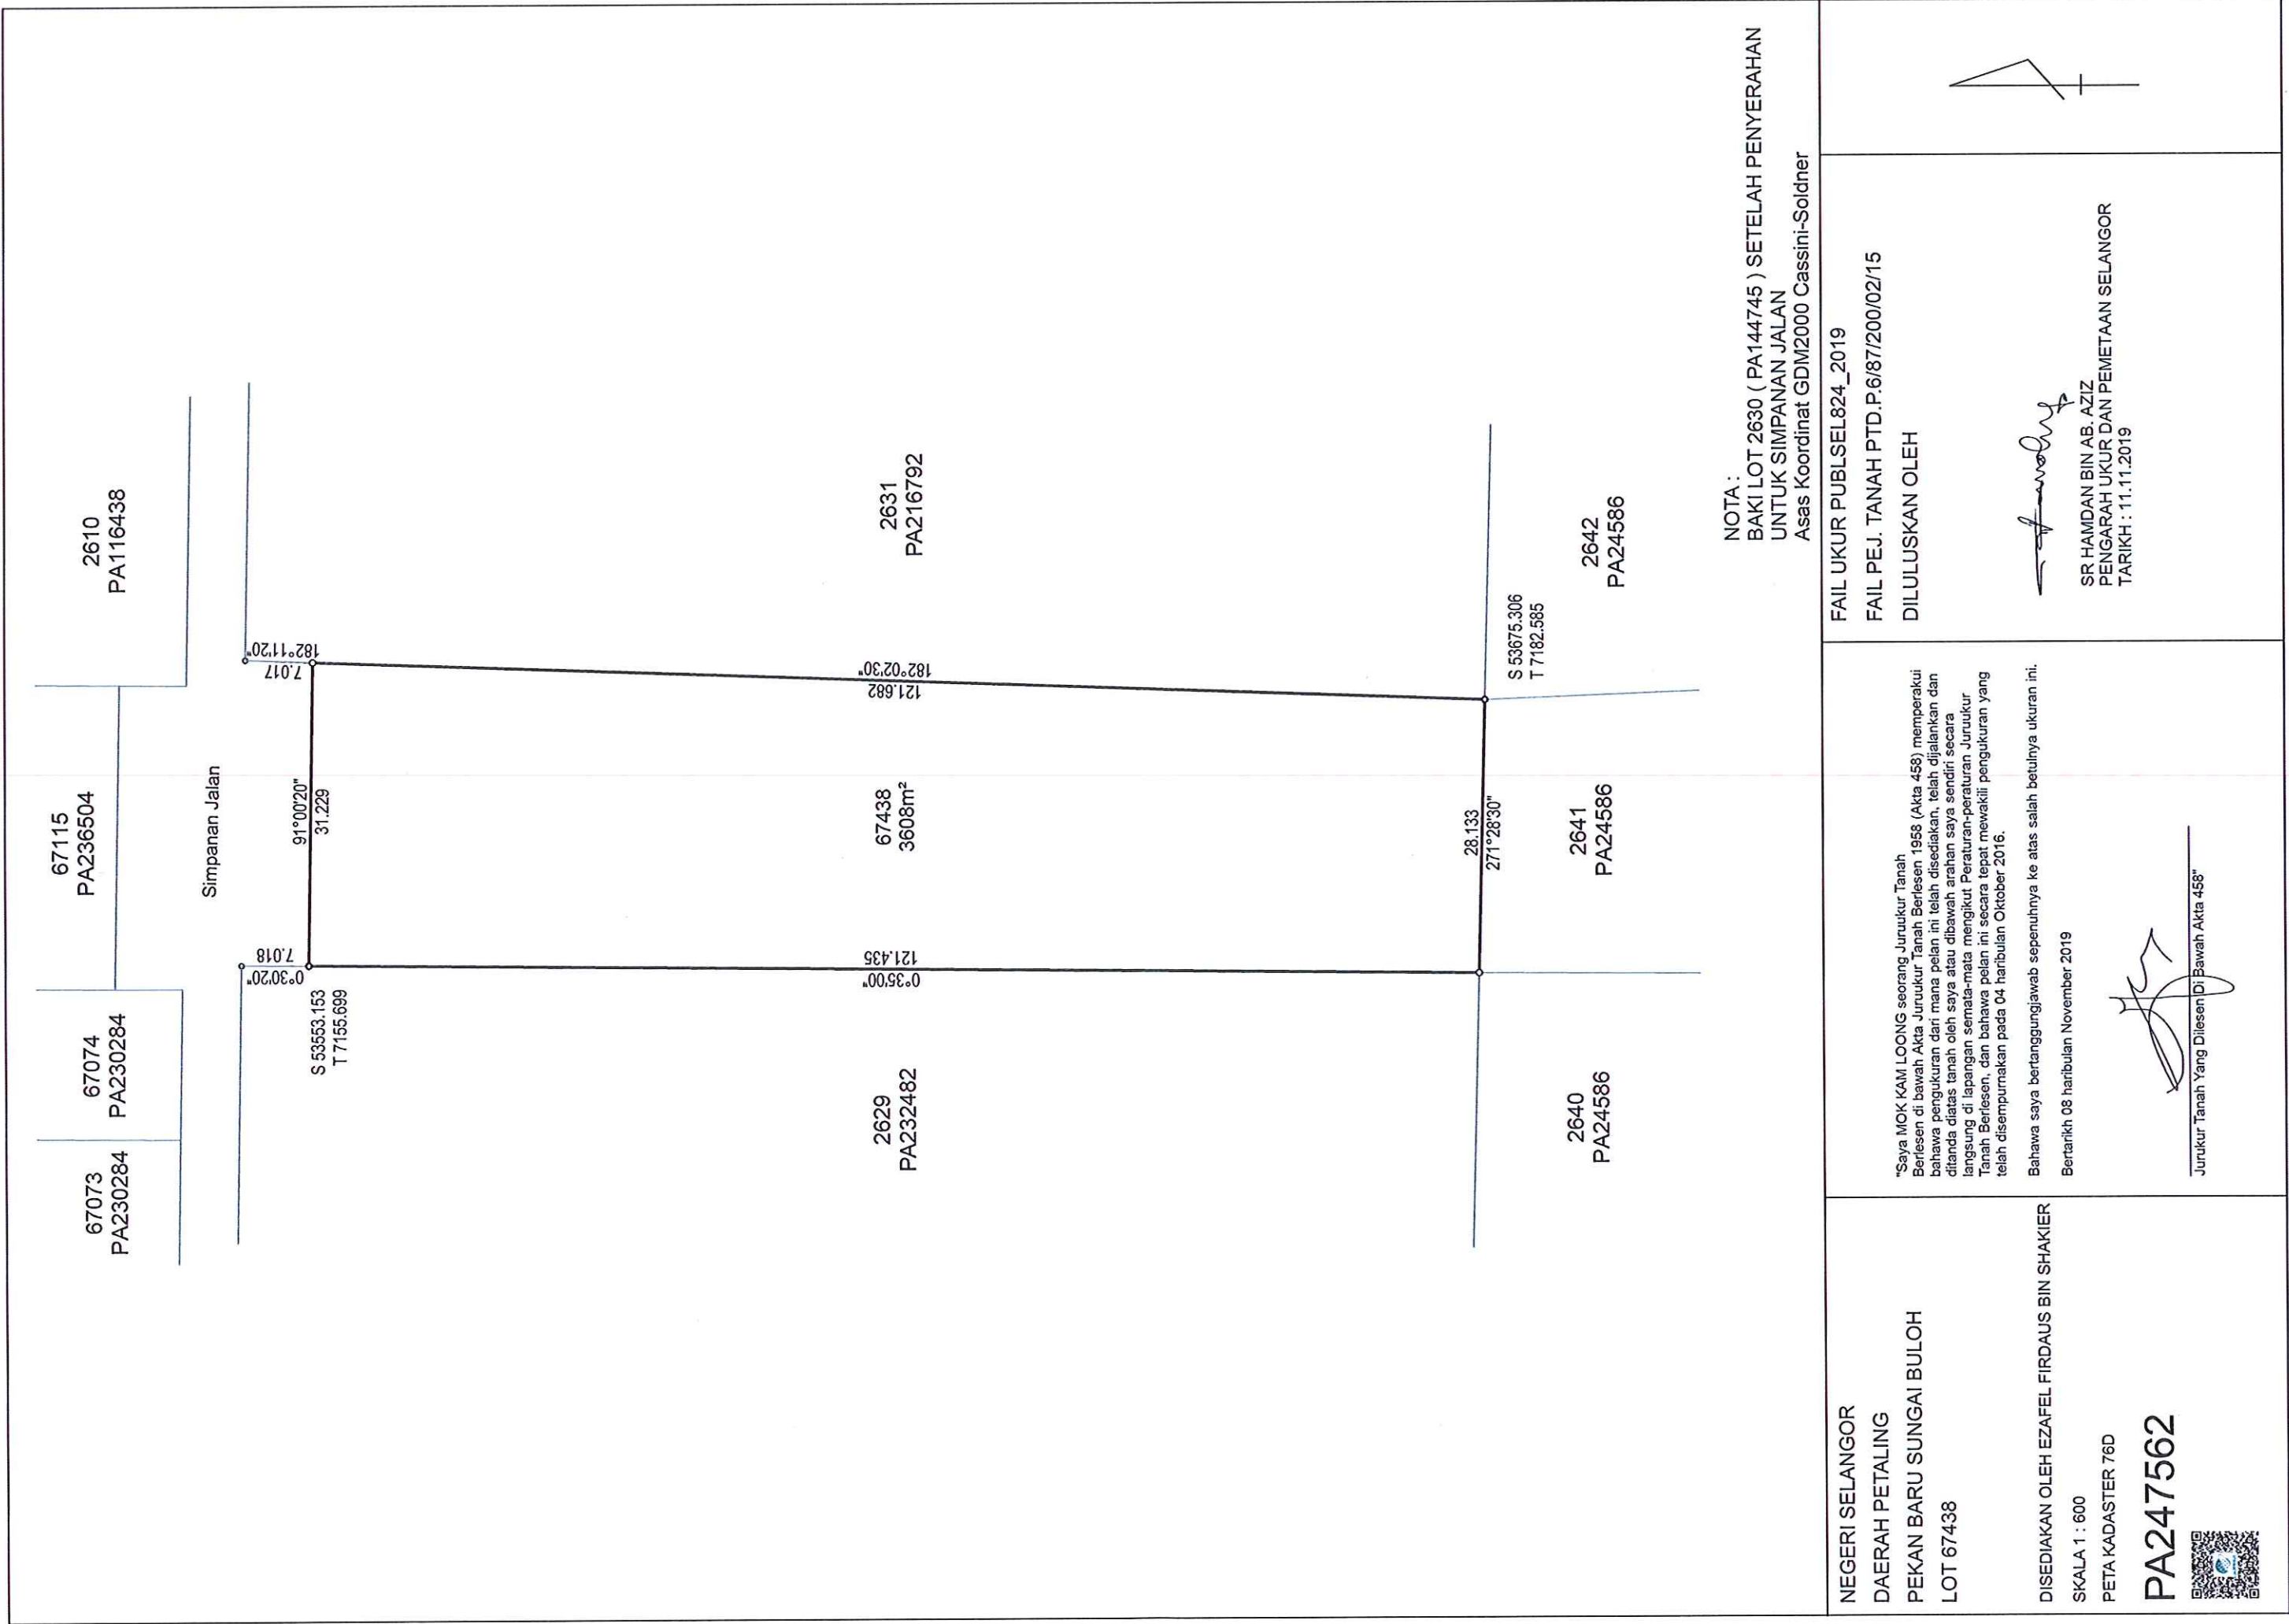

NEGERI SELANGOR
DAERAH PETALING
PEKAN BARU SUNGAI BULOH
LOT 67438

DISEDIAKAN OLEH EZAFEL FIRDAUS BIN SHAKIER

SKALA 1 : 600
PETA KADASTER 76D

PA247562




"Saya MOK KAM LOONG seorang Jurukur Tanah Berlesen di bawah Akta Jurukur Tanah Berlesen 1958 (Akta 458) memperakui bahawa pengukuran dari mana pelan ini telah disediakan, telah dijalankan dan dianda diatas tanah oleh saya atau dibawah arahan saya sendiri secara langsung di lapangan semata-mata mengikut Peraturan-peraturan Jurukur Tanah Berlesen, dan bahawa pelan ini secara tepat mewakili pengukuran yang telah disempurnakan pada 04 haribulan Oktober 2016.

Bahawa saya bertanggungjawab sepenuhnya ke atas salah betunya ukuran ini.


Bertarikh 08 haribulan November 2019

Jurukur Tanah Yang Dilesen Di Bawah Akta 458"

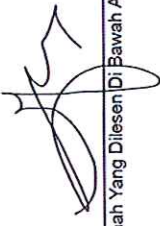

FAIL UKUR PUBLSEL824_2019
FAIL PEJ. TANAH PTD.P.6/87/200/02/15
DILULUSKAN OLEH

SR HAMDAN BIN AB. AZIZ
PENGARAH UKUR DAN PEMETAAN SELANGOR
TARIKH : 11.11.2019

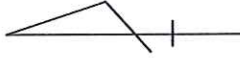

2593
PA23531

2594
PA23531

2595
PA23531

2603
PA221809

S 53298.001
T 7375.220

90°07'10"
30.774

180°34'30"
31.373

2617
PA23531

180°34'30"
31.363

2618
PA23531

180°34'30"
31.421

2619
PA23531

180°34'30"
31.408

2620
PA23531

2615
PA23531

2614
PA23531

2616
7452m²

180°34'30"
31.365

2621
PA23531

180°34'40"
31.407

2622
PA23531

180°34'20"
31.375

2623
PA234931

180°34'30"
26.584

2624
PA234732

29.796
270°59'30"

S 53544.346
T 7403.523

2635
PA24586

2636
PA24586

2637
PA24586

2638
PA24586

2639
PA24586

NOTA :
UKURAN SEMULA LOT 2616 (PA 23531)
Asas Koordinat GDM2000 Cassini-Soldner

NEGERI SELANGOR
DAERAH PETALING
PEKAN BARU SUNGAI BULOH
LOT 2616

DIUKUR OLEH MUHAMAD HAMIZAN BIN MANJA @ MOHAMED
DISEDIAKAN OLEH MOHD ZAMANI BIN MAT SALLEH

SKALA 1 : 1200
PETA KADASTER 76D

PA234735




FAIL UKUR PUSEL338_2015

FAIL PEJ. TANAH PTD.P 2A/BNV 14/2011 (226/2014)
DILULUSKAN OLEH

Signature

Sr DR. ZAINAL BIN A MAJEED
PENGARAH UKUR DAN PEMETAAN SELANGOR
Tarikh: 20/08/2017



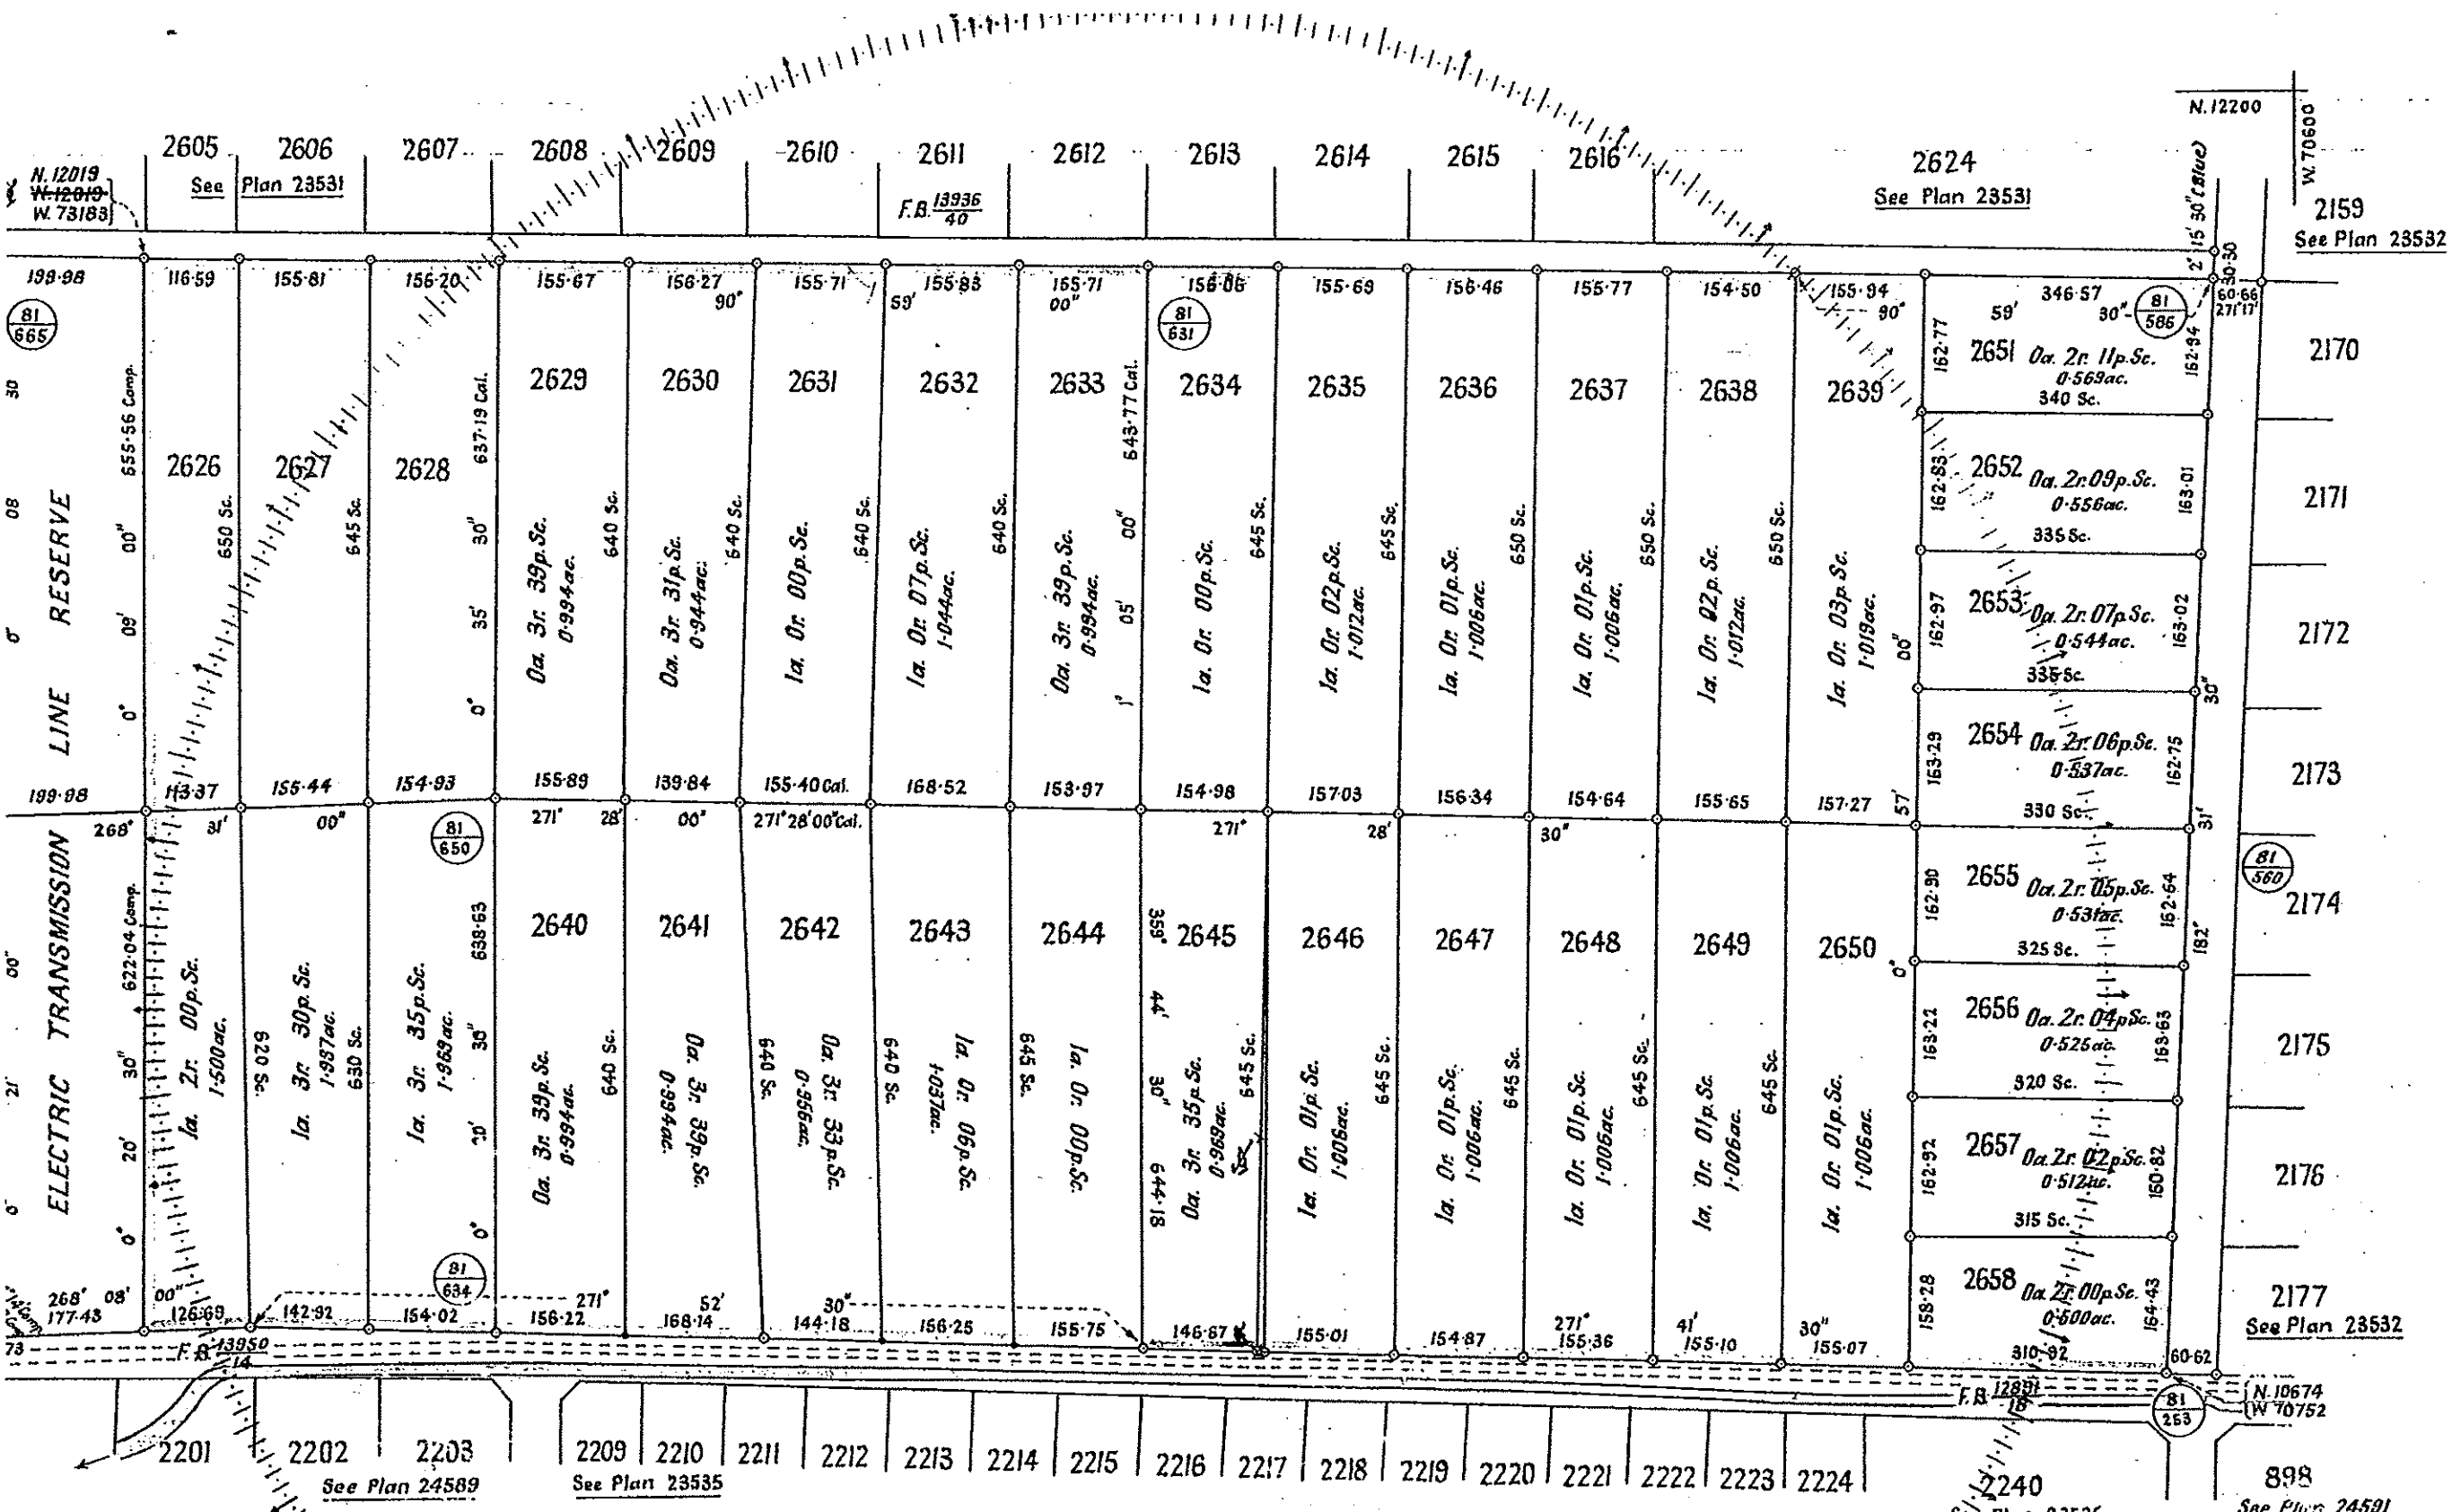

LOTS 2626-2658
MUKIM OF SUNGEI BULOH
DISTRICT OF KUALA LUMPUR


Scale Two Chains to an Inch.
Std Sheet 76-D.

Lot 2626-2637 & 2640-2658
Svy. Ref. R.S.S. 608-59
L.O. Ref. D.O.K.L. 3711
Cal. Vol. 362 pp. 108-113 & 103
Surveyed by Ahmad bin Haji Abdul Majid
Completed on 21-11-62
Field Books 12891, 13936 & 13950


Azimuth from Plan 23532

Second Class Survey
JABATAN UKUR DAN PEMETAAN
NEGERI SELANGOR
Drawn & Chartered by [Signature]
Examined by [Signature]
Approved [Signature]
19-11-62


Plan No 24586

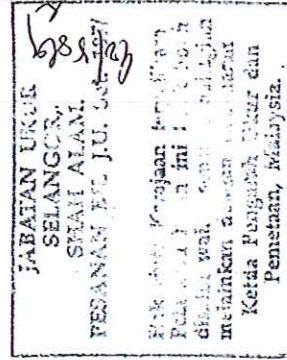

Plan No. 72521

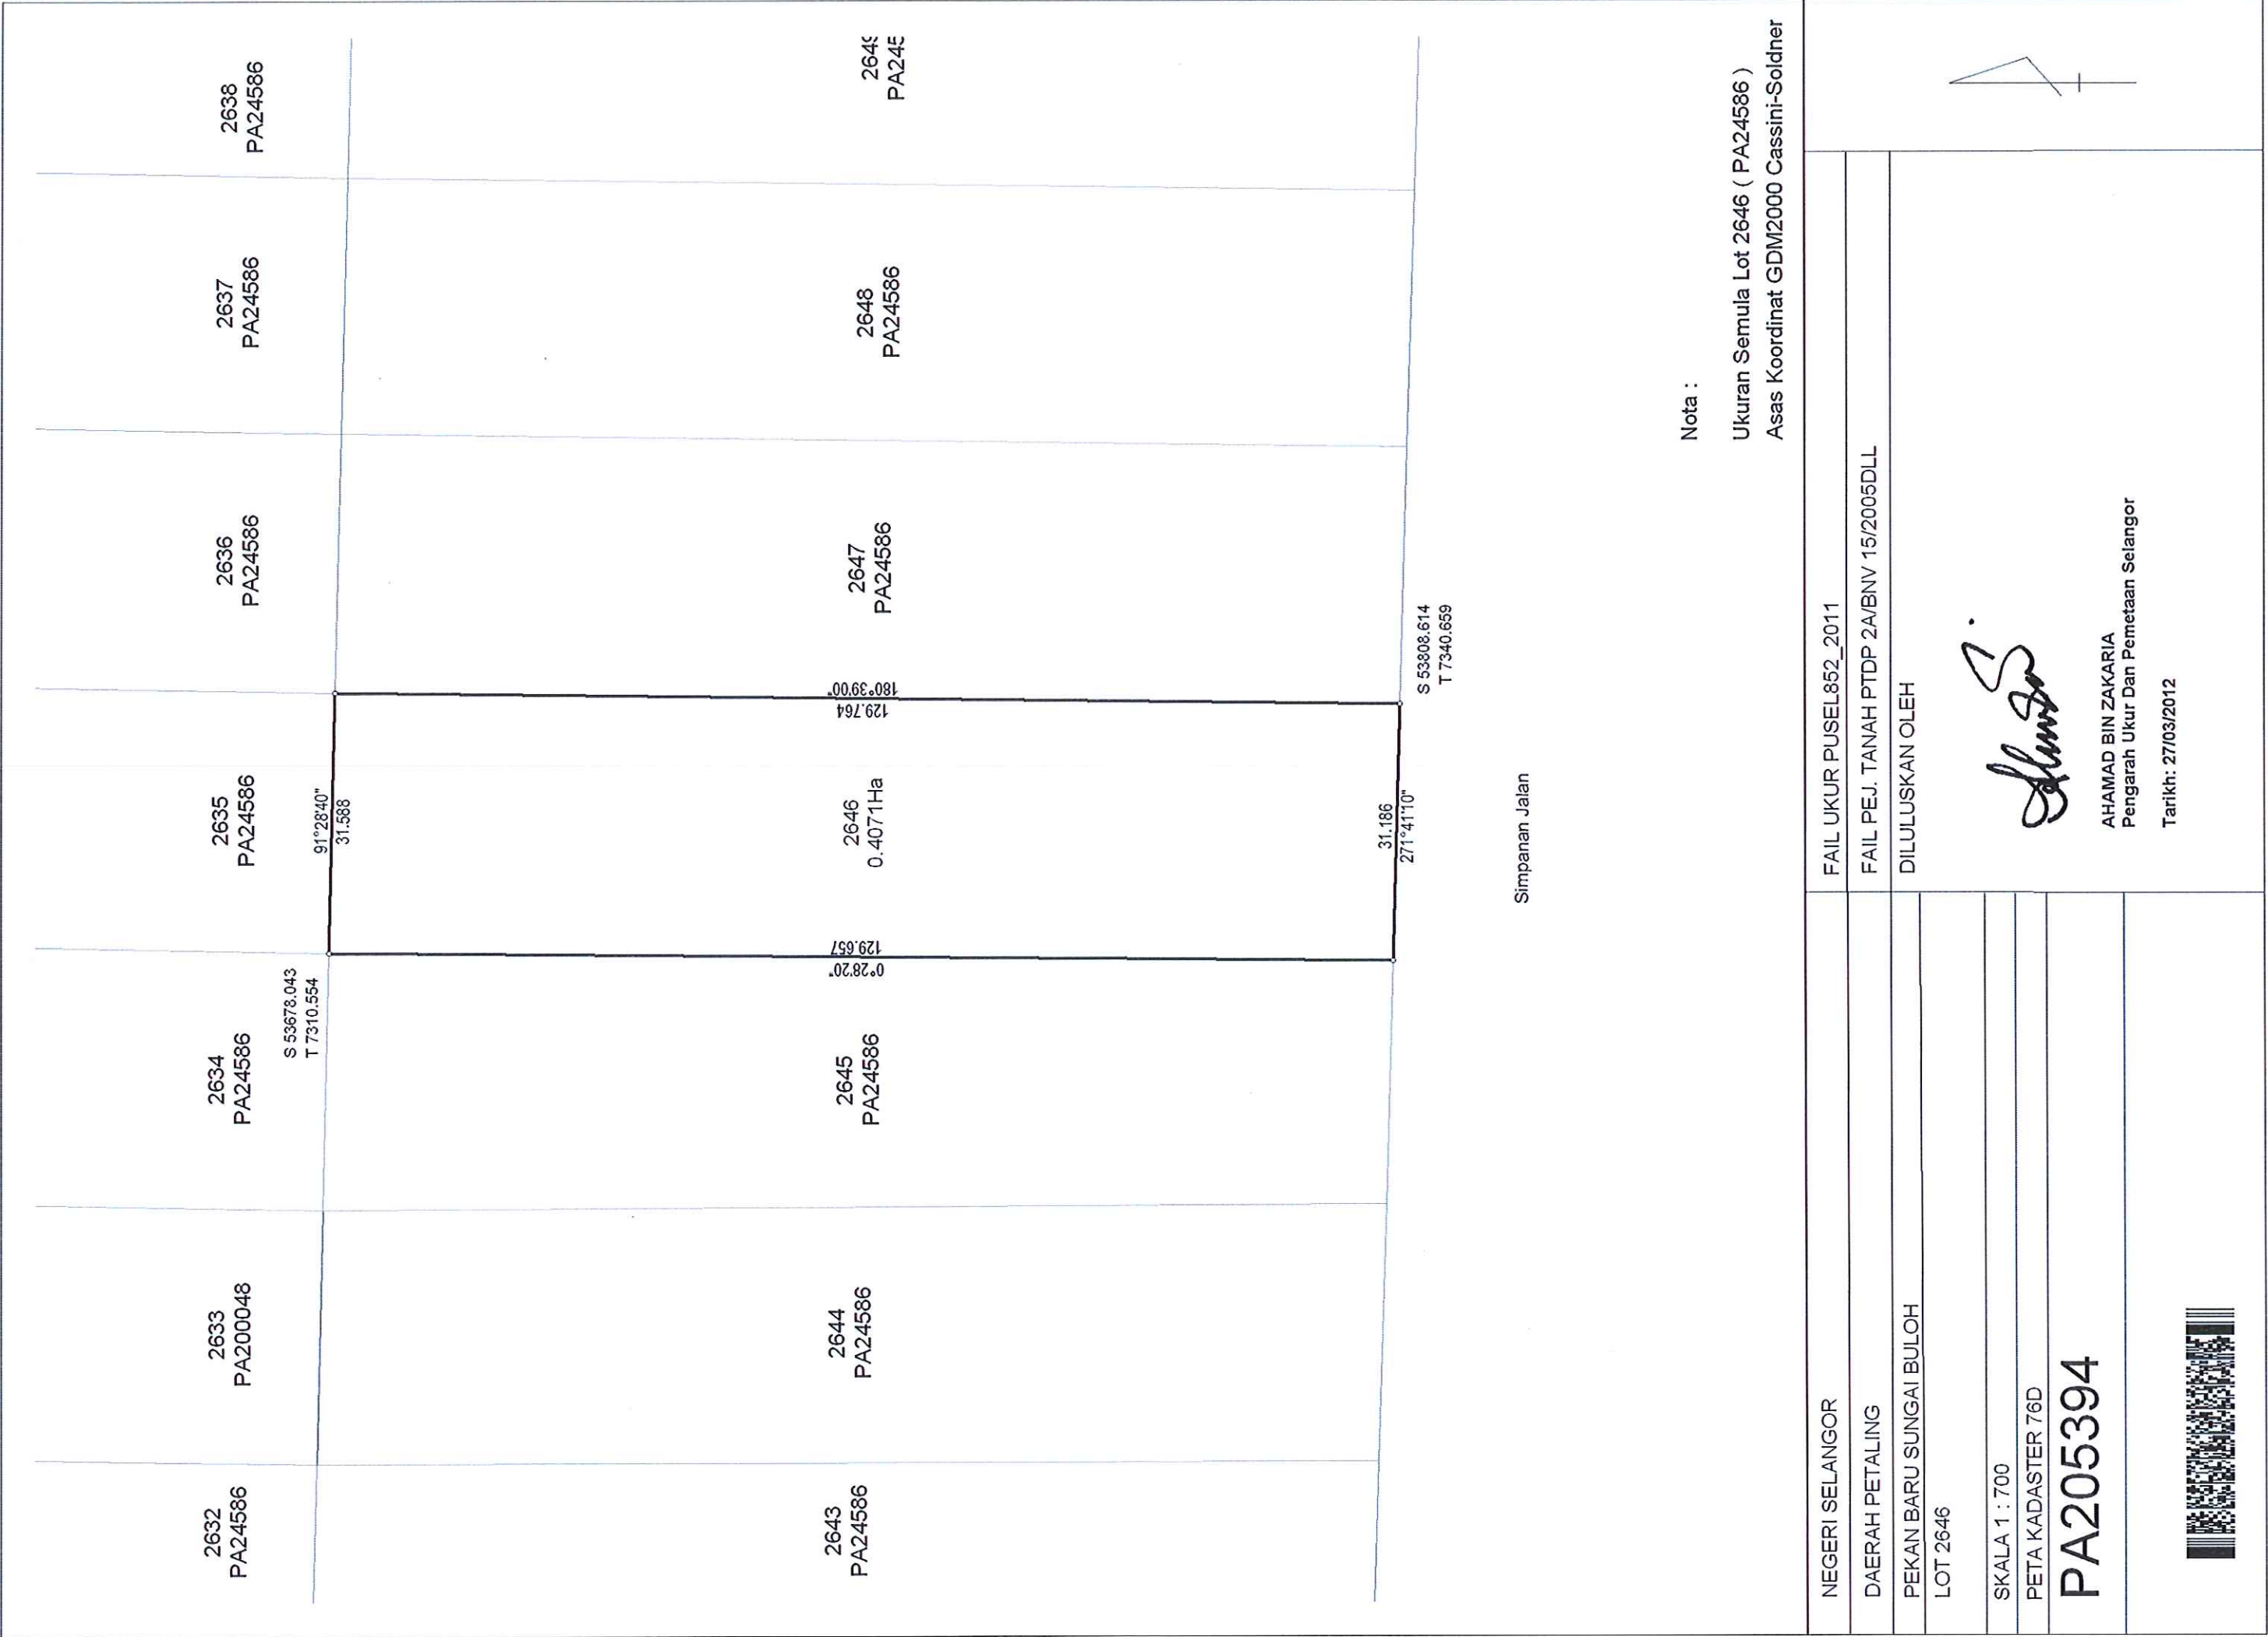

2584 PA23531	2585 PA23531	2586 PA23531
-----------------	-----------------	-----------------

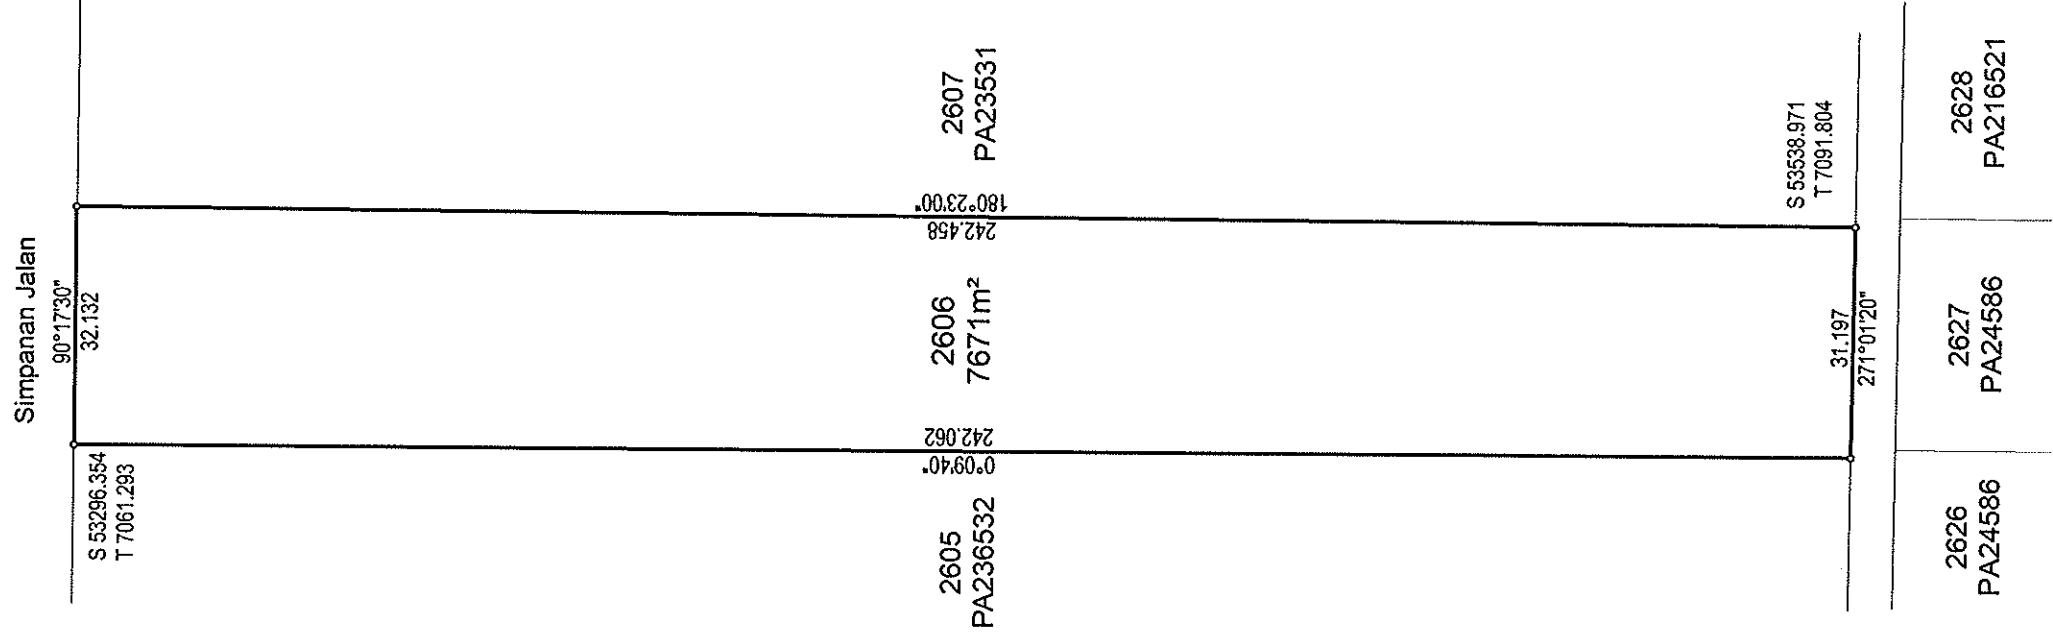

NEGERI SELANGOR
DAERAH PETALING
PEKAN BARU SUNGAI BULOH
LOT 2606

DIUKUR OLEH MUHAMMAD FAIZAL BIN ABDULLAH
DISEDIAKAN OLEH NORZITA BINTI MOHAMED

SKALA 1 : 1000
PETA KADASTER 76D

PA240526

FAIL UKUR PUSEL331_2018
FAIL PEJ. TANAH PTD.P 2A / BNV 37 / 2015 (PU165_2017)
DILULUSKAN OLEH


SY. DR. ZAINAL BIN A MAJEED
PENGARAH UKUR DAN PEMETAAN SELANGOR
Tarikh: 20-07-2018

