


RUJUKAN	BEARING	JARAK
1	0°15'40"	13.817
2	177°54'40"	12.645
3	87°55'50"	1.524

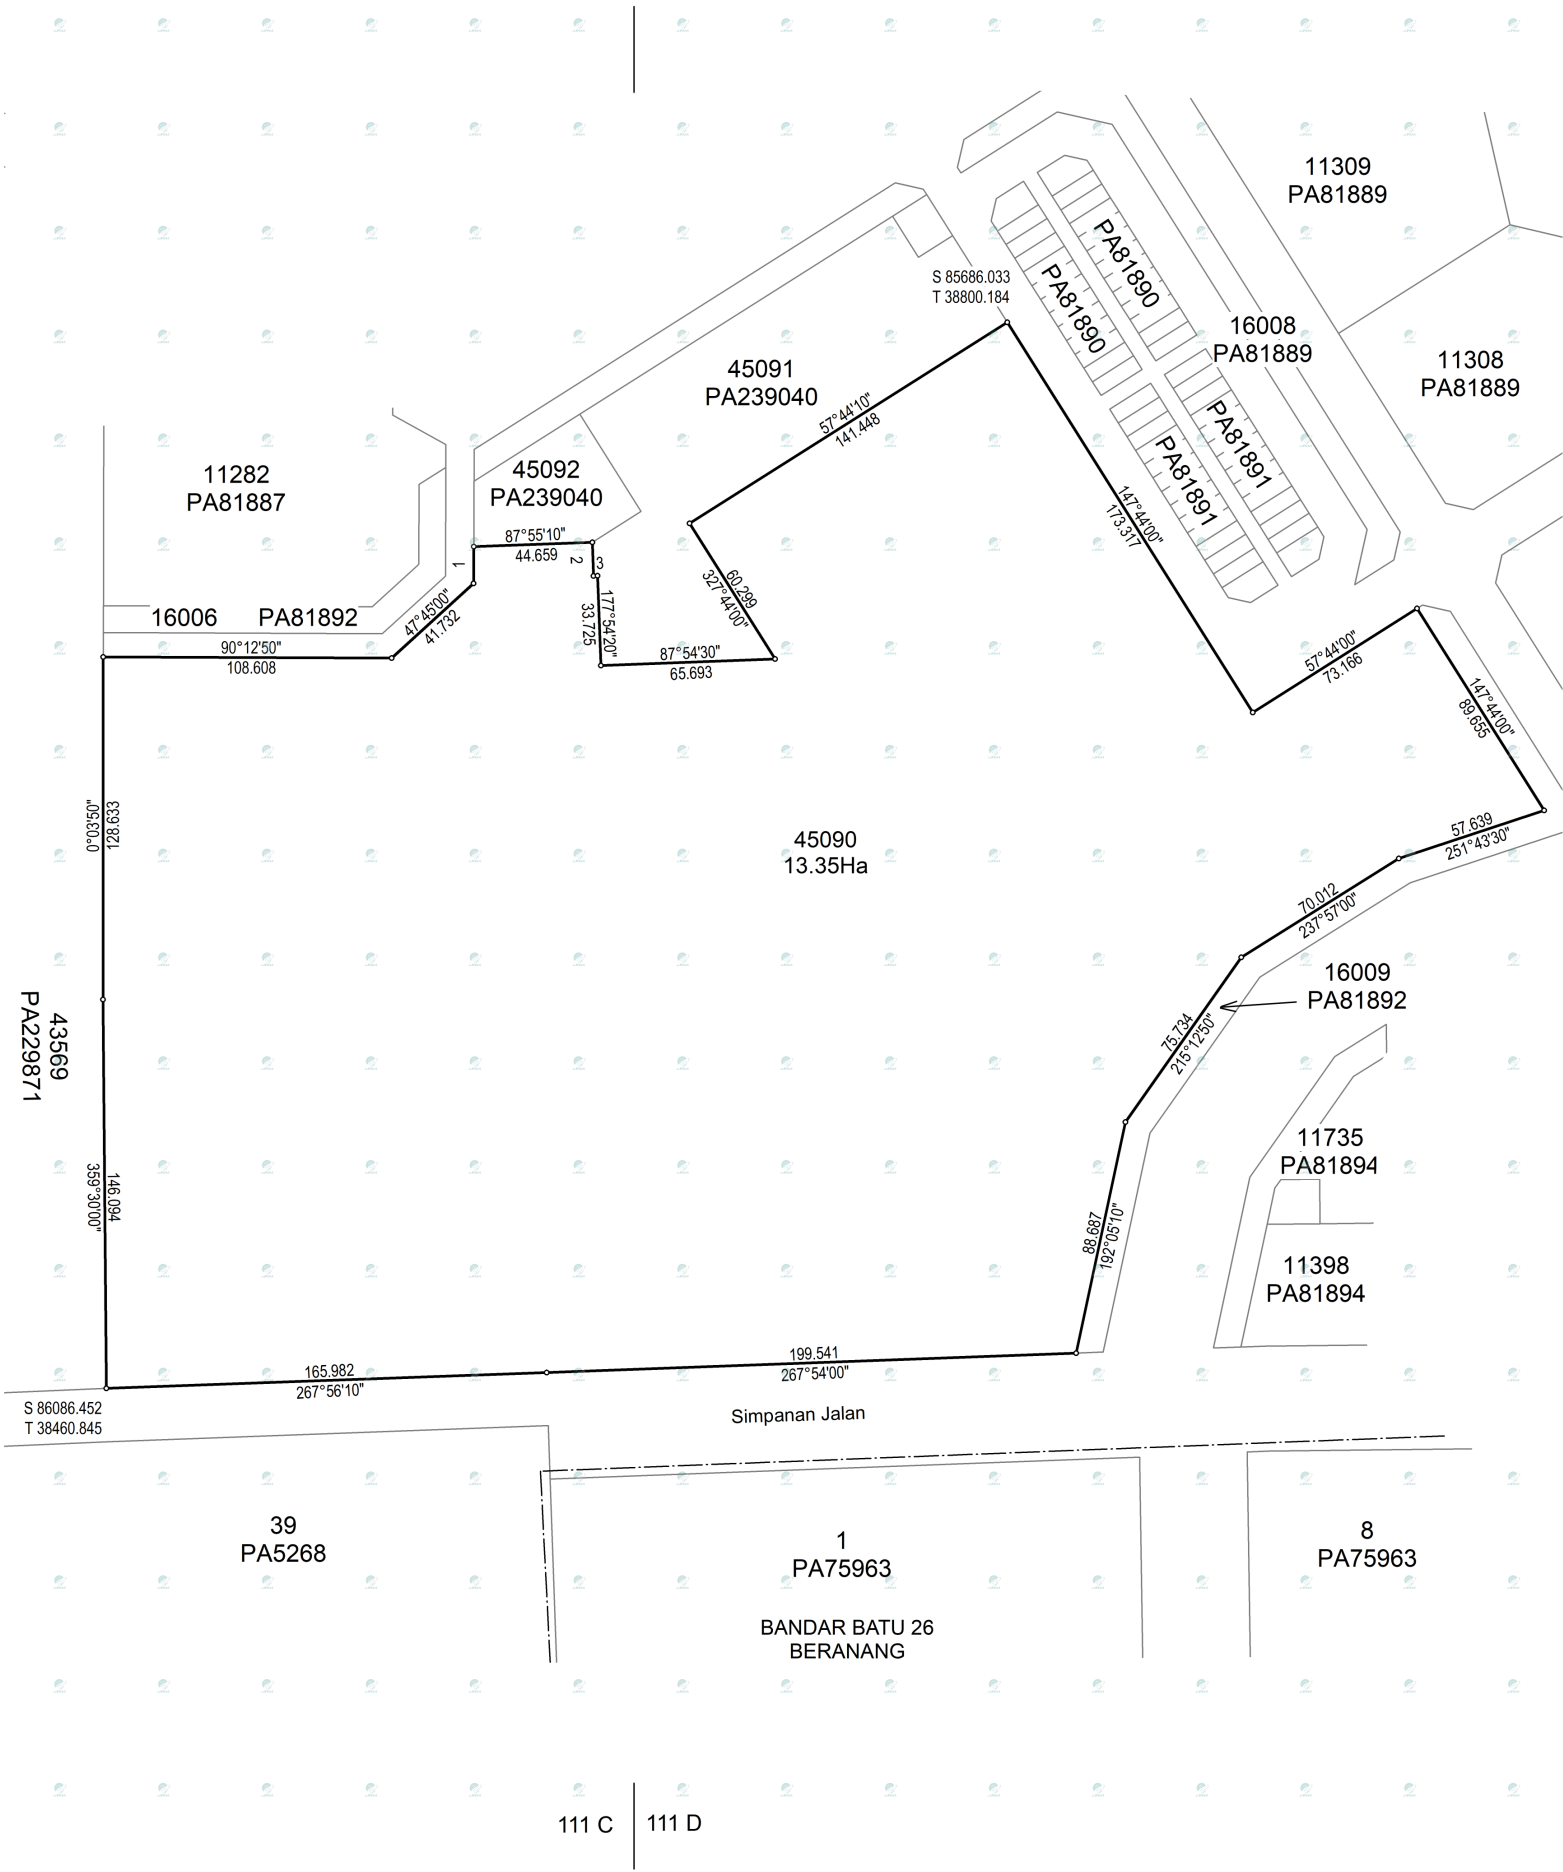

NOTA :
UKURAN SEMULA LOT 45090 (PA 239041)
UNTUK STRATA
Asas Koordinat GDM2000 Cassini-Soldner

NEGERI SELANGOR
DAERAH ULU LANGAT
MUKIM BERANANG
LOT 45090

DISEDIAKAN OLEH MOHD ZAMANI BIN MAT SALLEH
SKALA 1 : 2000
PETA KADASTER 111C & 111D


PA239868



"Saya KOH JAK BOON B.App.Sc(Surv.) Aust., MISM, MAALS, seorang
Juruukur Tanah Berlesen di bawah Akta Juruukur Tanah Berlesen 1958 (Akta 458)
memperakui bahawa pengukuran dari mana pelan ini telah disediakan, telah
dijalankan dan ditanda di atas tanah oleh saya atau di bawah arahan saya sendiri
secara langsung di lapangan semata-mata mengikut Peraturan-peraturan Juruukur
Tanah Berlesen, dan bahawa pelan ini secara tepat mewakili pengukuran yang
telah disempurnakan pada 17 haribulan Mac 2018.

Bahawa saya bertanggungjawab sepenuhnya ke atas salah betulnya ukuran ini.

Bertarikh 25 haribulan April 2018.

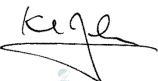
Jurukur Tanah Yang Dilelesen Di Bawah Akta 458"

FAIL UKUR PUBLSEL348_2018
FAIL PEJ. TANAH
DILULUSKAN OLEH

Sr DR. ZAINAL BIN A MAJEED
PENGARAH UKUR DAN PEMETAAN SELANGOR
Tarikh: 26-04-2018

