

JE129W Desq Park City

Rajah di muka

[illegible]

No. Fail


Rajah muka

Stesen	BEARING / SUDUT			Dari Stn	GARISAN Bearing Muktamat	Ke Stn	Sudut Pukak (°)	Jarak	Suhu	Jarak Antara Tupang	Jarak Muktamat
	Penyilang Kiri	Penyilang Kanan	Purata								

Demarcate.

2-50	9 0530	17.159	pk.B
2-51	1 3820	11.968	PB
2-52	26 3619	80.756	77
2-53	22 3238	39.832	PB

WIKAYAH PERSERTUAN
RUAKA CUMPUK
MUKIM BATU
TANPA SKALA

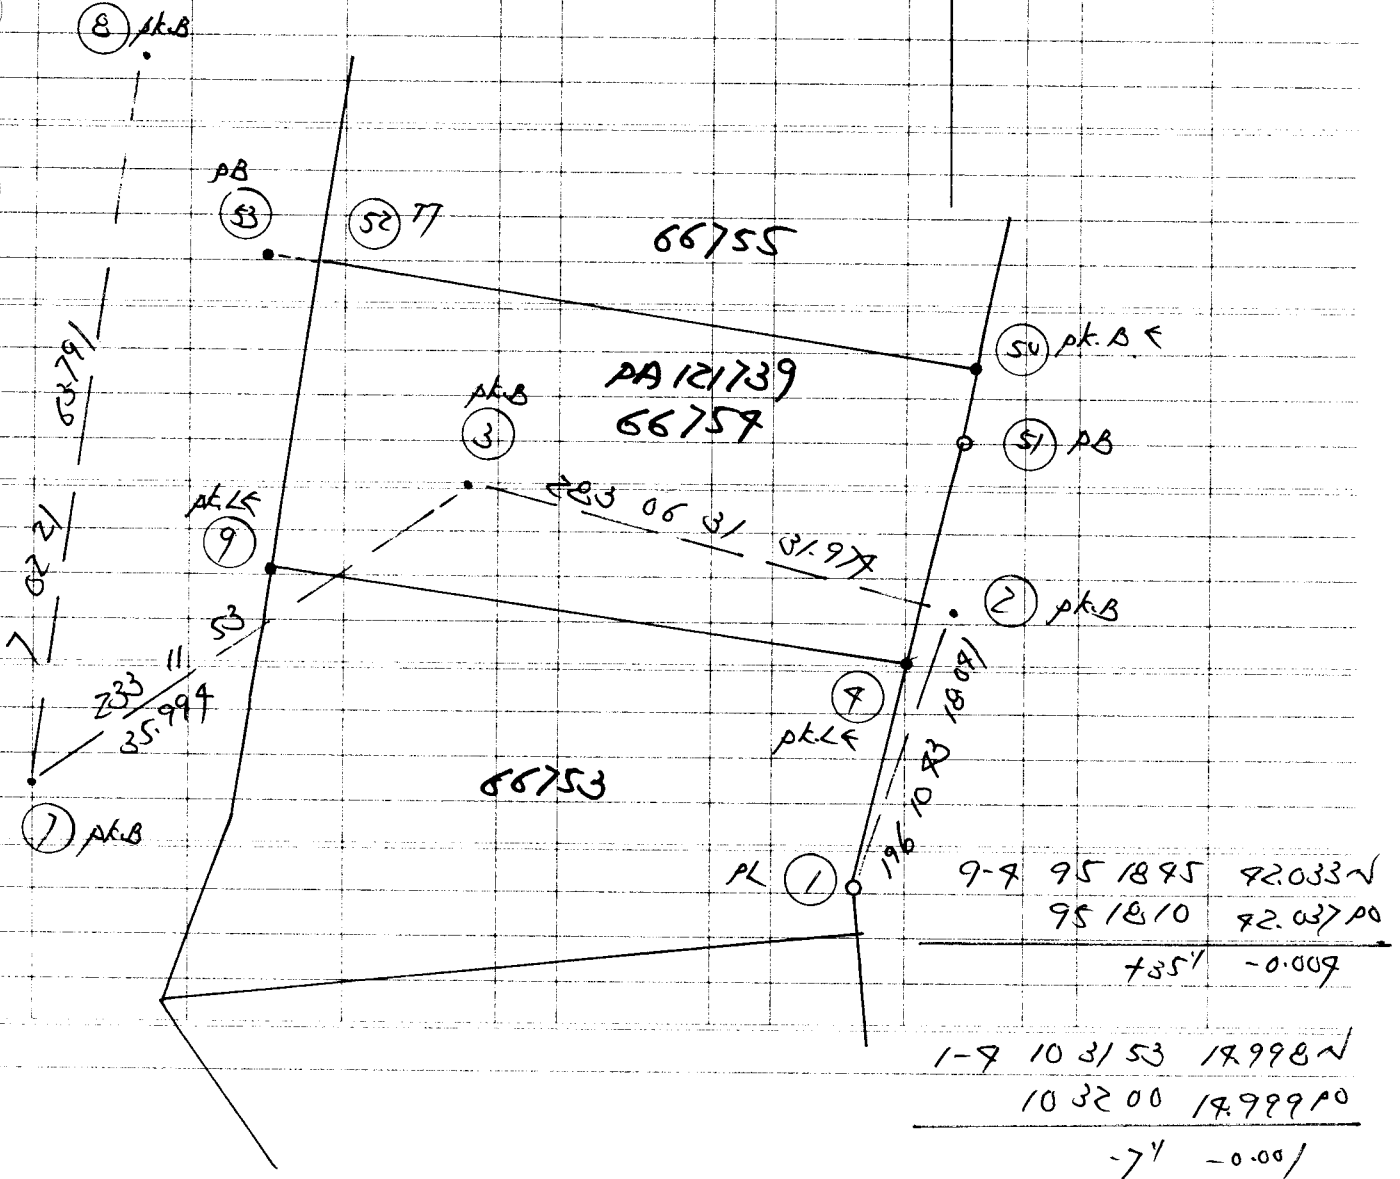

Tarikh

28/2/20

Aras

Daripada

Dan Pak City

Dibuat untuk

70

Ke

Pandangan
Belakang

Pandangan
Antara

Pandangan
Hadapan

Naik

Turun

Aras Yang
Dilaras

Jarak

Catitan

1.123

(358)

115.927

78m /

- [6m/100m/2009/AN value: 116.179
from BM water]

2.162

(709)

3.600

(11.8)

113.950

78m L 2352

22/9

(7229)

113.393

78m L 2353 / F2

1093

(359)

119.519

1.875

(6.15)

113.737

F/1005

3.285

5.775

1.752

(575)

72.395

904

0.261

(0.86)

73.836

BM 82106

RL: 73.836m

GPS level 904 72.906m

BM level 72.395m

constant -0.061m

GPS level 11005 113.798m

+ constant -0.061m

BM level 113.737m