
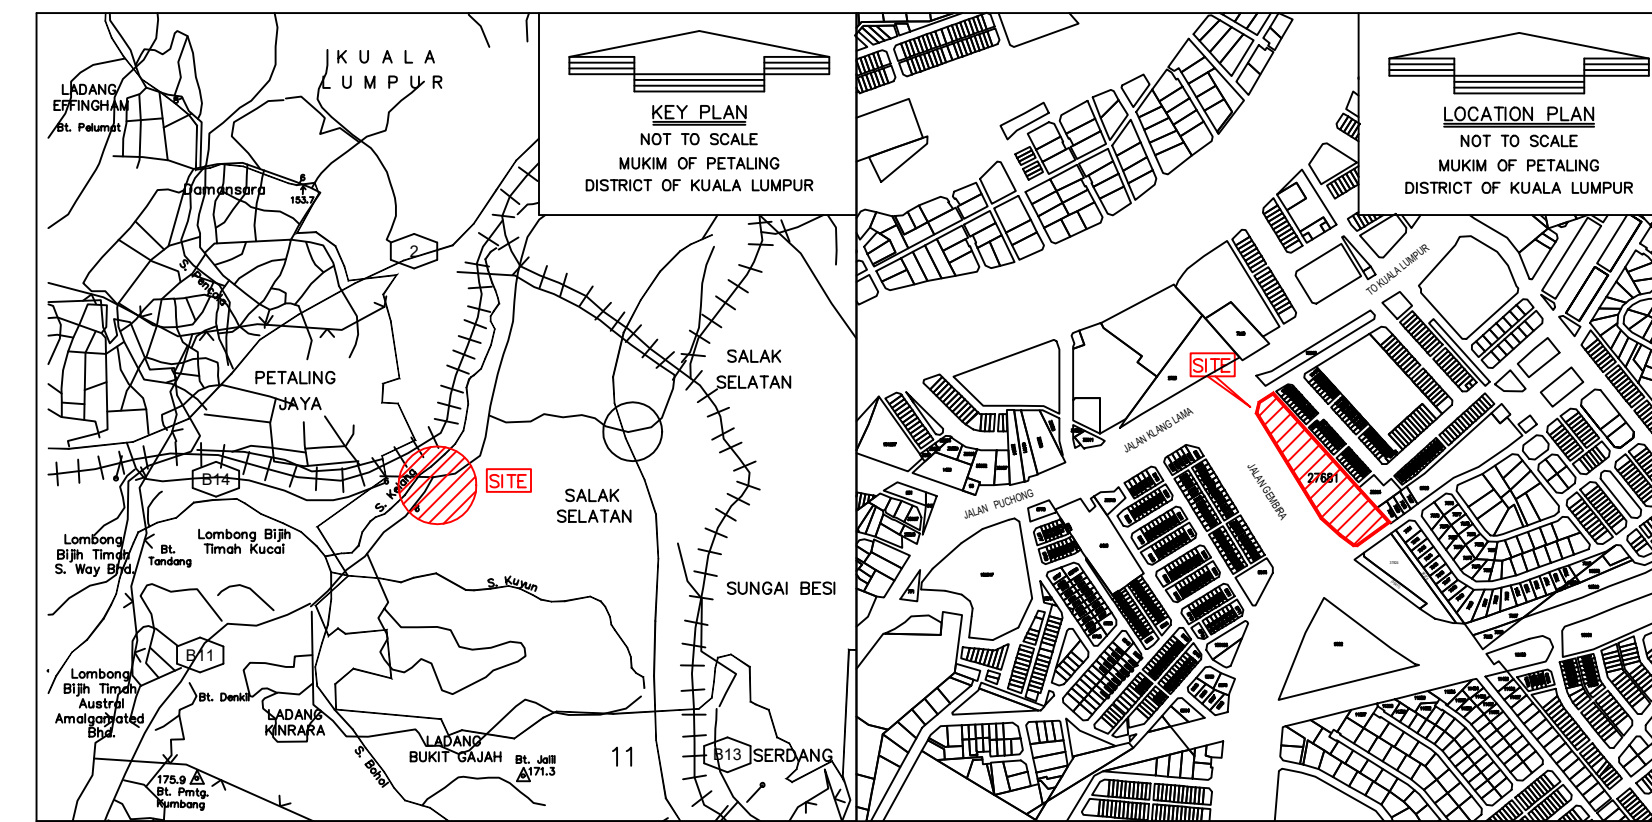


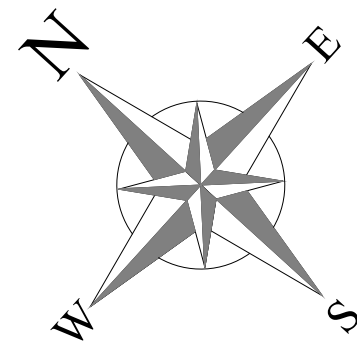

- NOTES :
1. All the boundary line are based on PA1111554.
 2. All the as-built deviation shown are in mm.

Boundary line

As-built deviation

PROJECT TITLE :

PERMOHONAN CADANGAN PEMBANGUNAN BERCAMPUR YANG MENGANDUNGI PUSAT MEMBELI-BELAH SERTA PANGSAPURI SERVIS:

- A) FASA 1 : PUSAT MEMBELI BELAH 16 TINGKAT YANG MENGANDUNGI:
- I) 3 TINGKAT TEMPAT LETAK KERETA DARI ARAS BESMEN 5 HINGGA ARAS BESMEN 3
 - II) 2 TINGKAT RUANG PERNIAGAAN DI ARAS BESMEN 2 HINGGA BESMEN 1
 - III) 1 TINGKAT RUANG PERNIAGAAN DI ARAS TANAH
 - IV) 1 TINGKAT TEMPAT LETAK KERETA DAN MOTOSIKAL DI ARAS MEZZANIN
 - V) 6 TINGKAT TEMPAT LETAK KERETA DAN RUANG PERNIAGAAN DARI ARAS ATAS TANAH HINGGA ARAS 2M
 - VI) 1 TINGKAT TEMPAT LETAK KERETA, RUANG PERNIAGAAN DAN PANGGUNG WAYANG DI ARAS 3
 - VII) 3 TINGKAT DEWAN SERBAGUNA, RUANG PERNIAGAAN DAN PANGGUNG WAYANG DARI ARAS 3M HINGGA ARAS 4M
 - VIII) 1 TINGKAT RUANG KEMUDAHAN DAN RUANG PERNIAGAAN DI ARAS 5
 - IX) 1 TINGKAT RUANG PERNIAGAAN DI ARAS 6
 - X) 1 TINGKAT RUANG PEJABAT DI ARAS 7
 - XI) 1 TINGKAT BILIK MEKANIKAL DI ARAS 8

- B) FASA 2 : 7 TINGKAT TEMPAT LETAK KERETA DAN MOTOSIKAL DARI ARAS BESMEN 7 HINGGA ARAS BESMEN 1

- C) FASA 3 : PANGSAPURI SERVIS 59 TINGKAT YANG MENGANDUNGI:
- I) 1 TINGKAT RUANG LOBI DAN RUANG PERNIAGAAN DI ARAS TANAH
 - II) 7 TINGKAT TEMPAT LETAK KERETA DARI ARAS ATAS TANAH HINGGA ARAS 3
 - III) 1 TINGKAT RUANG KEMUDAHAN DI ARAS 4
 - IV) 1 BLOK PANGSAPURI SERVIS 50 TINGKAT (276 UNIT) DI ARAS 5 HINGGA ARAS 54 TERMASUK 2 TINGKAT KEMUDAHAN (ARAS 28 & ARAS 53) DAN 2 TINGKAT BILIK MEKANIKAL (ARAS 52 & ARAS 54) DI ATAS PODIUM
 - V) 1 BLOK PANGSAPURI SERVIS 50 TINGKAT (322 UNIT) DI ARAS 5 HINGGA ARAS 54 TERMASUK 2 TINGKAT KEMUDAHAN (ARAS 28 & ARAS 53) DAN 2 TINGKAT BILIK MEKANIKAL (ARAS 52 & ARAS 54) DI ATAS PODIUM

DI ATAS LOT 27681, JALAN MEGA KECIL, TAMAN OVERSEAS UNION, MUKIM PETALING, DAERAH KUALA LUMPUR, WILAYAH PERSEKUTUAN KUALA LUMPUR.

UNTUK: TETUAN OVERSEAS UNION GARDEN SDN BHD.

SUBSTRUCTURE PACKAGE: EARTHWORKS & SUBSTRUCTURE WORKS FROM BASEMENT 5 TO LOWER GROUND MEZZANINE FLOOR.

LICENSED LAND SURVEYOR :



JURUUKUR AZNAN
No. 13M, Jalan Kosas 1/2, Taman Kosas
68000 Ampang, Selangor
Tel: 03-4291 0512 Faks: 03-4291 0513

AHMAD AZNAN BIN ZAKARIA
Juruukur Tanah Berlesen berdaftar di bawah
Akta Juruukur Tanah Berlesen 1958 (Akta 458)
No. Pendaftaran: LJT 317

NAME :		
SURVEYED BY :	BEN LOK	14 APR 2026
DRAWN BY :	AHMAD MUJAHID	16 APR 2026
CHECKED BY :	JACKIE GOH	17 APR 2026
SCALE :	1:450 (A1 SIZE)	

DRAWING NO. :
PS/AJ212/KL/LOT27681/ASB.DW/B4/01

DRAWING TITLE :

**AS-BUILT SURVEY OF
DIAPHRAGM WALL
SURFACE AT BASEMENT
4 PLAN**

AS-BUILT DRAWING

BASEMENT 4

27681
PA51176
14,641m²