


RUJUKAN	BEARING	JARAK
1	245°47'10"	154.493
2	333°25'10"	66.223
3	69°03'00"	163.672
4	162°05'10"	22.264
5	161°55'30"	34.920
6	333°27'00"	20.799
7	69°41'30"	166.699
8	162°04'20"	16.838
9	161°54'20"	2.014

NOTA:
PECAHAN LOT 605 (PA 50289)

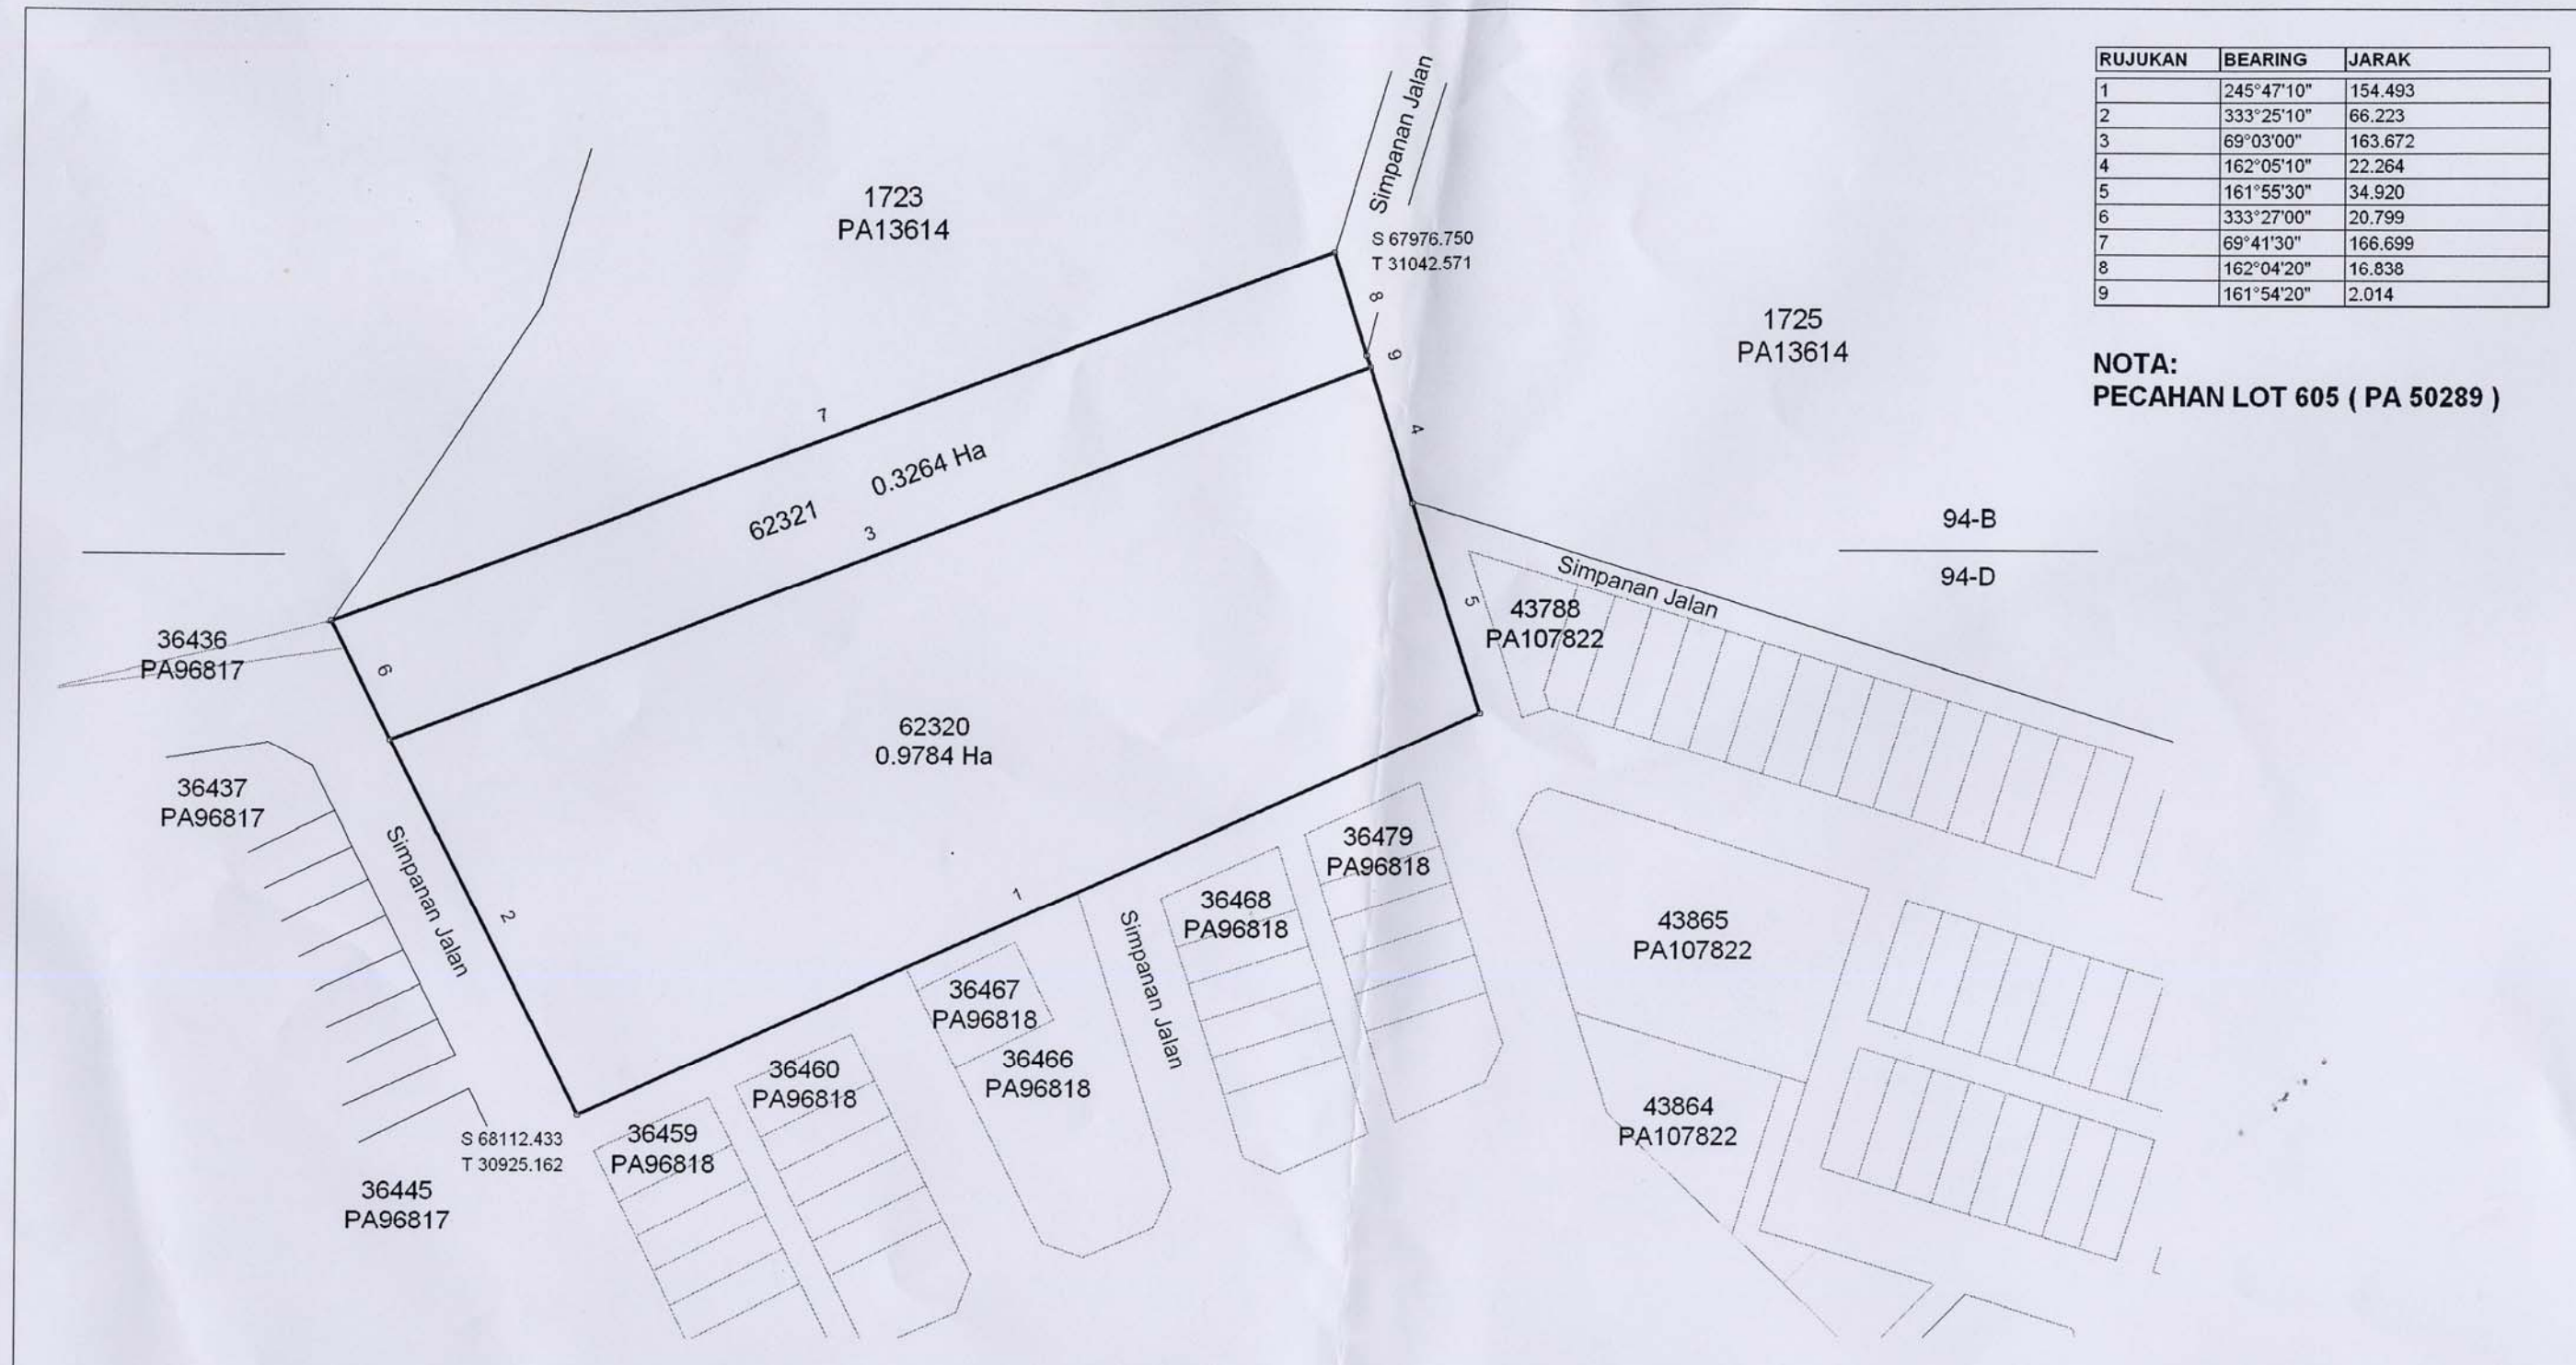

NEGERI SELANGOR

DAERAH ULU LANGAT

MUKIM CHERAS

LOT 62320 & 62321

SKALA 1 : 1000

PETA KADASTER 94B & 94D

PA201139



"Saya VICKNESHVARAN AL M GANAPATHY, seorang Jurukur Tanah Berlesen di bawah Akta Jurukur Tanah Berlesen 1958 (Akta 458) memperakui bahawa pengukuran dari mana pelan ini telah disediakan, telah dijalankan dan ditanda diatas tanah oleh saya atau dibawah arahan saya sendiri secara langsung di lapangan semata-mata mengikut Peraturan-peraturan Jurukur Tanah Berlesen, dan bahawa pelan ini secara tepat mewakili pengukuran yang telah disempurnakan pada 08 Januari 2011.

Bahawa saya bertanggungjawab sepenuhnya ke atas salah betulnya ukuran ini.

Bertarikh 11 Januari 2011

[Signature]
Jurukur Tanah Yang Dilisen Di Bawah Akta 458

FAIL UKUR PUBLSEL34_2011

FAIL PEJ. TANAH PTDHL(T)600-4/2/36-2010(8)

DILULUSKAN OLEH

[Signature]

RAJA ABD AZIZ BIN RAJA ALI
PENGARAH UKUR DAN PEMETAAN SELANGOR

TARIKH : 12/04/2011

