


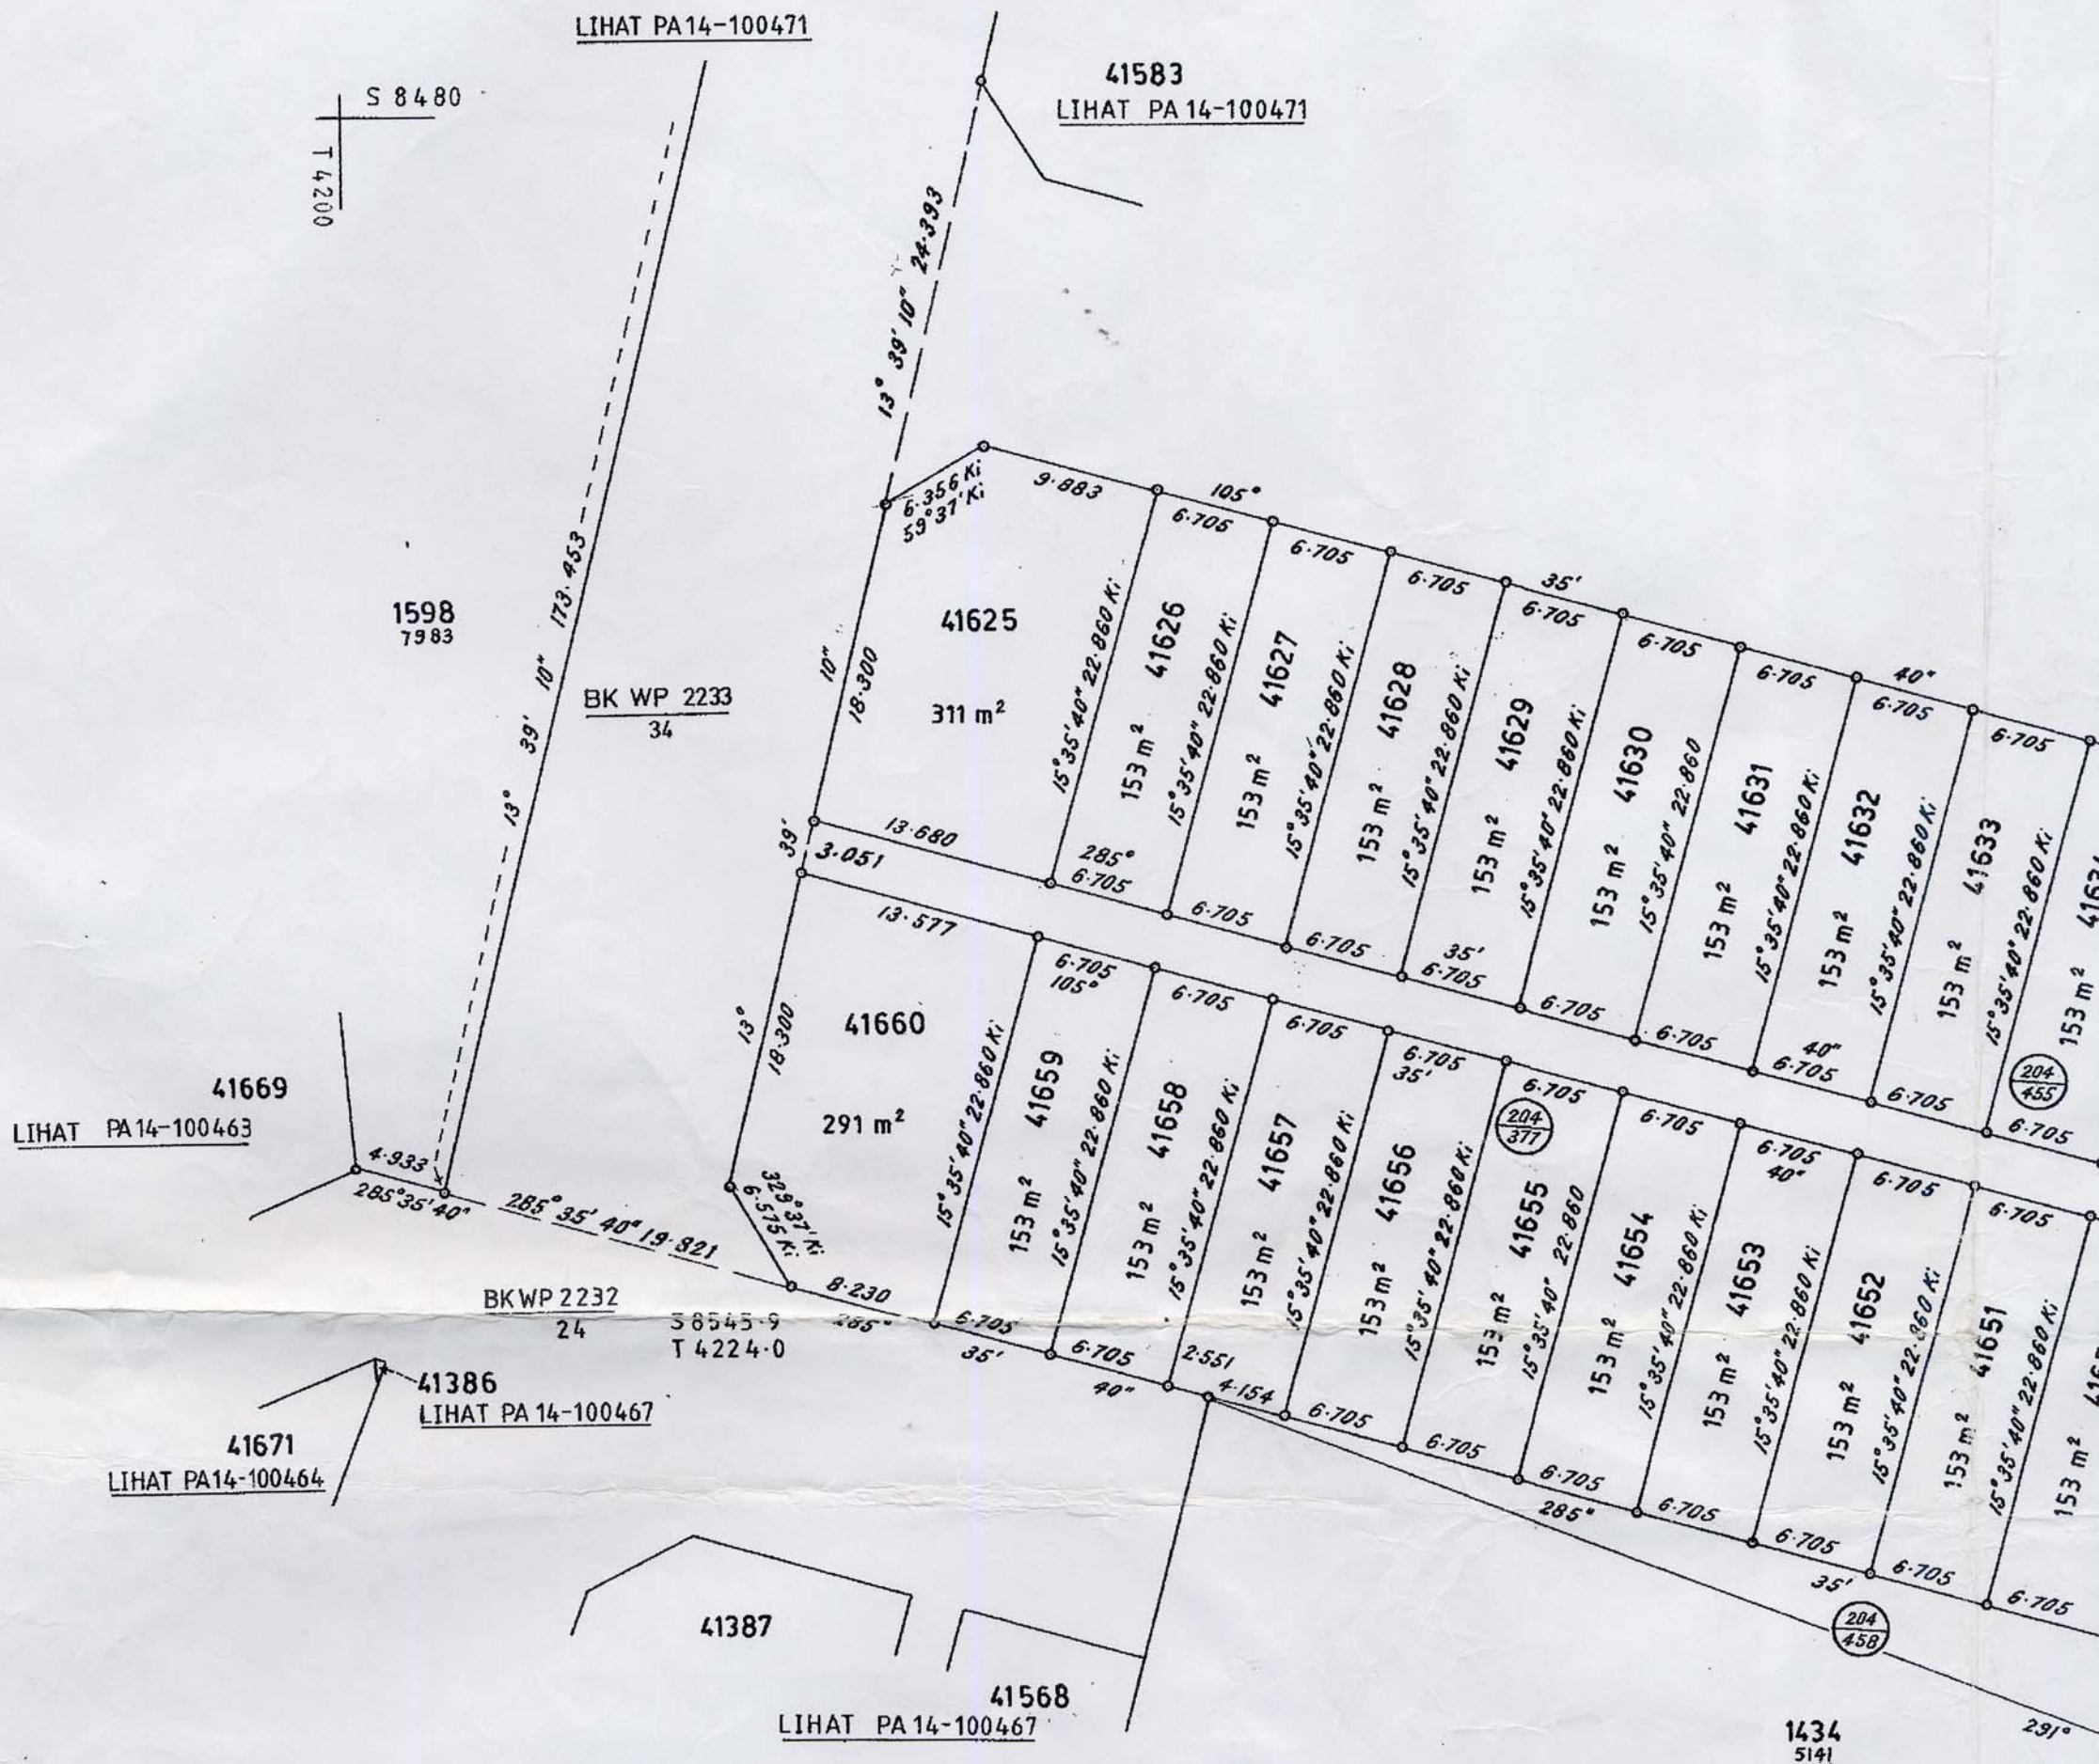

BG AK DARIPADA PA 14 - 100467
 FAIL UKUR PUBL WP 61-79
 FAIL PT PTG-WP 6-2059-78
 BK WP 2232 & WP 2234, WP 2233
 JK WP 61 M 27-176
 SYIT PIAWAI 94-A

"Saya, HAJI MOHD. NORDIN HAJI SABR, A.R.I.C.S., M.I.S.M., M.S.I.S., seorang Jurukur Berlesen di bawah Ordinan Jurukur Tanah Berlesen No. 11 tahun 1958, memperakui bahawa kerja ukur darimana pelan ini disediakan telah dijalankan dan ditanda di atas tanah saya atau di bawah arahan dan penyeliaan saya secara langsung di tempat kerjakuar semata-mata mengikut Peraturan-peraturan Jurukur Tanah Berlesen 

Berlesen di bawah Ordinan No. 11 Tahun 1958"

PA 14 - 100473

Hakcipta terpelihara dan tidak boleh diterbitkan semula tanpa kebenaran Jabatan Ukur dan Pemetaan.
 JABATAN UKUR
 WILAYAH PERSEKUTUAN
 PESANAN BIL.....
 KUALA LUMPUR

14 WILAYAH PERSEKUTUAN

05 MUKIM KUALA LUMPUR

00

LOT 041625 - 041661

BAKI SEBAHAGIAN LOT 1432 (PA 5141)

SKEL 1 : 400


NOTA:-

LOT-LOT YANG TERBIT DARIPADA PECAHAN & PENYERAHAN UNTUK SIMPANAN JALAN DAN PARIT

41663

LIHAT PA 14-100472

KAWASAN LAPANG

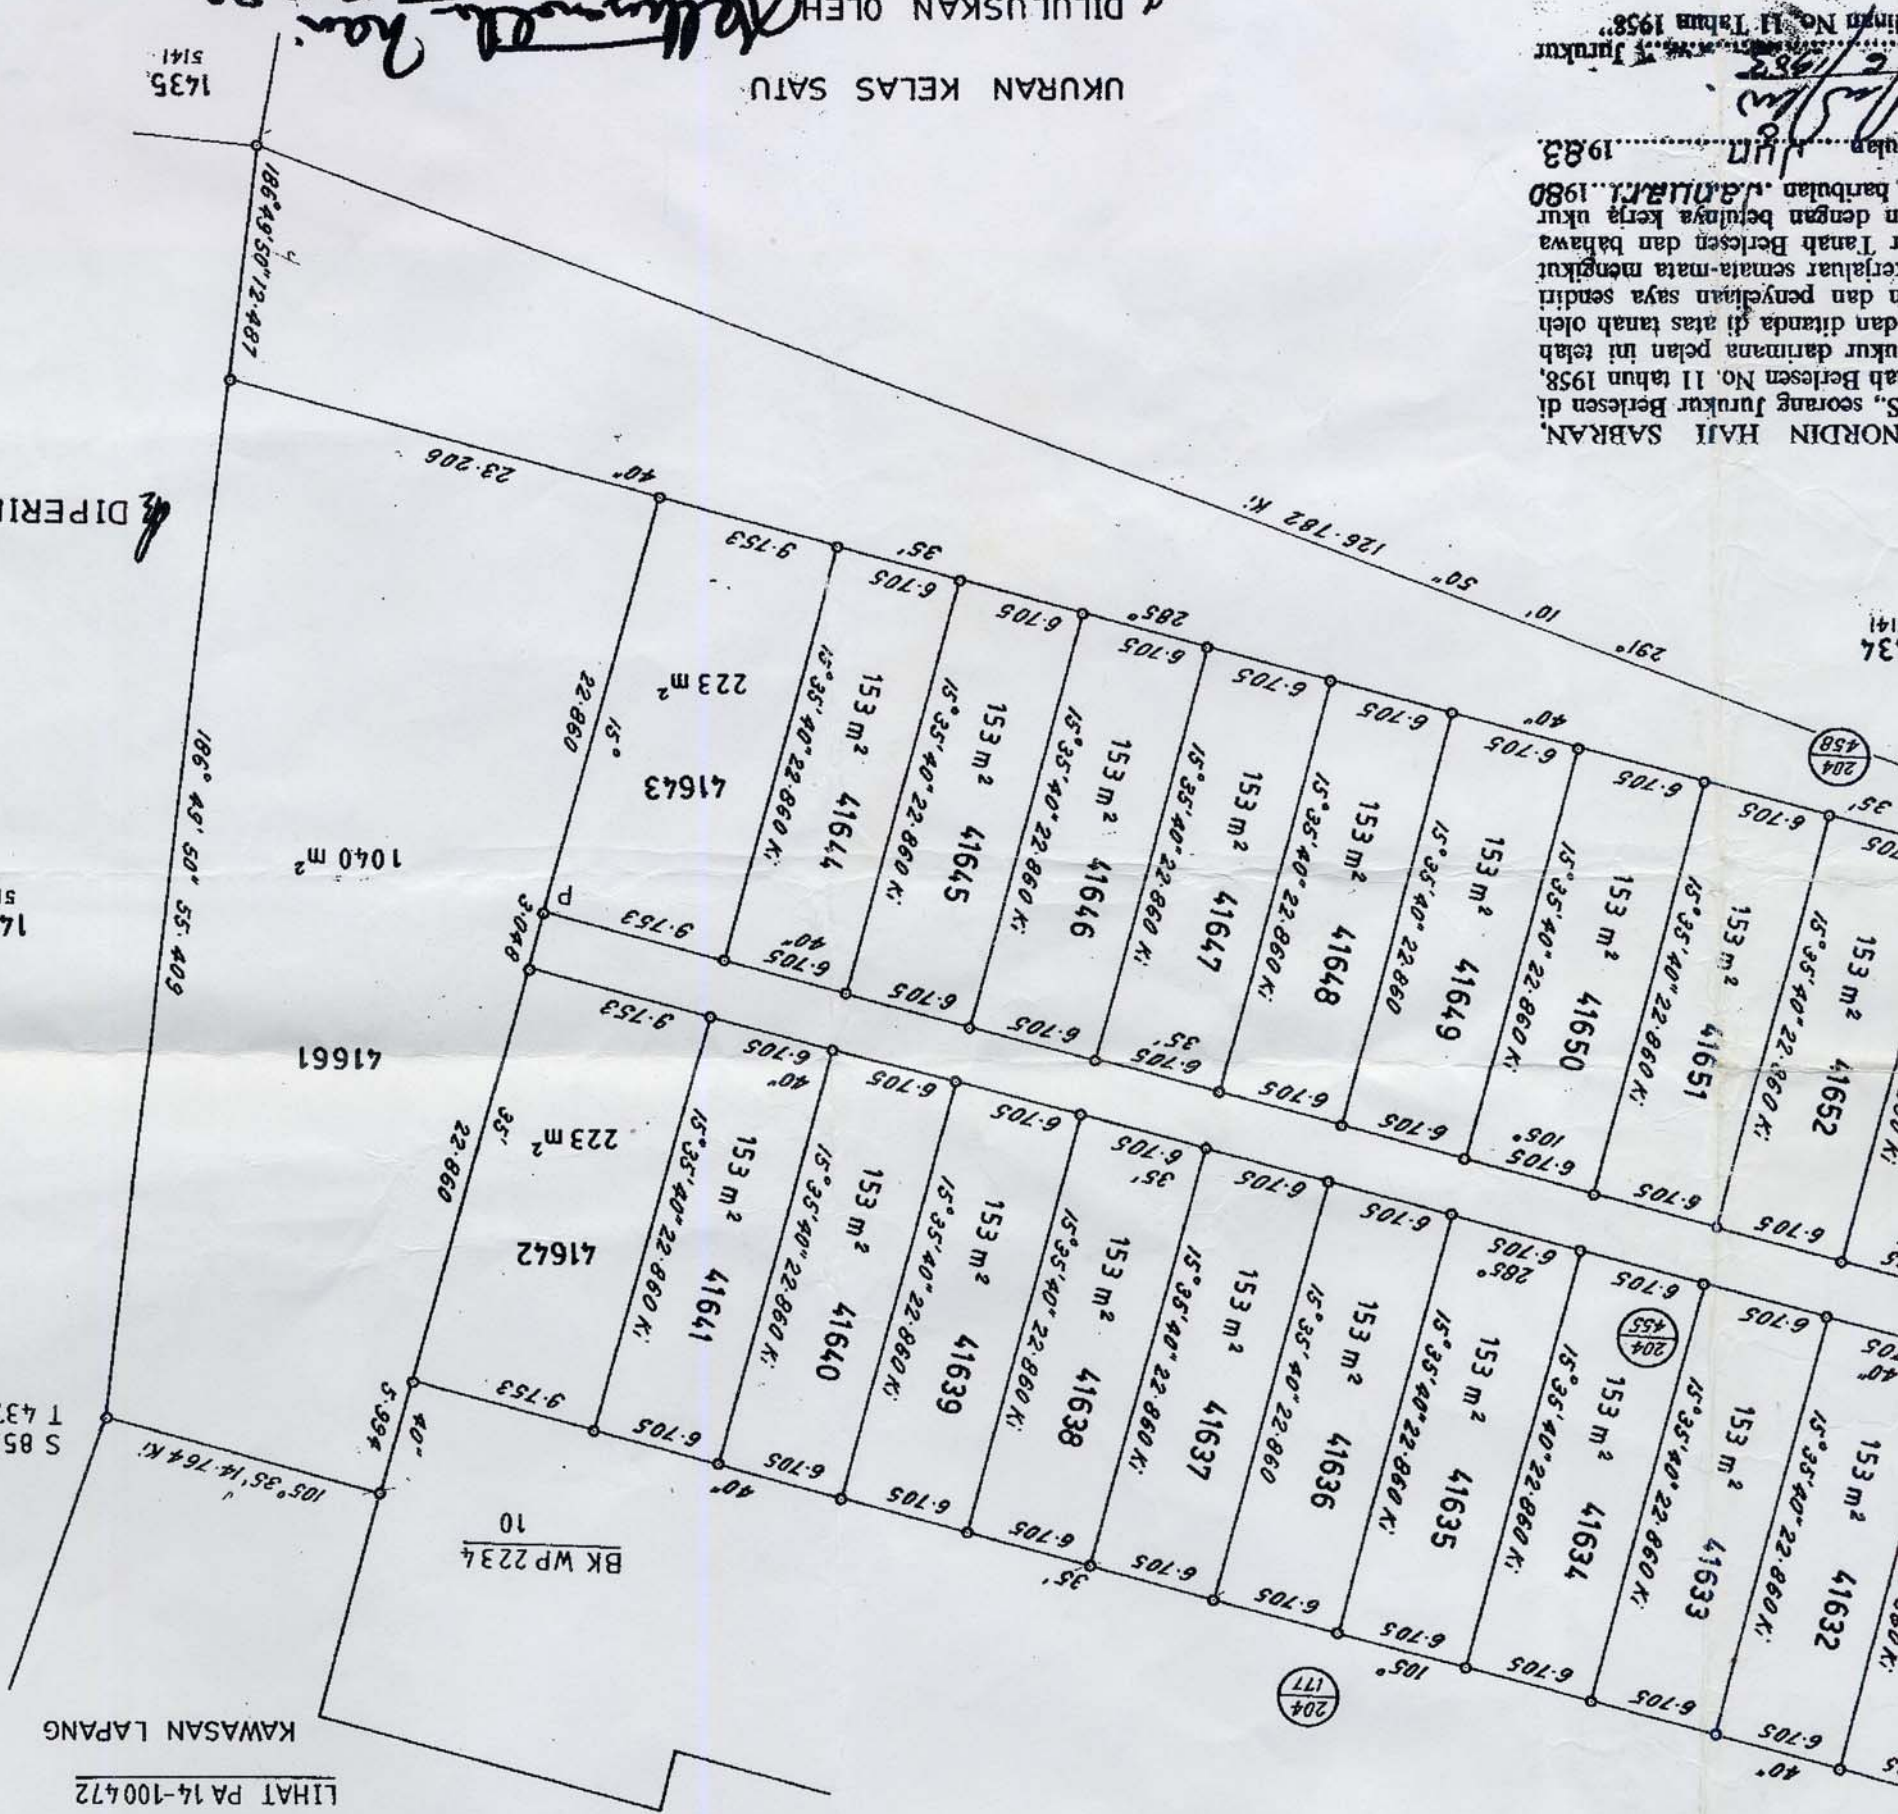

DIPERIKSA OLEH

(RABU BIN AHMA

0634 T

S 8600-

UKURAN KELAS SATU

DILULUSKAN OLEH

19.10.83.

Wilayah Persekutuan

Pengarah Ukur

Kelompok Penyelidikan

NORDIN HAJI SABRAN,
S. seorang Jurukur Berlesen di
ah Berlesen No. 11 tahun 1958,
dan ditanda di atas tanah oleh
dan penyalinan saya sendiri
erfaular semesta-mata mengikut
Tanah Berlesen dan bahawa
n dengan betuaya kerja ukur
haribulan 1980.

1983.

1958.