

14 WILAYAH PERSEKUTUAN
00

44 BANDAR KUALA LUMPUR


47 SEKSYEN 47

LOT 000650

SKEL 1:500

Hakcipta terpelihara dan
tidak boleh diterbitkan semula tanpa
kebenaran Jabatan Ukur dan Pemetaan.
JABATAN UKUR
WILAYAH PERSEKUTUAN
PESANAN BIL.....
KUALA LUMPUR / PUTRAJAYA

FAIL UKUR PUBL WP 35-84
FAIL PT PTG WP(B) 2-14-74
BK WP 2692
JK WP 87 M 66
SYIT PLAWAI 85-B-II-4

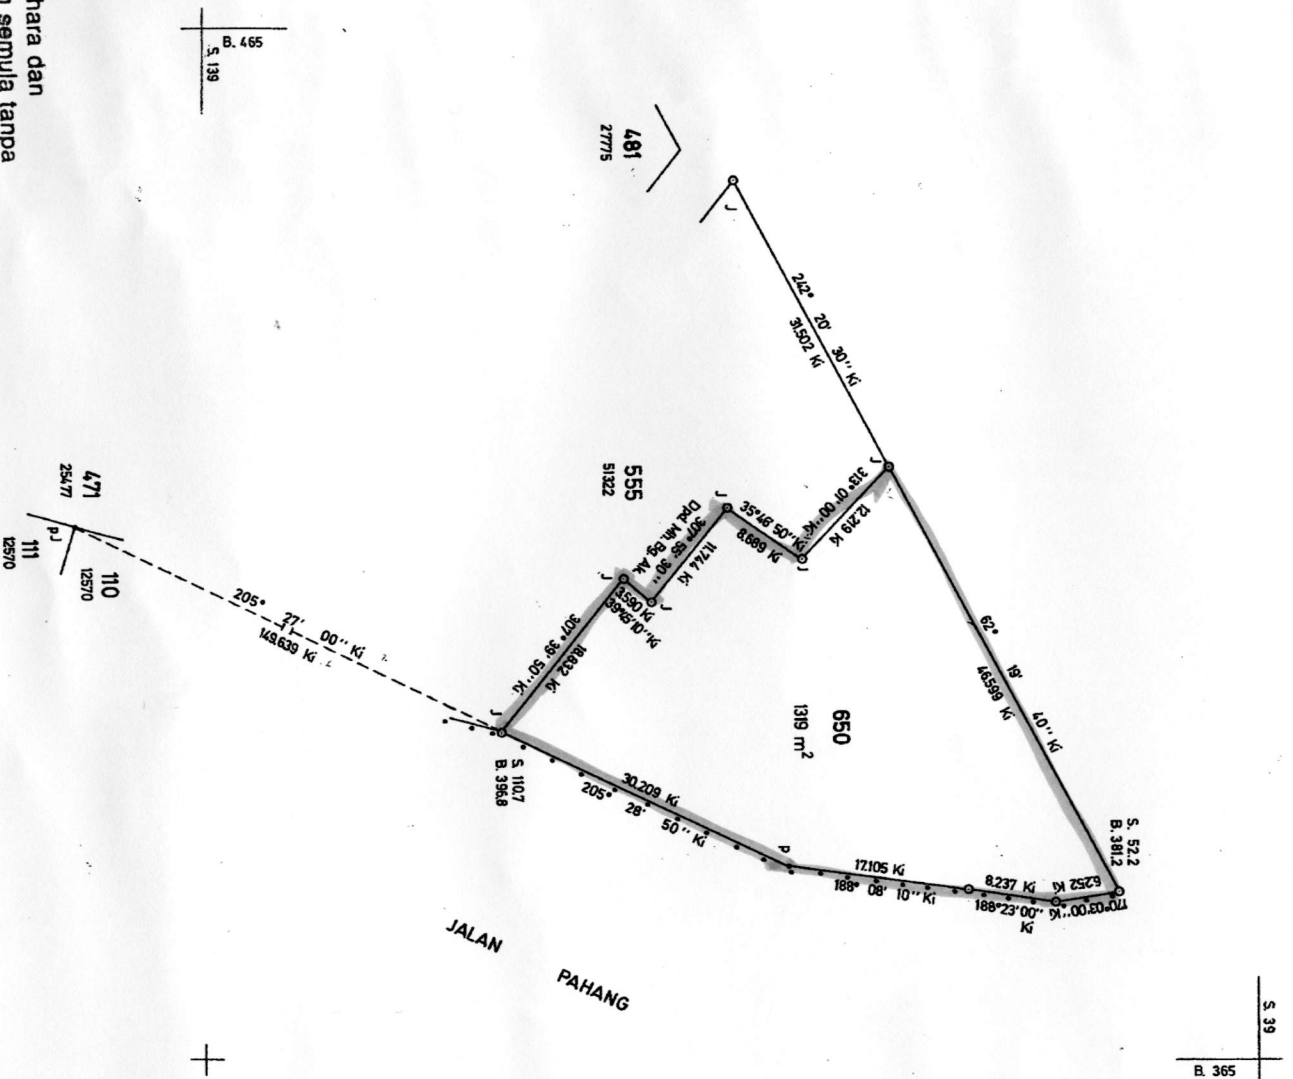

"Saya, HAJI MOHD NOR DIN B. M. SARIAN, ARCS, MINSULMAAIS,

UKURAN KELAS SATU

DIPERIKSA OLEH
(R.N. Sardinom)

1/ DILULUSKAN OLEH
K. S. NAIR
Pengerah Ukur
Wilayah Persekutuan
20.8.1984.

PA 14-100646