

14 WILAYAH PERSEKUTUAN

00

02 MUKIM BATU

00

LOT 036321-036358

BAKI SEBAHAGIAN LOT 4729 (PA 20710)

SKEL 1 : 500

NOTA:-

LOT-LOT YANG TERBIT DARIPADA PECAHAN & PENYERAHAN
UNTUK SIMPANAN JALAN , LORONG & PARIT

"Saya, HAJI MOHD NORDIN B HJ SABRAN, ARICS, MIS(M) MAALS,
seorang Jurukur Berlesen dibawah Ordinan Jurukur
Tanah Berlesen No. 11 tahun 1958 memperakui bahawa
kerja ukur darimana pelan ini telah dise'ikan telah
dijalankan dan ditanda di atas tanah oleh atau di bawah
arahan dan penyeliaan... KHOO BOO KHEAN &
UNG CHENG PEE
sendiri secara langsung di tempat kerjalar semata
mata mengikut Peraturan-peraturan Jurukur Tanah
Berlesen dan bahawa pelan ini adalah merupakan dengan
betulnya kerja ukur yang telah siap pada.....30.....
haribulanApril.....19.85
Saya bertanggungjawab atas salah betulnya
ukuran ini
Berlesen di bawah Ordinan No. 11 tahun 1958"

Dicarta oleh
(Norhayati bt Karim)

BG AK DARIPADA PA 14-101364

FAIL UKUR PUBL WP 38-80


FAIL PT PTG WP 6-2150-78

BK WP 3303 , 3304 , 3312 & 3318

JK WP 96 M 141-151
97 M 71 , 73 & 75

SYIT PIAWAI 77-B

PA 14-101356

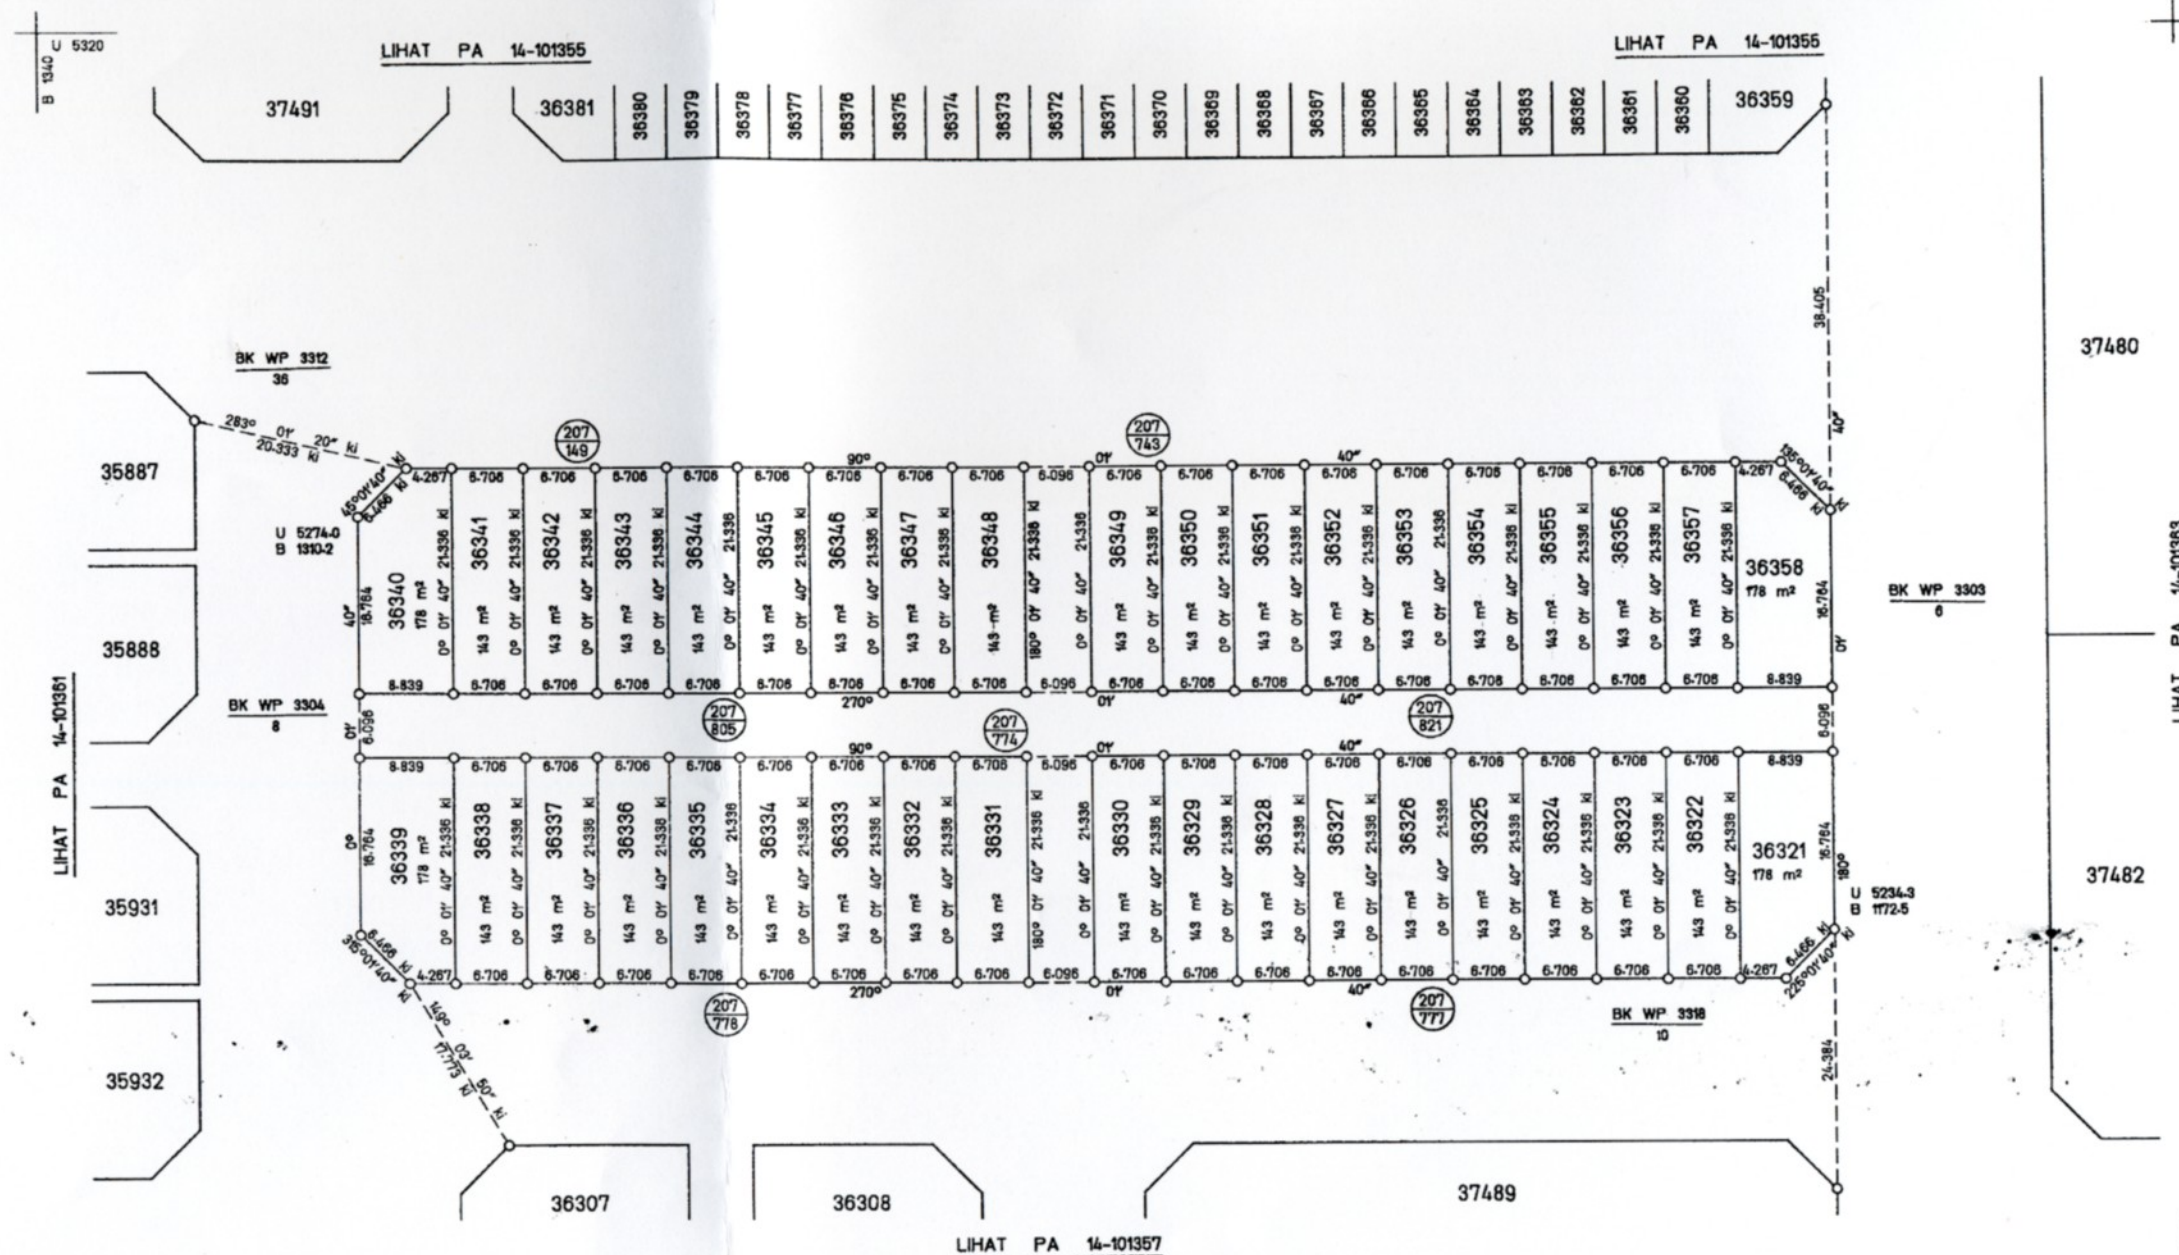

UKURAN KELAS SATU

DIPERIKSA OLEH
(Rabu bin Ahmad)

DILULUSKAN OLEH
DZULKEFLI BIN MD. SHARIFF
Pegawai Ukur
Wilayah Persekutuan