
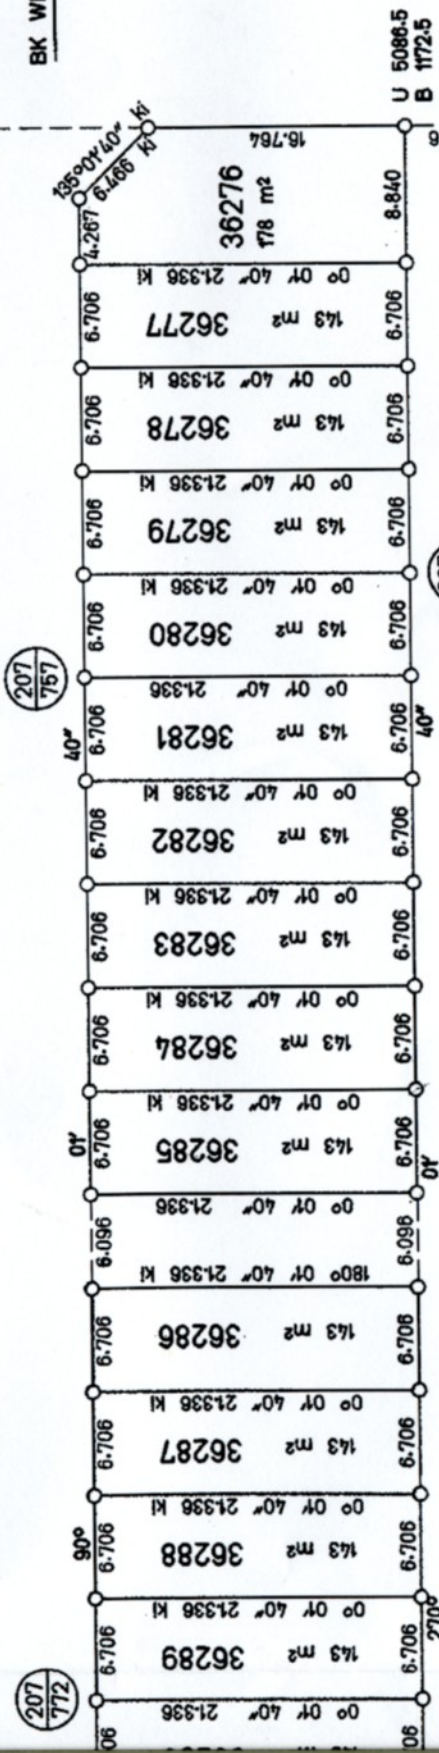
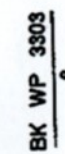
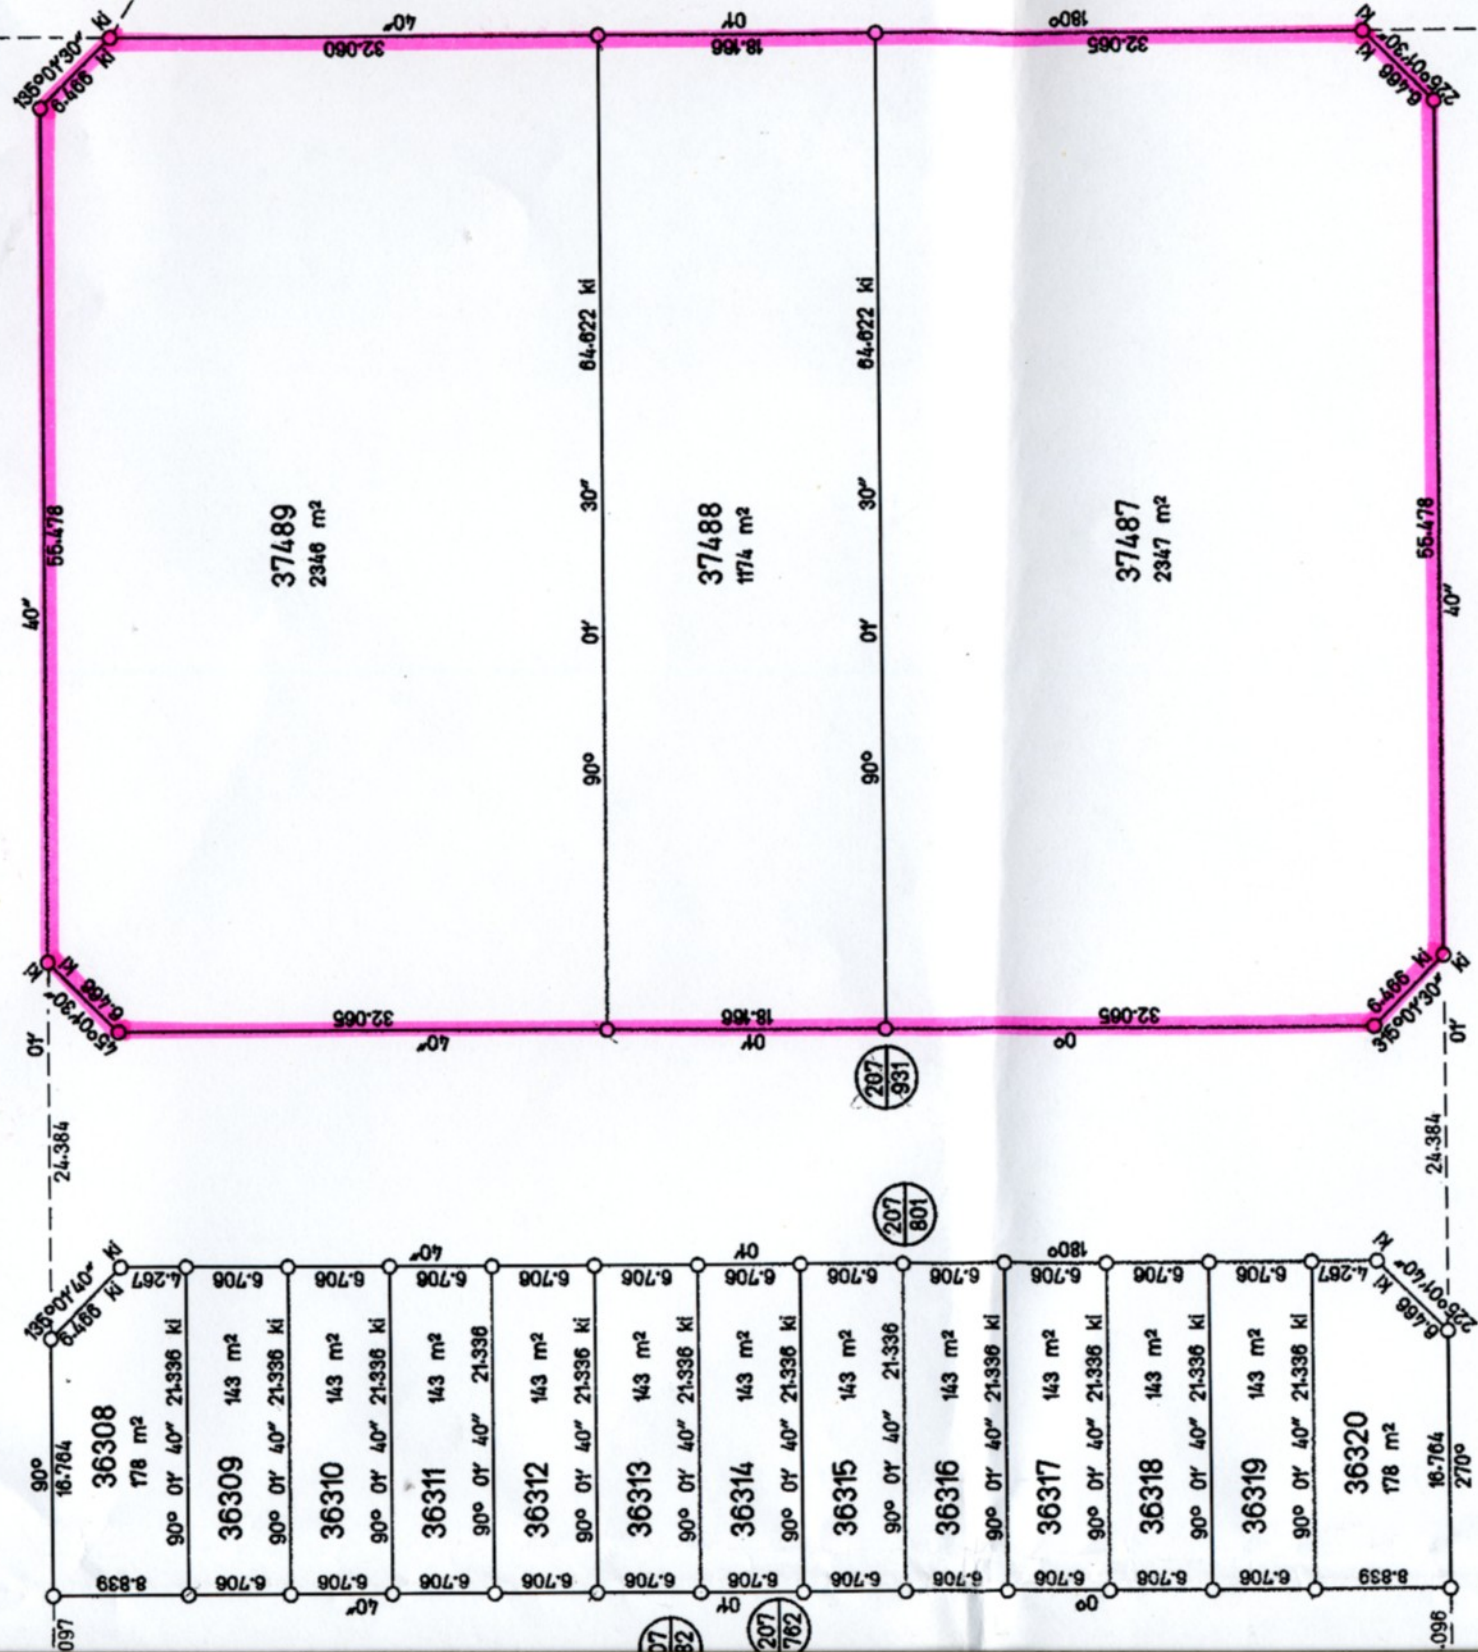


LIHAT PA	14-101356
36334	36321
36333	
36332	
36331	
36330	
36329	
36328	
36327	
36326	
36325	
36324	
36323	
36322	

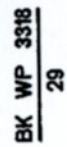

	PA	LIHAT	14-101358
36275	36274	36273	36272
			36271
			36270
			36269
			36268
			36267
			36266
			36265
			36264
			36263
			36262
			36261

LIHAT PA 14-101358

MUKIM BATU

036276-036320 & 037487-037489

SEBAHAGIAN LOT 4729 (PA 20710)

1 : 500

LOT YANG TERBIT DARIPADA PECAHAN & PENYERAHAN
K SIMPANAN JALAN , LORONG & PARIT

HAI MOHD NORDIN B. HUSARAN, ARCS, MIS(M), MAJLS,
g Jurukur Berlesen dibawah Ordinan Jurukur
Berlesen No. 11 tahun 1958 memperakui bahawa
ukur darimana pelan ini telah disediakan telah
kan dan ditanda di atas tanah oleh atau di bawah
dan penyeliaan KHOO BOO KHEAN &
CHENG PEE

secara langsung di tempat kejadian serta
mengikut Peraturan-peraturan Jurukur Tanah
dan bahawa pelan ini adalah merupakan dengan
nya kerja ukur yang telah siap pada 30
April 1985

Saya bertanggungjawab atas salah betulnya
ini
18/01/1985
di bawah Ordinan No. 11 tahun 1958"

oleh
(Norhayati bt Karim) 24-8-86

K DARIPADA PA 14-101364

UKUR PUBL WP 38-80

PT PTG WP 6-2150-78

P 3303 , 3304 & 3318

P 96 M 127-140
97 M 65 , 66 , 71 & 74-76

PAWAI 77-B

AN KELAS SATU

AKSA OLEH
(Rabu bin Ahmad)

USKAN OLEH

DZULKEFLI BIN MD. SHARIF
Pengarah Ukur
Wilayah Persekutuan

14-101357

