


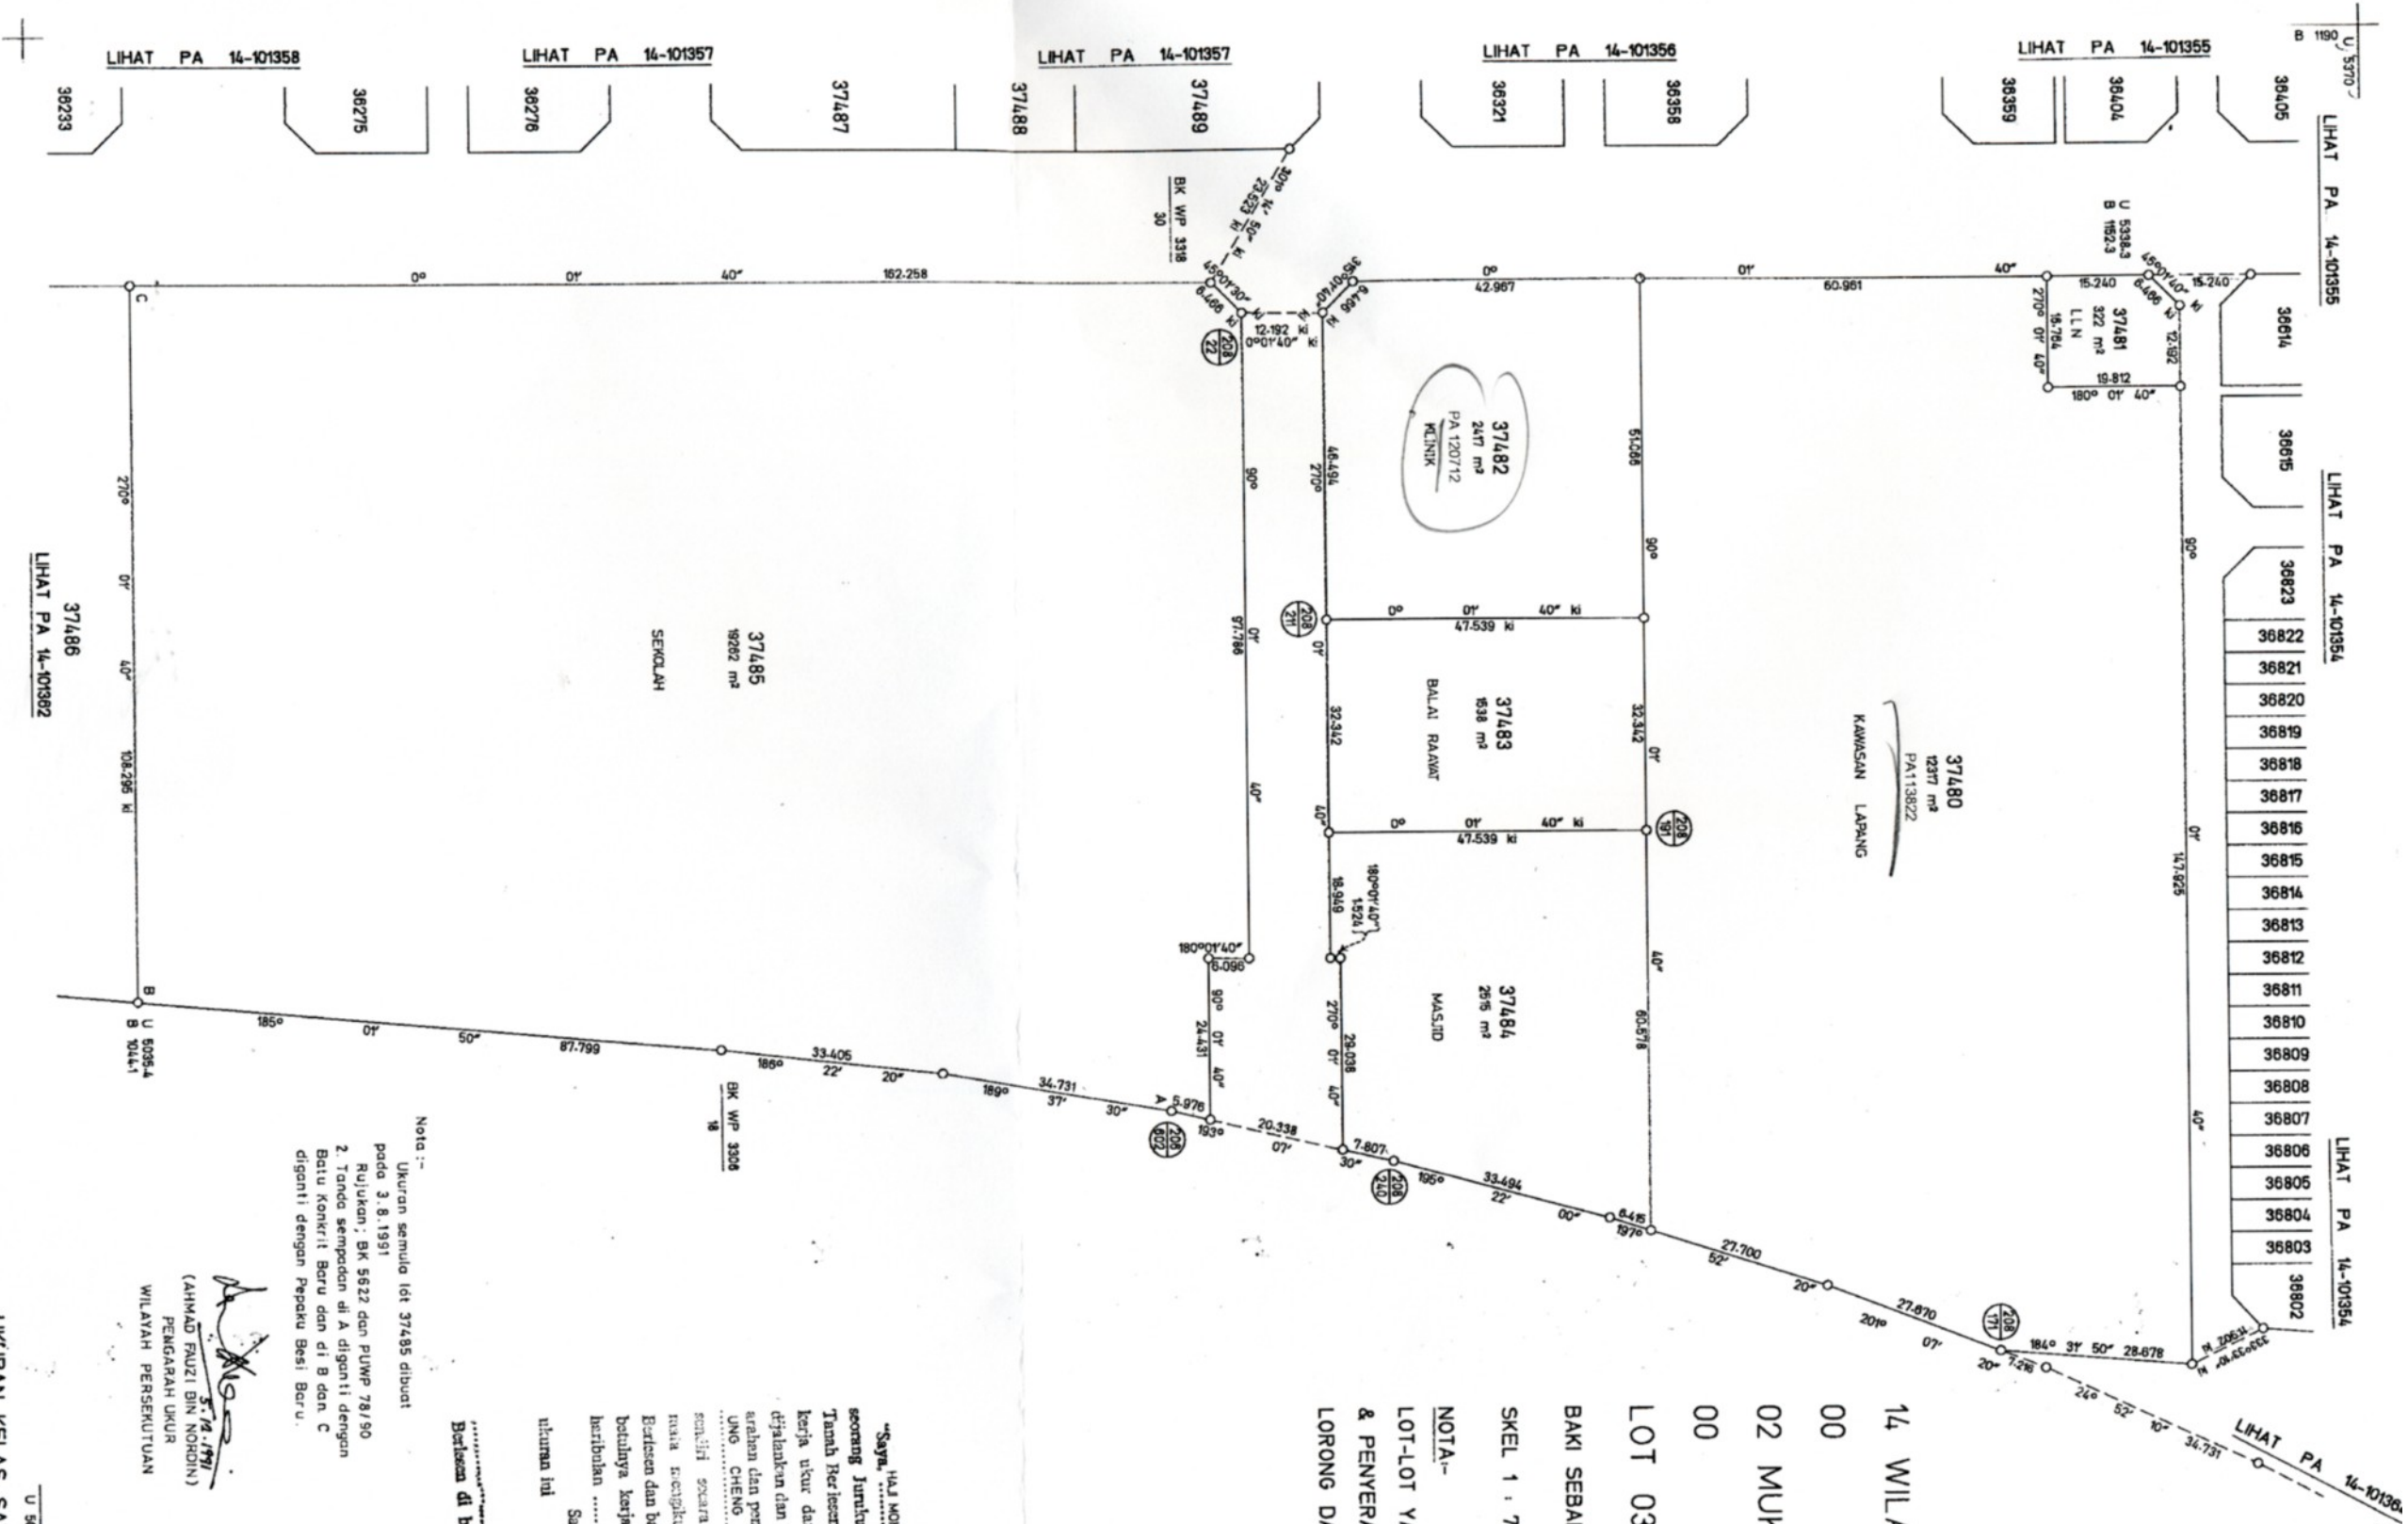

14 WILAYAH PERSEKUTUAN
00
02 MUKIM BATU
00
LOT 037480-037485
BAKI SEBAHAGIAN LOT 4729 (PA 20710)
SKEL 1 : 750
NOTA:-
LOT-LOT YANG TERBIT DARIPADA PECAHAN
& PENERAHAN UNTUK SIMPANAN JALAN ,
LORONG DAN PARTI

seorang Jurukur Berlesen dibawah Ordinan Jurukur
Tanah Berlesen No. 11 tahun 1958 memaparkan bahawa
kerja ukur darimana pelan ini telah disediakan telah
dijalankan dan ditanda di atas tanah oleh atau di bawah
arahan dan penyeliaan..... KHOO BOO KHEAN &
UNG CHENG PEE
sehingga secara langsung di tempat tersebut mereka
maka mengikut Peraturan-peraturan Jurukur Tanah
Berlesen dan bahawa pelan ini adalah merupakan dengan
betulnya kerja ukur yang telah siap pada.....
beributan April 19 85
Saya bertanggungjawab atas saiz dan betulnya
ukuran ini
18/01/1986
Berlesen di bawah Ordinan No. 11 tahun 1958"

Nota :-
Ukuran semula lot 37485 dibuat
pada 3.8.1991
Rujukan : BK 5822 dan PUWP 78/90
2. Tanda sempadan di A diganti dengan
Batu Konkrit Baru dan di B dan C
diganti dengan Pepaku Besi Baru.

(AHMAD FAUZI BIN NORDIN)
PENGARAH UKUR
WILAYAH PERSEKUTUAN

Dicarta oleh
(Norhayati bt Karim)

DIPERIKSA OLEH
(Rabbi bin Ahmad)

DILULUSKAN OLEH
DZULKEFLI BIN MO. SHAHIF
Pengarah Ukur
Wilayah Persekutuan

BG AK DARIPADA PA 14-101364
FAIL UKUR PUBL WP 38-80
FAIL PT PTG WP 6-2150-78
BK WP 3306 & 3318
JK WP 97 M 61-64 , 69 , 75 & 76
SVIT PIAWAI 77-B

PA 14-101363